


Hovedangsvei til respektive boenheter er definert via inngangsdører i yttervegger og rømning skal tilrettelegges samme vei.

Tilkomst med brøytet vei må til tilrettelegges for alle boenheter. Dersom rømning utvendig kan skje via f eks en kontinuerlig gangvei som gir to uavhengige rømninsretninger, er det ikke nødvendig å skjerme utvendig rømningsvei. Se blå strek på skisse.

Alternativt kan ensidig rømningsretning anlegges med en avstand på minimum 5 meter fra yttervegger.

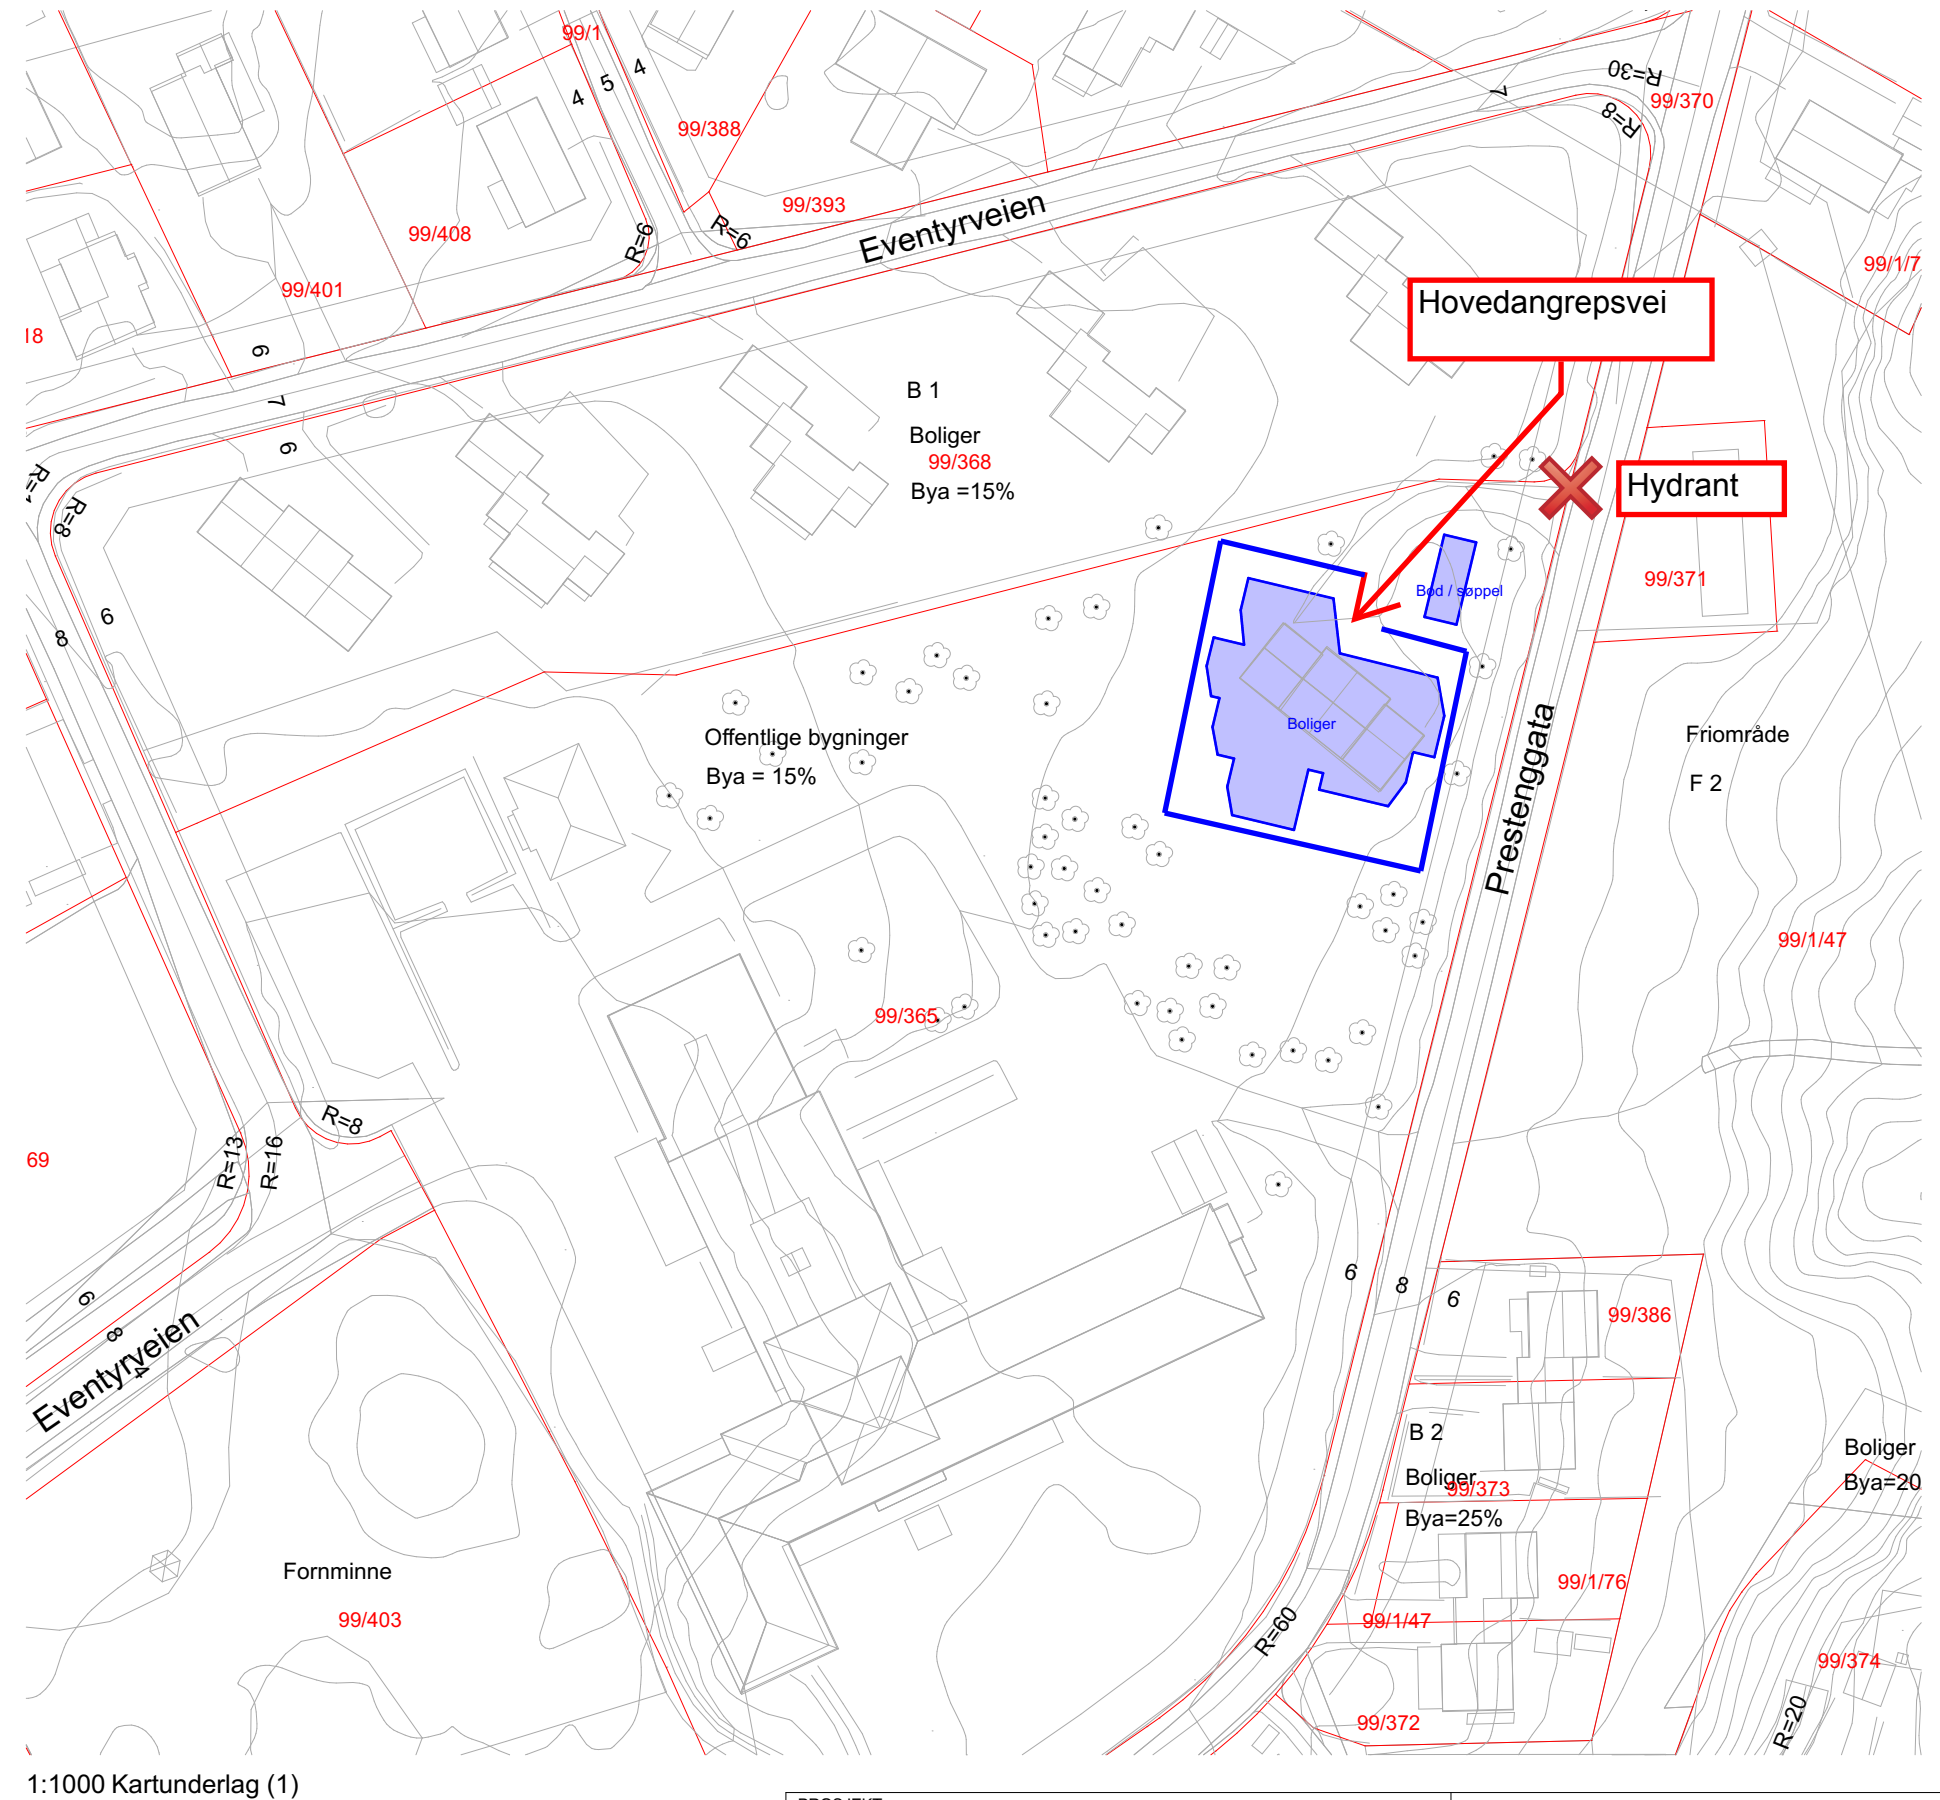

Brannskisse 12/1-18
Magnus Torgheim, Rambøll Norge AS

PROSJEKT:			OSTRE LINJE ARKITEKTUR LANDSKAP Arkitektør MNAL/NPA Jernbanegata 14, 1830 Askim Telefon: 69 88 84 10 E-mail: firmapost@ostrelinje.no Foretaksregister: 982 670 233 MVA			
Boliger i Prestenggata						
TEGNING:						
Situasjonsplan						
TILTAKSHAVER:	Fase:					
	Skisse/forprosjekt					
Prosjektnr. 1754	TEGNET AV: JM	KONTR: RG	DATO: 20.12.17	Målestokk 1:1000	TEGN. NR.: A20-2	REV.