



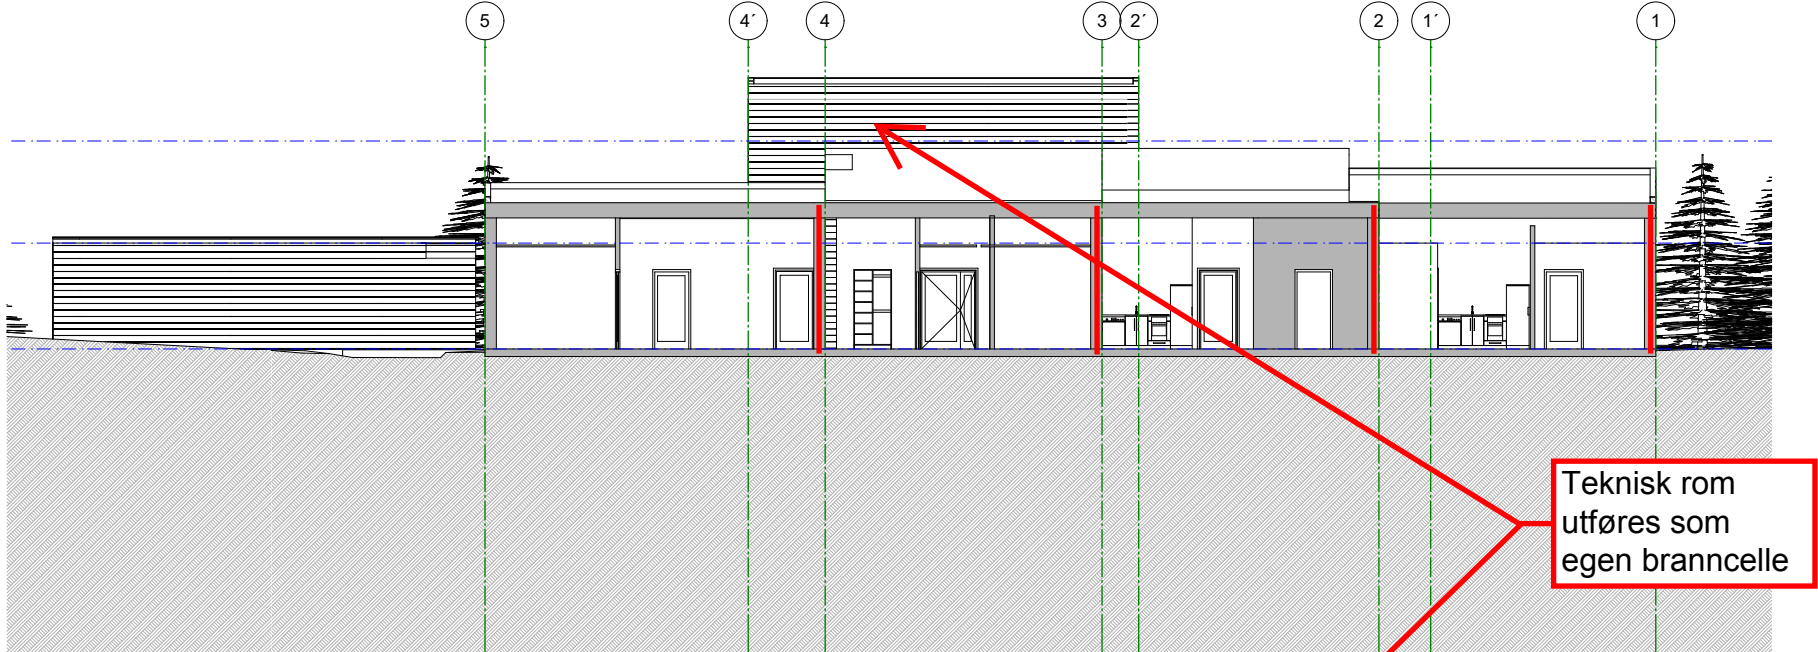

1:200 Snitt A

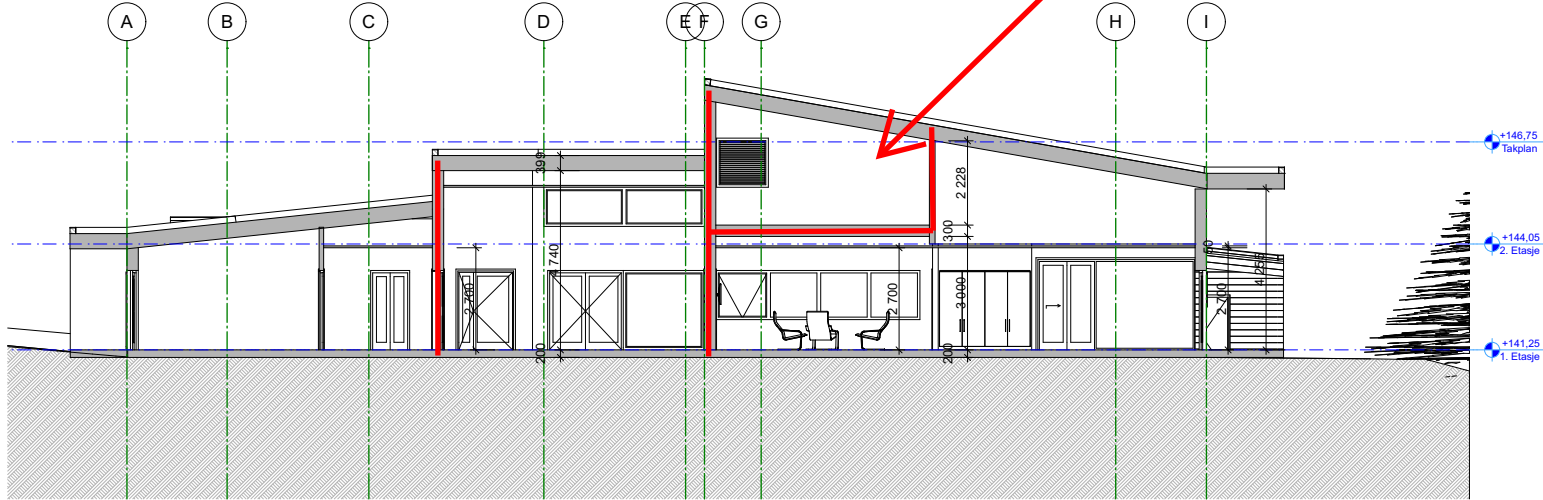

1:200 Snitt B

Brannskisse 12/1-18
Magnus Torgheim, Rambøll Norge AS
EI30

PROSJEKT:			ØSTRE LINJE ARKITEKTUR LANDSKAP Arkitekt MNA/NPA Jernbanegata 14, 1830 Asim Telefon: 69 88 84 10 E-mail: firmapost@ostrelinje.no Foretaksregister: 982 670 233 MVA			
Boliger i Prestenggata						
TEGNING: Snitt A og B						
TILTAKSHAVER:						
Fase: Skisse/forprosjekt						
Prosjektnr. 1754	TEGNET AV: JM	KONTR: RG	DATO: 20.12.17	Målestokk 1:200	TEGN. NR.: A30-1	REV.