


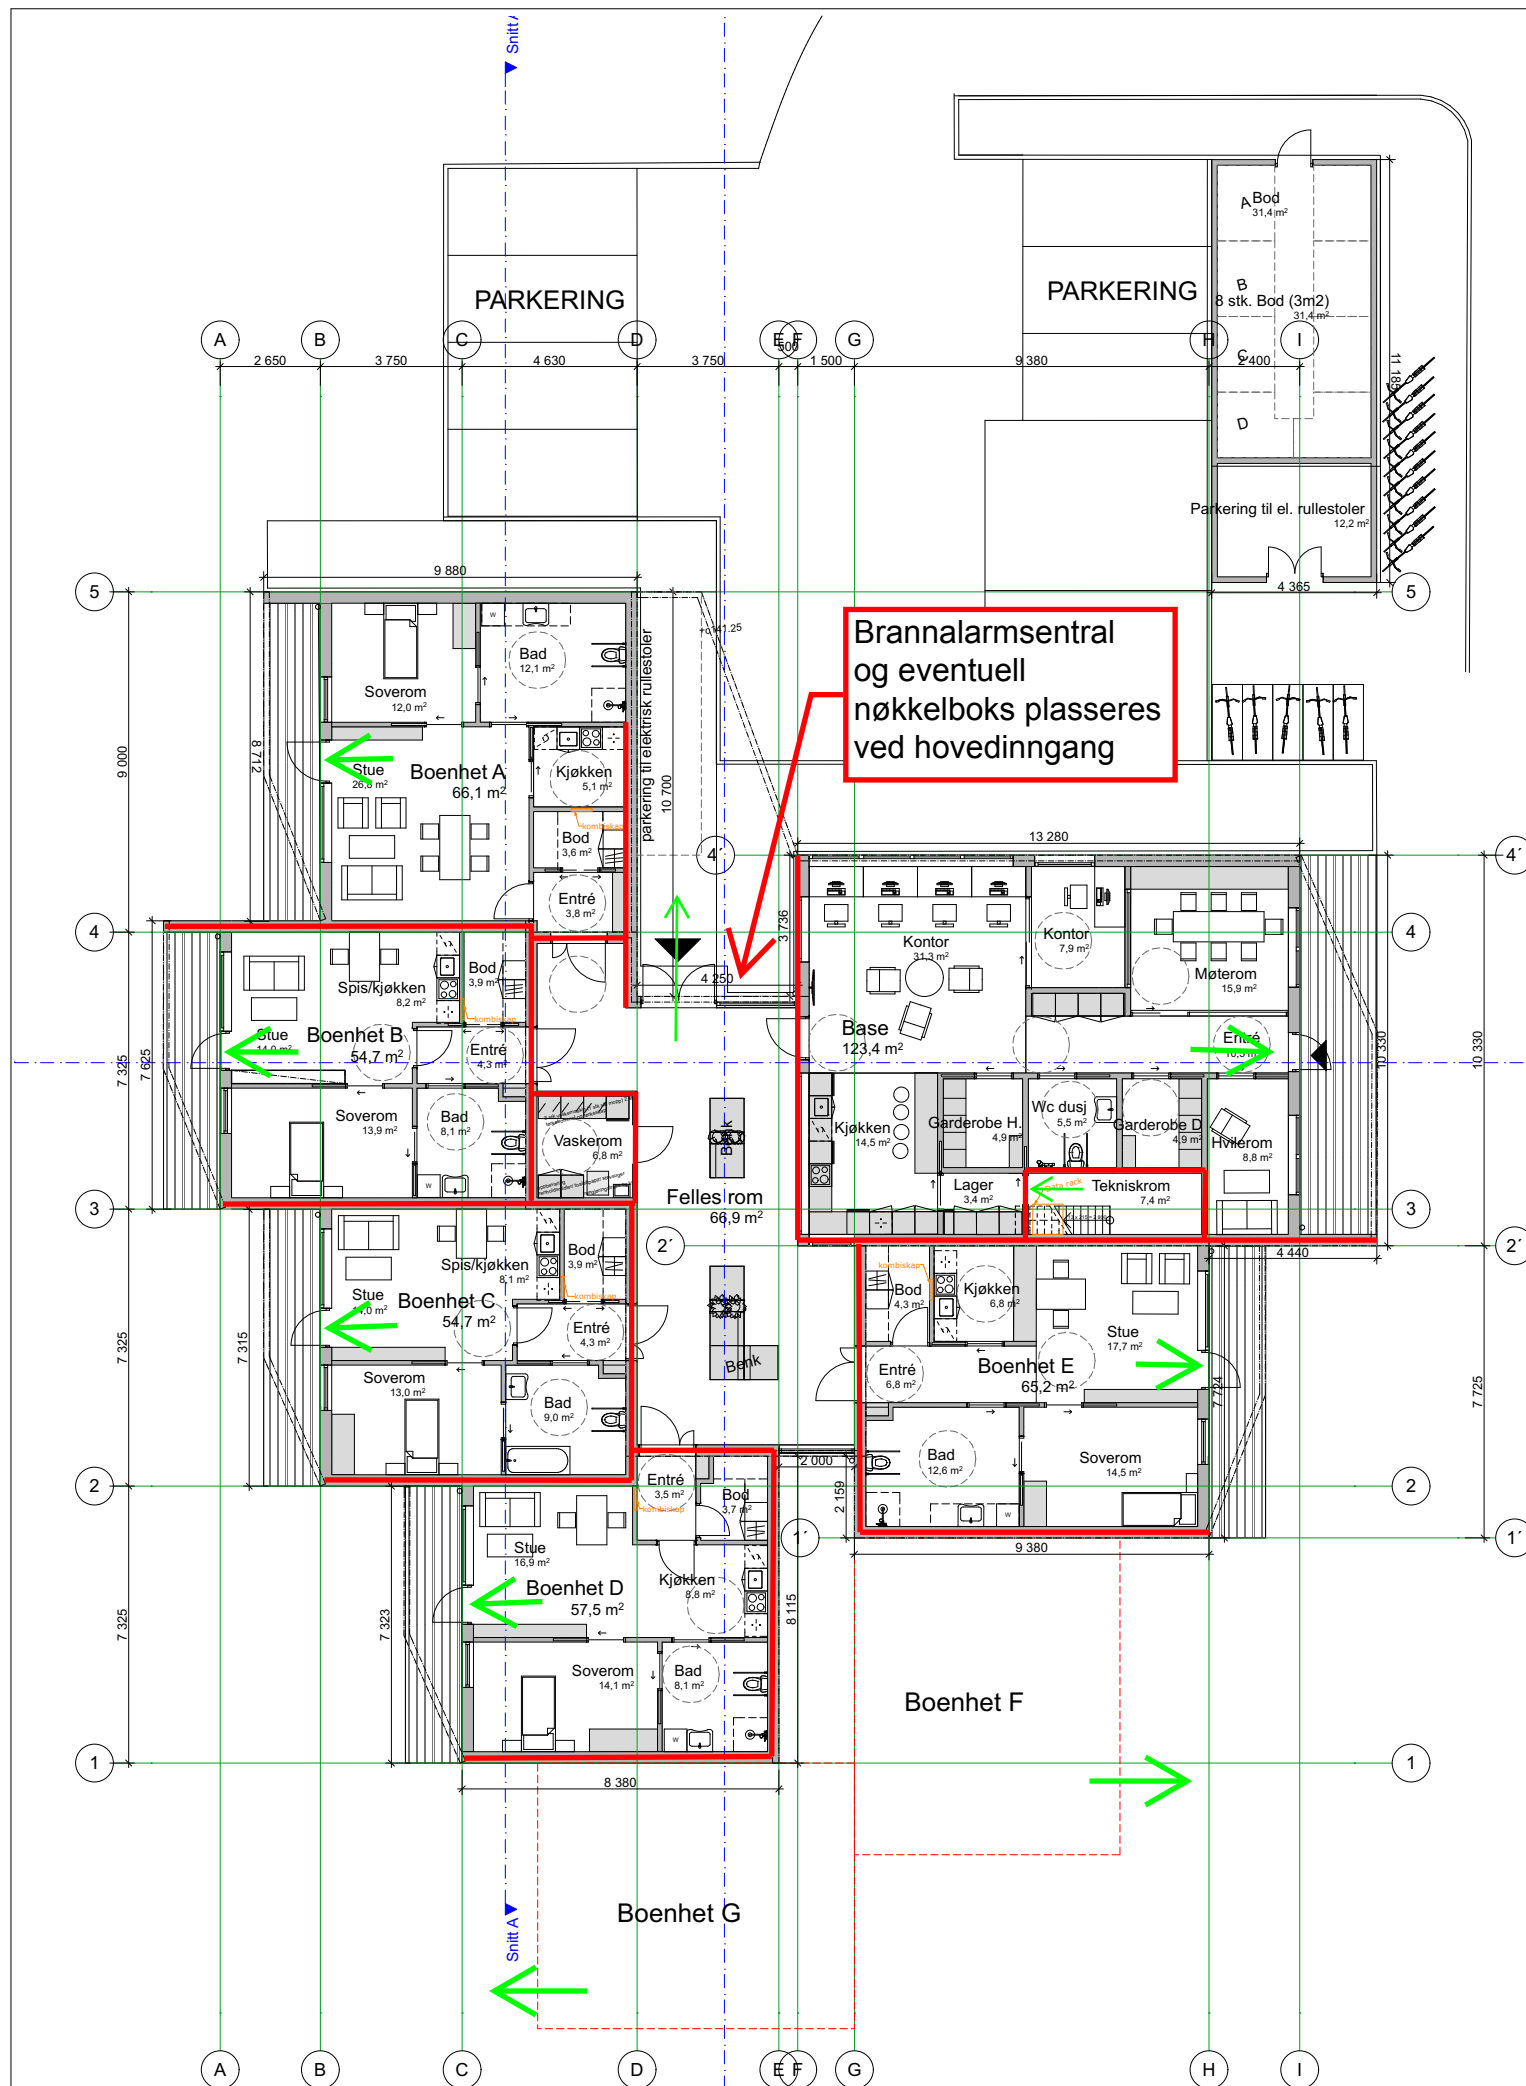

Risikoklasse 6/2 og brannklasse 1
Bod oppføres etter krav knyttet til Risikoklasse 1/Brannklasse 0

R30 hoved- og sekundærbæring
EI 30 [B30] - krav til branncellebegrensende konstruksjoner (rød strek)

Vertikale brannskillere (vegger) føres til yttertak

Heldekkende automatisk sprinkleranlegg - NS INSTA type 3
Frittstående bod sprinkles ikke forutsatt at denne er
brannteknisk skillet fra hovedbygg, eller oppført i avstand fra
hovedbygg som indikert på tegning.

Heldekkende automatisk brannvarslingsanlegg kategori 2 - NS
3960 direktevarsling 110

Nødllys NS EN 1838 og ledesystem vurderes etter NS3926

Gjennomføringer i brannskiller skal tilfredstille EI30

Dører i brannskiller: EI30 Sa


For øvrige branntekniske krav henvises det til F - RAP 001

ROMSKJEMA (nettoareal)		
Zone Category	Romnavn	Areal gulv
Base		
	Tekniskrom	55,79
	Kontor	31,31
	Møterom	15,87
	Kjøkken	14,54
	Entré	10,48
	Hvilerom	8,83
	Kontor	7,92
	Tekniskrom	7,43
	Vaskerom	6,82
	Wc dusj	5,52
	Garderobe H.	4,94
	Garderobe D	4,93
	Lager	3,40
		177,78 m²
Boenhet A		
	Stue	26,78
	Bad	12,13
	Soverom	12,00
	Kjøkken	5,09
	Entré	3,83
	Bod	3,63
		63,46 m²
Boenhet B		
	Stue	13,97
	Soverom	13,87
	Spis/kjøkken	8,17
	Bad	8,09
	Entré	4,31
	Bod	3,88
		52,29 m²
Boenhet C		
	Stue	14,01
	Soverom	13,00
	Bad	8,96
	Spis/kjøkken	8,10
	Entré	4,32
	Bod	3,91
		52,30 m²
Boenhet D		
	Stue	16,86
	Soverom	14,15
	Kjøkken	8,75
	Bad	8,09
	Bod	3,69
	Entré	3,47
		55,01 m²
Boenhet E		
	Stue	17,71
	Soverom	14,51
	Bad	12,56
	Kjøkken	6,84
	Entré	6,76
	Bod	4,26
		62,64 m²
Felles		
	Felles rom	66,87
	Bod	31,42
	8 stk. Bod (3m2)	31,42
	Parkering til el. rullestoler	12,22
		141,93 m²

TOTAL BTA 605,41 m²

Brannskisse 12/1-18
Magnus Torgheim, Rambøll Norge AS
EI 30

PROSJEKT:			ØSTRE LINJE ARKITEKTUR LANDSKAP Arkitekt MNL/NPA Jernbanegata 14, 1830 Askim Telefon: 69 88 84 10 E-mail: firmapost@ostrelinje.no Foretaksregister: 982 670 233 MVA			
Boliger i Prestenggata						
TEGNING:						
Plan 1. Etasje						
TILTAKSHAVER:		Fase.				
		Skisse/forprosjekt				
Prosjektnr. 1754	TEGNET AV: JM	KONTR: RG	DATO: 20.12.17	Målestokk 1:200	TEGN. NR.: A20-3	REV.

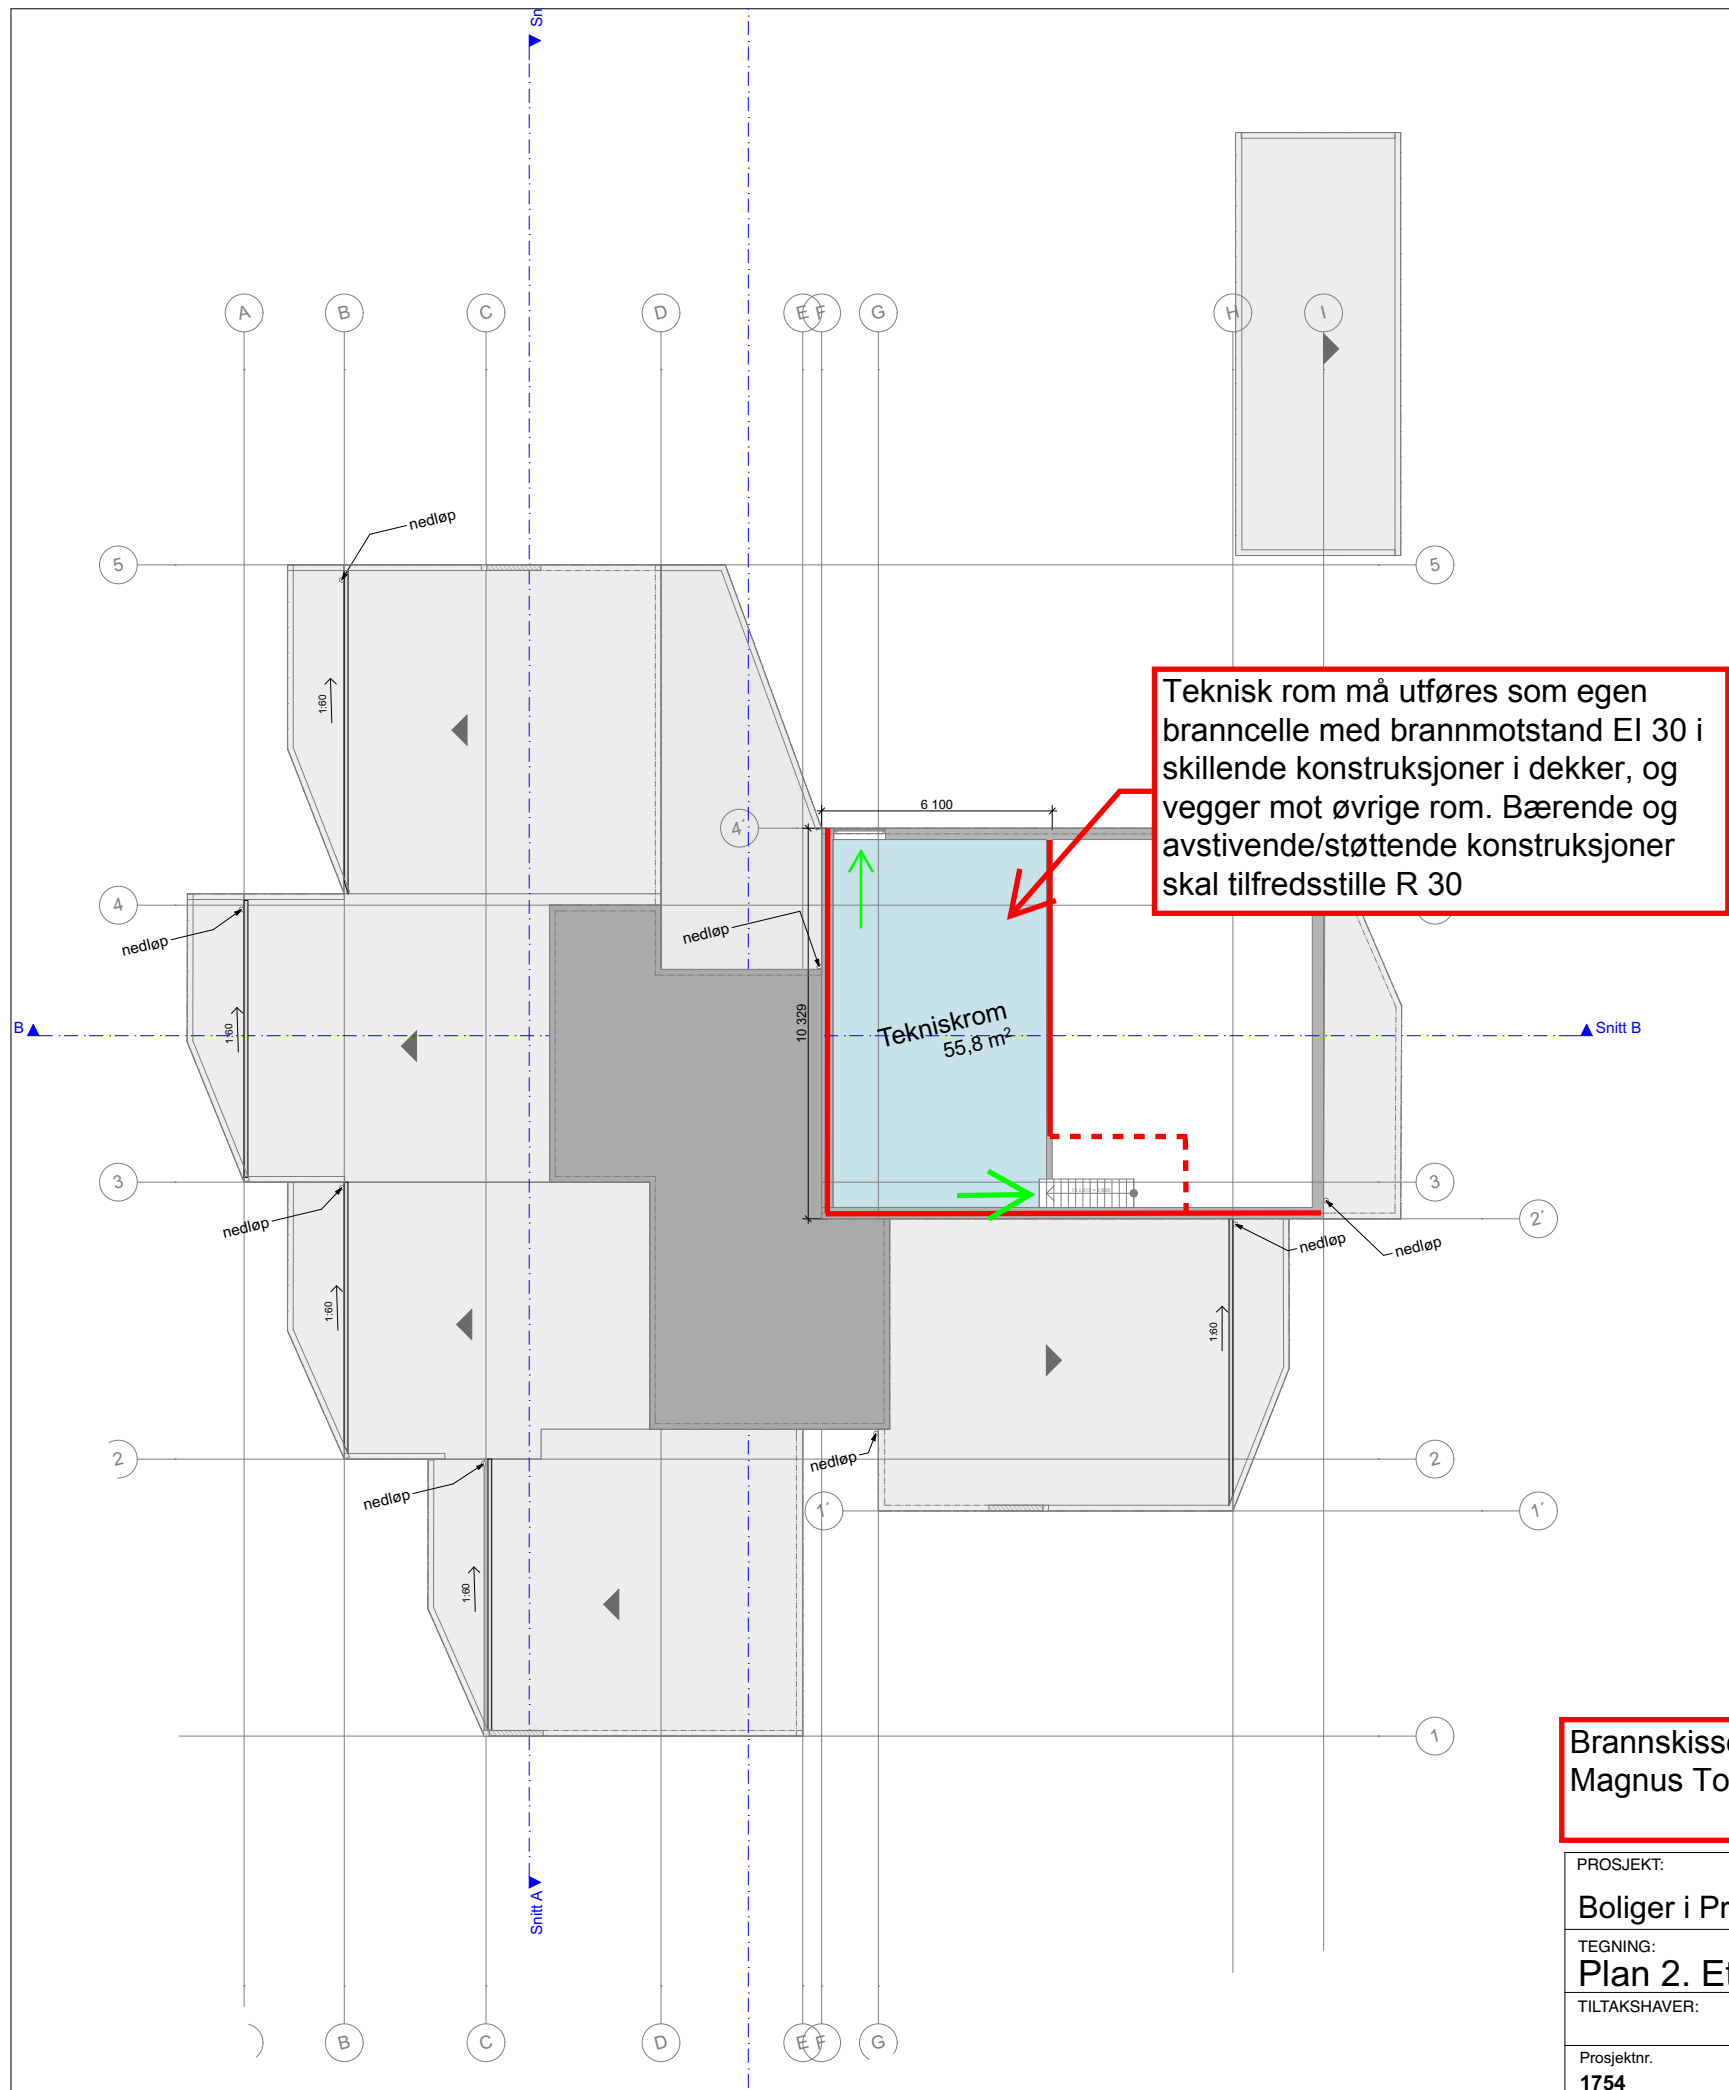

Brannskisse 4/1-18
Magnus Torgheim, Rambøll Norge AS

PROSJEKT:			ØSTRE LINJE ARKITEKTUR LANDSKAP Arkitekter MNAL/NPA Jernbanegata 14, 1830 Askim Telefon: 69 88 84 10 E-mail: firmapost@ostrelinje.no Foretaksregister: 982 670 233 MVA			
Boliger i Prestenggata						
TEGNING: Plan 2. Etasje						
TILTAKSHAVER:		Fase: Skisse/forprosjekt				
Prosjektnr. 1754	TEGNET AV: JM	KONTR: RG	DATO: 20.12.17	Målestokk 1:200	TEGN. NR.: A20-4	REV.