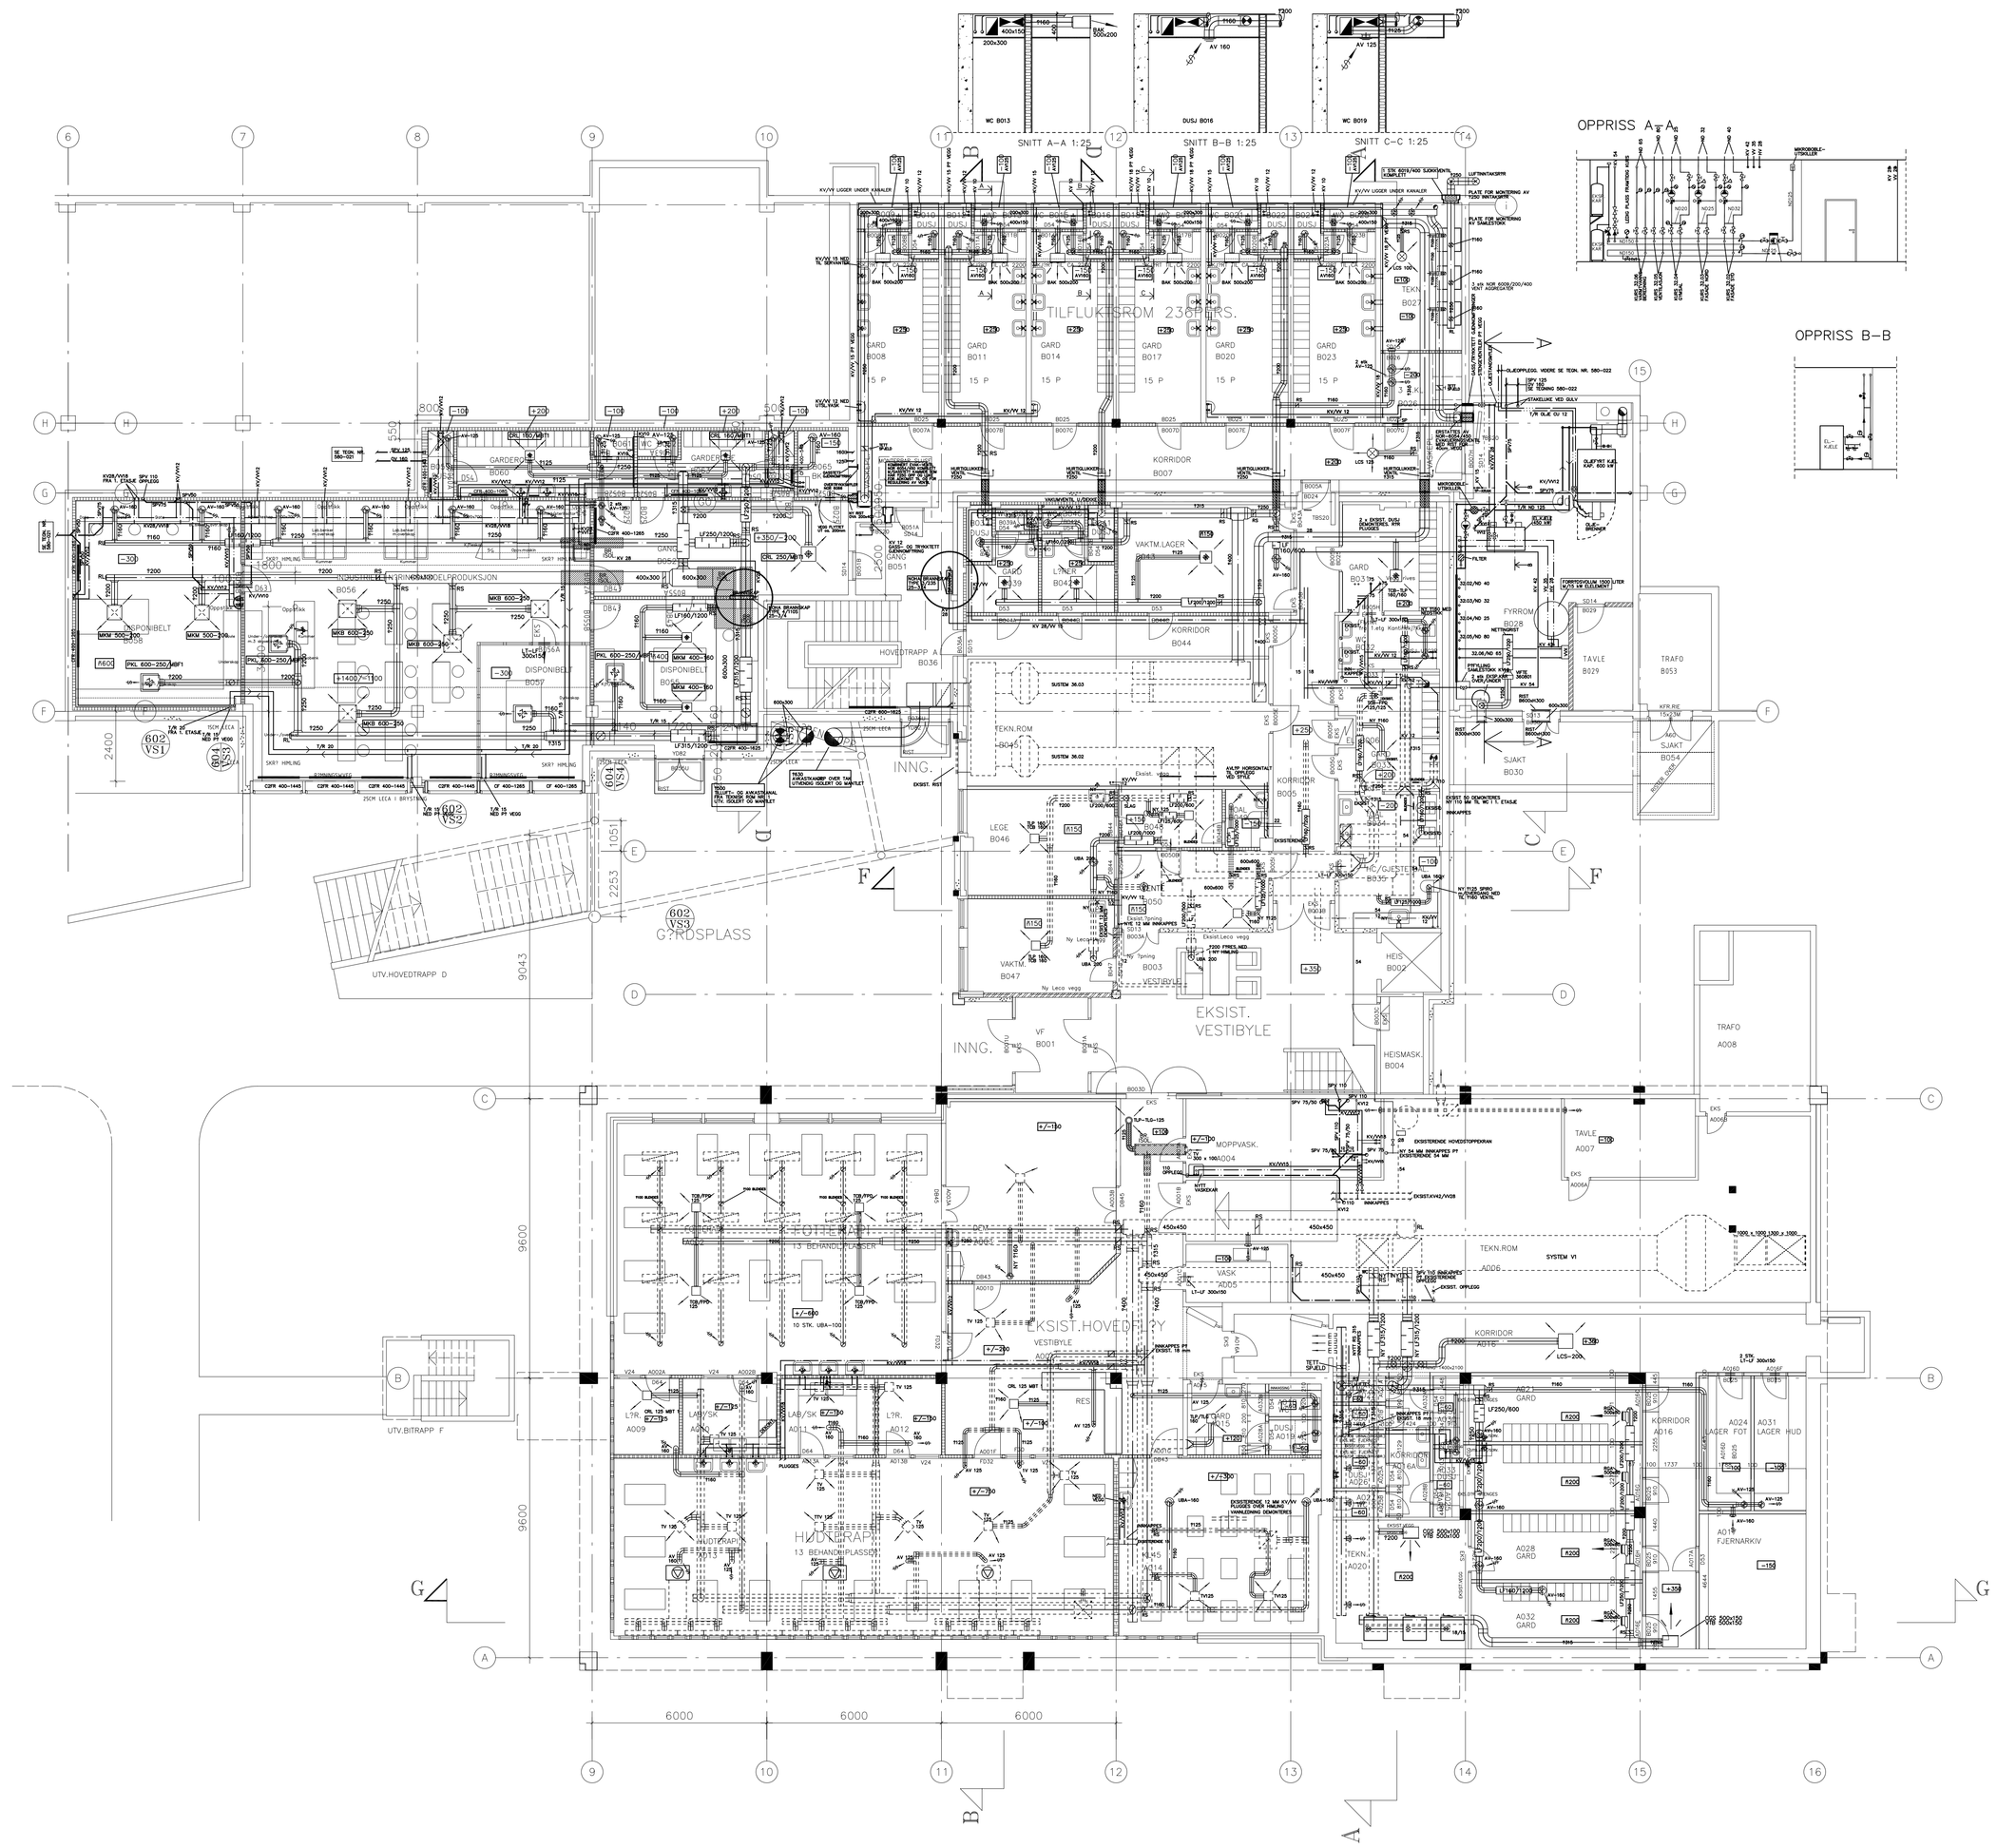

SOM BYGGET

Index	Revisjonen gjelder:	Dato:	Sign:
	SOM BYGGET, IKKE LAGET PLOTTEFIL ENN?.		
	ARBEIDSTEGNING	26.01.95	TH/RP

ALLE M?L KONTROLLERES P? STEDET

HEDMARK FYLKESKOMMUNE
STORHAMAR VG-SKOLE

VVSANLEGG
PLAN U. ETASJE, OVERSIKTSTEGNING

M?LESTOKK 1:100 | Tegn. RP 26.01.95 | Trac. | Kfr.

Erstatning for: 580–030 | Rev.

T?fte & Smestad a/s
R?DGIVENDE INGENI?RER VVS
TLF. 62 41 24 88 FAX. 62 41 26 92 - PB. 260 2401 ELVERUM

Erstatter-av:

Rev.			
N	SERVANTER I EKS TILFL.ROM	06.06.95	KHB
I	INNREDN.EKSIST.TILFL.ROM, ROM A005,A015, AJOURF.	22.05.95	KHB
G	INNREDN.INP	06.02.95	KHB
F	D?RER REVID.	27.01.95	KHB
E	INNREDNING, AJOURF?RING, M?LSETTING KOMPLETTERT	24.01.95	KHB
D	INNREDNING, AJOURF?RING, M?LSETTING KOMPLETTERT	17.01.95	KHB
C	INNREDNING, AJOURF?RING, M?LSETTING KOMPLETTERT	12.12.94	KHB
B	INNREDNING, AJOURF?RING	01.11.94	KHB
A	ANBUDSTEGNING	27.06.94	KHB

NY-SAGATUN VG. SKOLE – STORHAMAR

PLAN U.ETASJE – OVERSIKTSTEGNING

M?L 1:100 | DATO 27.06.94 | SIGN bj | TEGN.NR 249-100 | IND H

ARKITEKTSTUDIO HAMAR A/S
TORGGATEN 42, 2300 HAMAR TLF. 62 53 22 77