

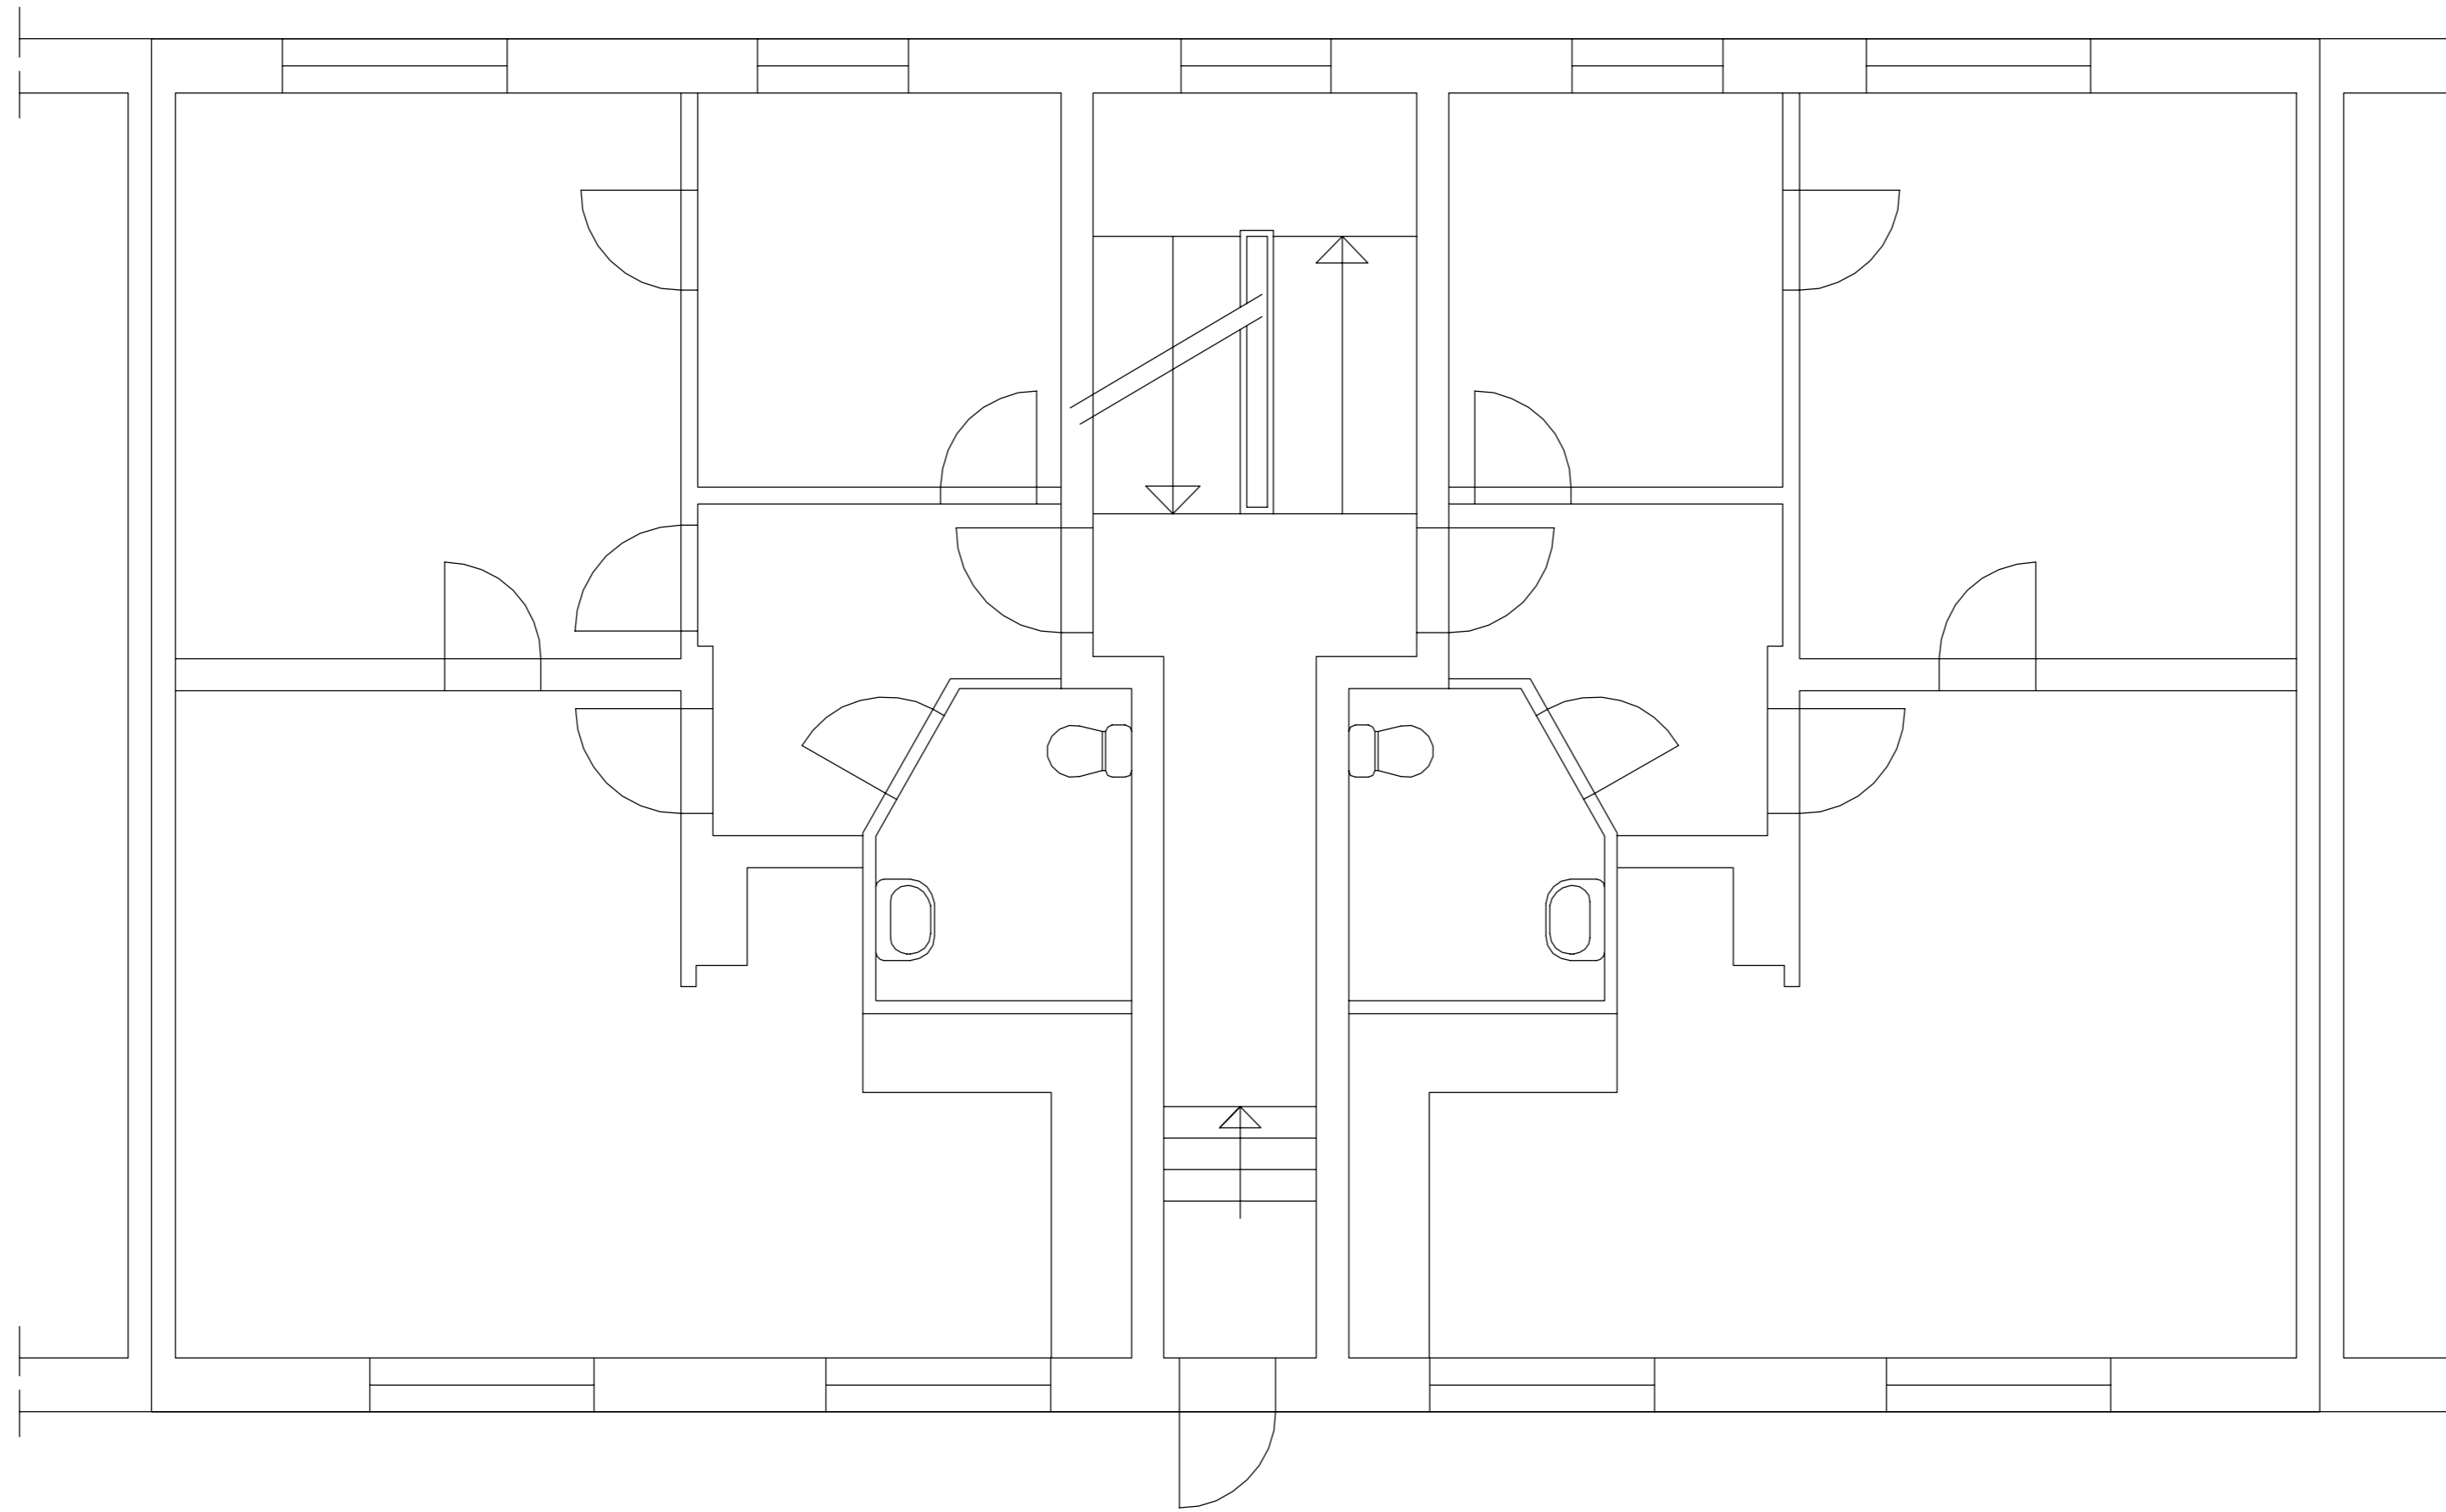



← Prof. Hansteensgt →

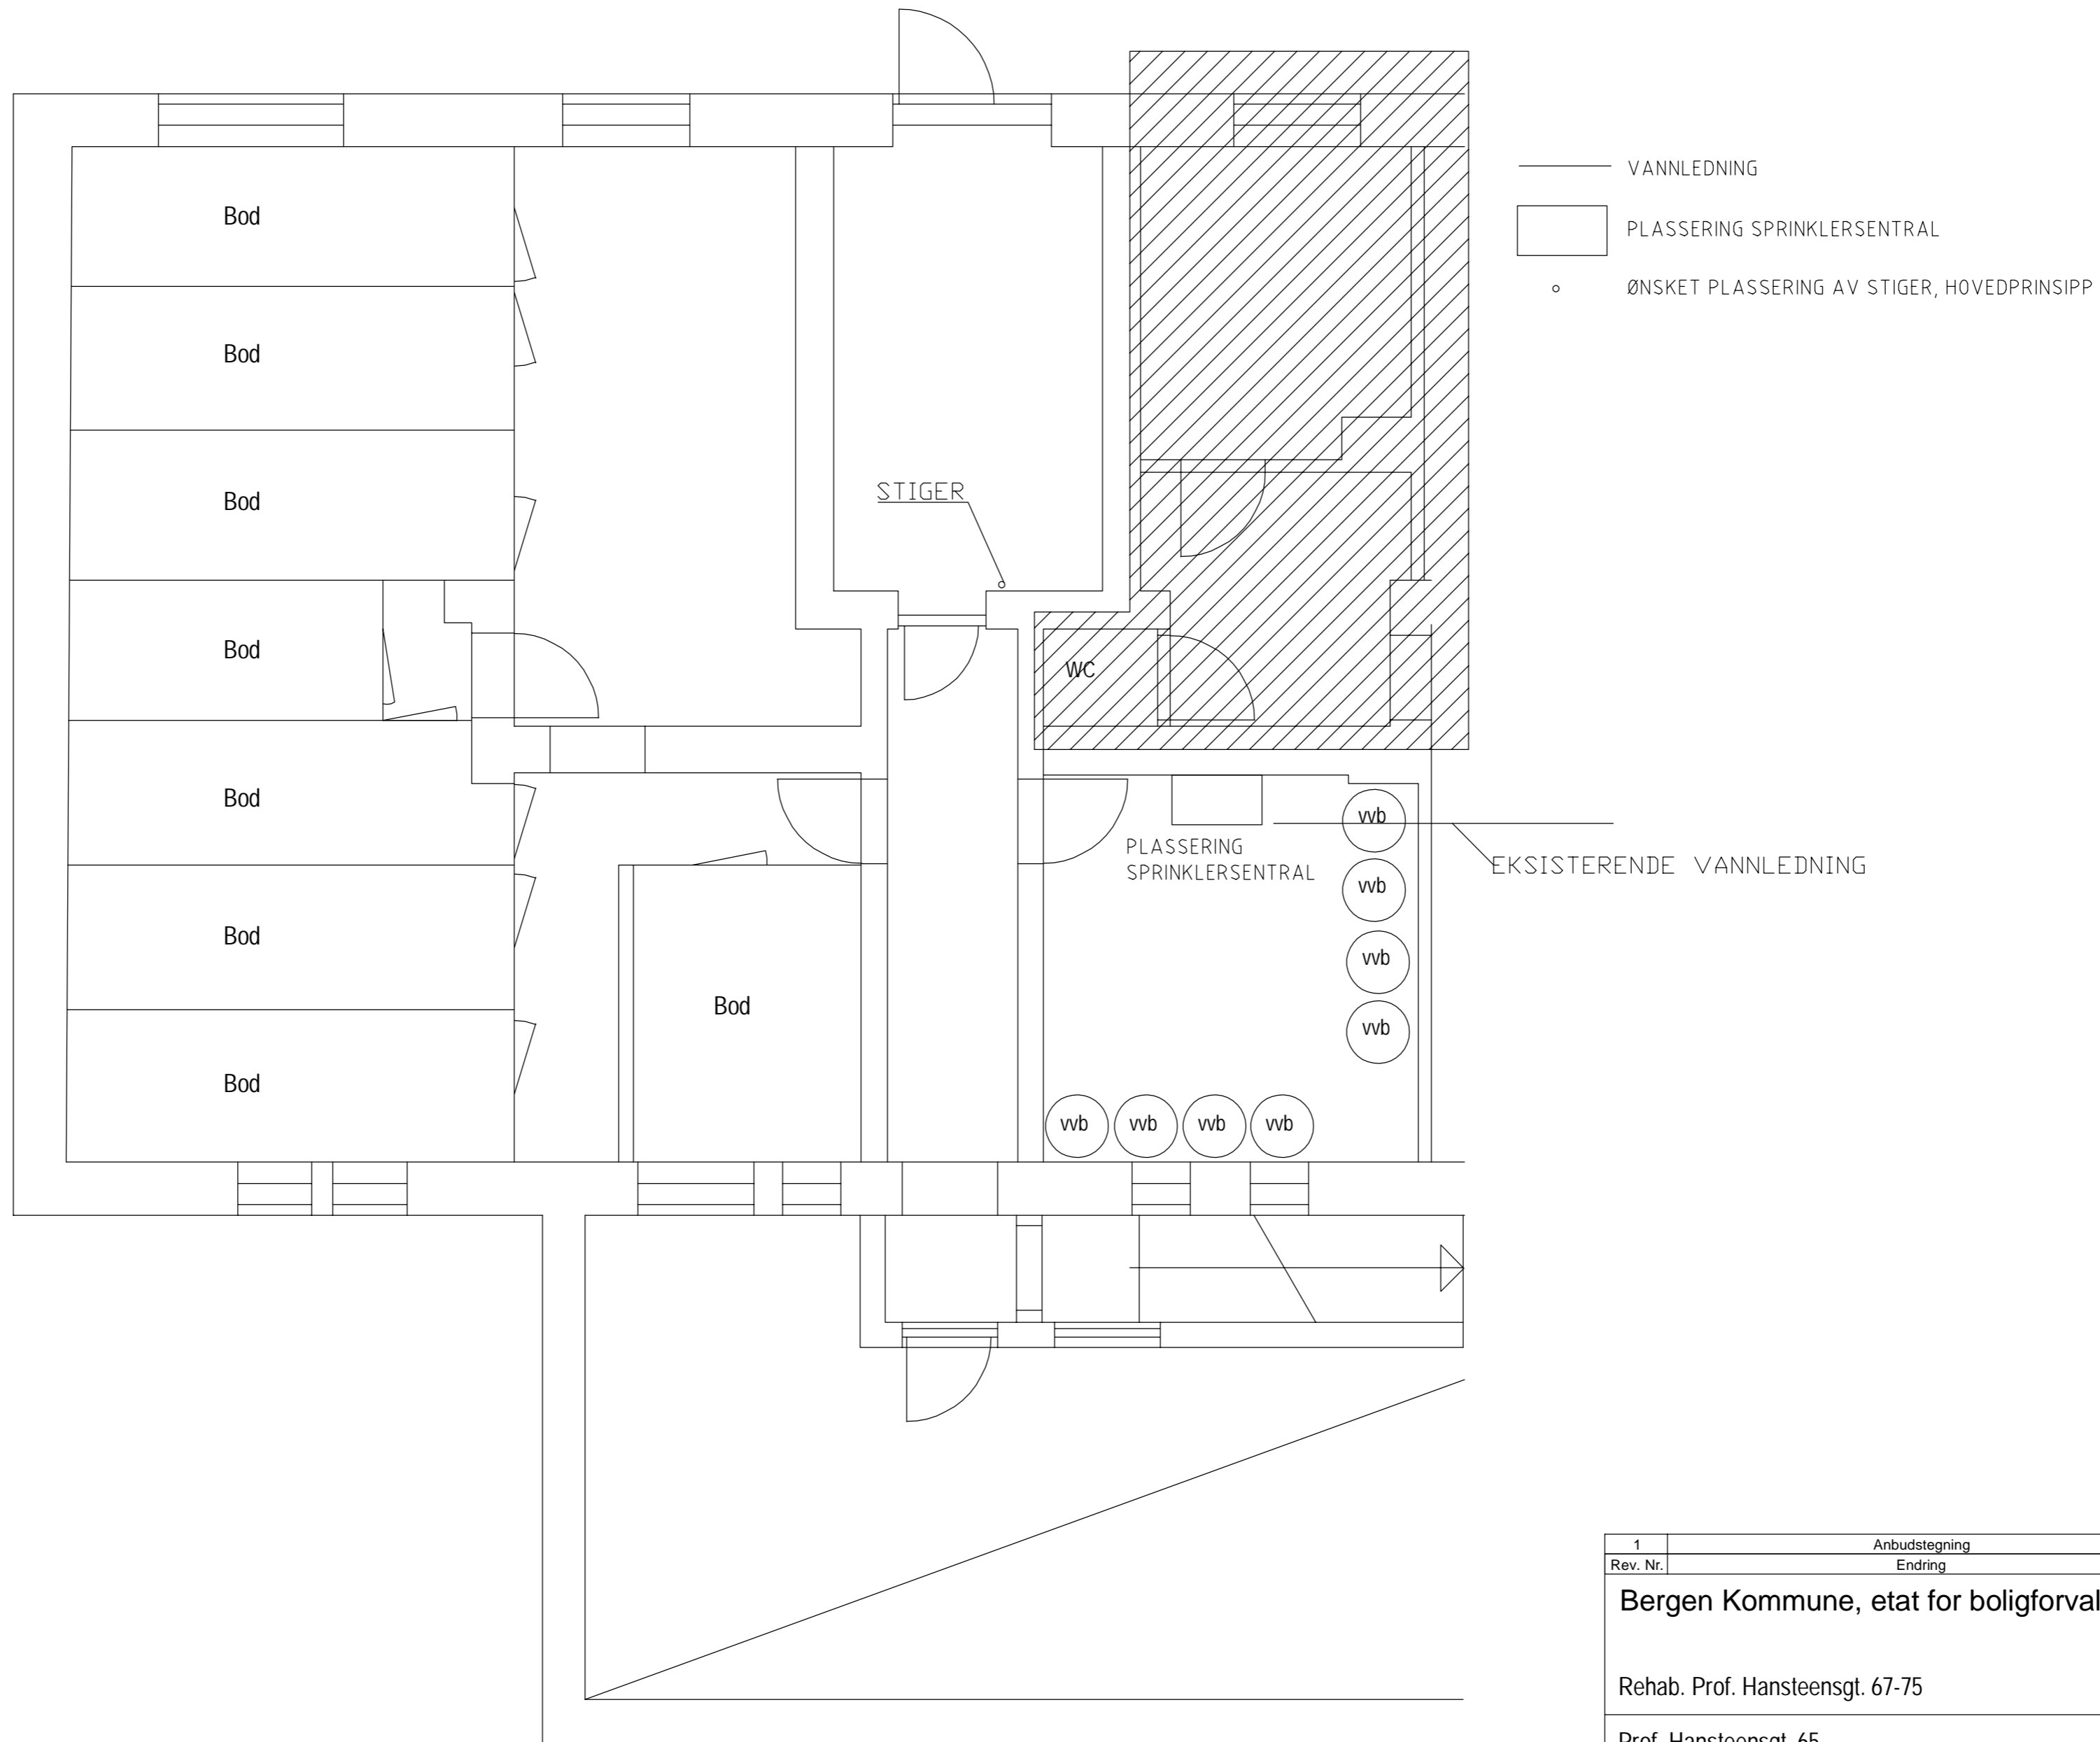

1	Anbudstegning	nokvam	nooyvk	Ansv	01.12.17
Rev. Nr.	Endring	Utført	Kontr.	Ansv.	Revision Date
Bergen Kommune, etat for boligforvaltning		nokvam	nooyvk	nokvam	01.12.2017
Rehab. Prof. Hansteensgt. 67-75		Målestokk	Format		
		1:50	A2		
Prof. Hansteensgt. 65 Plan Kjeller		Oppdragsleder: nokvam			
		Oppdragsnr. 29427001			
 Sweco Norge AS		Disiplin:	Tegningsnummer:	Rev:	
		B	B-65-200	1	

← Prof. Hansteensgt →





1	Anbudstegning	nokvam	nooyvk	Ansv	01.12.17
Rev. Nr.	Endring	Utført	Kontr.	Ansv.	Revision Date
Bergen Kommune, etat for boligforvaltning		nokvam	nooyvk	nokvam	01.12.2017
Rehab. Prof. Hansteensgt. 67-75		Målestokk			Format
		1:50			A2
Prof. Hansteensgt. 65 Plan 01		Oppdragsleder: nokvam			
		Oppdragsnr. 29427001			
 Sweco Norge AS		Disiplin:	Tegningsnummer:		Rev:
		B	B-65-201		1

**ANMERKNINGER SPRINKLER:**


- Plan 3 er lik plan 2


← Prof. Hansteensgt →

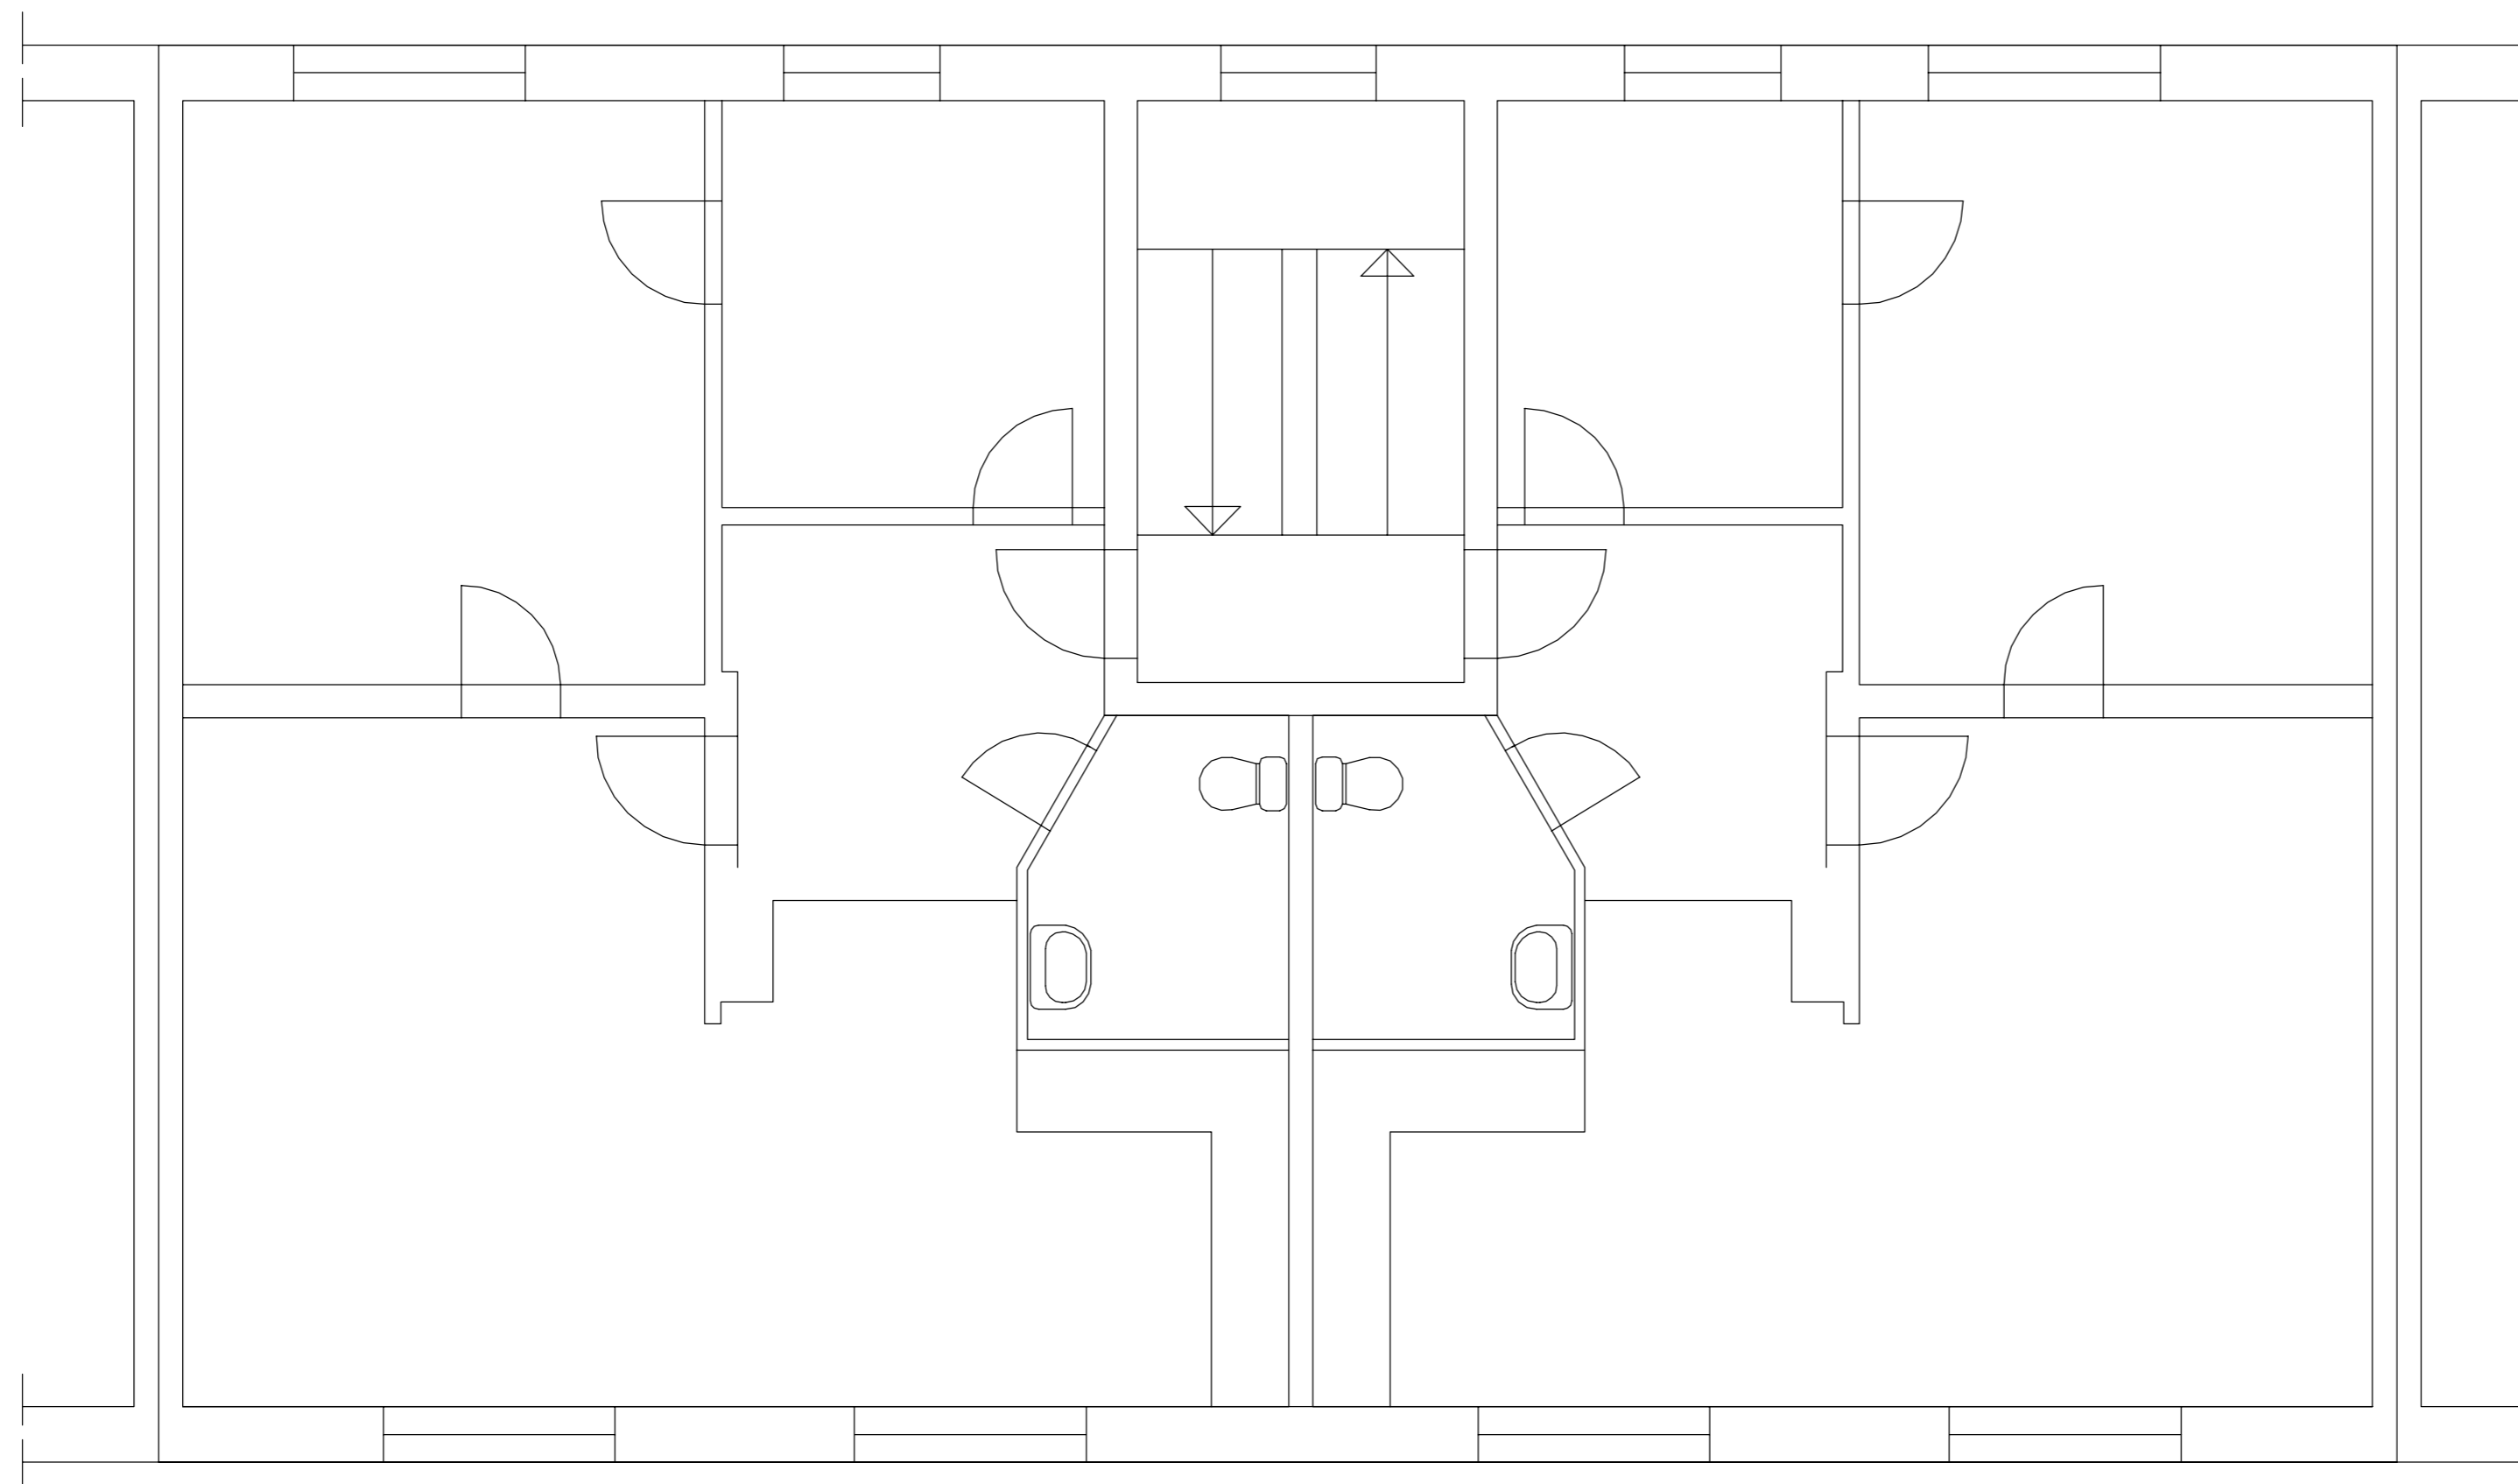


1	Anbudstegning	nokvam	nooyvk	Ansv.	01.12.17
Rev. Nr.	Endring	Utført	Kontr.	Ansv.	Revision Date
Bergen Kommune, etat for boligforvaltning		nokvam	nooyvk	nokvam	01.12.2017
Rehab. Prof. Hansteensgt. 67-75		Målestokk			Format
		1:50			A2
Prof. Hansteensgt. 65 Plan 02		Oppdragsleder: nokvam			
		Oppdragsnr. 29427001			
 Sweco Norge AS		Disiplin:	Tegningsnummer:	Rev:	
		B	B-65-202	1	

← Prof. Hansteensgt →

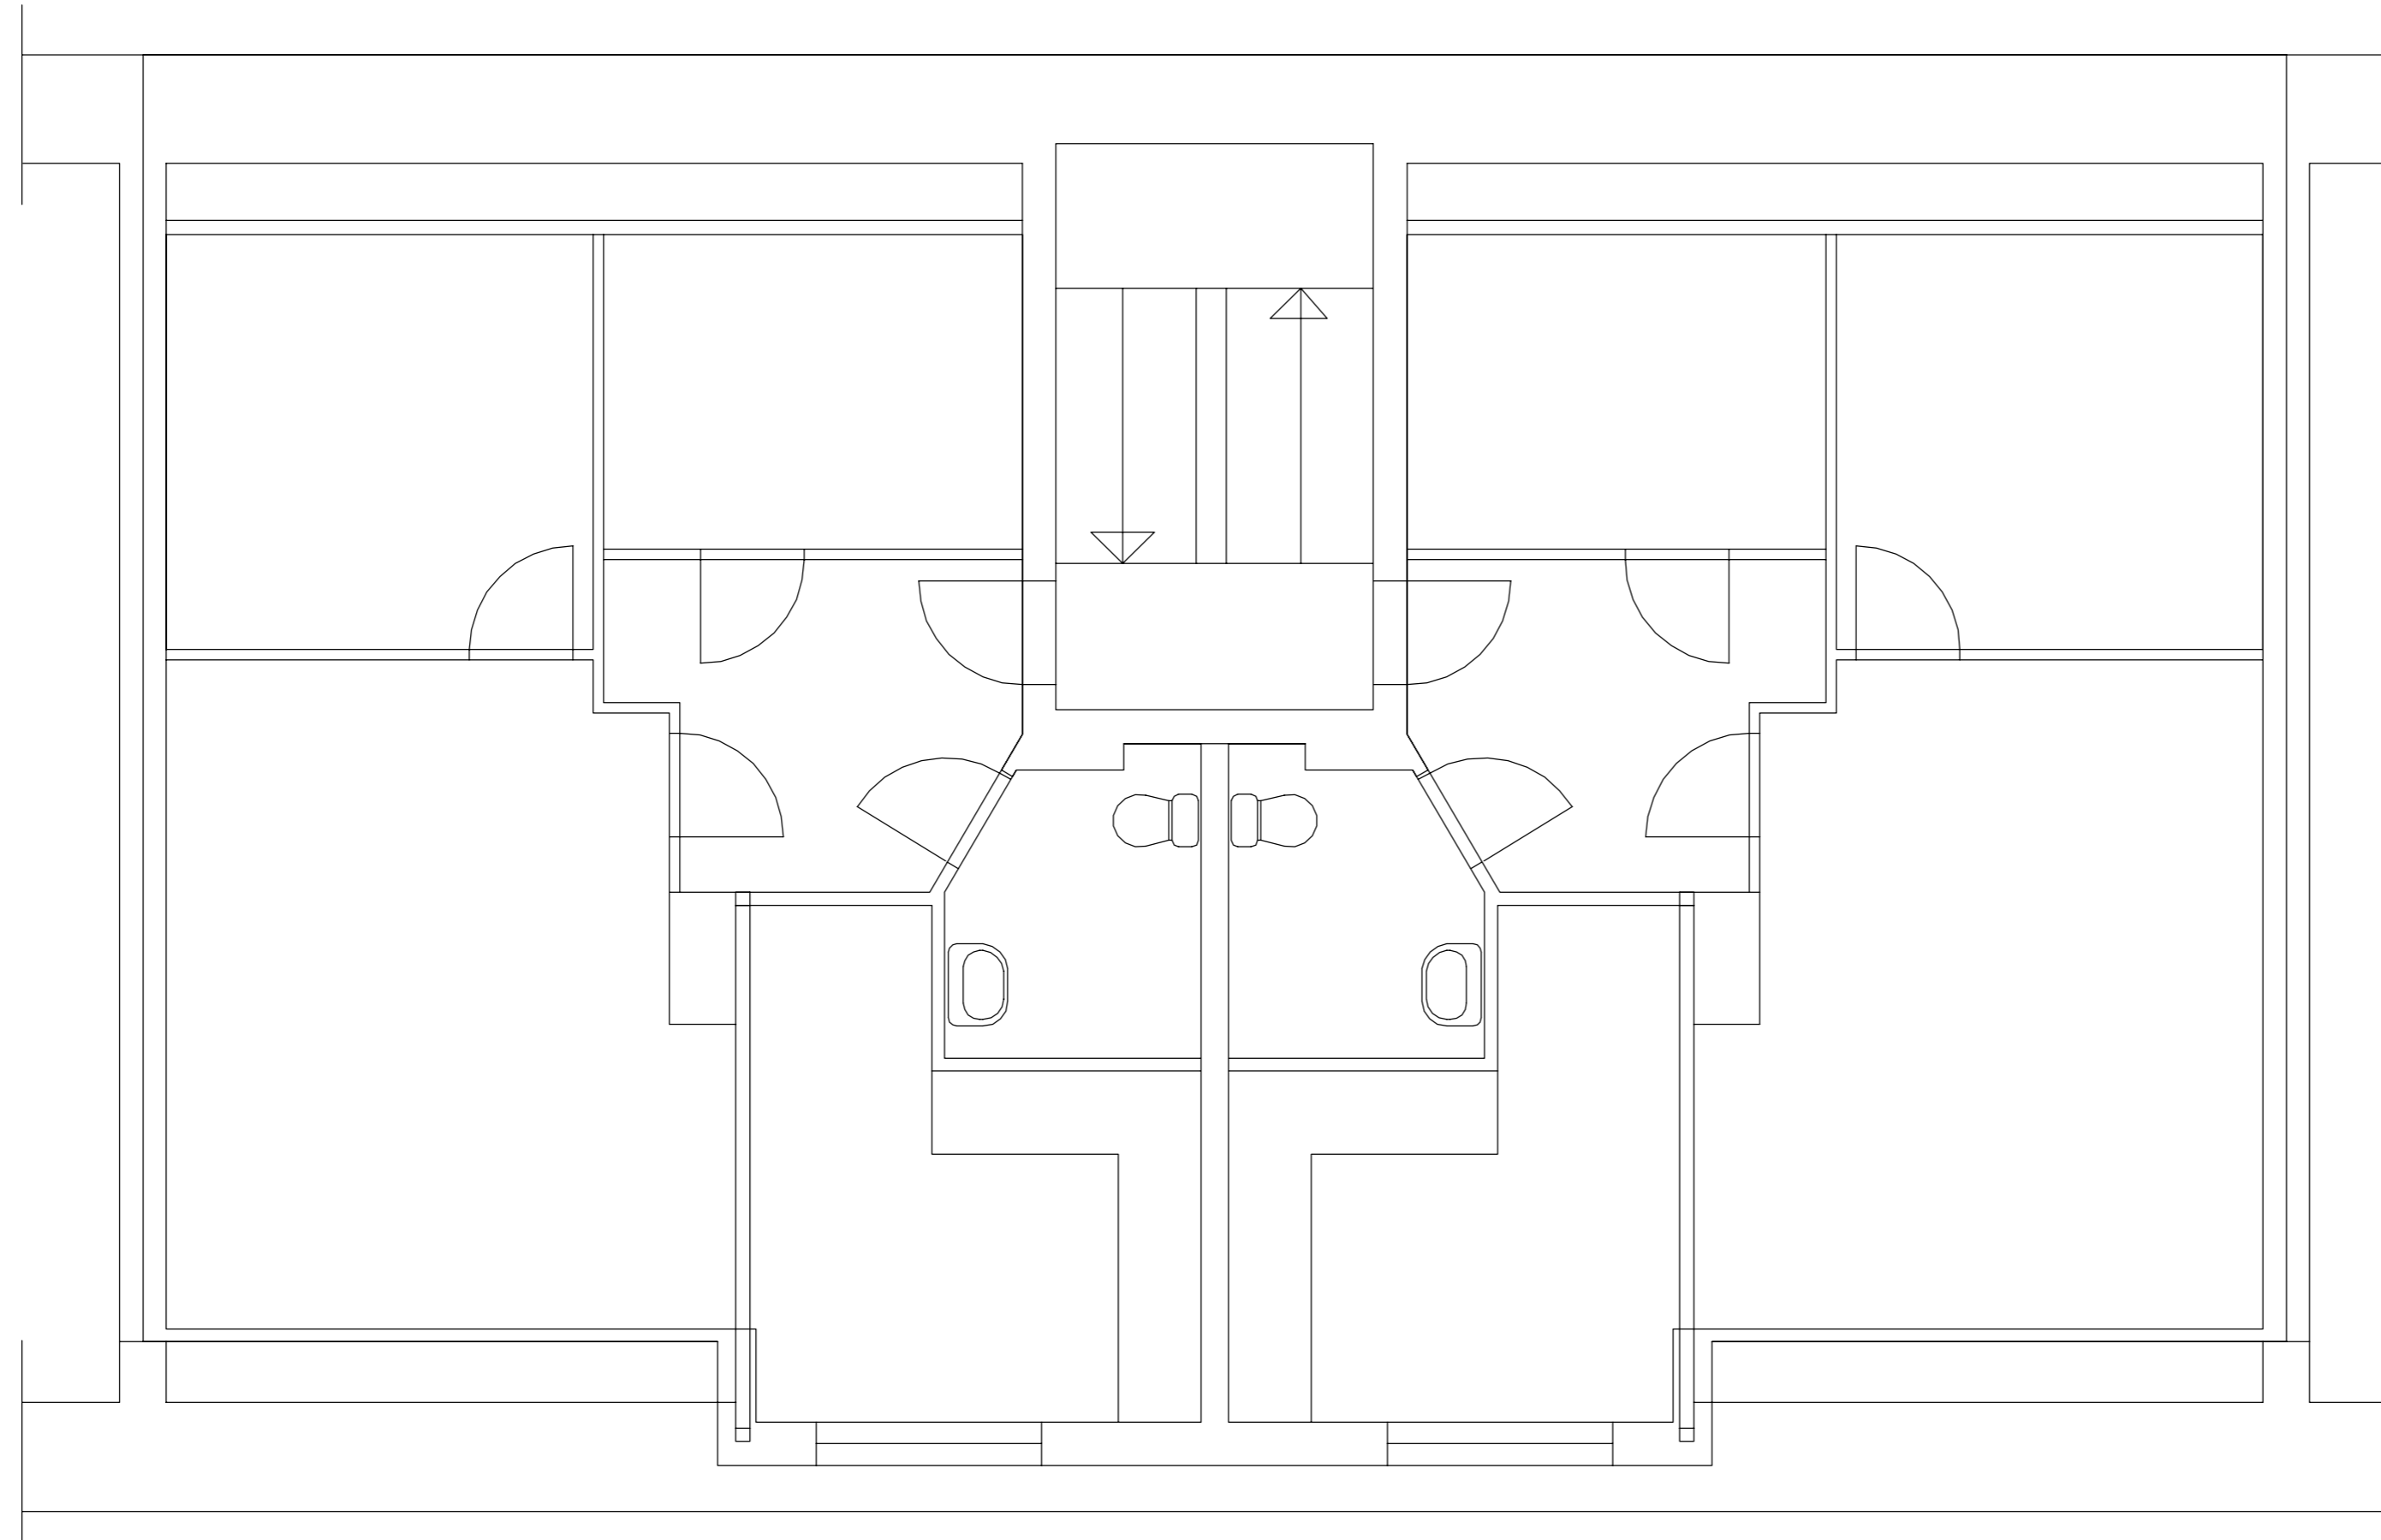

Rev. Nr.	Endring	Utført	Kontr.	Ansv.	Revision Date
1	Anbudstegning	nokvam	nooyvk	Ansv.	01.12.17
Bergen Kommune, etat for boligforvaltning		nokvam	nooyvk	nokvam	01.12.2017
Rehab. Prof. Hansteensgt. 67-75		Målestokk			Format
		1:50			A2
Prof. Hansteensgt. 65 Plan Loft		Oppdragsleder: nokvam			
		Oppdragsnr. 29427001			
 Sweco Norge AS		Disiplin:	Tegningsnummer:		Rev:
		B	B-65-204		1

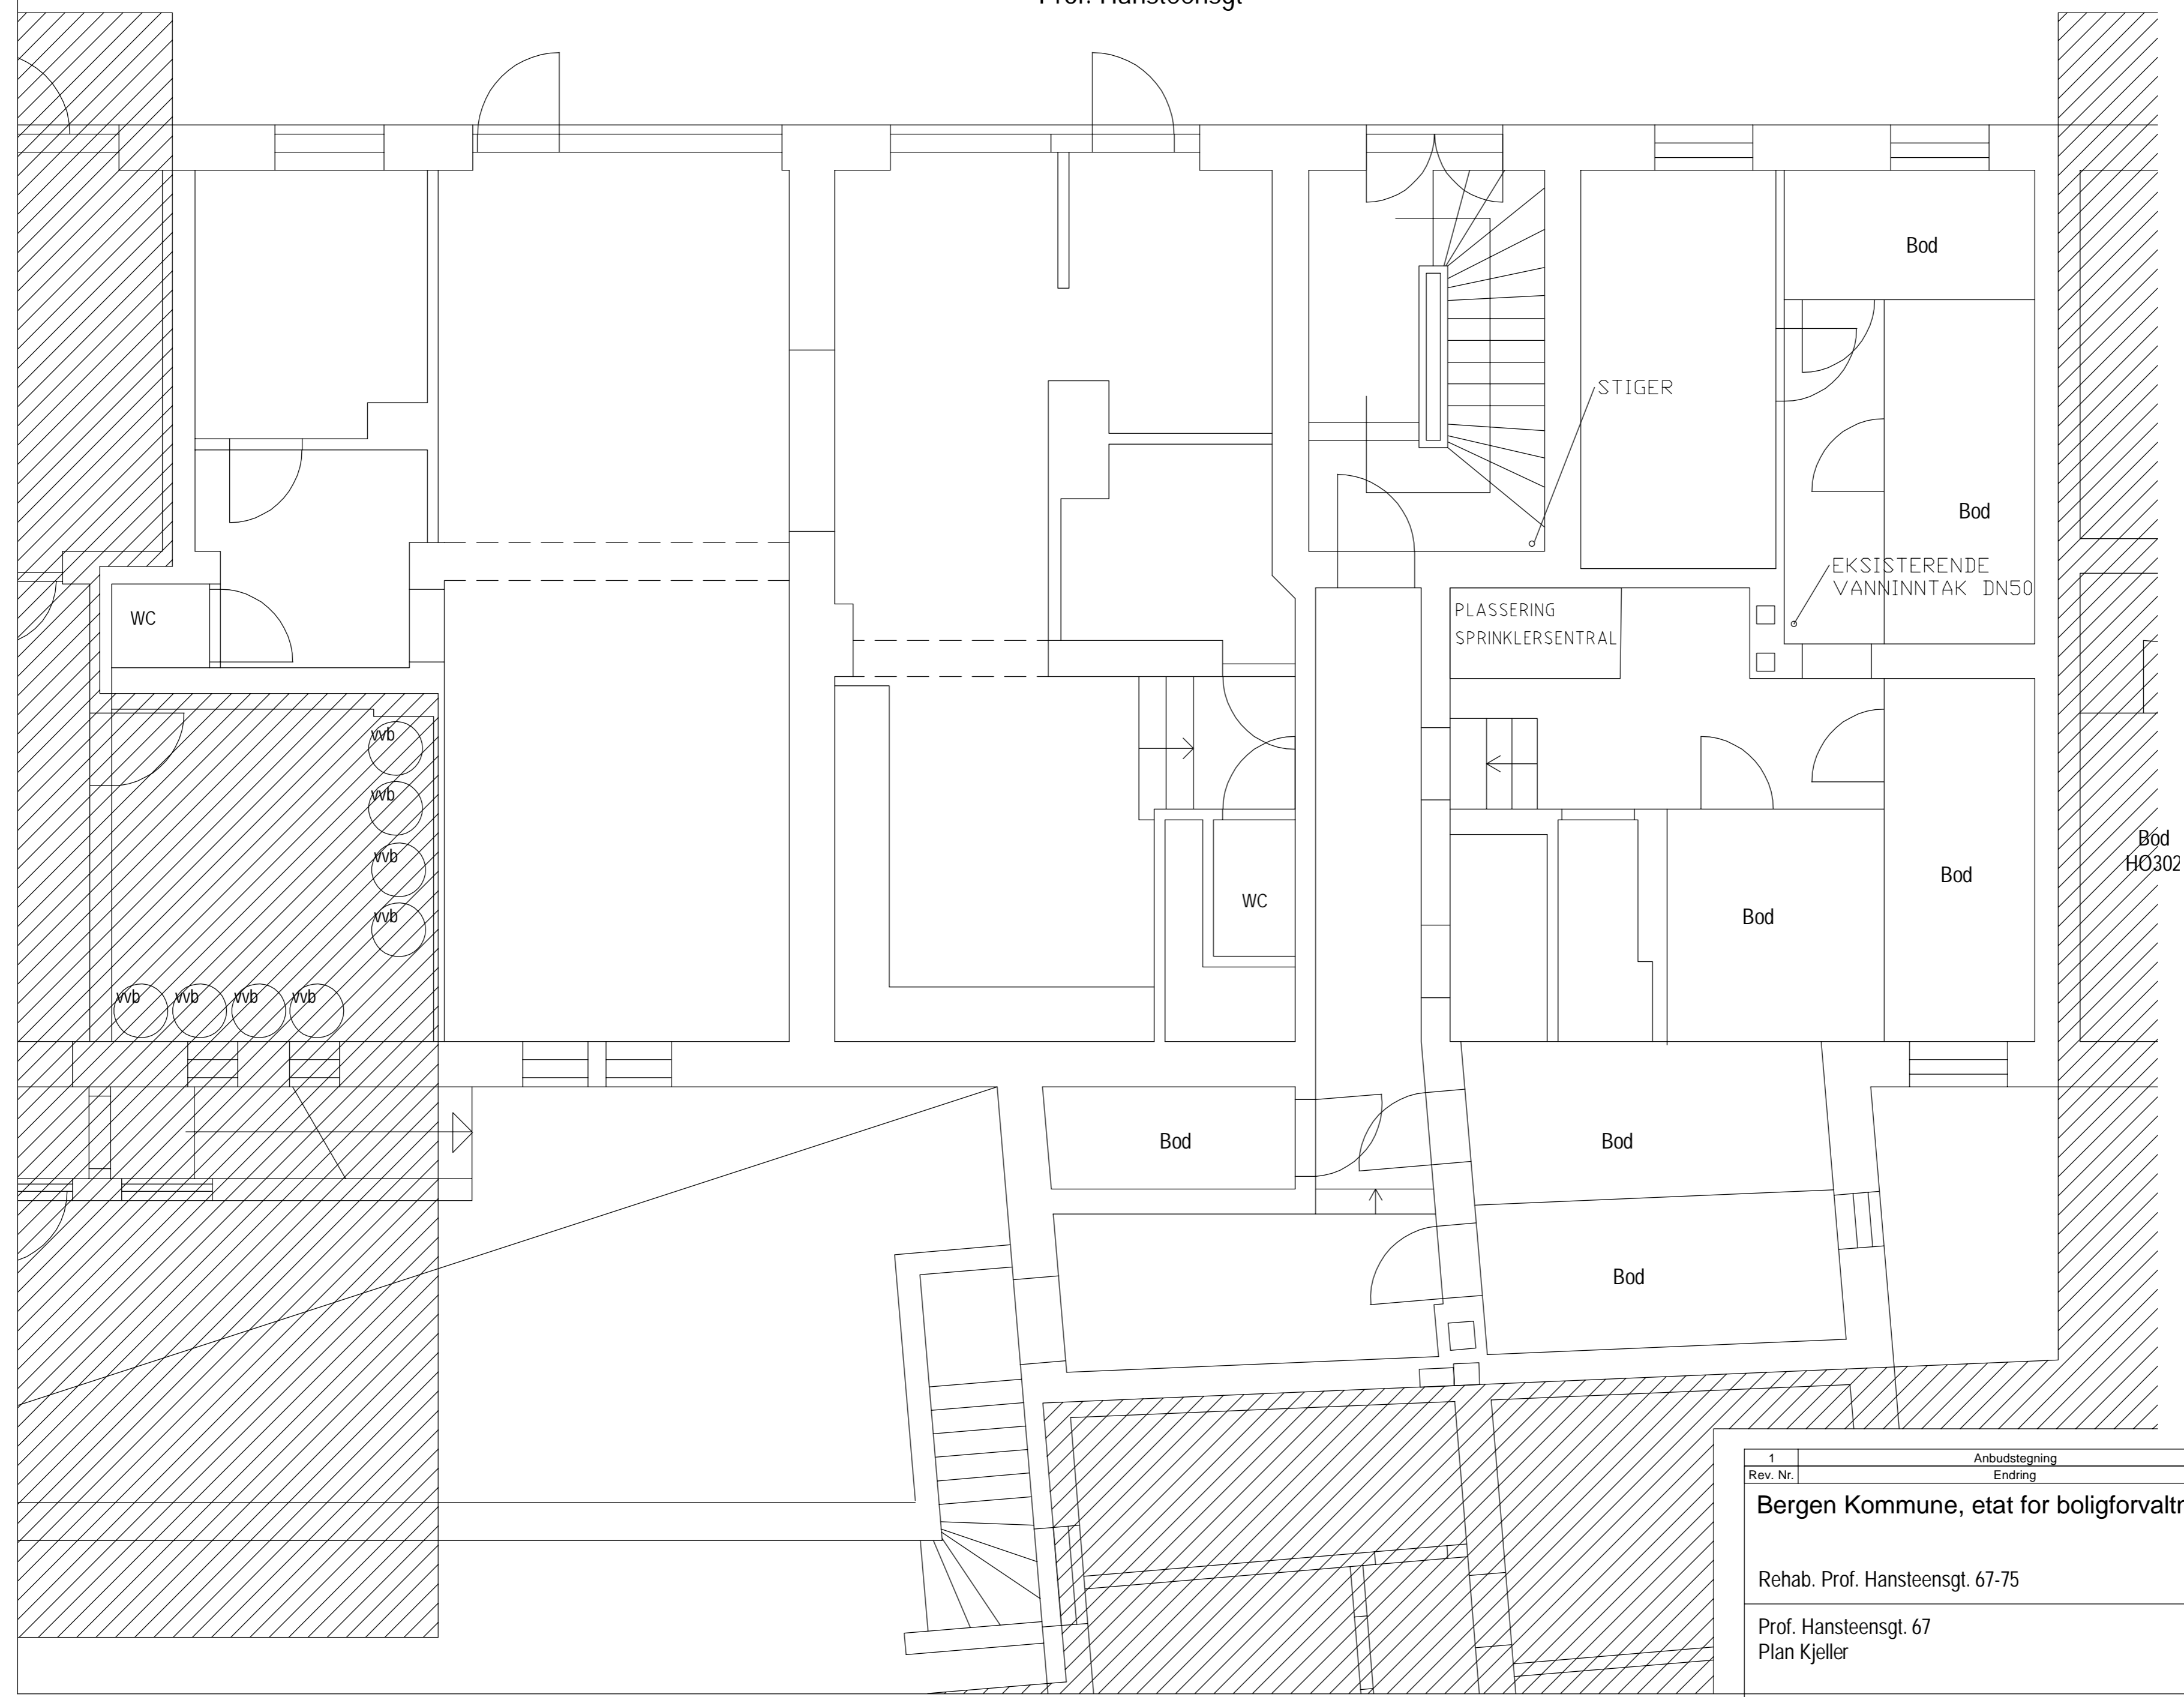


- VANNLEDNING
- PLASSERING SPRINKLERSENTRAL
- ØNSKET PLASSERING AV STIGER HOVEDPRINSIPP

Bod H0302

1	Anbudstegning	nokvam	nooyvk	Ansv	01.12.17
Rev. Nr.	Endring	Utført	Kontr.	Ansv.	Revision Date
<b>Bergen Kommune, etat for boligforvaltning</b>		nokvam	nooyvk	nokvam	01.12.2017
Rehab. Prof. Hansteensgt. 67-75		Målestokk	Format		
Prof. Hansteensgt. 67 Plan Kjeller		1:50	A2		
Oppdragsleder:		nokvam			
Oppdragsnr.		29427001			
Disiplin:		Tegningsnummer:		Rev:	
B		B-67-200		1	




← Prof. Hansteensgt. →

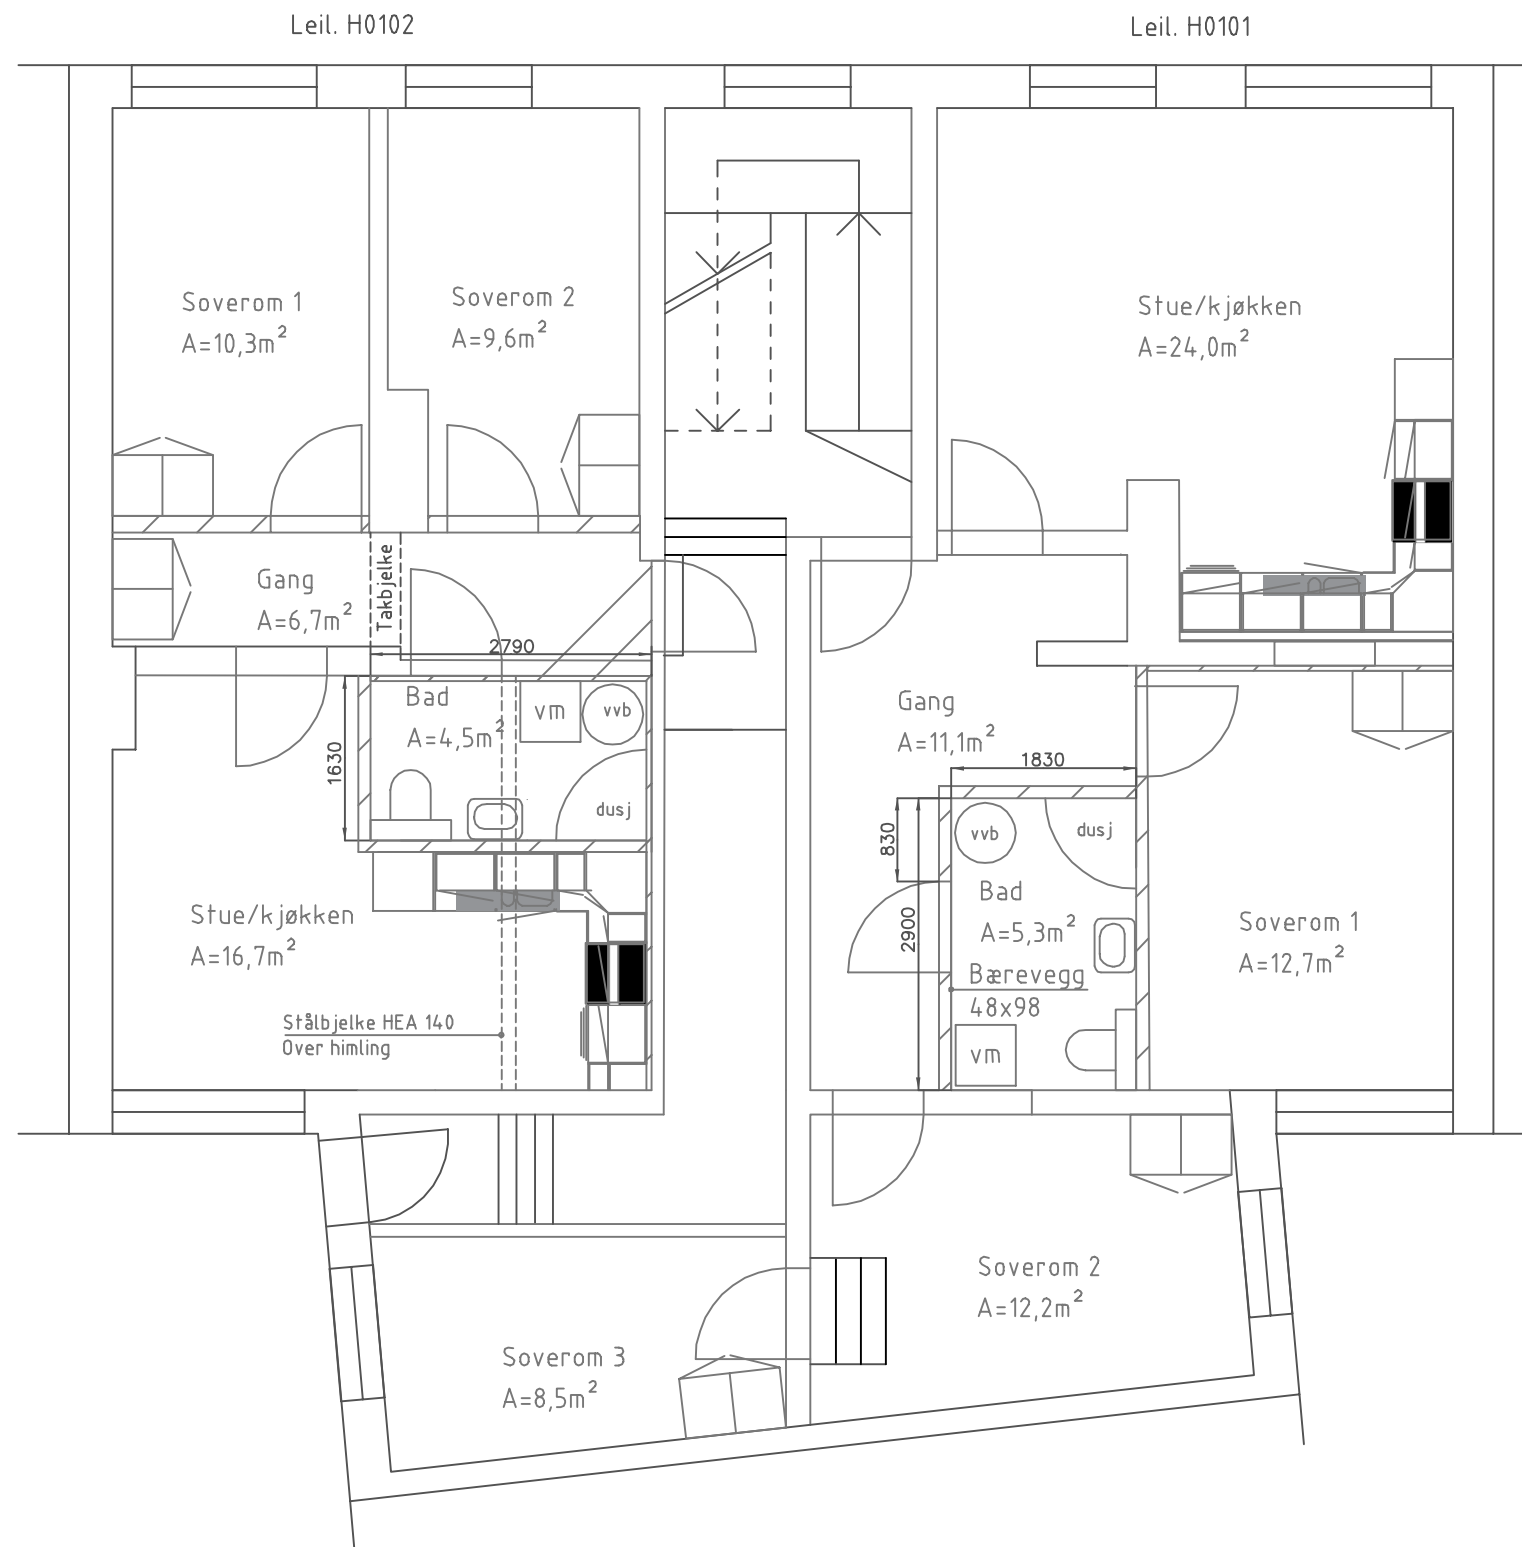


ANMERKNINGER:

- Nye stendervegger er målsatt på tegning og angitt med skratur. Dimensjon 48x73, dersom ikke annet er gitt.
- Eksponerte murvegger fores på med 48mm stendervegg i bad, og andre steder det er behov. Omfang avklares med byggherre i forkant.
- Område med ny og eksisterende himling, se rivetegning.
- Alle innvendige dører har størrelse 9M X 20, dersom ikke annet er angitt. Min. avstand 10cm til vegg/hjørne/tilstøtende vegg.
- Tegninger kjøkkeninnredning - se tegninger fra Sigdal. Mål kontrolleres på stedet før produksjon.
- Plassering av Garderobeskap 60x100 er vist.
- Oppbygging av gulv, se egen detalj/snitt. B-50
- Plantegninger for RIV og RIE, se egne tegninger
- Ventilasjonkanaler i tak kasses inn, se RIV tegning for plassering og dimensjon
- Plassering av sluk i bad, se RIV tegning
- Arbeider i baderom iht. Våtromsnormen, dersom ikke annet er avtalt

	B	Stålbjelke, målsetting, skap, div. anmerkninger	nokvam	noroka		07.09.17
	A	ARBEIDSTEGNING	noevos	noroka		05.07.17
Status	Rev.	Endring	Utført	Kontr.	Ansv.	Dato
						05.07.17
<b>Bergen Kommune, etat for boligforvaltning</b>			Målestokk		Format	
<b>Rehab. Prof. Hansteensgt. 67-75</b>			1:75		A3	
Prof. Hansteensgt. 67 Plan 1			Oppdragsleder: noroka			
			Oppdragsnr. <b>29427001</b>			
SWECO 			Disiplin:	Løpenummer:	Status:	Rev:
			B	B-67-201		B

← Prof. Hansteensgt. →

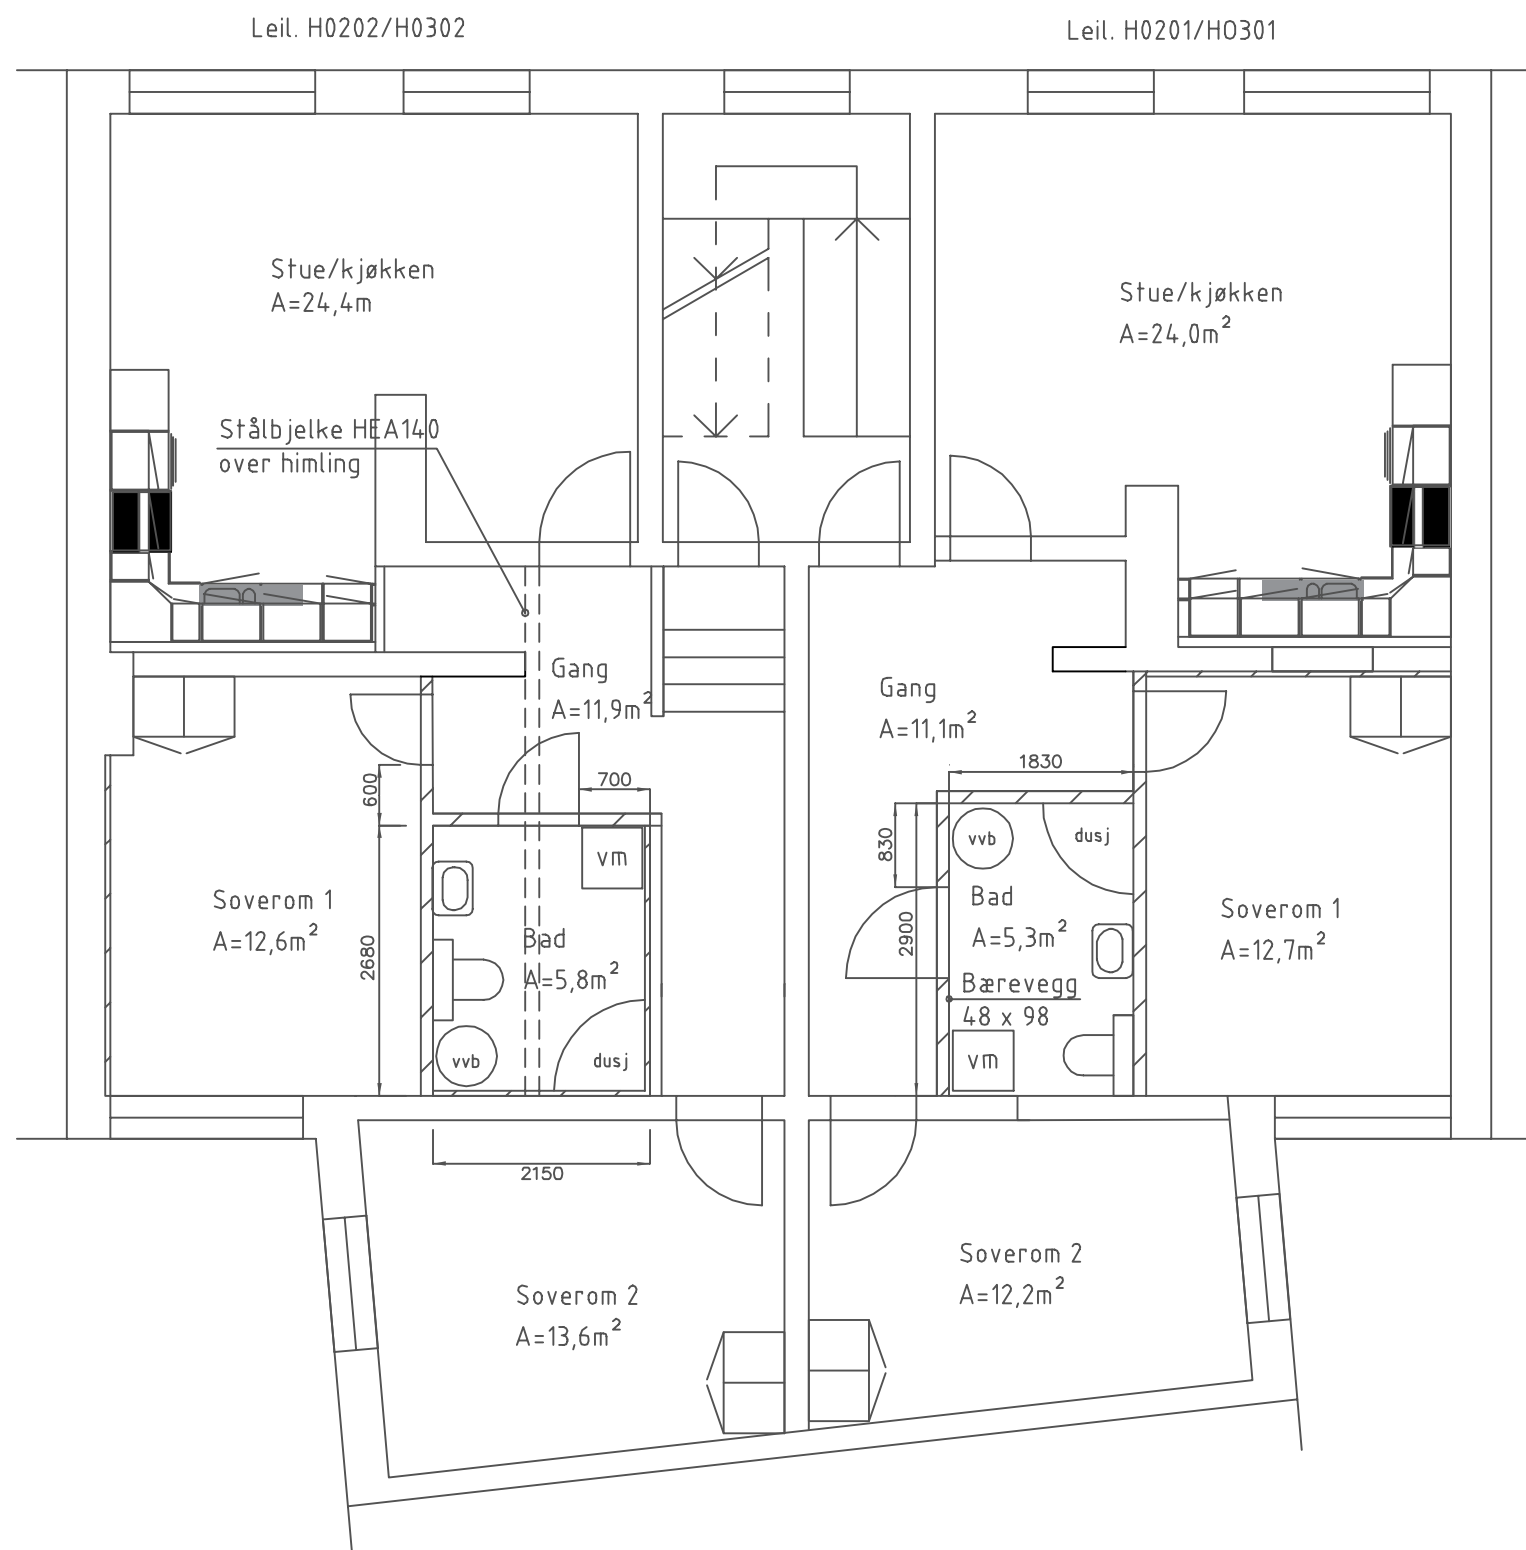


ANMERKNINGER:

- Nye stendervegger er målsatt på tegning og angitt med skravor. Dimensjon 48x73, dersom ikke annet er gitt.
- Eksponerte murvegger fores på med 48mm stendervegg i bad, og andre steder det er behov. Omfang avklares med byggherre i forkant.
- Område med ny og eksisterende himling, se rivetegning.
- Alle innvendige dører har størrelse 9M X 20, dersom ikke annet er angitt. Min. avstand 10cm til veggjørne/tilstøtende vegg.
- Tegninger kjøkkeninnredning - se tegninger fra Sigdal. Mål kontrolleres på stedet før produksjon.
- Plassering av Garderobeskap 60x100 er vist.
- Oppbygging av gulv, se egen detalj/snitt. B-50
- Plantegninger for RIV og RIE, se egne tegninger
- Ventilasjonskanaler i tak kasses inn, se RIV tegning for plassering og dimensjon
- Plassering av sluk i bad, se RIV tegning
- Arbeider i baderom iht. Våtromsnormen, dersom ikke annet er avtalt

**ANMERKNINGER SPRINKLER:**

- Plan 3 er lik plan 2

	B	Stålbjelke, målsetting, skap, div. anmerkninger	nokvam	noroka		07.09.17
	A	ARBEIDSTEGNING	noevos	noroka		05.07.17
Status	Rev.	Endring	Utført	Kontr.	Ansv.	Dato
						05.07.17
Bergen Kommune, etat for boligforvaltning			Målestokk	Format		
Rehab. Prof. Hansteensgt. 67-75			1:75	A3		
Prof. Hansteensgt. 67 Plan 2 og 3			Oppdragsleder: noroka			
			Oppdragsnr. 29427001			
SWECO			Disiplin:	Løpnummer:	Status:	Rev:
			B	B-67-202		B

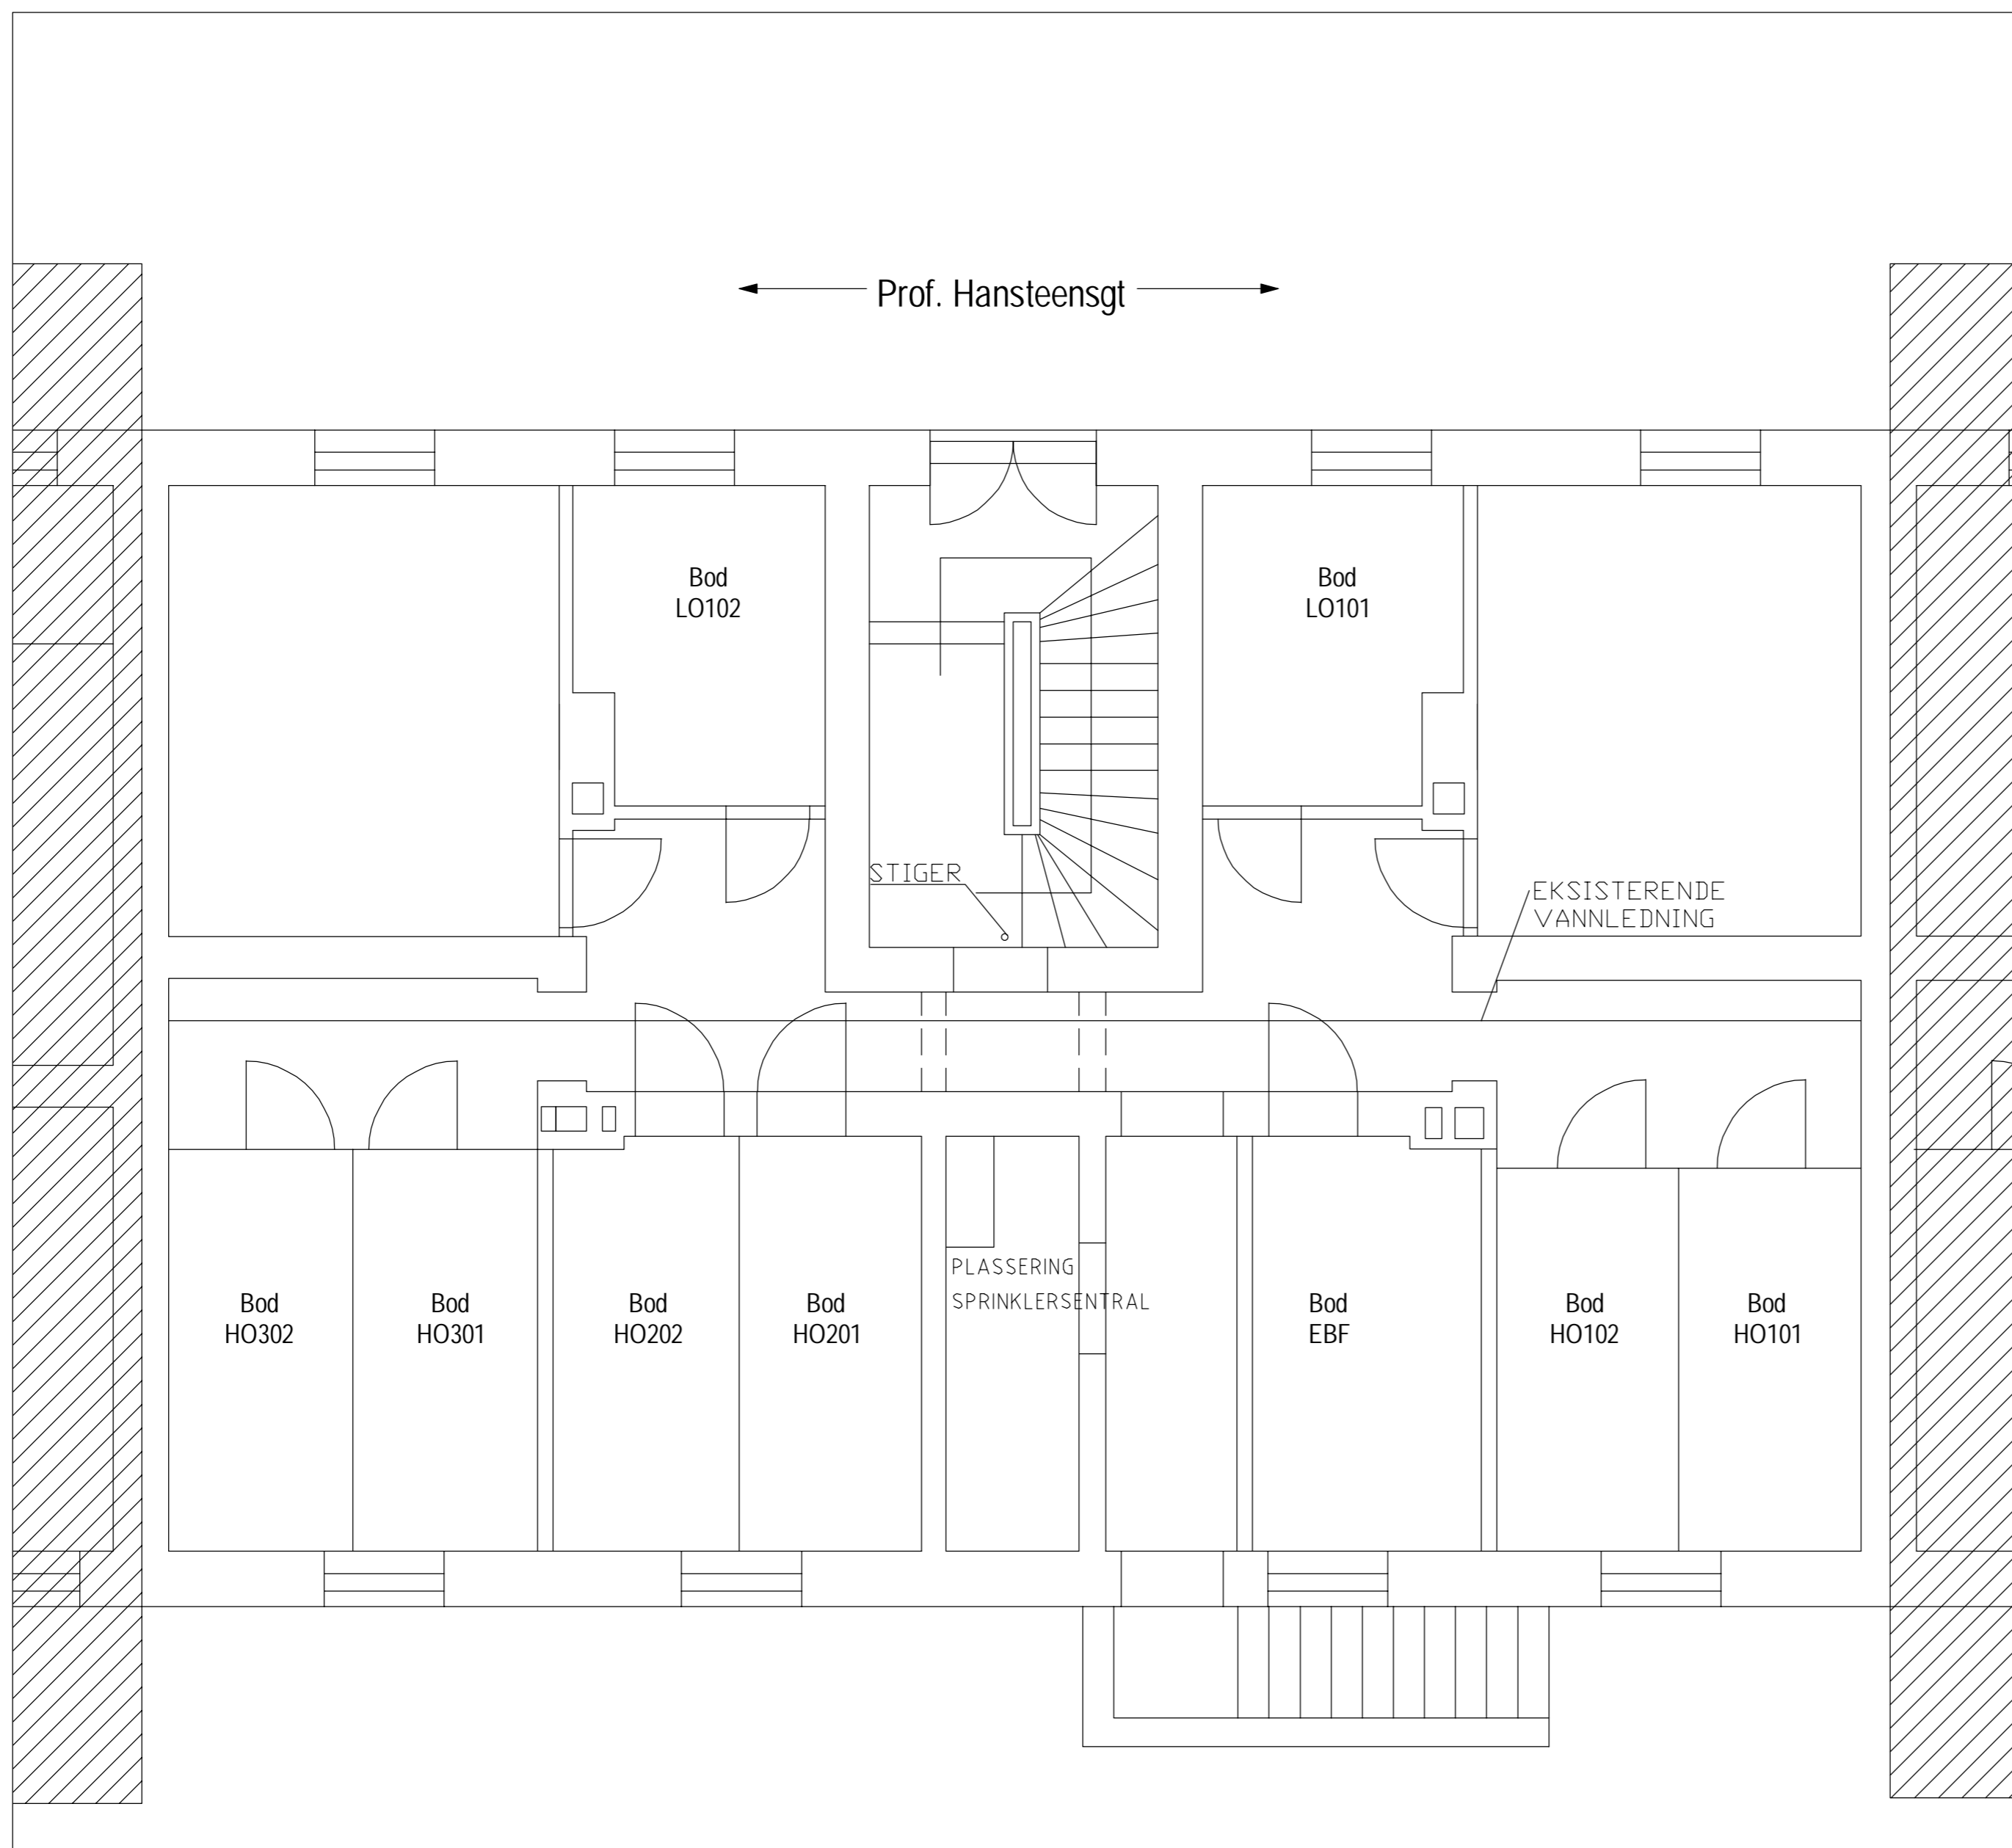


← Prof. Hansteensgt →



— VANNLEDNING


□ PLASSERING SPRINKLERSENTRAL

○ ØNSKET PLASSERING AV STIGER HOVEDPRINSIPP

1	Anbudstegning	nokvam	nooyvk	Ansv	01.12.17
Rev. Nr.	Endring	Utført	Kontr.	Ansv.	Revision Date
Bergen Kommune, etat for boligforvaltning		nokvam	nooyvk	nokvam	01.12.2017
Rehab. Prof. Hansteensgt. 67-75		Målestokk	Format		
		1:50	A2		
Prof. Hansteensgt. 69 Plan Kjeller		Oppdragsleder:	nokvam		
		Oppdragsnr.	29427001		
 Sweco Norge AS		Disiplin:	Tegningsnummer:	Rev:	
		B	B-69-200	1	



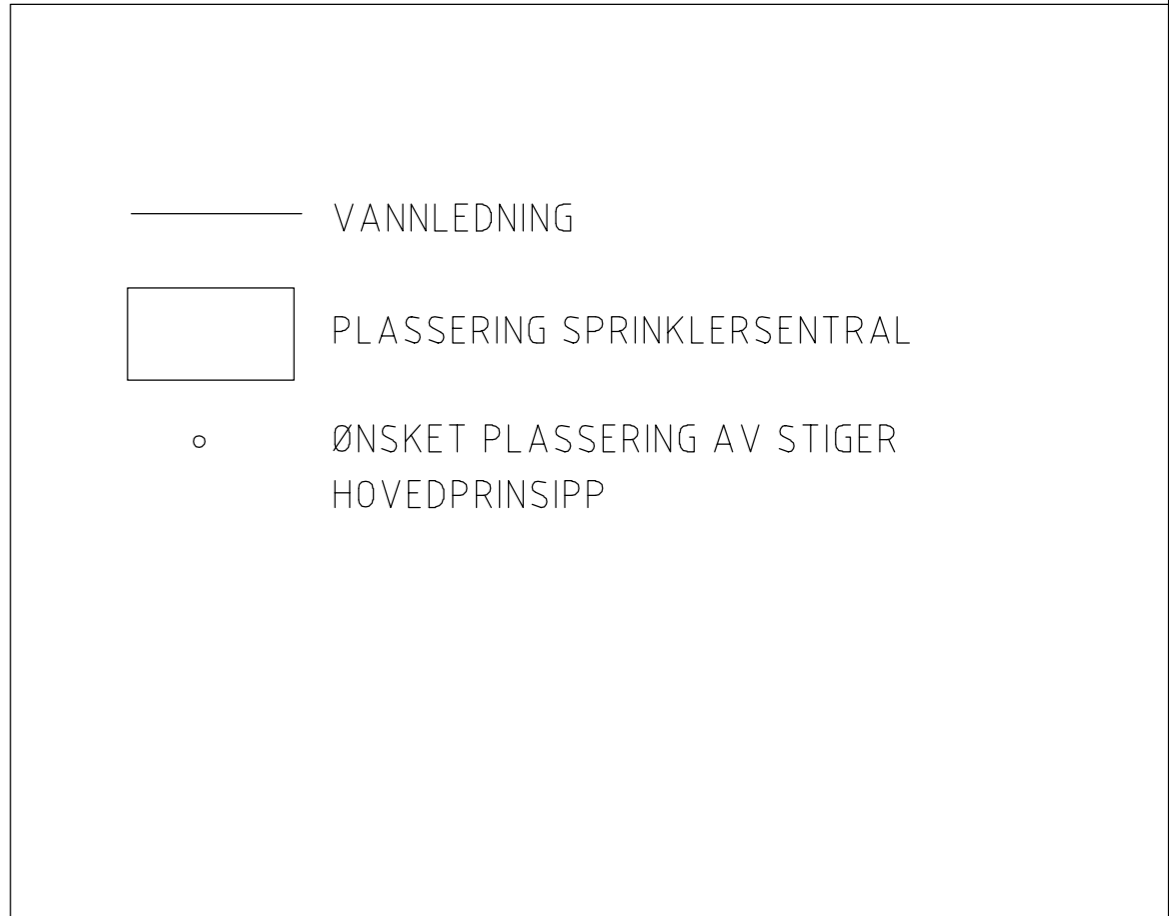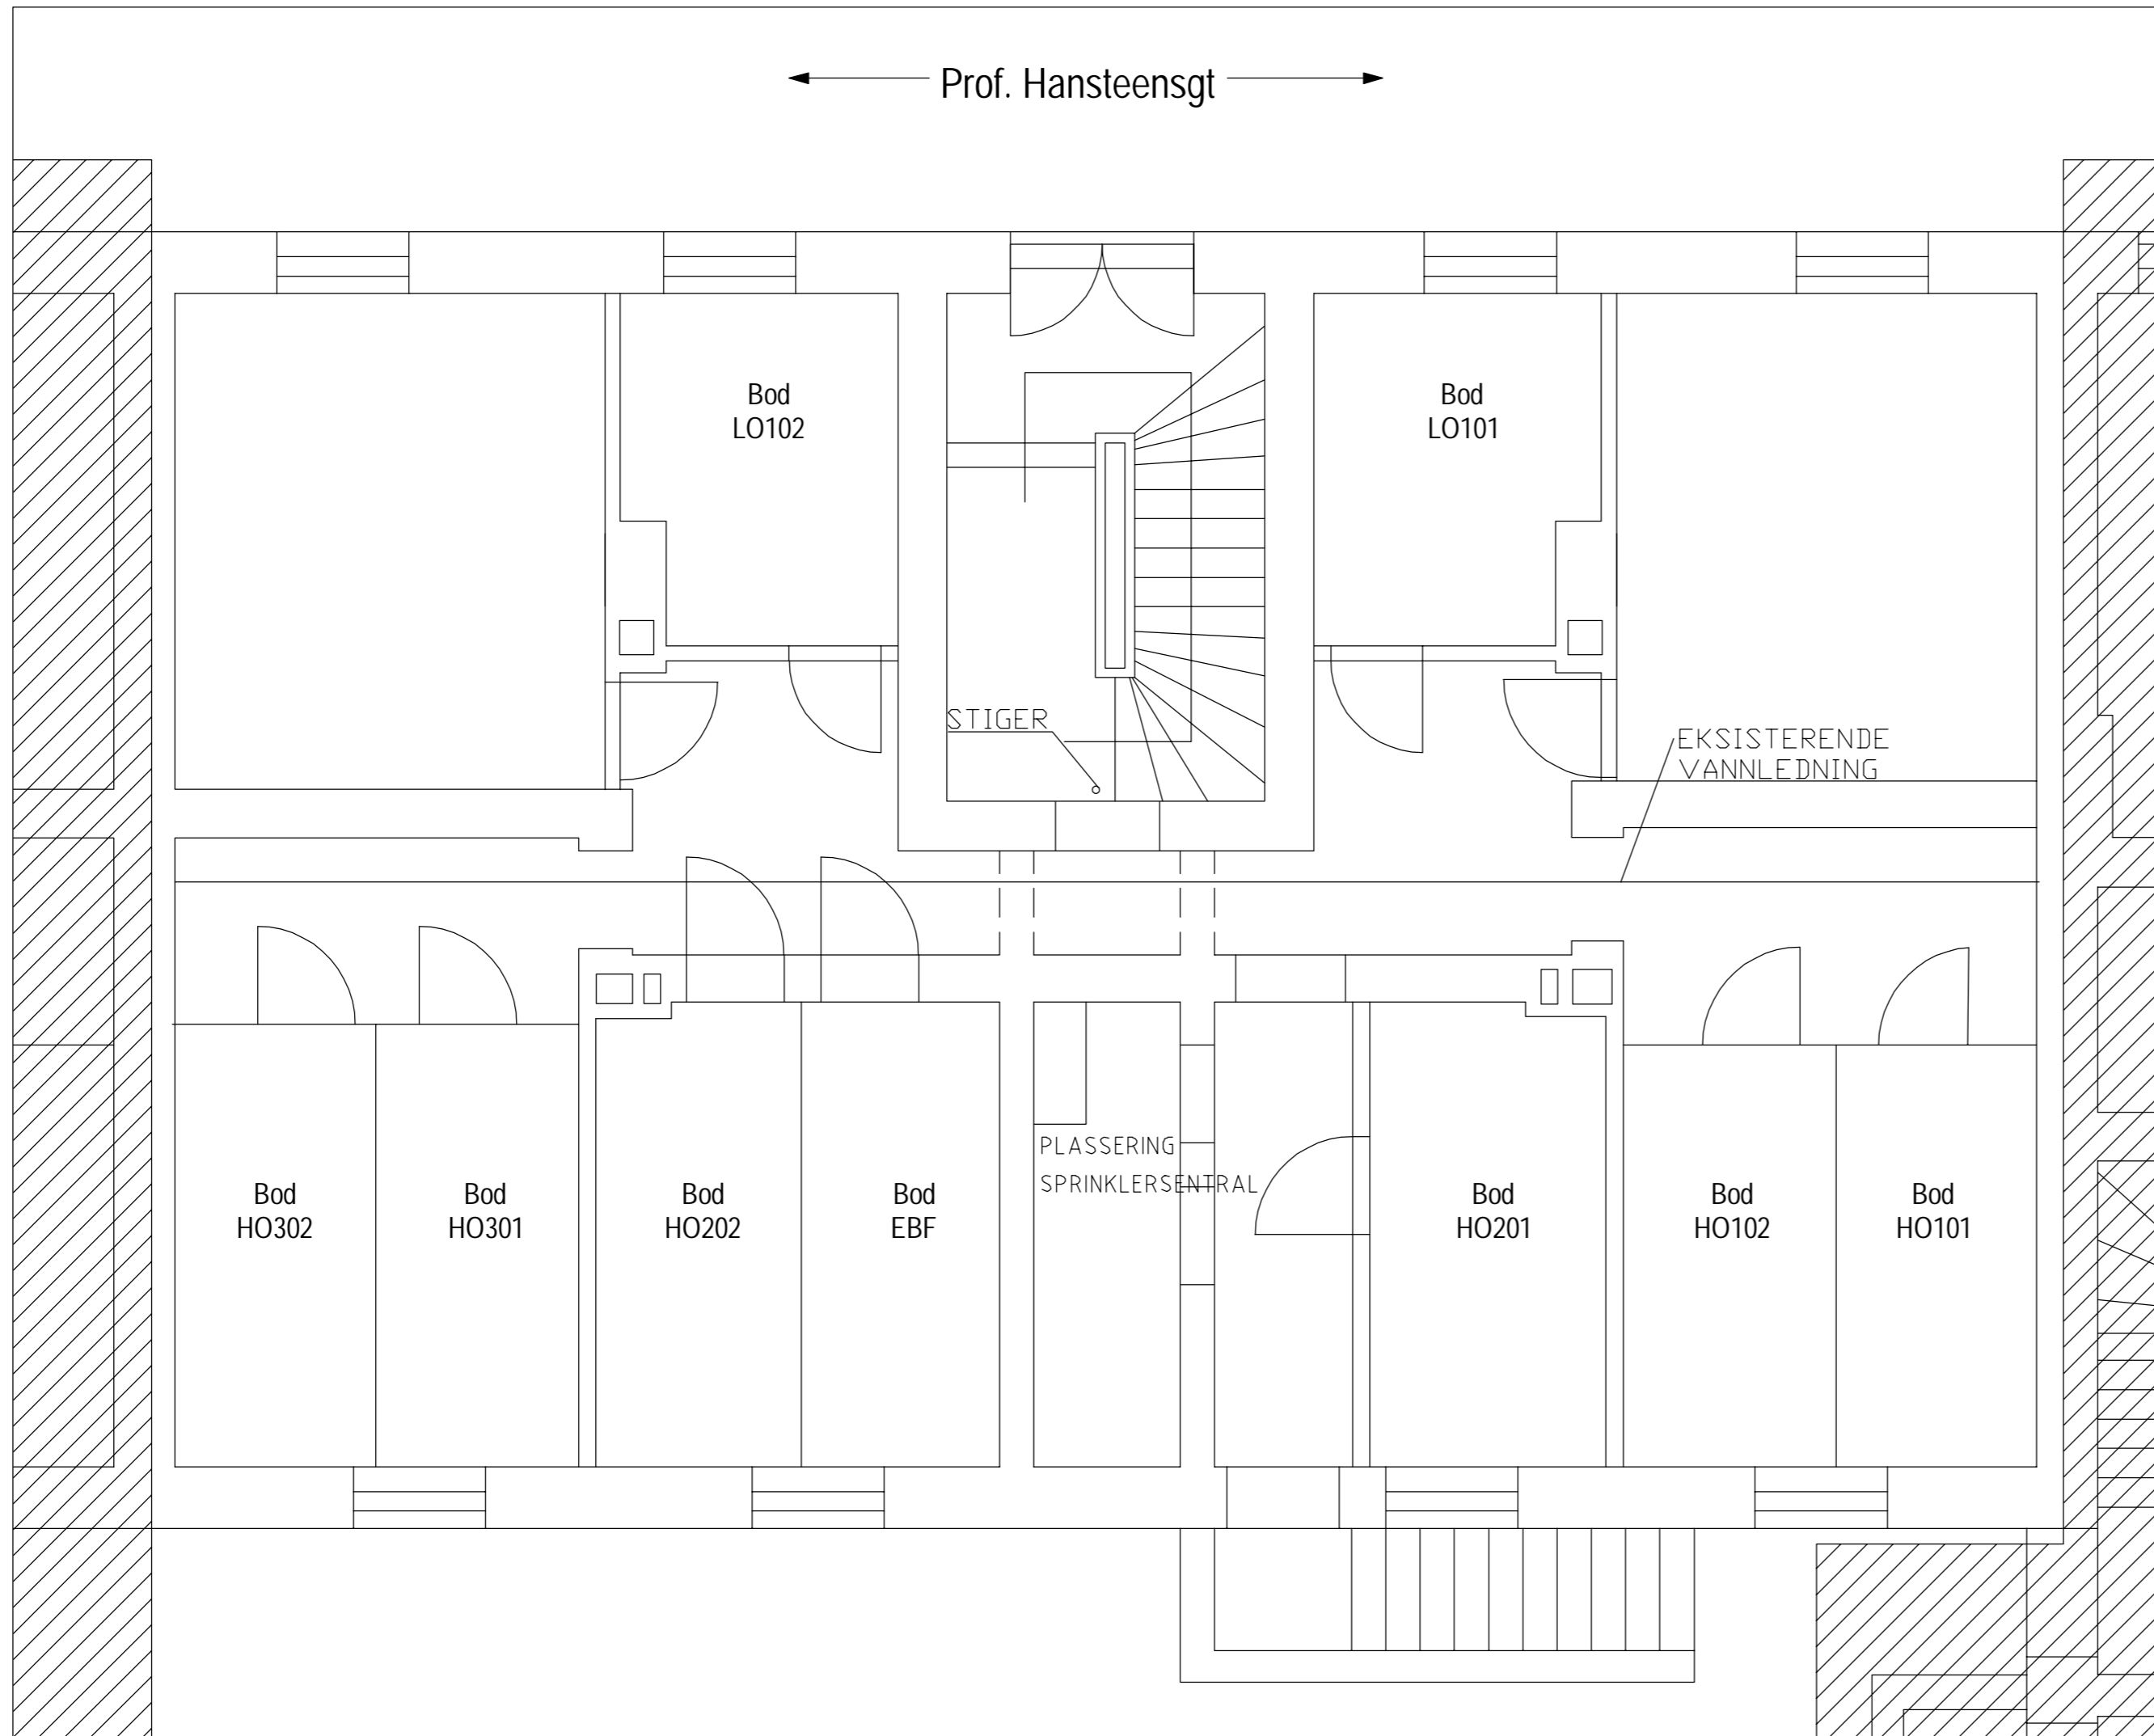


1	Anbudstegning	nokvam	nooyvk	Ansv	01.12.17
Rev. Nr.	Endring	Utført	Kontr.	Ansv.	Revision Date
Bergen Kommune, etat for boligforvaltning		nokvam	nooyvk	nokvam	01.12.2017
Rehab. Prof. Hansteensgt. 67-75		Målestokk		Format	
		1:50		A2	
Prof. Hansteensgt. 71 Plan Kjeller		Oppdragsleder: nokvam			
		Oppdragsnr. 29427001			
 Sweco Norge AS		Disiplin:	Tegningsnummer:	Rev:	
		B	B-71-200	1	

← Prof. Hansteensgt →

Leil. H0102

Leil. H0101

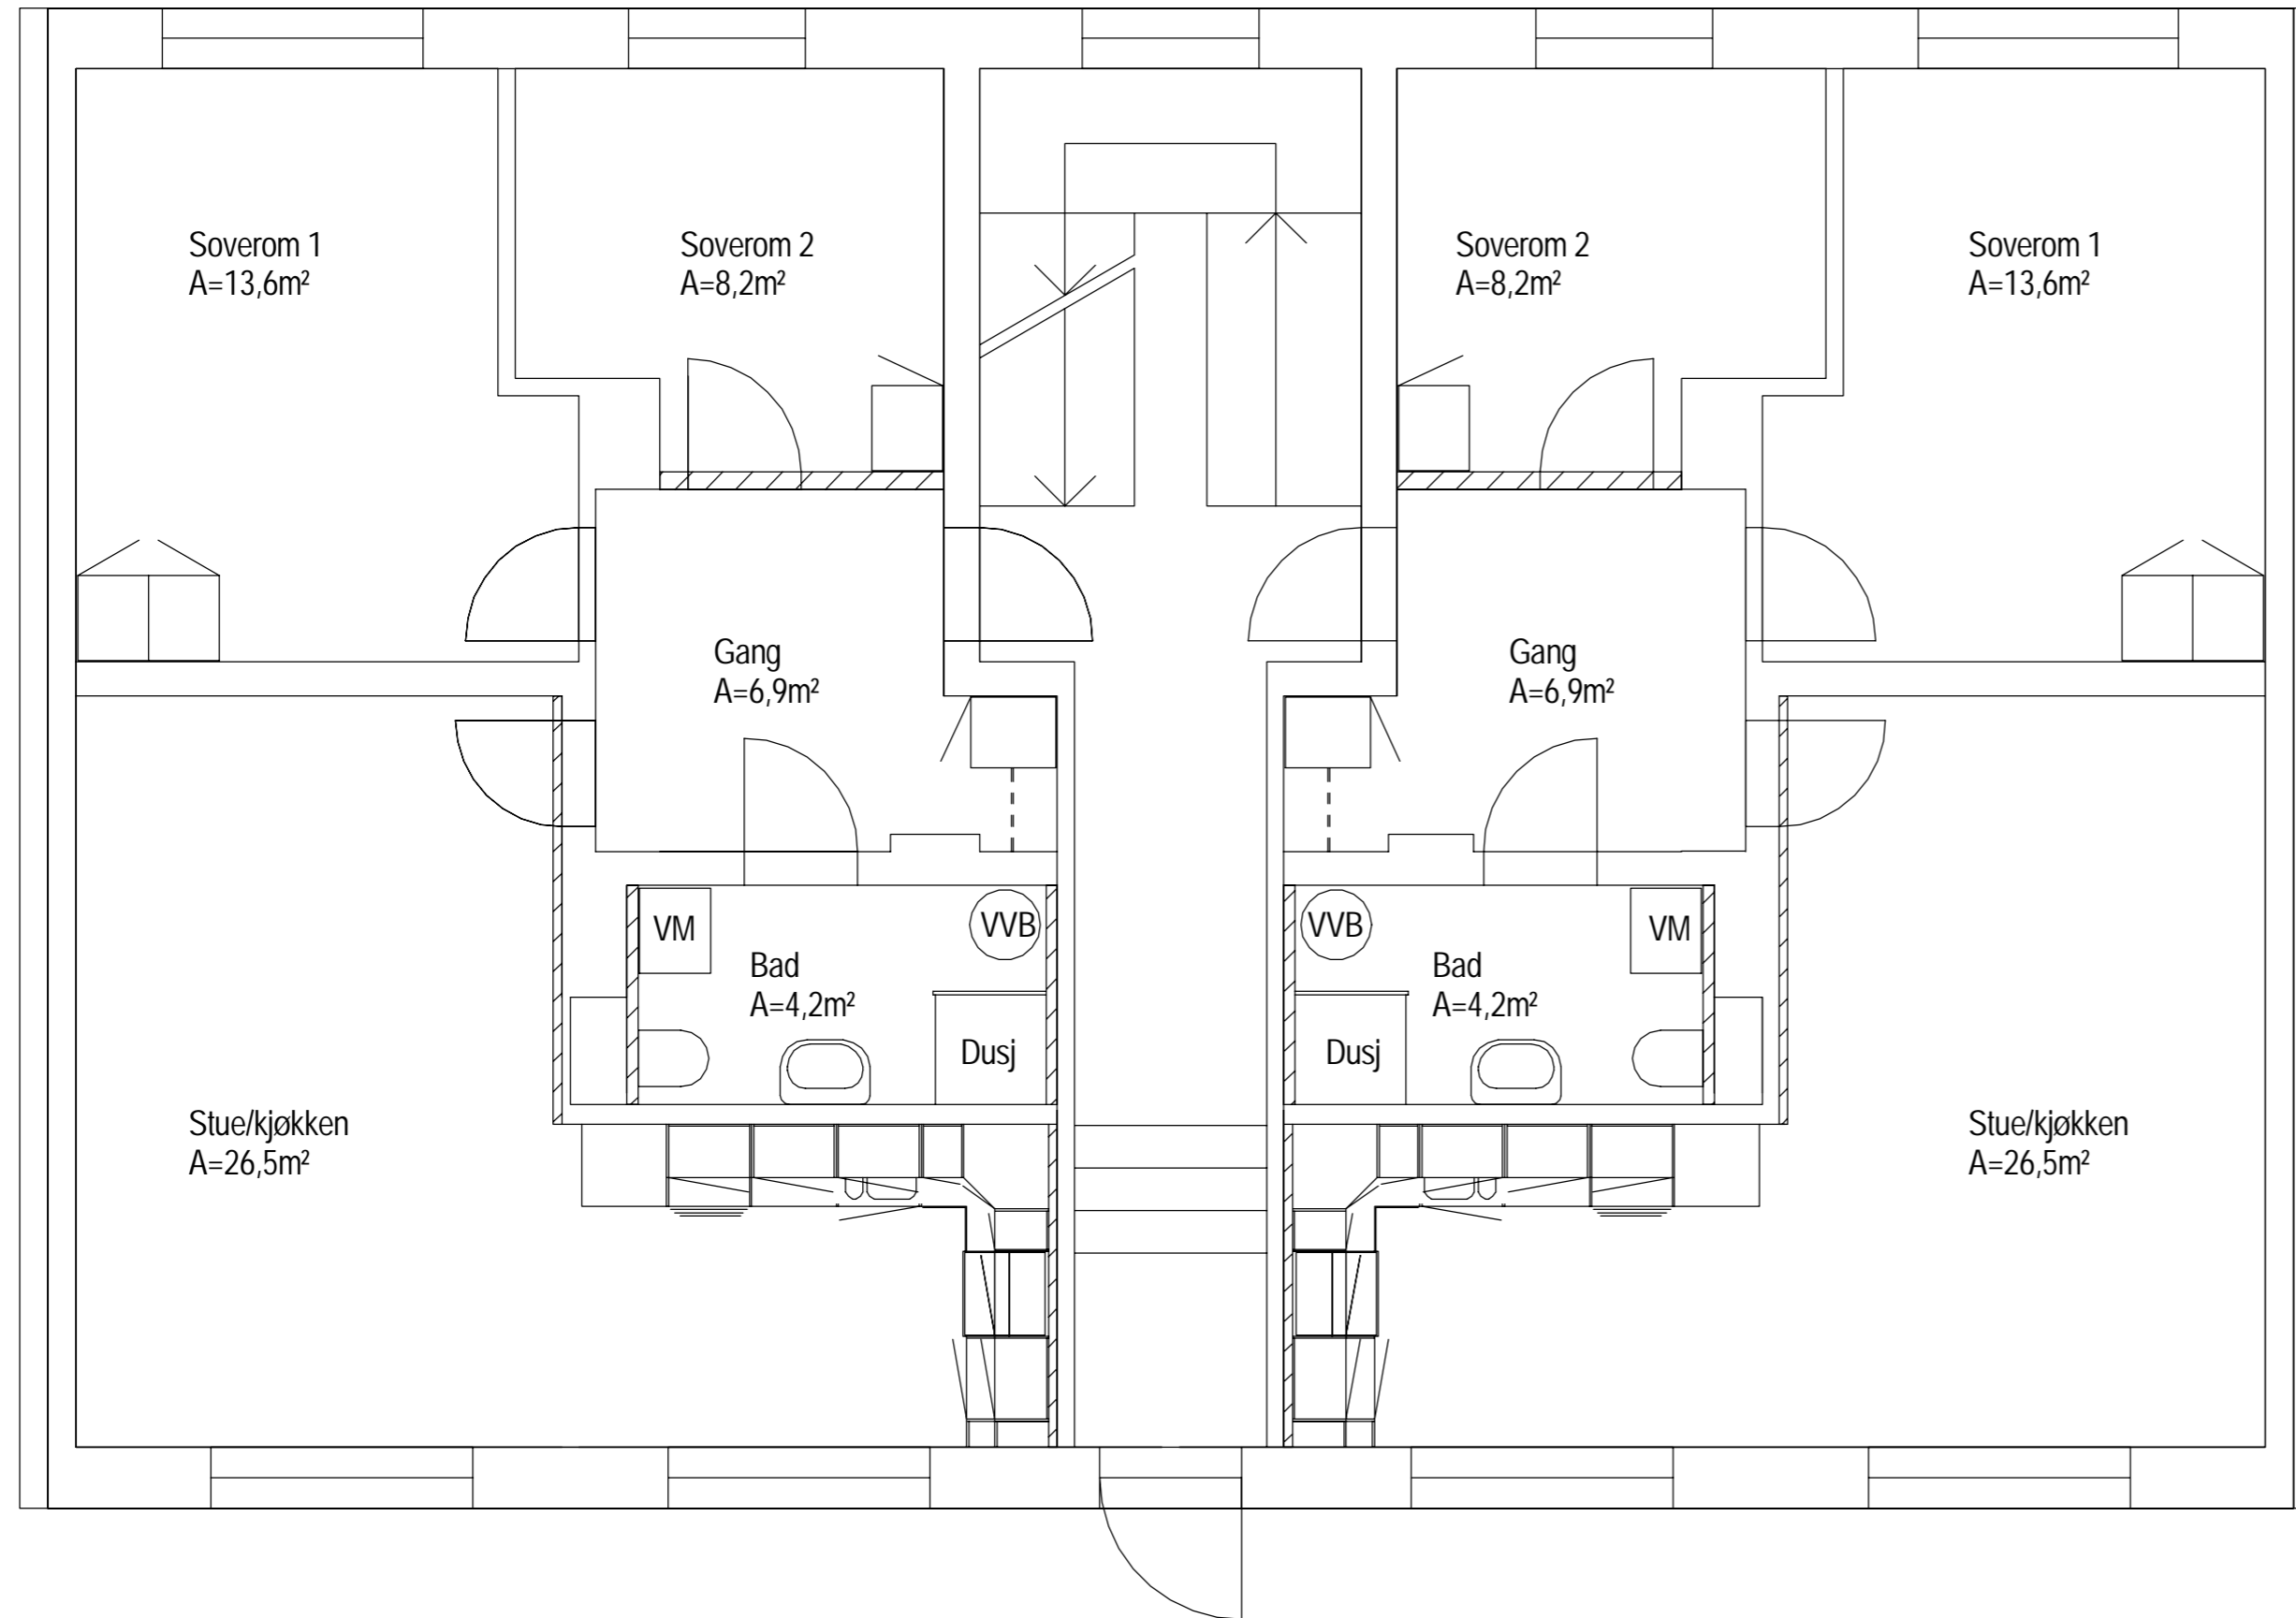

**ANMERKNINGER:**


- Nye stendervegger er målsatt på tegning og angitt med skravur. Avklares ifht. omfang riving, se under. Dimensjon 48x98, dersom ikke annet er gitt.
- Eksponerte murvegger fores på med 48mm stendervegg i bad, og andre steder det er behov. Omfang avklares med byggherre i forkant.
- Alle innvendige dører har størrelse 9M X 20, dersom ikke annet er angitt. Min. avstand 10cm til vegg/hjørne/tilstøtende vegg.
- Tegninger kjøkkeninnredning - se tegninger fra Sigdal. Mål kontrolleres på stedet før produksjon.
- Plassering av Garderobeskap er vist.
- Plantegninger for RIV og RIE, se egne tegninger
- Ventilasjonskanaler i tak kasses inn, se RIV tegning for plassering og dimensjon
- Plassering av sluk i bad, se RIV tegning
- Arbeider i bad/rom iht. Våtromsnormen, dersom ikke annet er avtalt

**Rivearbeider, eksisterende bygg**


- Oppforet gulv og belegning fjernes/rives ned til gulvbord
- Omfang riving av eksisterende vegger avklares på stedet i forhold til type, tykkelse og kvalitet på eksisterende. Eksisterende vegger er blanding av teglvegger og stendervegger med ulik tykkelse.
- Himling fjernes i gang og bad. Fjerning av himling i øvrige rom begrenses til det som er nødvendig for fremlegging av tekniske føringer.

**ANMERKNINGER SPRINKLER:**

- Plan 1 for oppgang Nr71 gjelder også for Nr 69, Nr73 og Nr75
- Mindre avvik forekommer

D	Fjerne påføring bad, vvb ved dusj	nokvam	noroka	Ansv	07.11.17
C	Utføring for EL-skap i gang angitt på tegning	nokvam	noroka	Ansv	01.11.17
B	Div kompl. vegger, bytte plass VVB og VM	nokvam	noroka	Ansv	24.10.17
A	Arbeidstegning	nokvam	noroka	Ansv	20.10.17
Rev. Nr.	Endring	Utført	Kontr.	Ansv.	Revision Date
<b>Bergen Kommune, etat for boligforvaltning</b>		nokvam	noroka	noroka	20.10.2017
Rehab. Prof. Hansteensgt. 67-75		Målestokk 1:50		Format A2	
Prof. Hansteensgt. 71 Plan 1 Bygningmessige arbeider		Oppdragsleder: noroka			
		Oppdragsnr. 29427001			
<b>SWECO</b>  Sweco Norge AS		Disiplin: B	Tegningsnummer: B-71-201		Rev: D

← Prof. Hansteensgt →

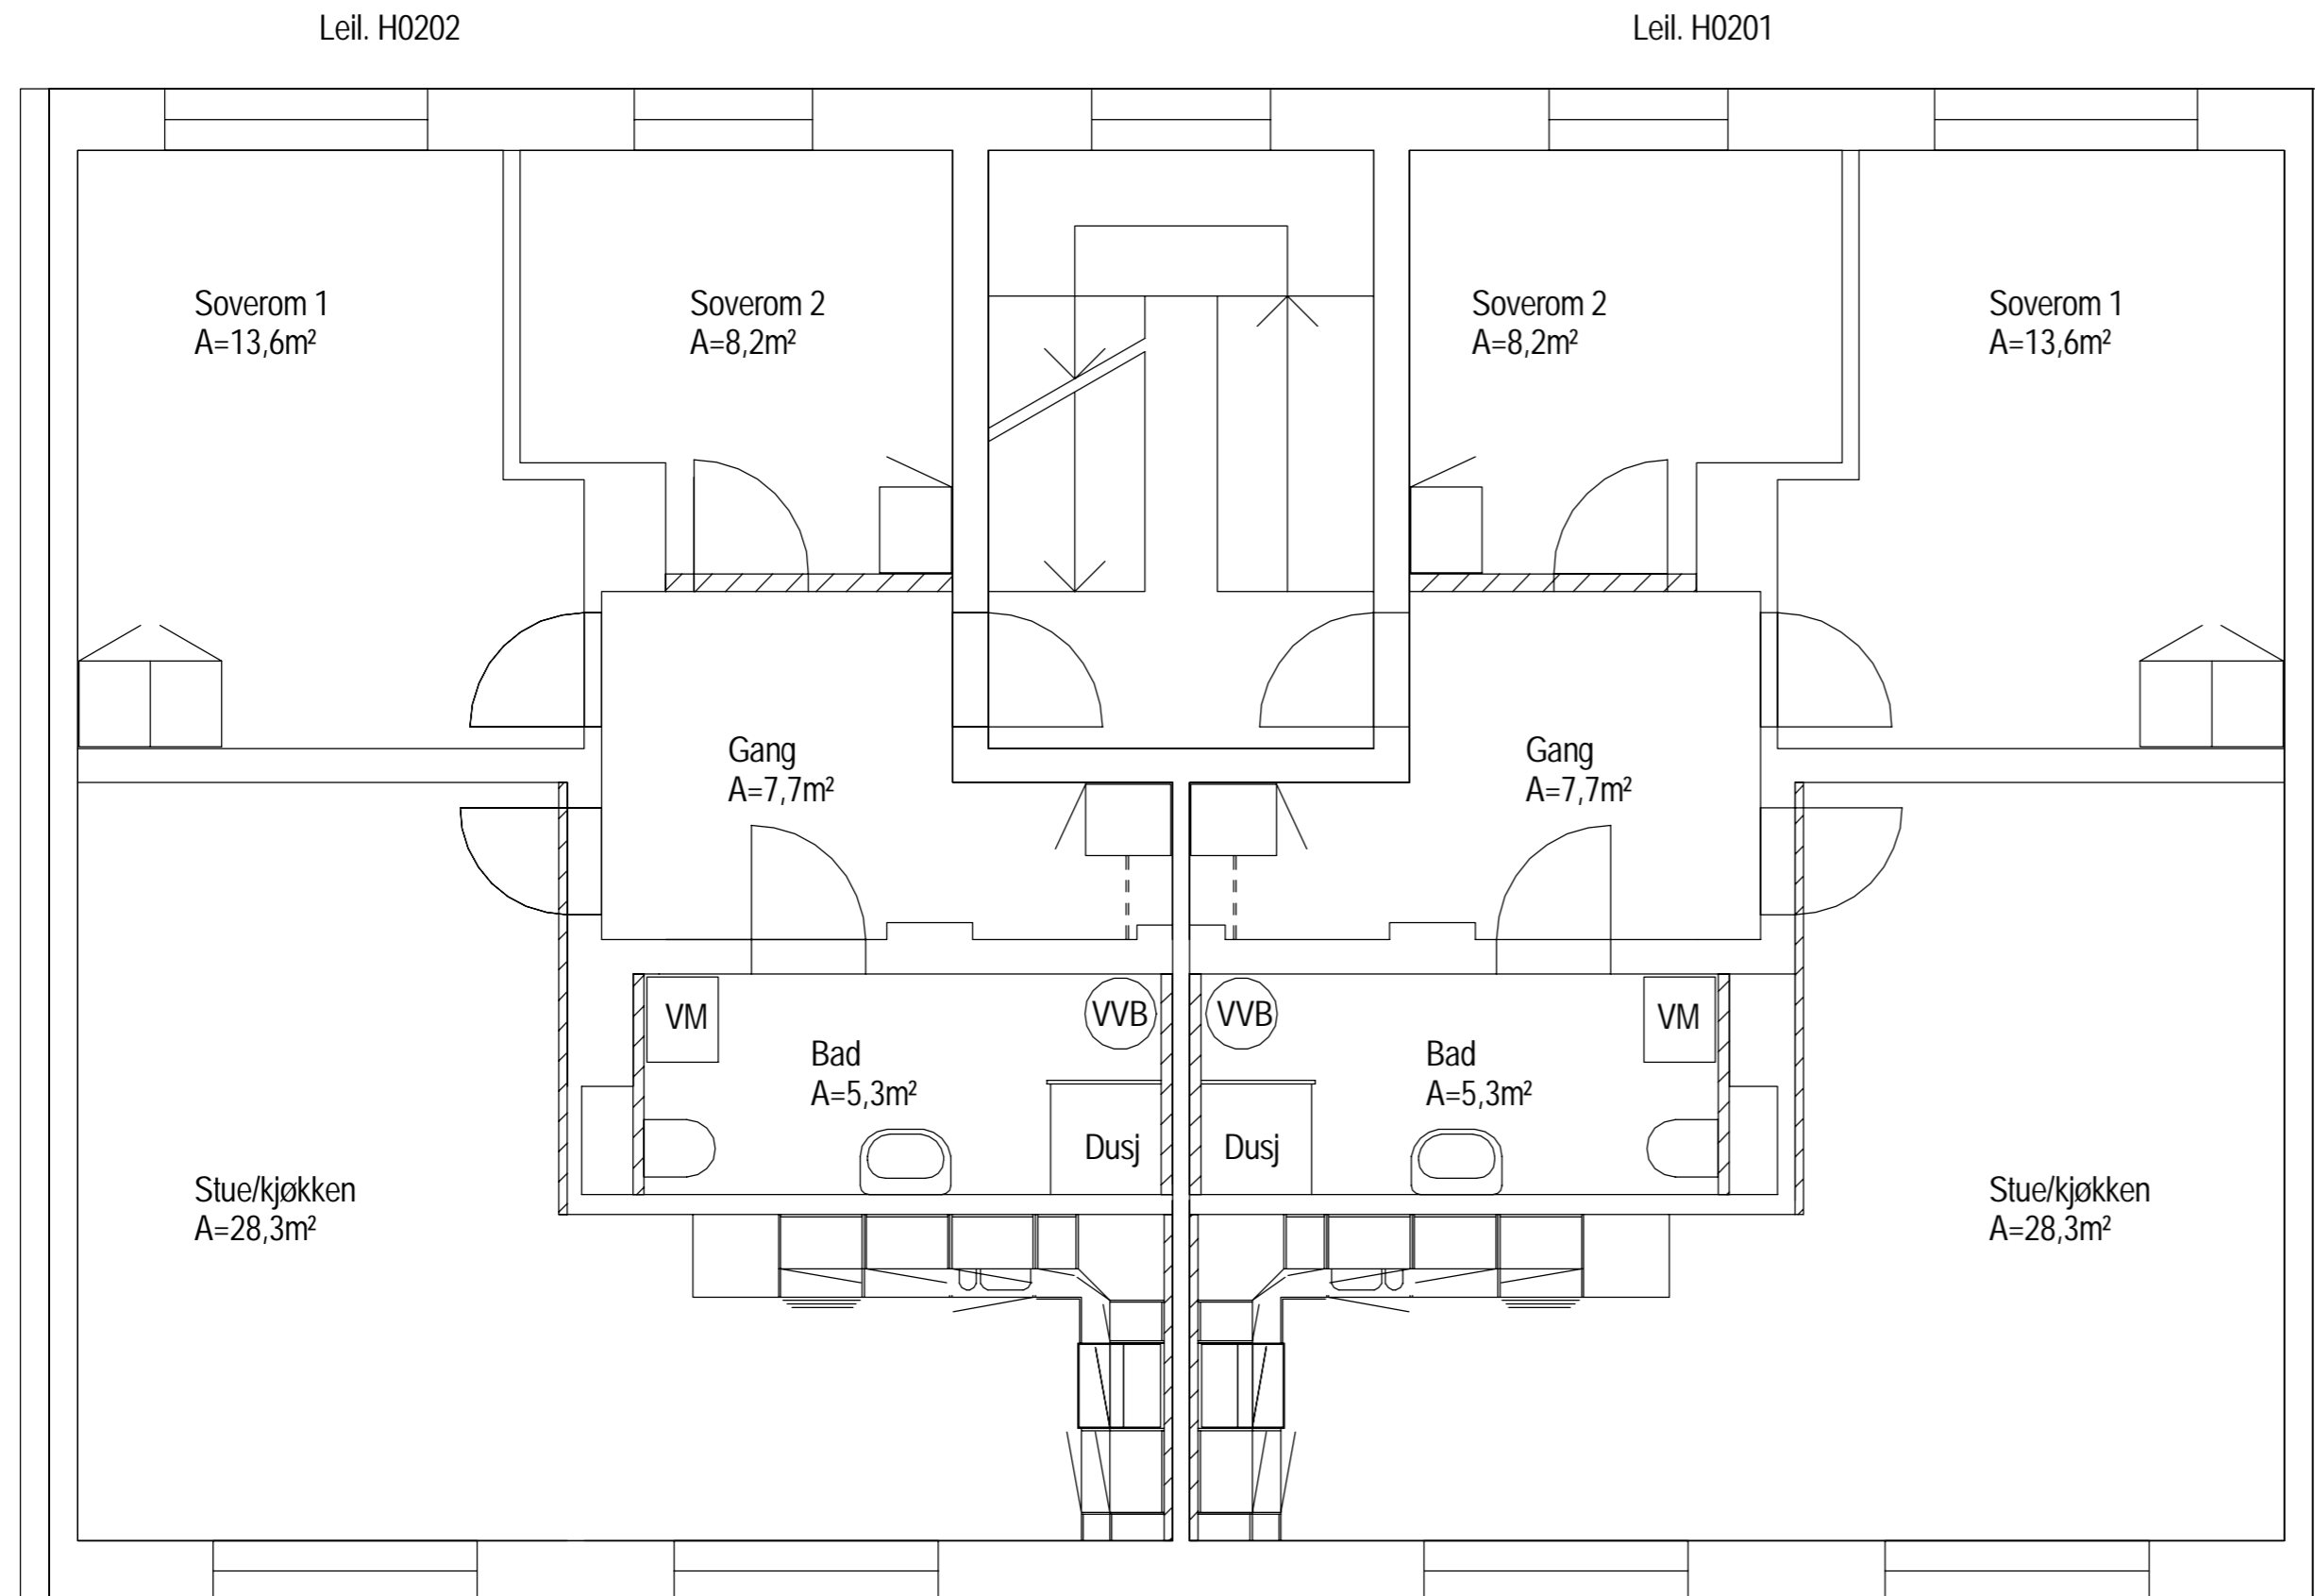

**ANMERKNINGER:**


- Nye stendervegger er målsatt på tegning og angitt med skravur. Avklares ifht. omfang riving, se under. Dimensjon 48x98, dersom ikke annet er gitt.
- Eksponerte murvegger fores på med 48mm stendervegg i bad, og andre steder det er behov. Omfang avklares med byggherre i forkant.
- Alle innvendige dører har størrelse 9M X 20, dersom ikke annet er angitt. Min. avstand 10cm til vegg/hjørne/tilstøtende vegg.
- Tegninger kjøkkeninnredning - se tegninger fra Sigdal. Mål kontrolleres på stedet før produksjon.
- Plassering av Garderobeskap er vist.
- Plantegninger for RIV og RIE, se egne tegninger
- Ventilasjonskanaler i tak kasses inn, se RIV tegning for plassering og dimensjon
- Plassering av sluk i bad, se RIV tegning
- Arbeider i baderom iht. Våtromsnormen, dersom ikke annet er avtalt

**Rivearbeider, eksisterende bygg**


- Oppføret gulv og belegning fjernes/rives ned til gulvbord
- Omfang riving av eksisterende vegger avklares på stedet i forhold til type, tykkelse og kvalitet på eksisterende. Eksisterende vegger er blanding av teglvegger og stendervegger med ulik tykkelse.
- Himling fjernes i gang og bad. Fjerning av himling i øvrige rom begrenses til det som er nødvendig for fremlegging av tekniske føringer.

**ANMERKNINGER SPRINKLER:**

- Plan 2 for oppgang Nr71 gjelder også for Nr 69, Nr73 og Nr75
- Plan 3 er lik plan 2
- Mindre avvik forekommer

D	Fjerne påføring bad, vvb ved dusj	nokvam	noroka	Ansv	07.11.17
C	Utføring for EL-skap i gang angitt på tegning	nokvam	noroka	Ansv	01.11.17
B	Div kompl. vegger, bytte plass VVB og VM	nokvam	noroka	Ansv	24.10.17
A	Arbeidstegning	nokvam	noroka	Ansv	20.10.17
Rev. Nr.	Endring	Utført	Kontr.	Ansv.	Revision Date
<b>Bergen Kommune, etat for boligforvaltning</b>		nokvam	noroka	noroka	20.10.2017
Rehab. Prof. Hansteensgt. 67-75		Målestokk 1:50		Format A2	
Prof. Hansteensgt. 71 Plan 2 Bygningmessige arbeider		Oppdragsleder: noroka			
		Oppdragsnr. 29427001			
<b>SWECO</b>  Sweco Norge AS		Disiplin: B	Tegningsnummer: B-71-202		Rev: D

← Prof. Hansteensgt →

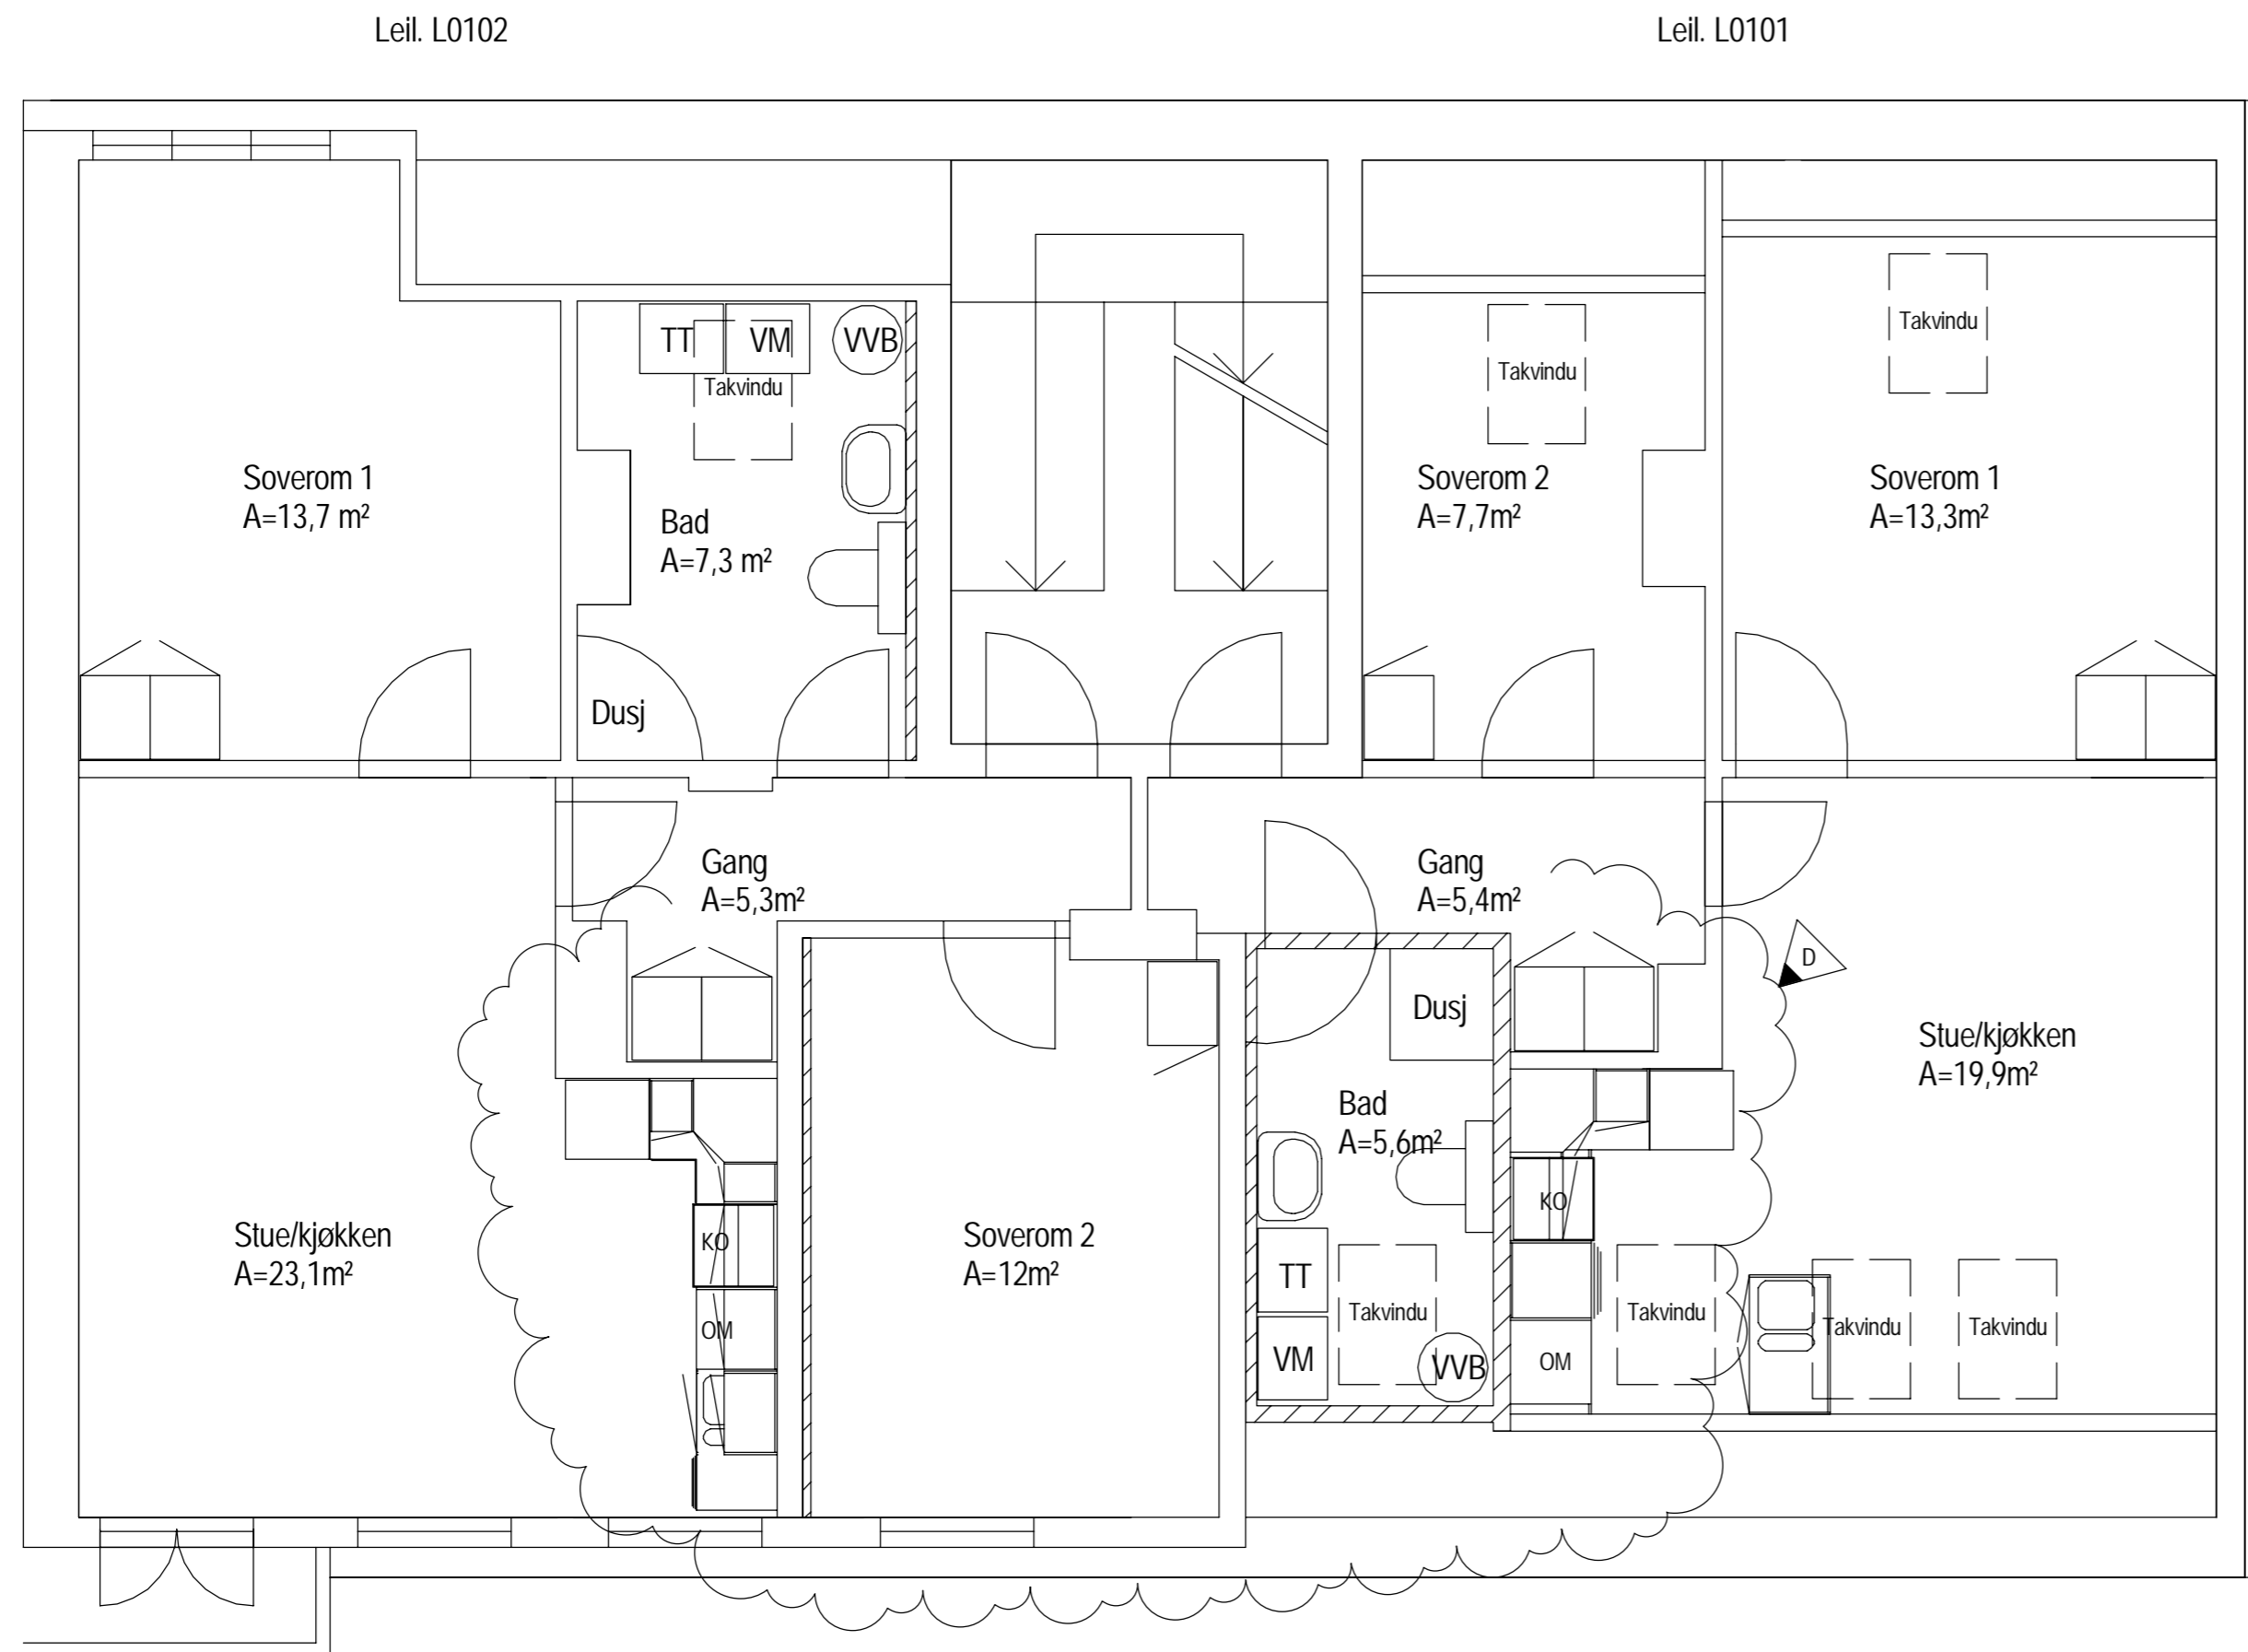

#### ANMERKNINGER:


- Nye stendervegger er målsatt på tegning og angitt med skravur. Avklares ifht. omfang riving, se under. Dimensjon 48x98, dersom ikke annet er gitt.
- Eksponerte murvegger fores på med 48mm stendervegg i bad, og andre steder det er behov. Omfang avklares med byggherre i forkant.
- Alle innvendige dører har størrelse 9M X 20, dersom ikke annet er angitt. Min. avstand 10cm til vegg/hjørne/tilstøtende vegg.
- Tegninger kjøkkeninnredning - se tegninger fra Sigdal. Mål kontrolleres på stedet før produksjon.
- Plassering av Garderobeskap er vist.
- Plantegninger for RIV og RIE, se egne tegninger
- Ventilasjonskanaler i tak kasses inn, se RIV tegning for plassering og dimensjon
- Plassering av sluk i bad, se RIV tegning
- Arbeider i baderom iht. Våtromsnormen, dersom ikke annet er avtalt


#### Rivearbeider, eksisterende bygg

- Oppført gulv og belegning fjernes/rives ned til gulvbord
- Omfang riving av eksisterende vegger avklares på stedet i forhold til type, tykkelse og kvalitet på eksisterende. Eksisterende vegger er blanding av teglvegger og stendervegger med ulik tykkelse.
- Himling fjernes i gang og bad. Fjerning av himling i øvrige rom begrenses til det som er nødvendig for fremlegging av tekniske føringer.

#### ANMERKNINGER SPRINKLER:


- Plan loft for oppgang Nr71 gjelder også for Nr 69, Nr73 og Nr75
- Nr69 og Nr73 er speilvendt i forhold til denne tegningen.
- Mindre avvik forekommer


D	Justert plassering vegger samt ny/gjenbruk av vegger, tilp.kjøkkeninnredning	nokvam	noroka	Ansv	17.11.17
C	Utføring for EL-skap i gang angitt på tegning	nokvam	noroka	Ansv	01.11.17
B	Div kompl. vegger	nokvam	noroka	Ansv	24.10.17
A	Arbeidstegning	nokvam	noroka	Ansv	20.10.17
Rev. Nr.	Endring	Utført	Kontr.	Ansv.	Revision Date
Bergen Kommune, etat for boligforvaltning		nokvam	noroka	noroka	20.10.2017
Rehab. Prof. Hansteensgt. 67-75		Målestokk		Format	
		1:50		A2	
Prof. Hansteensgt. 71		Oppdragsleder:			
Plan loft		noroka			
Bygningsmessige arbeider		Oppdragsnr.			
		29427001			
SWECO  Sweco Norge AS		Disiplin:	Tegningsnummer:	Rev:	
		B	B-71-204	D	

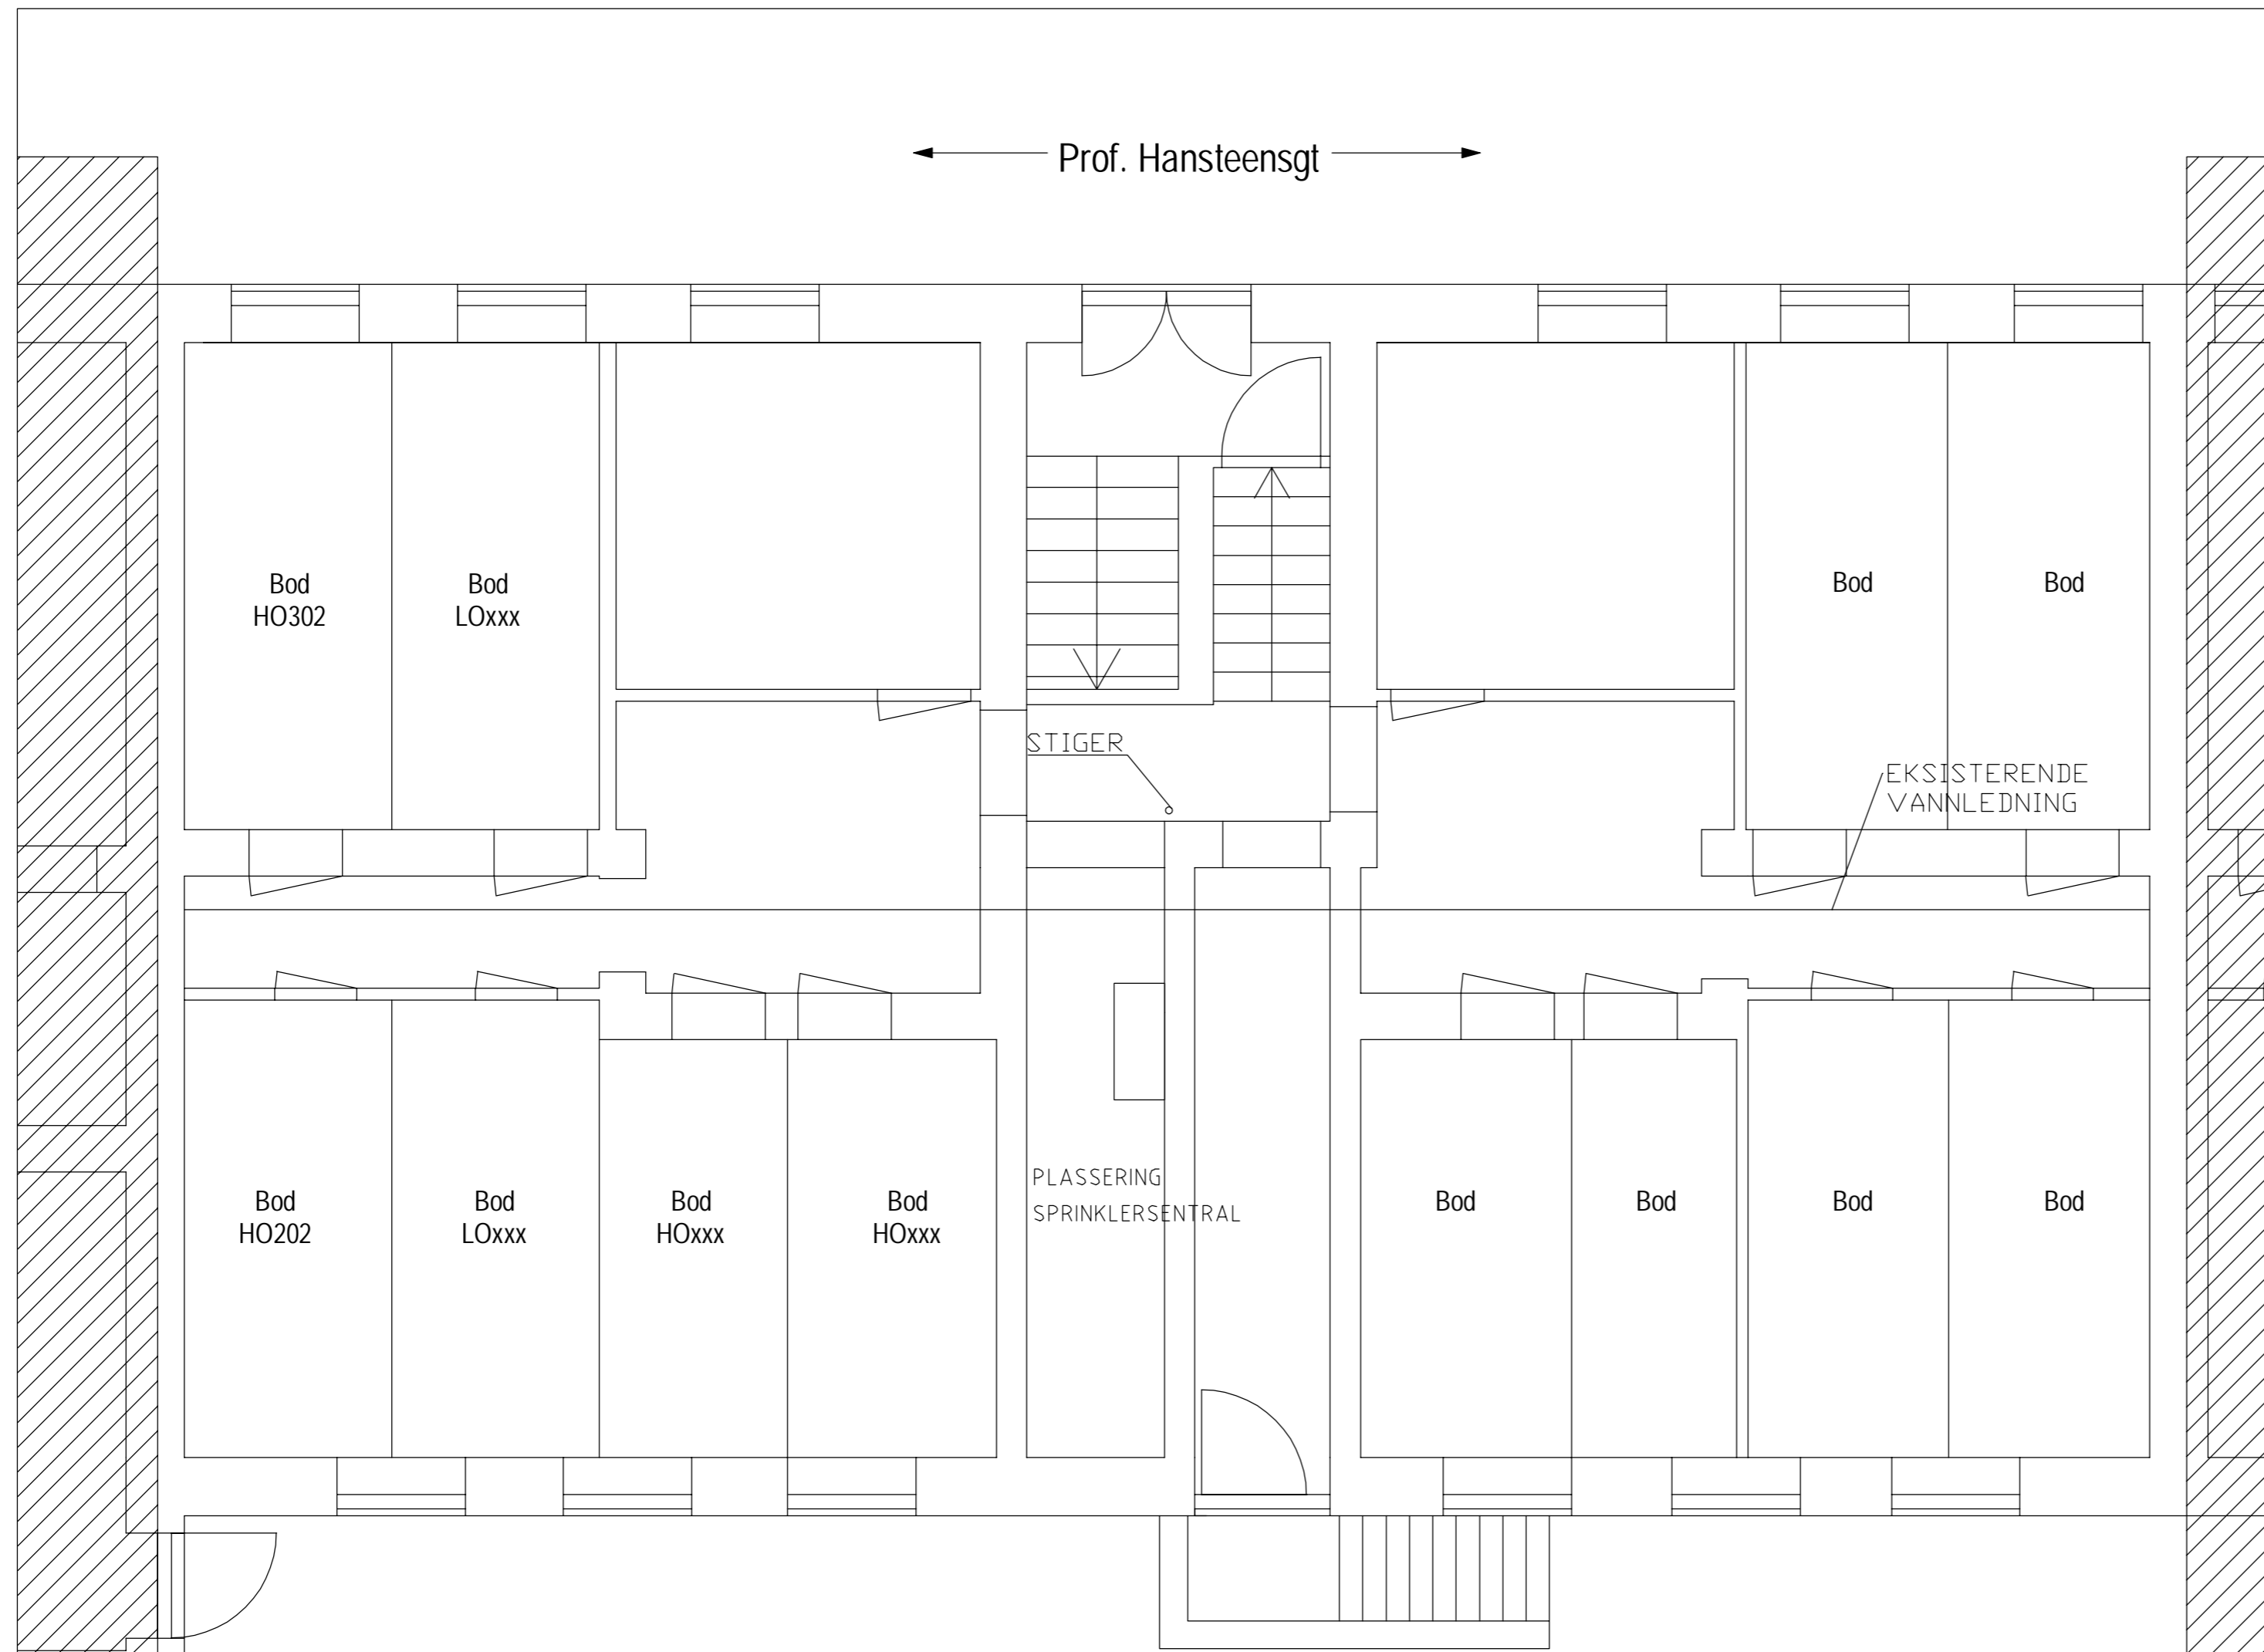

- VANNLEDNING
- PLASSERING SPRINKLERSENTRAL
- ØNSKET PLASSERING AV STIGER HOVEDPRINSIPP

1	Anbudstegning	nokvam	nooyvk	Ansv	01.12.17
Rev. Nr.	Endring	Utført	Kontr.	Ansv.	Revision Date
Bergen Kommune, etat for boligforvaltning		nokvam	nooyvk	nokvam	01.12.2017
Rehab. Prof. Hansteensgt. 67-75		Målestokk	Format		
		1:50	A2		
Prof. Hansteensgt. 73 Plan Kjeller		Oppdragsleder: nokvam			
		Oppdragsnr. 29427001			
 Sweco Norge AS		Disiplin:	Tegningsnummer:	Rev:	
		B	B-73-200	1	

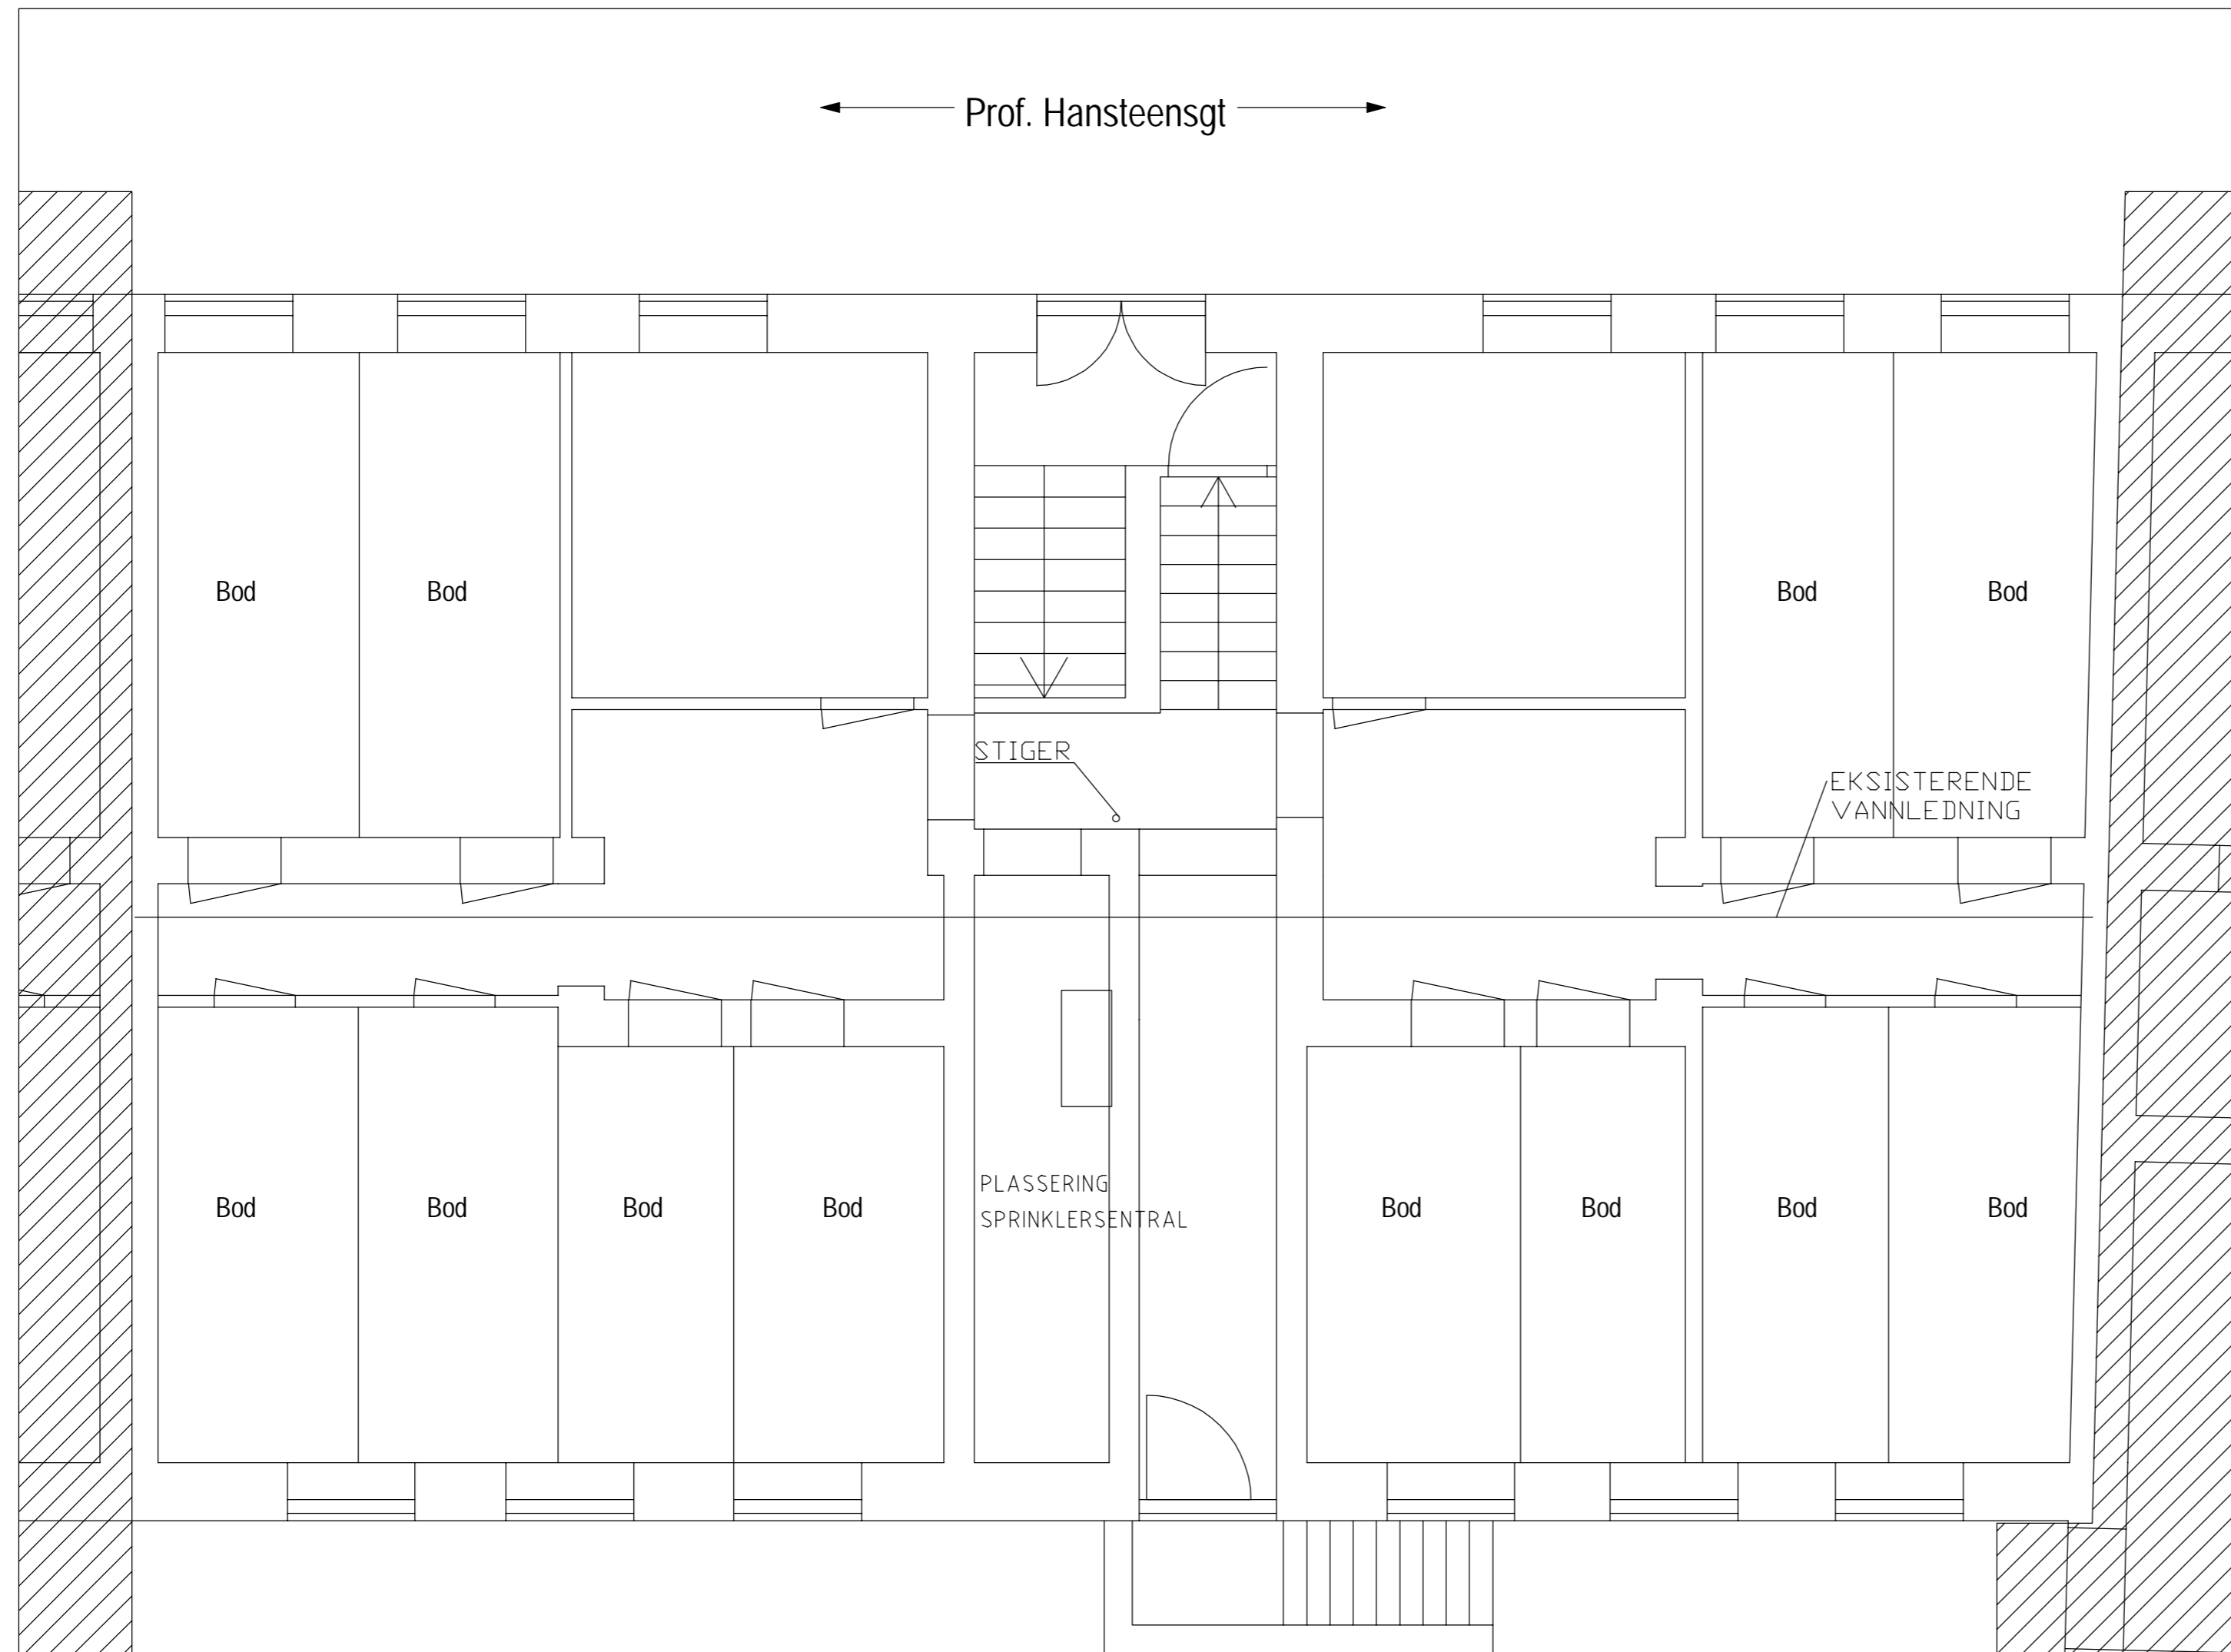

1	Anbudstegning	nokvam	nooyvk	Ansv	01.12.17
Rev. Nr.	Endring	Utført	Kontr.	Ansv.	Revision Date
Bergen Kommune, etat for boligforvaltning		nokvam	nooyvk	nokvam	01.12.2017
Rehab. Prof. Hansteensgt. 67-75		Målestokk	Format		
		1:50	A2		
Prof. Hansteensgt. 75 Plan Kjeller		Oppdragsleder: nokvam			
		Oppdragsnr. 29427001			
 Sweco Norge AS		Disiplin:	Tegningsnummer:	Rev:	
		B	B-75-200	1	