


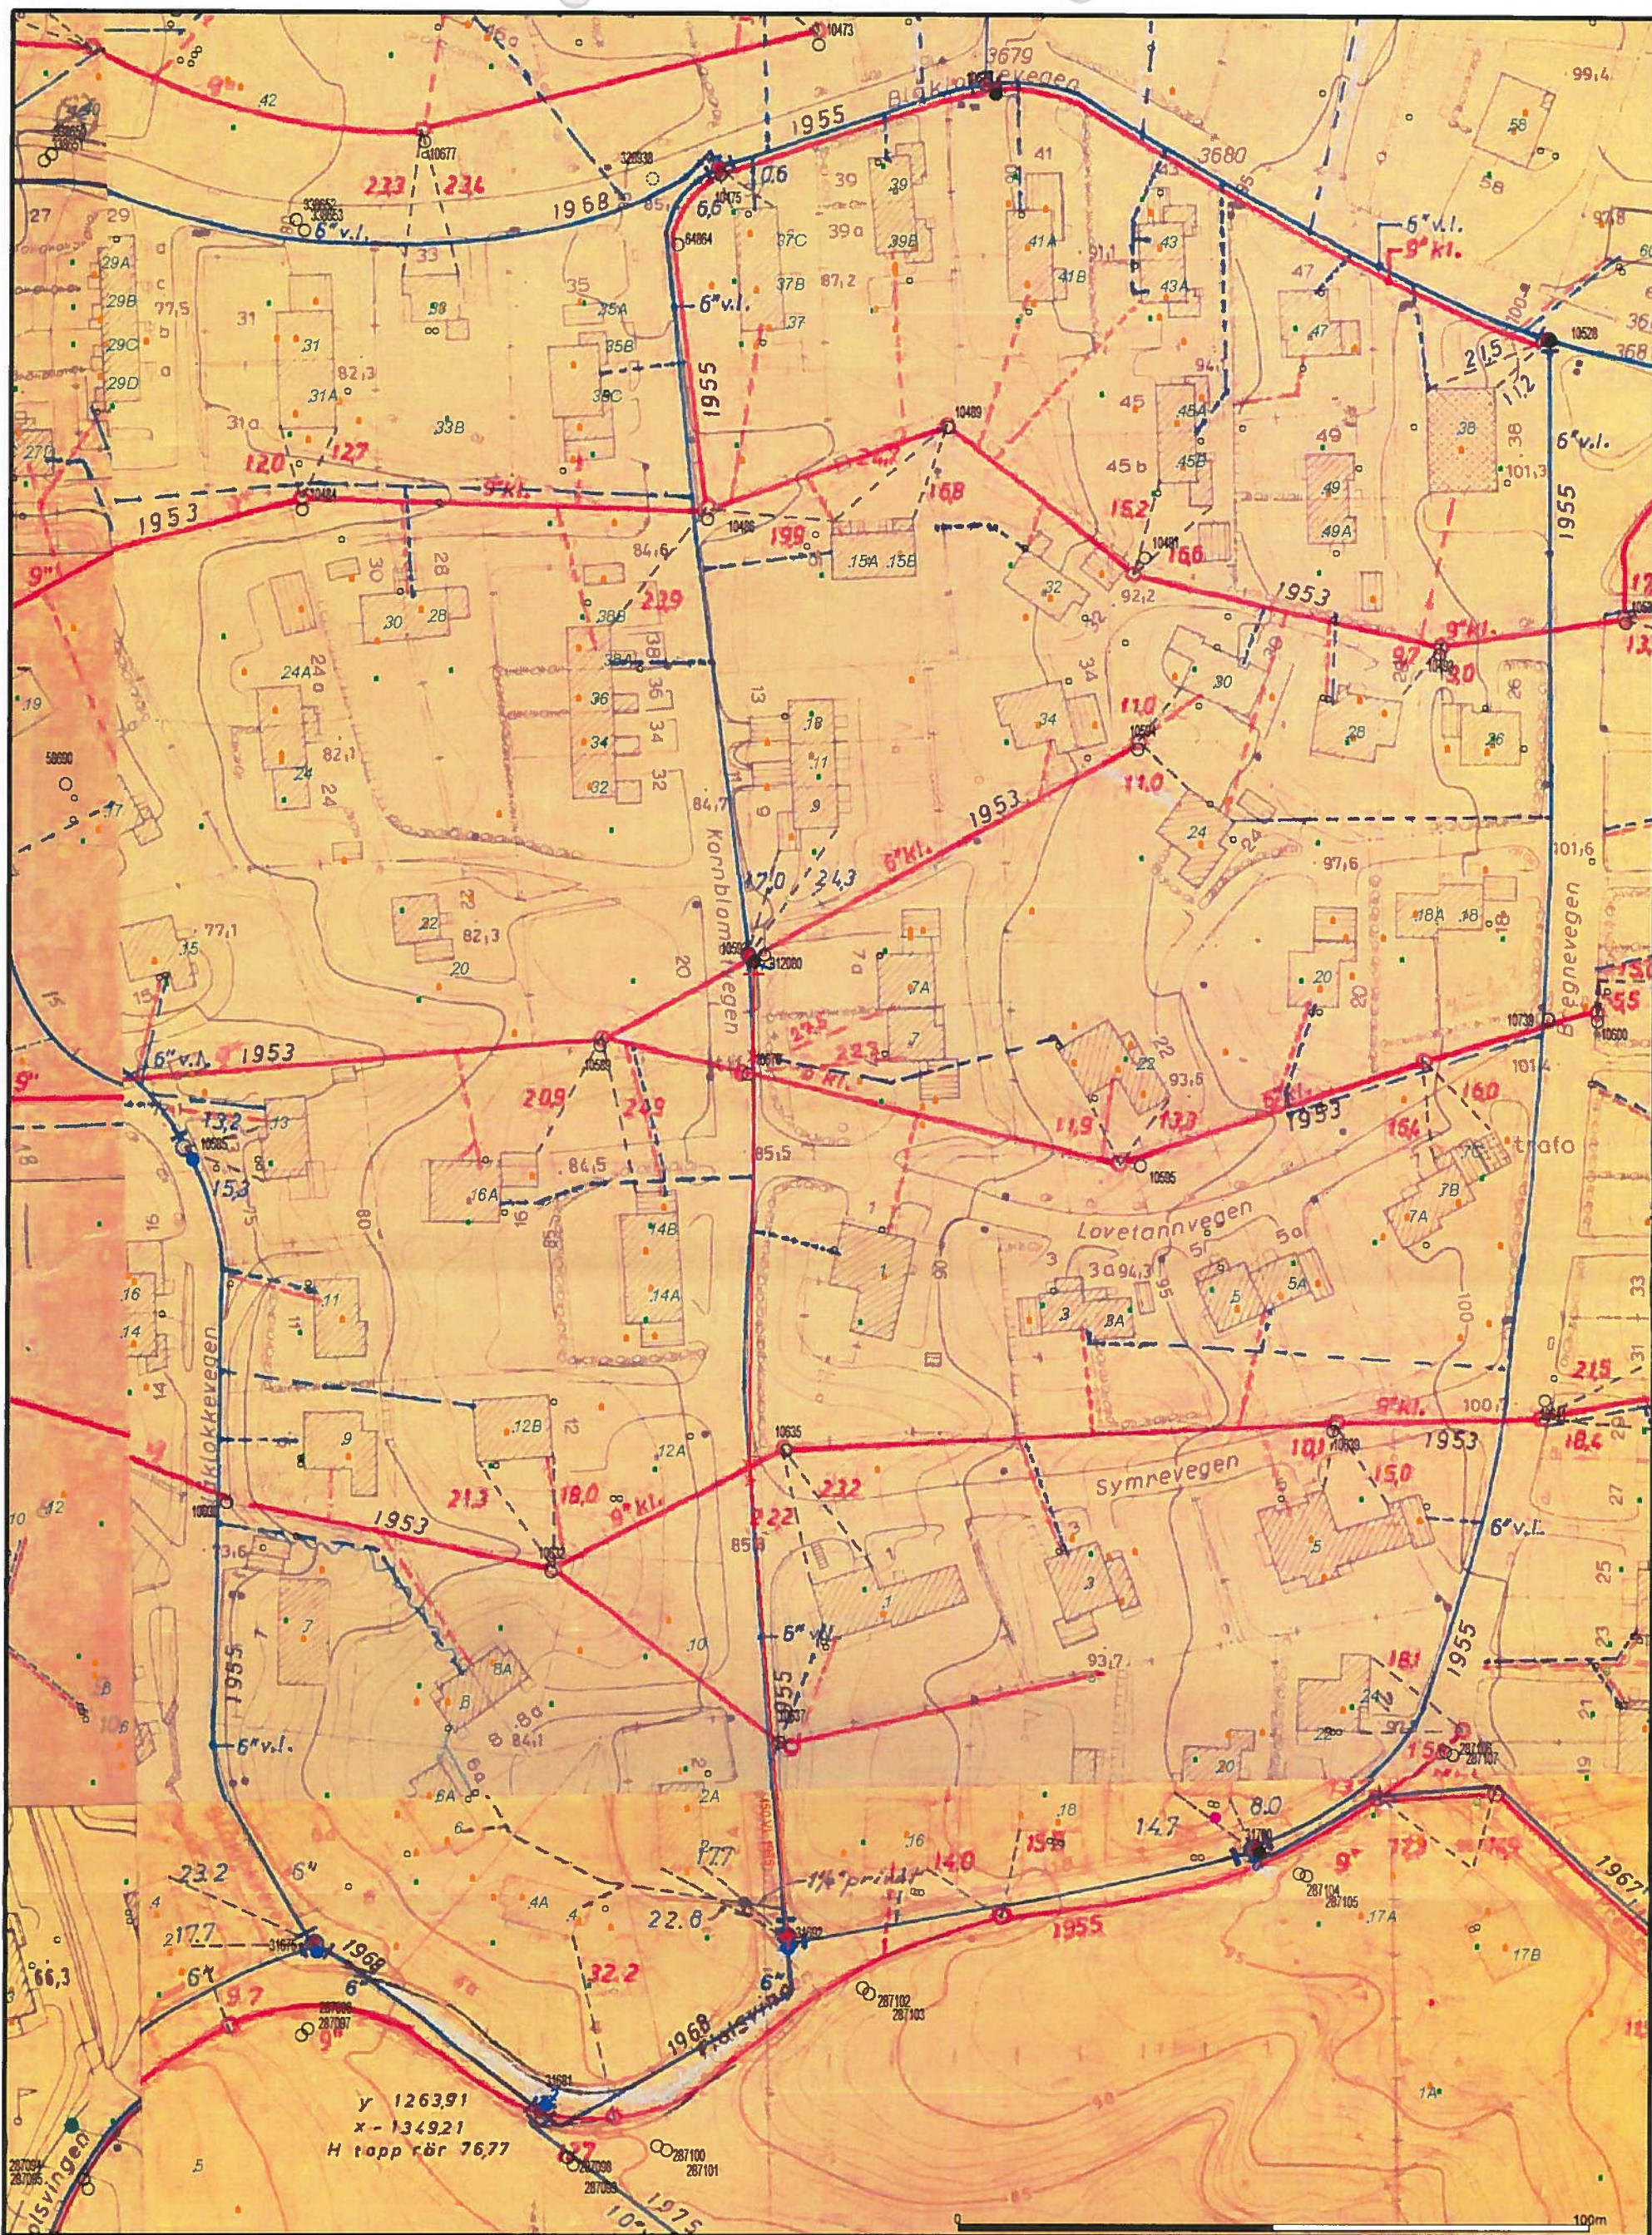

- Vannledning - Spillvanns ledn. - Overflatsledning - Overvanns ledn. - Pumpeledd Felles - Tunnel avløp Felles - Kum	- Brannventil - Stengeventil - Sjappefylting - GASSFARE - Nedbørsfelt	Powel Gemini AS Fag-avdeling Dato: 2018.03.22 Sign: D07 Skala: 1:1000
--	--	---