


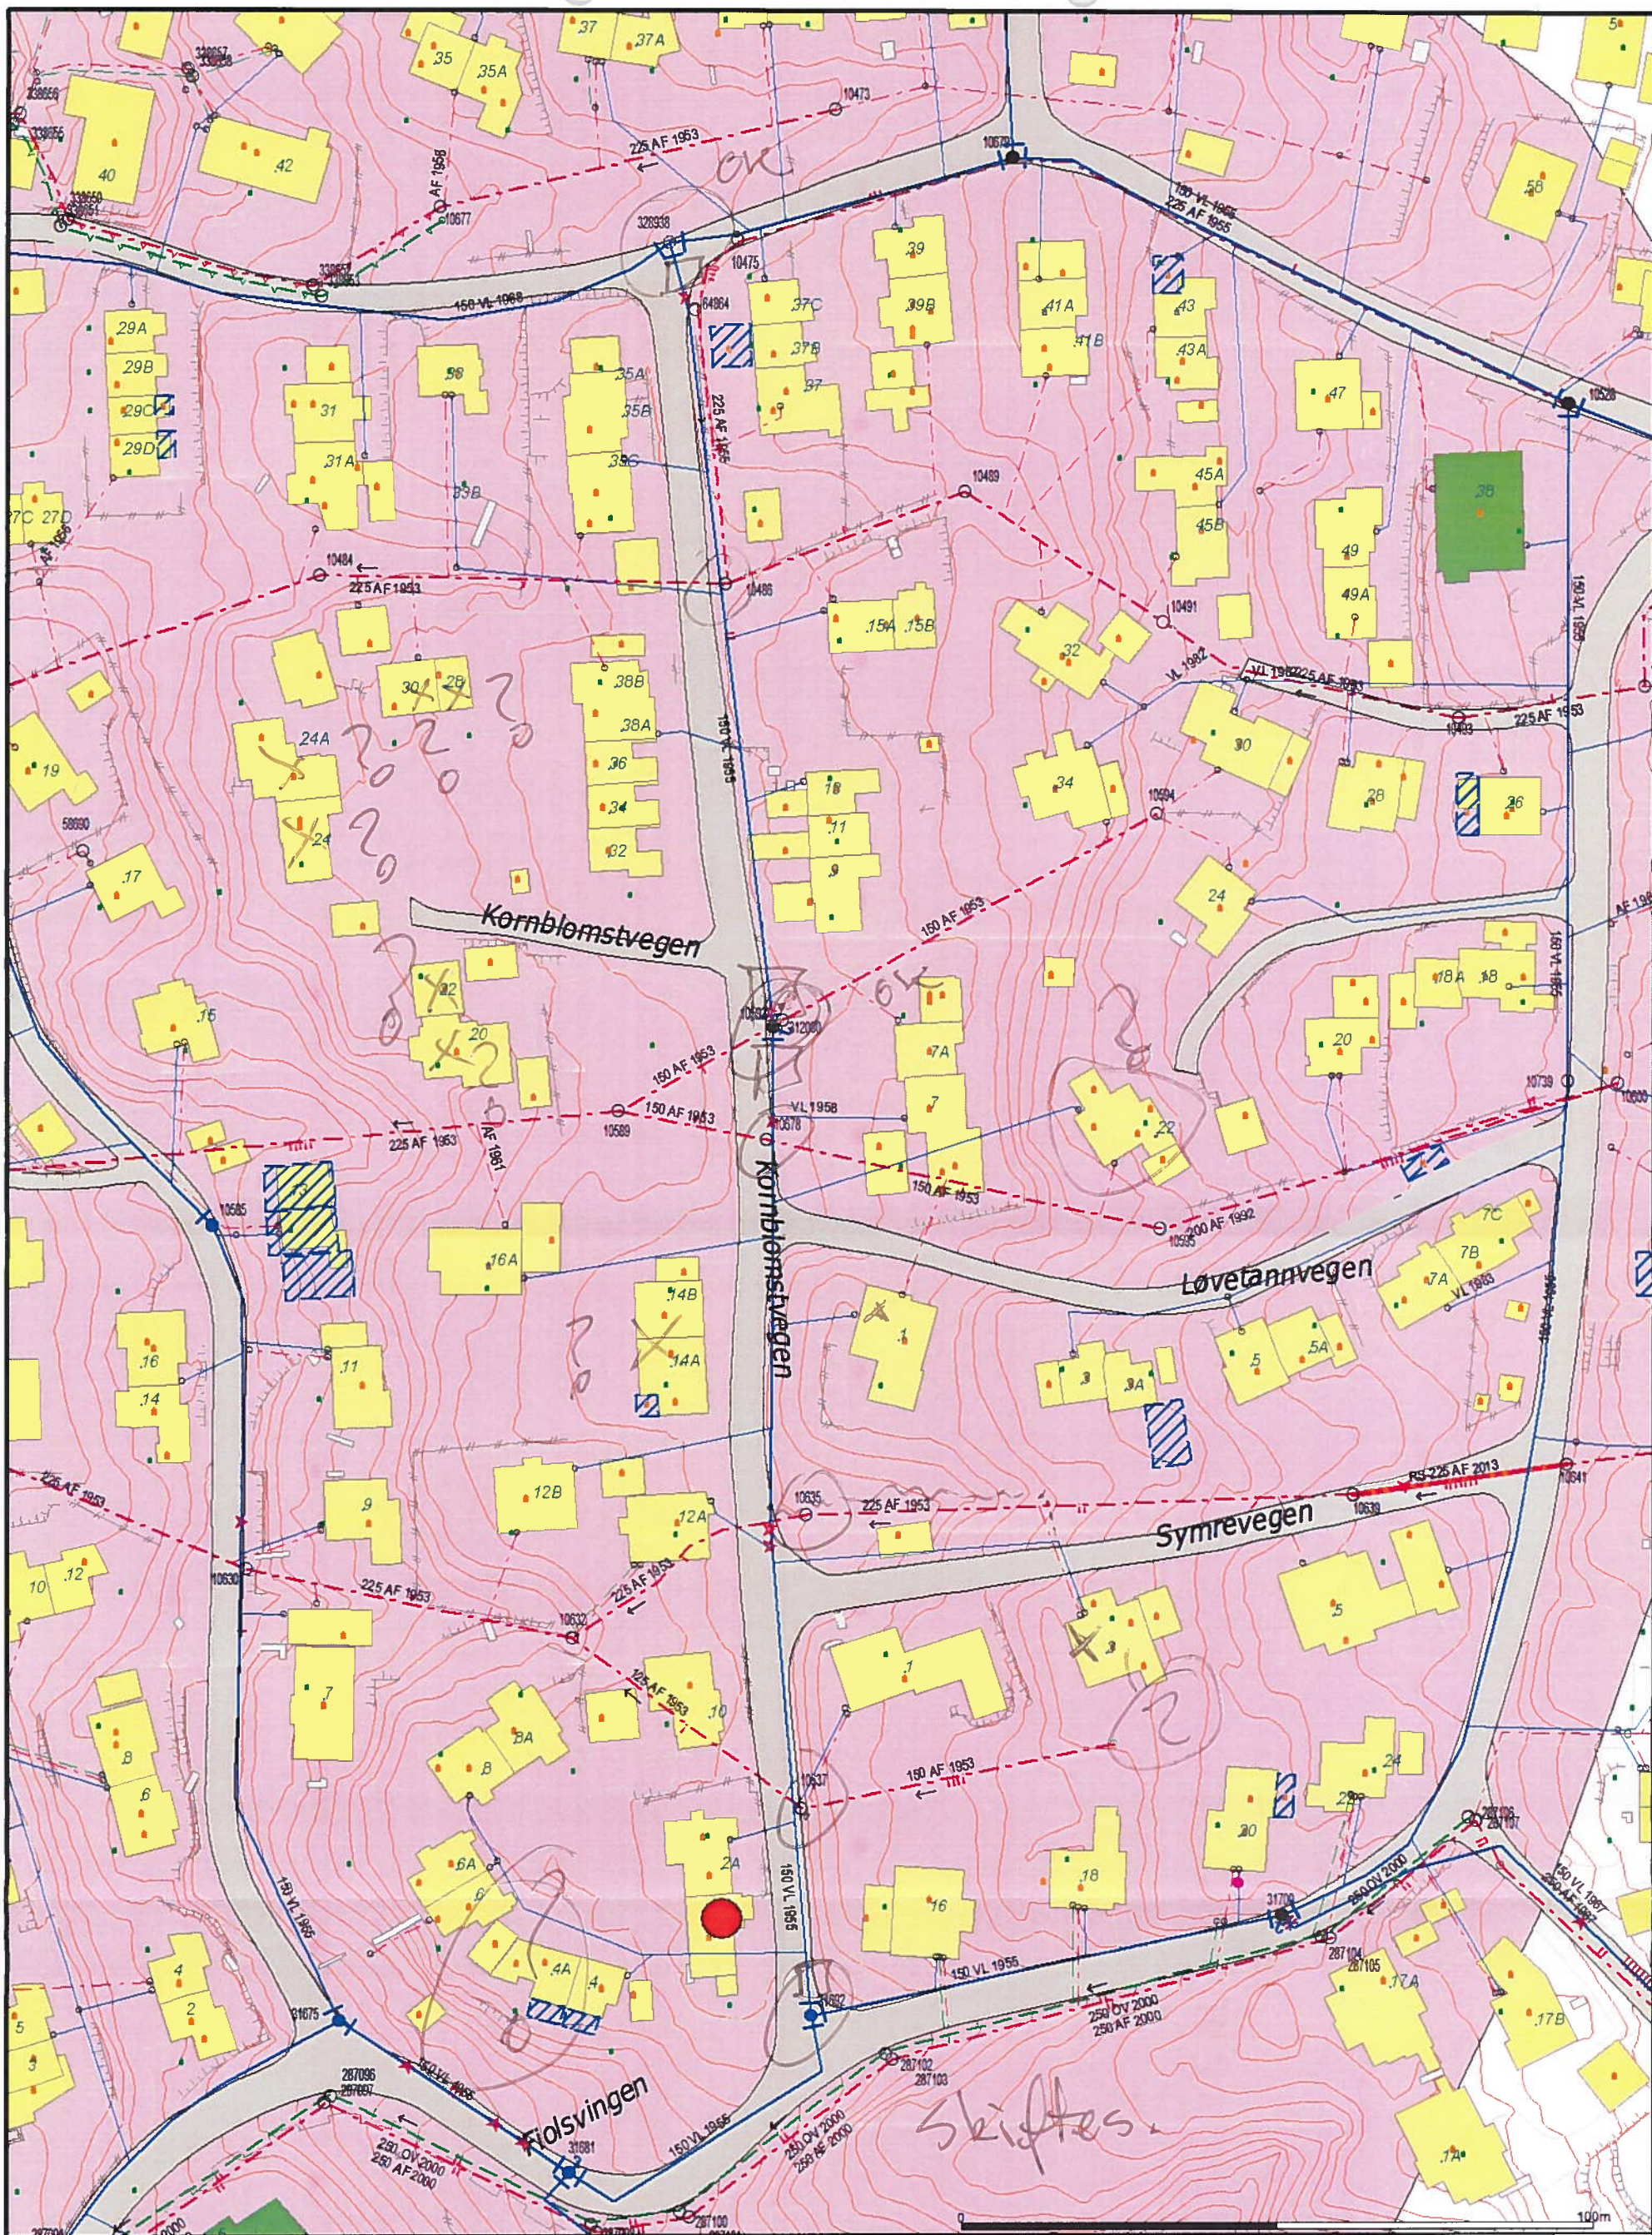

- Vannledning - Spillvanns ledn. - Overleppledning - Overvanns ledn. - Pumpeledn Felles - Tunnel avlep Felles - Kum	- Brannventil - Stengeventil - Søppeltilfylling - GASSFARE - Nedbørstett	GEMINI VA 2018.03.22 DOV	Powel Gemini AS Fag-avdeling	N 1:1000
---	---	--	--	------------------------

Dufilt

1 km

5m

PE

Dufilt. minst 3 trøkk

PE 2 trøkk