

FUNDAMENTERING	KJELLER type
.....støpt.....	Krypkjeller.....

VENTILASJONSSYSTEM:

☒ Balansert (b.)

☐ Passiv selvtrekk (p.svt.)

☐ Bare avtrekk (b.a.)

☐ Bare tiluft (b.t.)

FORKORTELSER OG FORKLARING

p.v. - på vegge

p.v./h.h.-på venstre/høyre høyde

u.b. - under benk

i.s./p.s. - i/på skapet


i.h./p.h. - i/på hylla


p.sk. - på skilt

p.sl. - på søylen

f.p.t. - fast på tavlen

SPORTTILM		667646-1
ANNTALL		
DATO UT:	09.02.16	KL. 15.00
DATO INN:	11.04.16	KL. 13.00
HUNSTAD SKOLE		
PLAN: underetasje		
INST. NR: 2609		

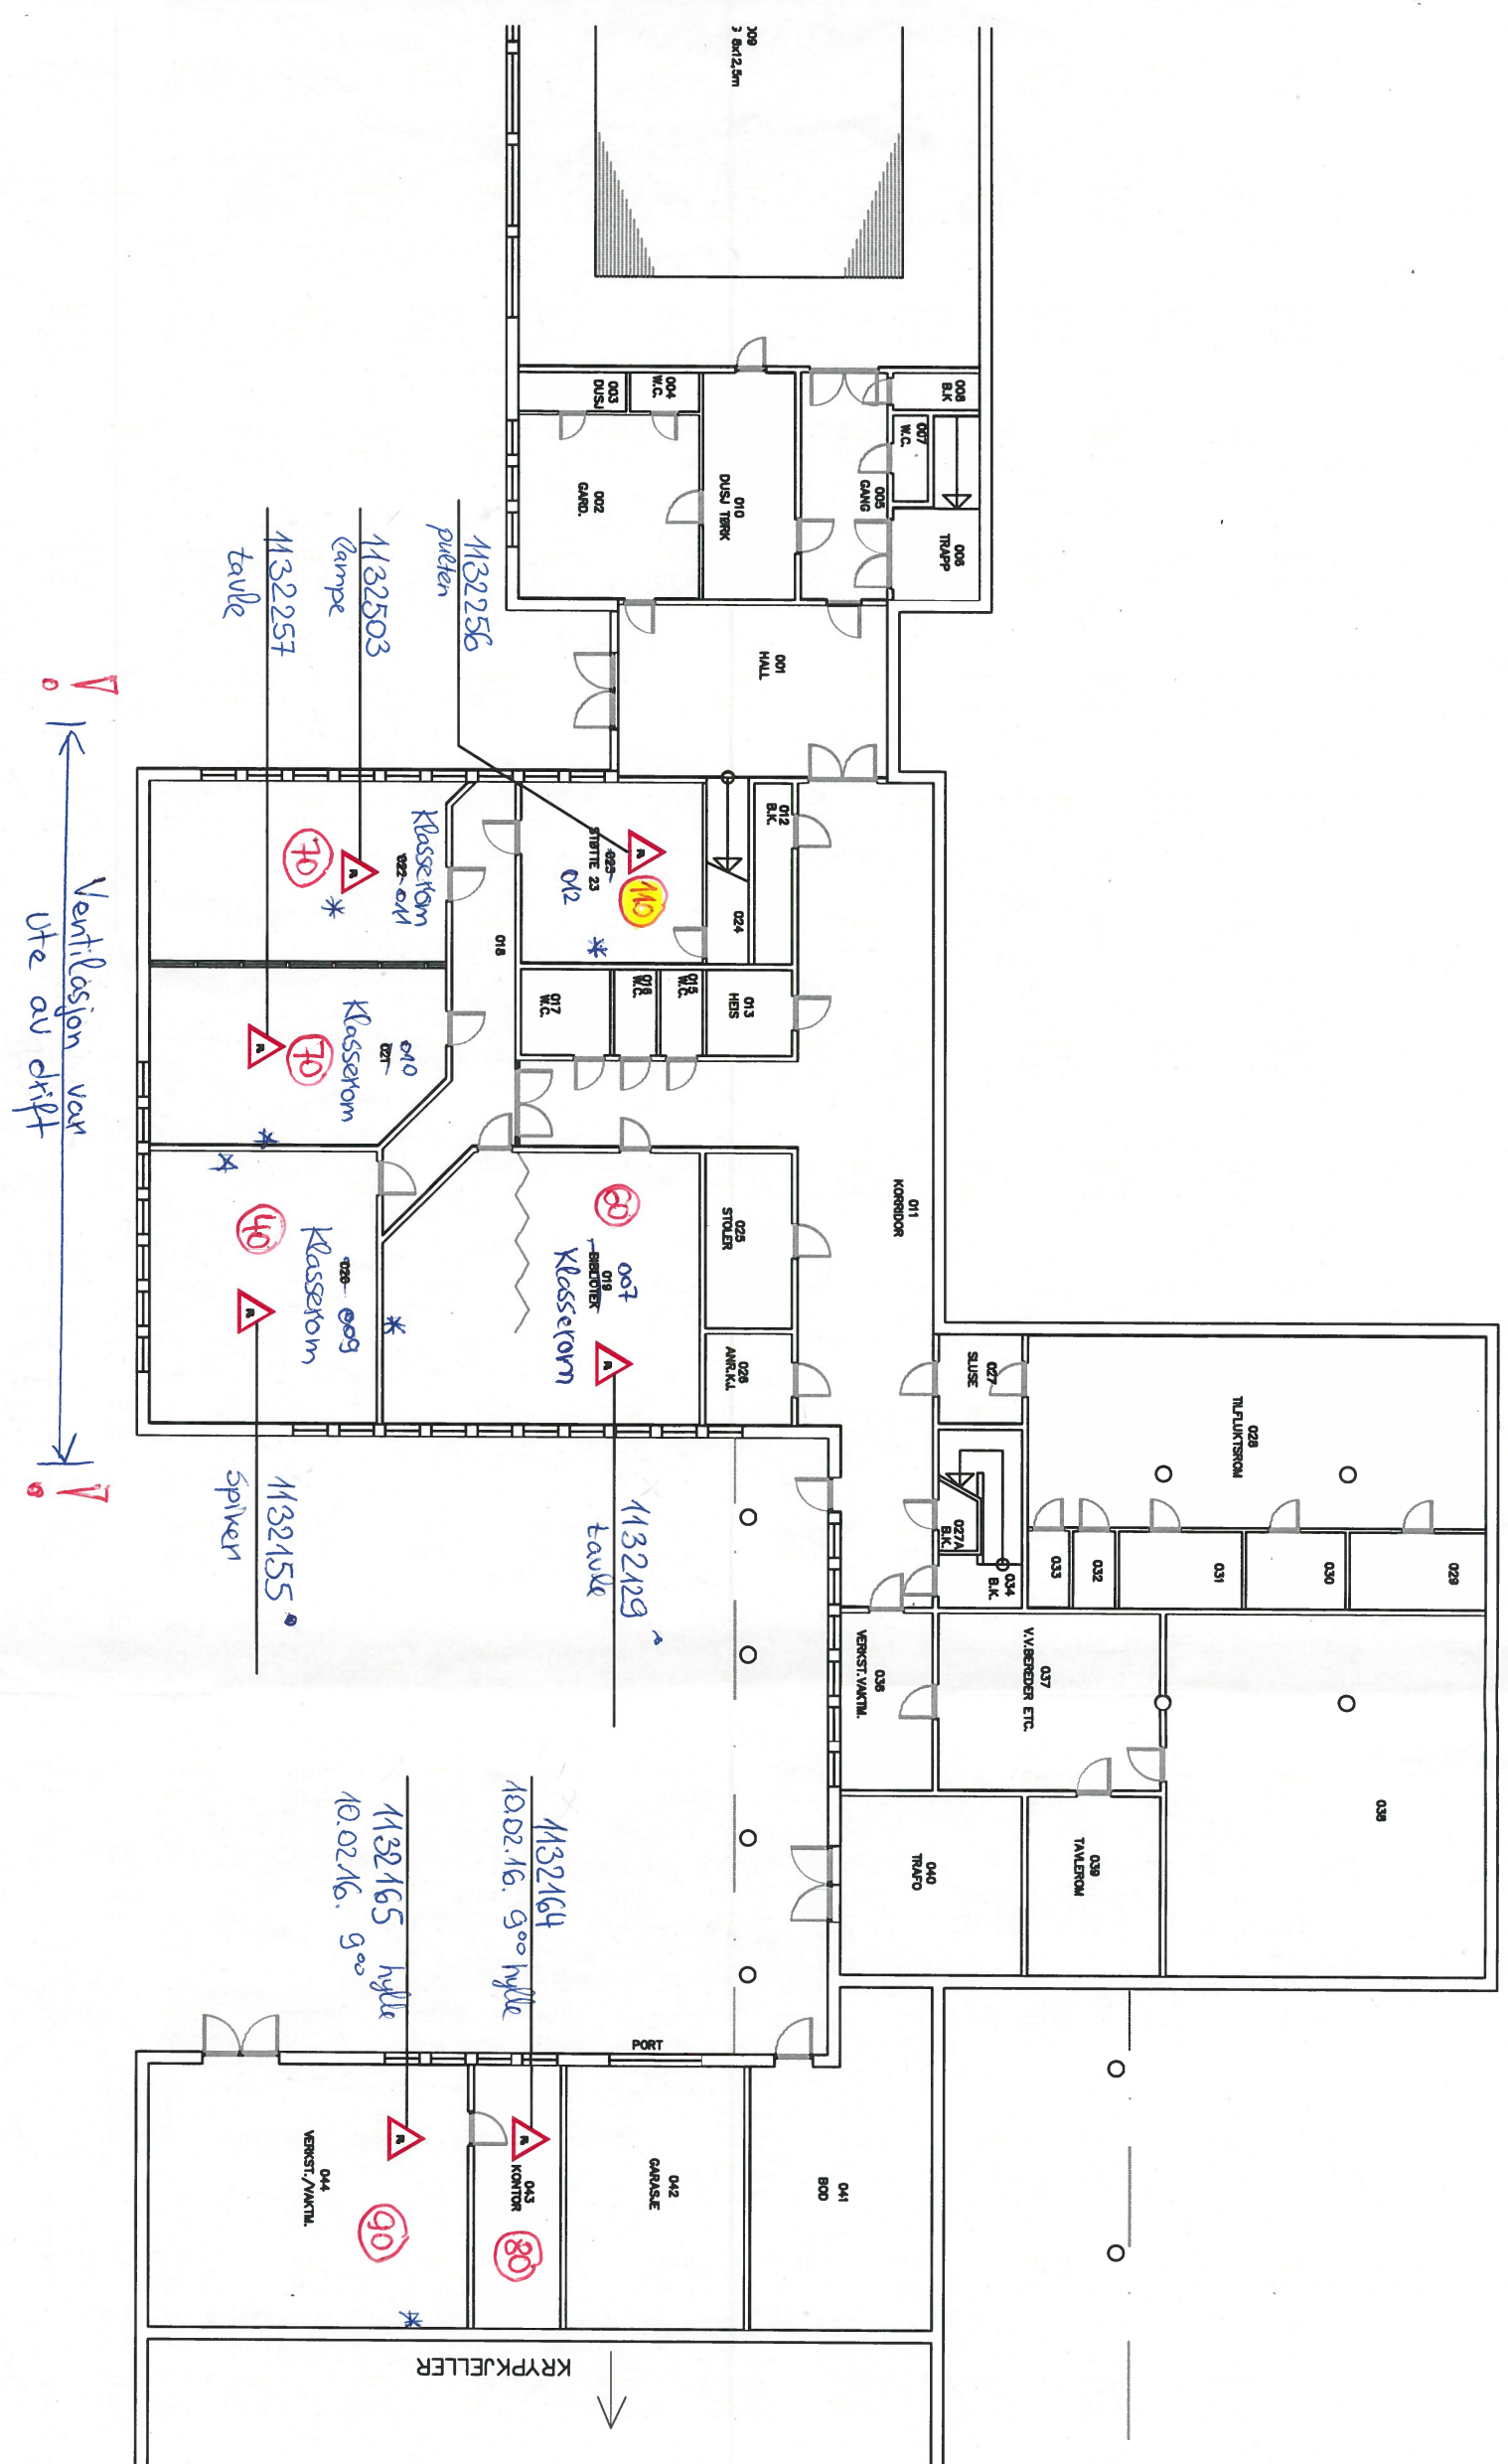

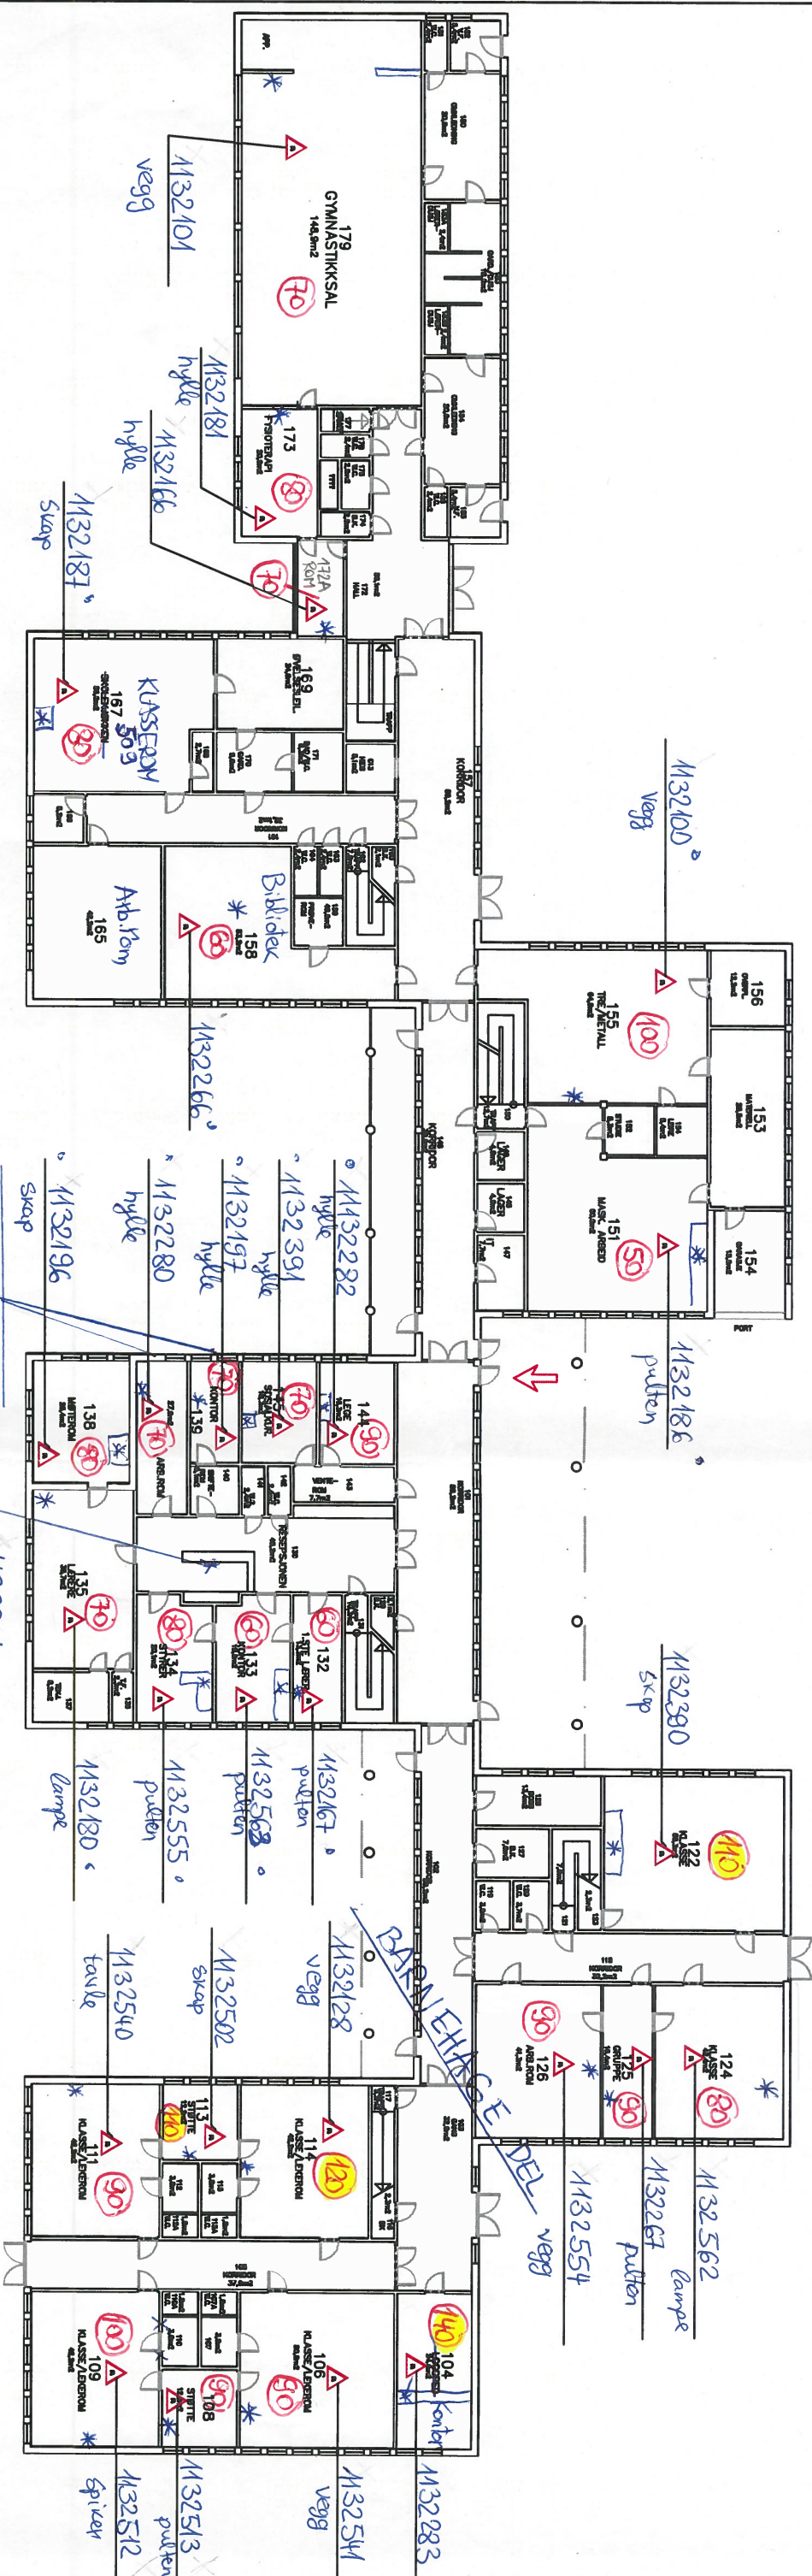

! Ventilasjon
var ute av drift !

diskan

REKLETTET
veg

FUNDAMENTERING	KJELLER type
.....støpt.....	krykkellen.....
VENTILASJONSSYSTEM:	
☒ Balansert (b.)	
☐ Passiv selvtrekk (p.srt.)	
☐ Bare avtrekk (b.a.)	
☐ Bare tilluft (b.t.)	

FORKORTELSER OG FORKLARING	
p.v. - på vegg	
p.v./h.h.-på venstre/høyre høyttaleren	
u.b. - under benk	
i.s./p.s. - i/på skapet	
i.h./p.h. - i/på hylla	
p.sk. - på skilt	
p.sl. - på søylen	
f.p.t. - fast på tavlen	

SPORTM	667646-1
ANNTALL	27
DATO UT:	05.02.16
DATO INN:	11.04.16
HUNSTAD SKOLE	KL. 1500
PLAN: 1.et.	
INST. NR: 2609	