


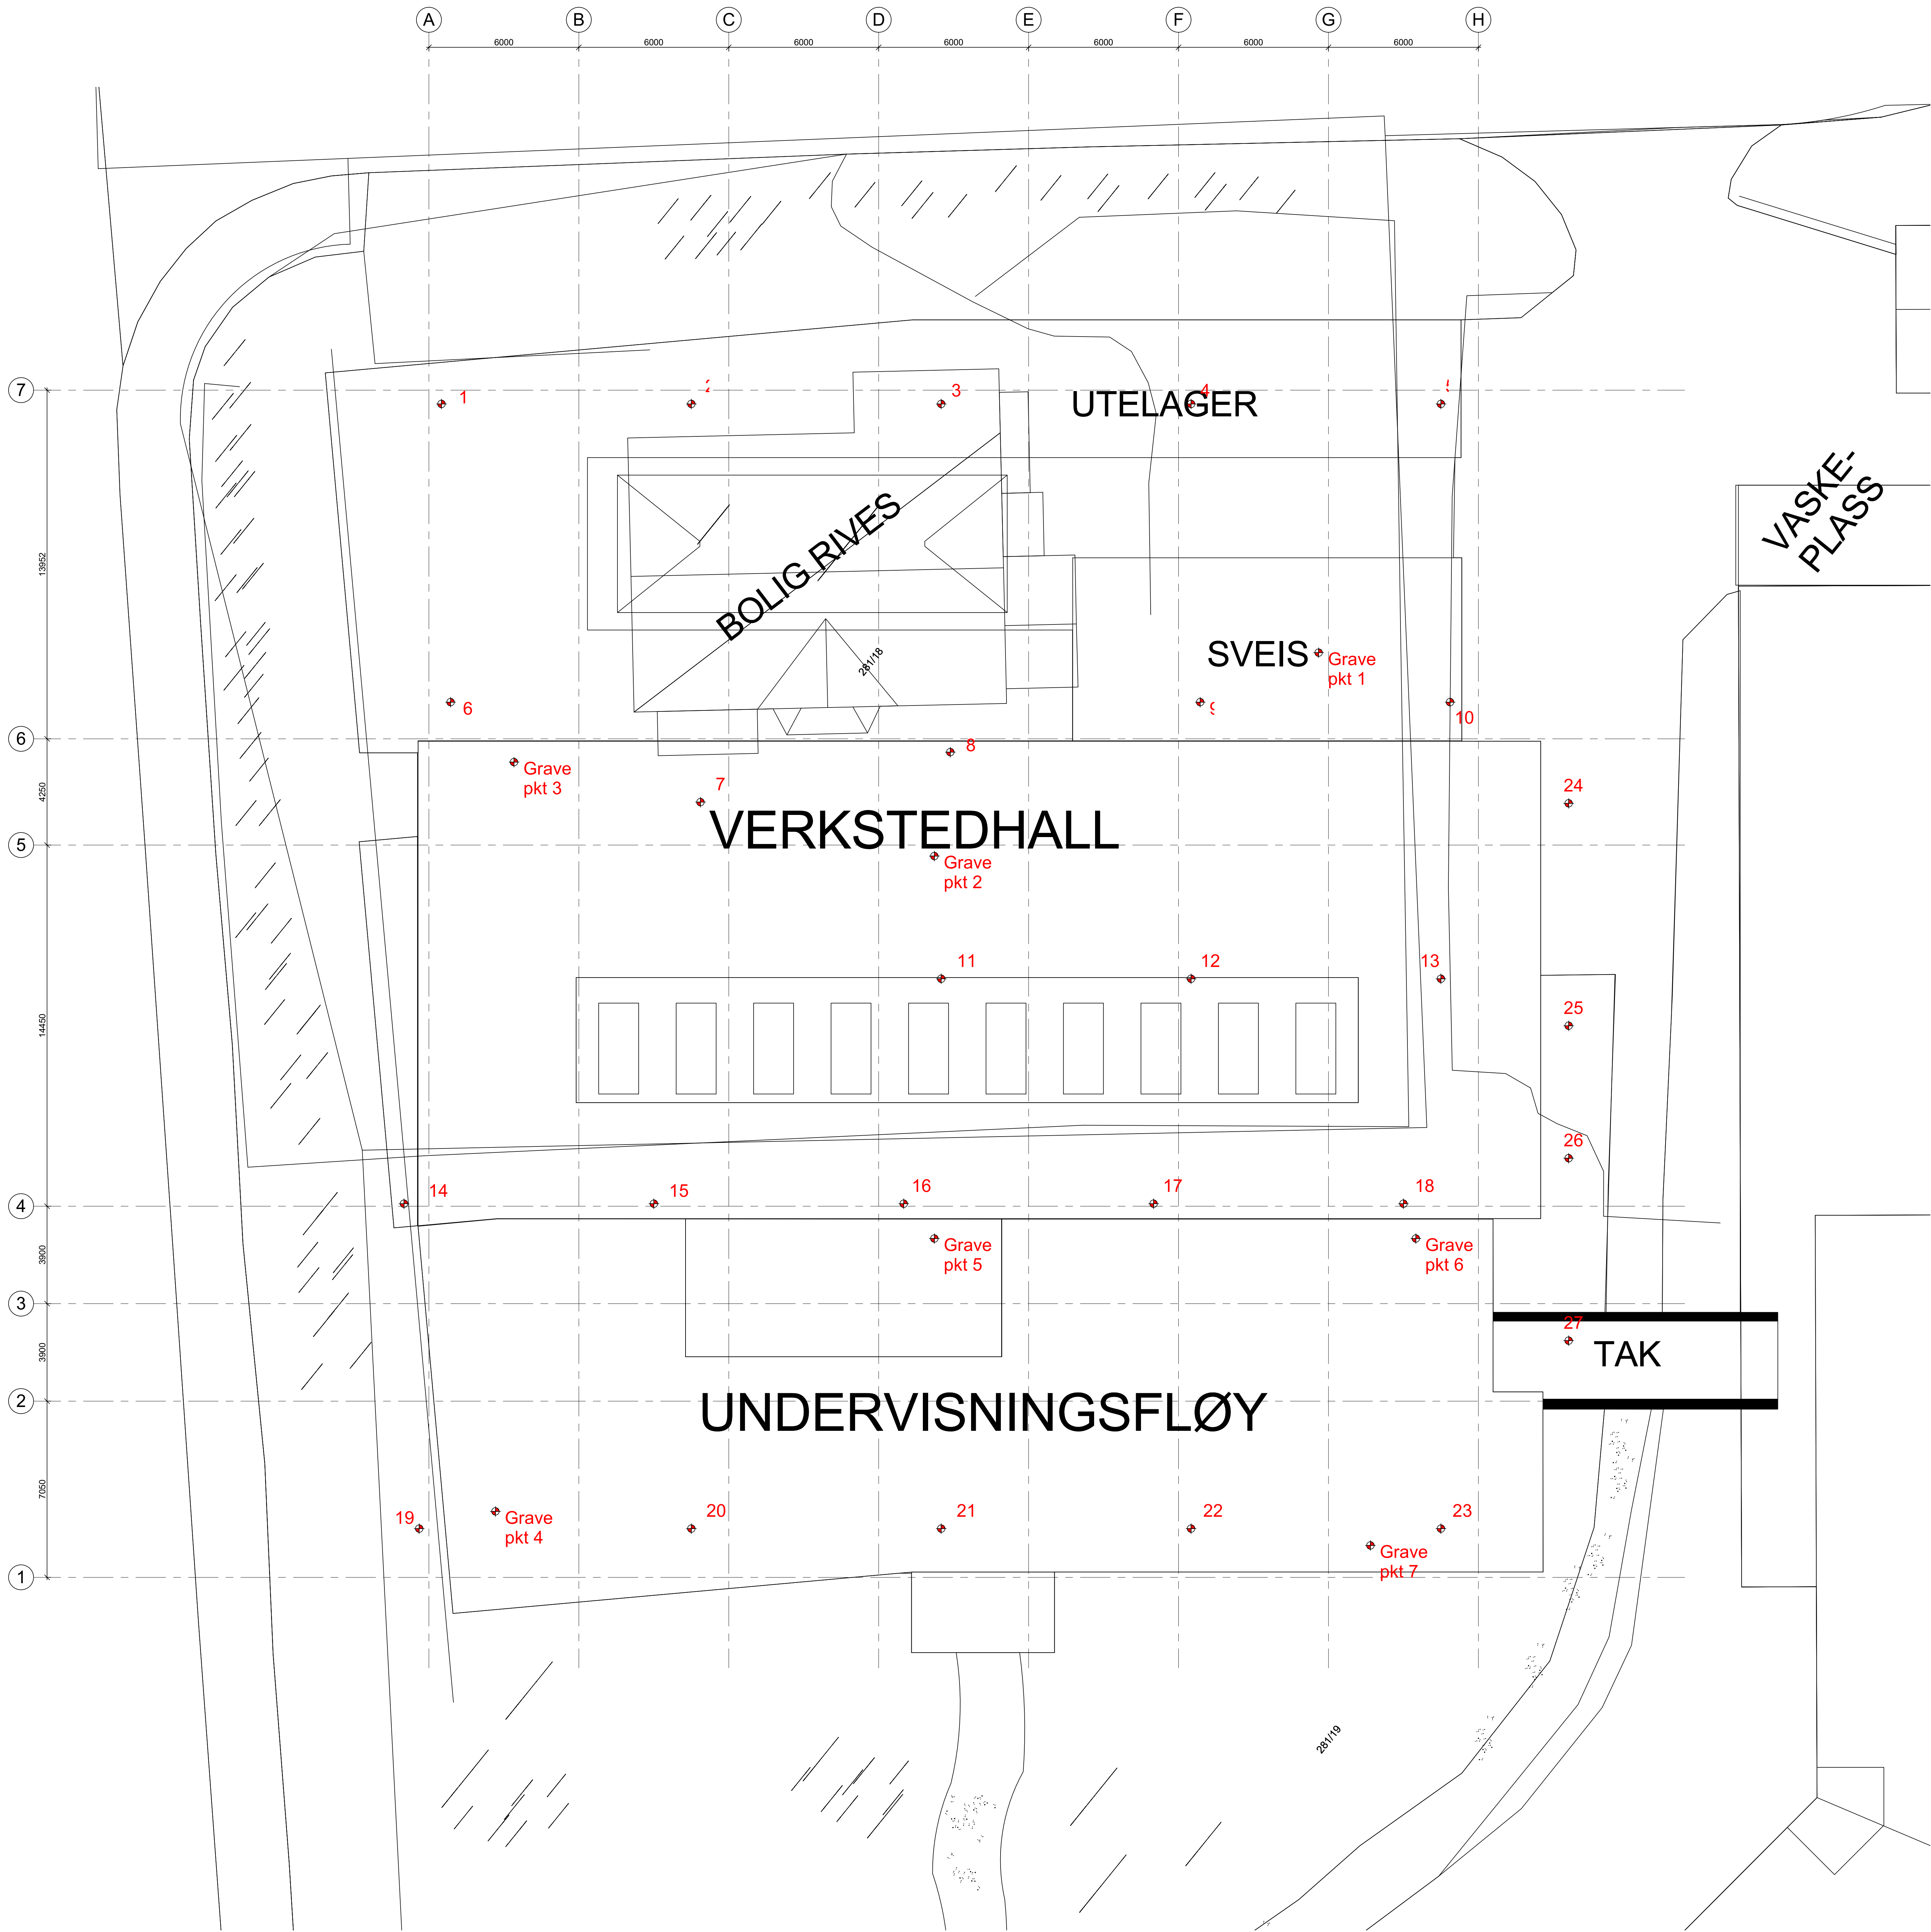

HENVISNINGER:	
MALEPROTOKOLL GRUNNBORINGER:	
Pkt 1: Tykkelse jord: 1 meter Tykkelse faste masser: 1,8 meter Dybde til fjell: 2,8 meter	Pkt 18: Tykkelse jord: 0,9 meter Tykkelse bløte masser: 4,1 meter Dybde til fjell: 5,0 meter
Pkt 2: Tykkelse grus: 0,9 meter Tykkelse faste masser: 1,9 meter Dybde til fjell: 2,8 meter	Pkt 19: Tykkelse jord: 0,9 meter Tykkelse faste masser: 4,0 meter Dybde til fjell: 4,0 meter
Pkt 3: Tykkelse jord: 1,2 meter Dybde til fjell: 1,2 meter	Pkt 20: Tykkelse jord: 0,75 meter Tykkelse bløte masser: 5,9 meter Dybde til fjell: 5,9 meter
Pkt 4: Tykkelse jord: - Tykkelse faste masser: - Dybde til fjell: -	Pkt 21: Tykkelse jord: 0,9 meter Tykkelse faste masser: 2,5 meter Dybde til fjell: 2,5 meter
Pkt 5: Tykkelse jord: 1,1 meter Tykkelse faste masser: 0,7 meter Dybde til fjell: 1,8 meter	Pkt 22: Tykkelse jord: 5,5 meter Tykkelse faste masser: 2,2 meter Dybde til fjell: 3,0 meter
Pkt 6: Tykkelse jord: 1,1 meter Tykkelse faste masser: 1,9 meter Dybde til fjell: 3,0 meter	Pkt 23: Tykkelse jord: 0,7 meter Tykkelse bløte masser: 3,0 meter Dybde til fjell: 4,5 meter
Pkt 7: Tykkelse jord/grus: 1 meter Dybde til fjell: 1,5 meter	Pkt 24: Tykkelse jord: 1,0 meter Tykkelse bløte masser: 5,0 meter Dybde til fjell: 6,0 meter
Pkt 8: Tykkelse jord: 1 meter Tykkelse faste masser: 1 meter Dybde til fjell: 2,0 meter	Pkt 25: Tykkelse jord: 1,0 meter Tykkelse bløte masser: 5,0 meter Dybde til fjell: 6,0 meter
Pkt 9: Tykkelse jord: 0,8 meter Tykkelse faste masser: 2,8 meter Tykkelse bløte masser: 1 meter Dybde til fjell: 4,6 meter	Pkt 26: Tykkelse jord: 1,0 meter Tykkelse bløte masser: 6,0 meter Dybde til fjell: 7,0 meter
Pkt 10: Tykkelse jord: 1,3 meter Tykkelse faste masser: 2,3 meter Dybde til fjell: 3,6 meter	Pkt 27: Tykkelse jord: 1,0 meter Tykkelse bløte masser: 5,7 meter Dybde til fjell: 6,7 meter
Pkt 11: Tykkelse jord: 0,9 meter Tykkelse faste masser: 1,3 meter Dybde til fjell: 2,2 meter	
Pkt 12: Tykkelse jord: 1,1 meter Tykkelse faste masser: 3,5 meter Dybde til fjell: 4,6 meter	
Pkt 13: Tykkelse jord: 1,0 meter Tykkelse bløte masser: 5,0 meter Tykkelse faste masser: 1,8 meter Dybde til fjell: 7,8 meter	
Pkt 14: Tykkelse jord: 0,8 meter Tykkelse faste masser: 2,2 meter Dybde til fjell: 3,0 meter	
Pkt 15: Tykkelse jord: 0,7 meter Tykkelse faste masser: 2,5 meter Dybde til fjell: 3,2 meter	
Pkt 16: Tykkelse jord: 0,9 meter Tykkelse faste masser: 1,2 meter Dybde til fjell: 2,1 meter	
Pkt 17: Tykkelse jord: 0,8 meter Tykkelse faste masser: 3,4 meter Dybde til fjell: 4,2 meter	

Innhold	Oppdragsnr.	Tegningsnr.	Rev.
Oversikt bore og gravepunkter	902	902-001	
ØLEN VGS		Tegningsstatus	
Prosjekt	Adresse		

Rev.	Korreksjoner	Dato	Tegn.	Kontr.
AGDERPLAN AS RADGIVENDE INGENIØRER I BYGGETEKNISK, GEOTEKNISK, BYGGLEDELSE OG PROSJEKTLØSING WSP Sørhauggata 128, 5527 Haugesund Tlf: 37 00 36 00 post@agderplan.no www.agderplan.no		Lokaliseringsfigur		
ROGALAND FYLKESKOMMUNE ØLEN VGS				Originalformål
Oversikt bore og gravepunkter				Tegningens tittel
				Underlagets tittel
				Skala
				1 : 100
Prosjektstatus	Dato	Konstr./Tegnet	Kontrollert	Godkjent
ANBUD	20.03.2018	AT	JK	JK
Oppdragsgiver		Tegningssjef		Rev.
902		902-001		