



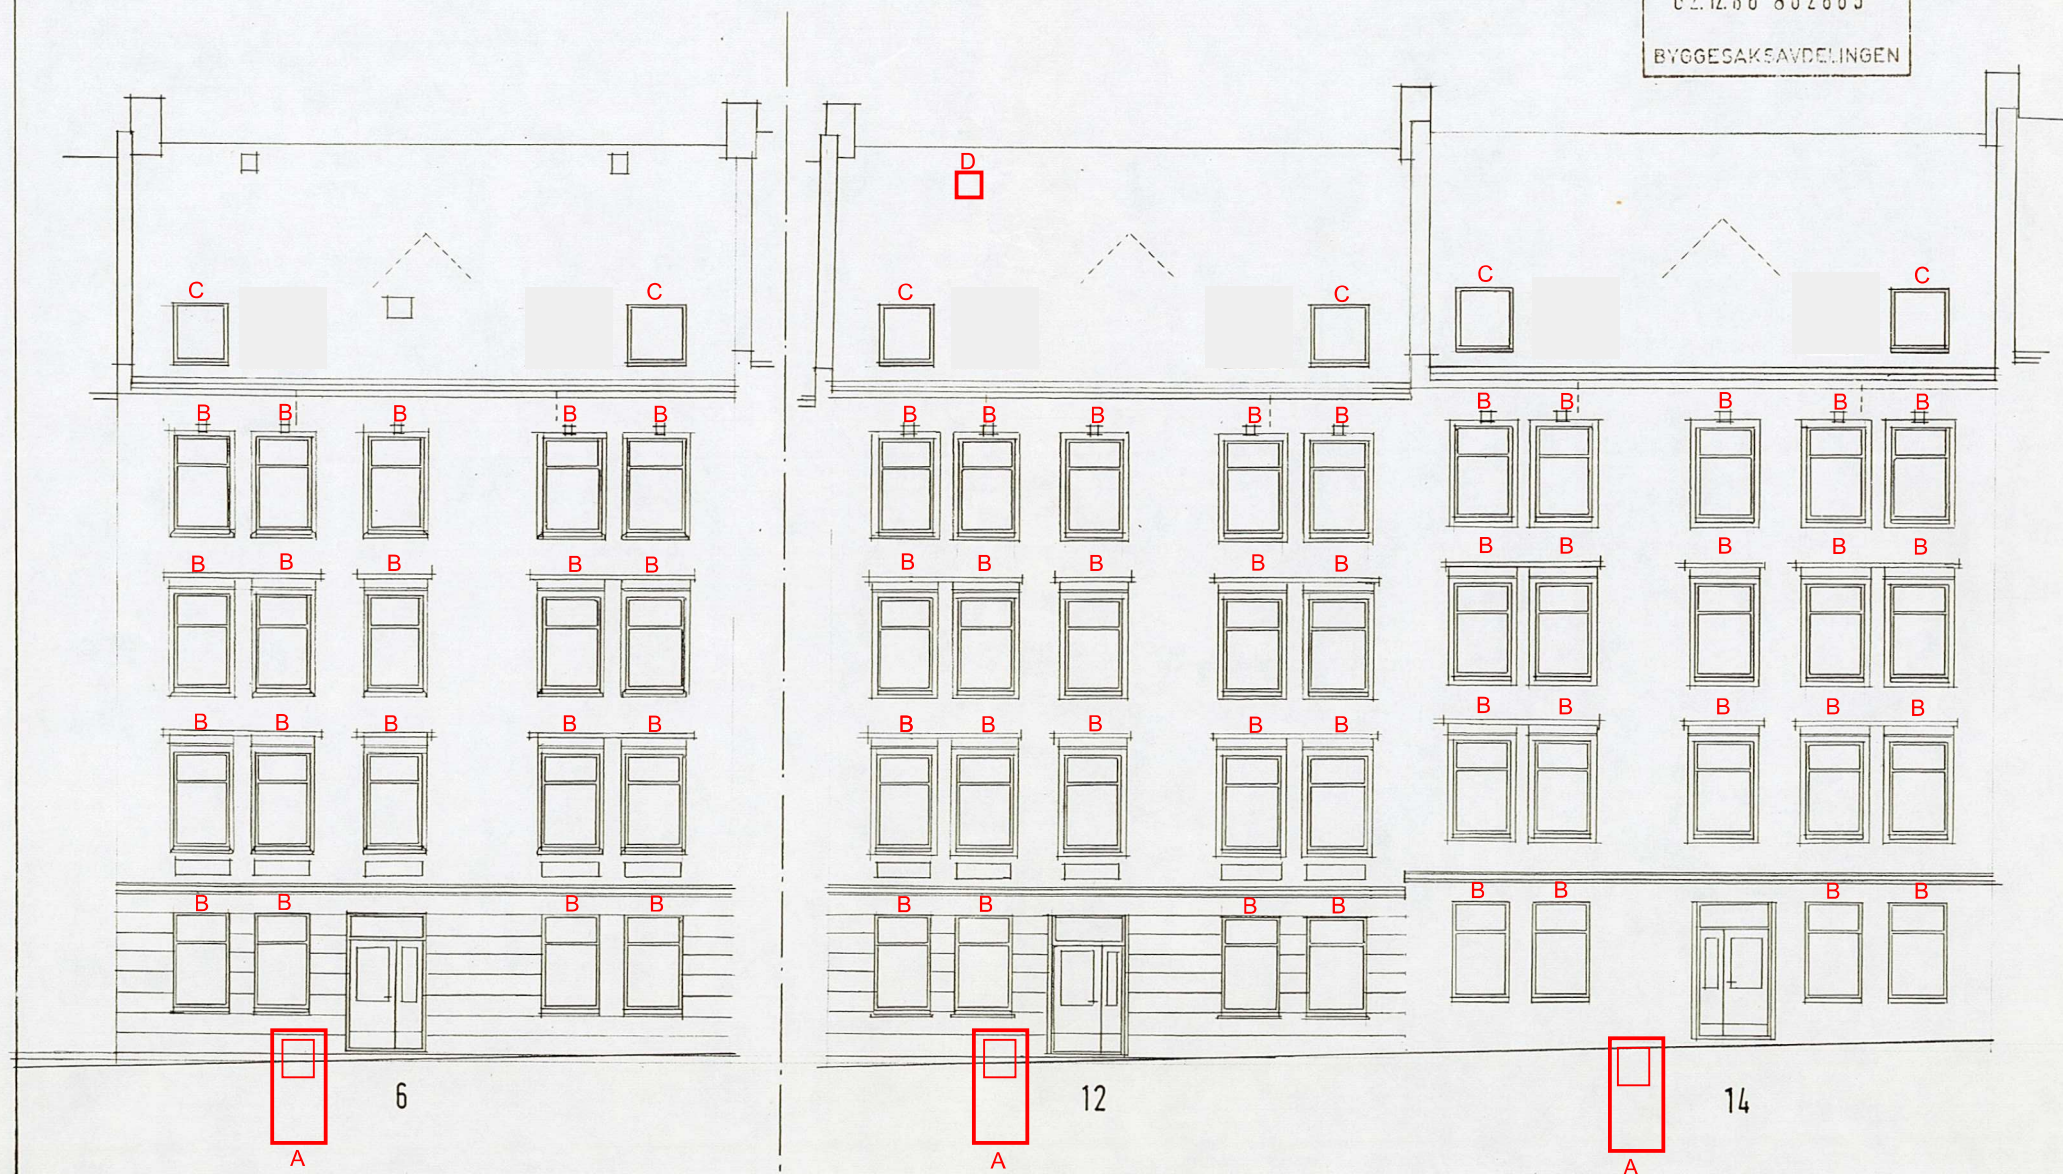

Forside:
3 stk A
57 stk B
6 stk C
1 stk D


PROSJEKT : REIPLSLAGERGATEN. 6,12 OG 14

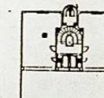

NY FASADE MOT
REIPLSLAGERGATEN

MÅL 1:100 DATO 28.11.86


ARKITEKTKONTORET, FORNØYEN 1, 5000 BERGEN

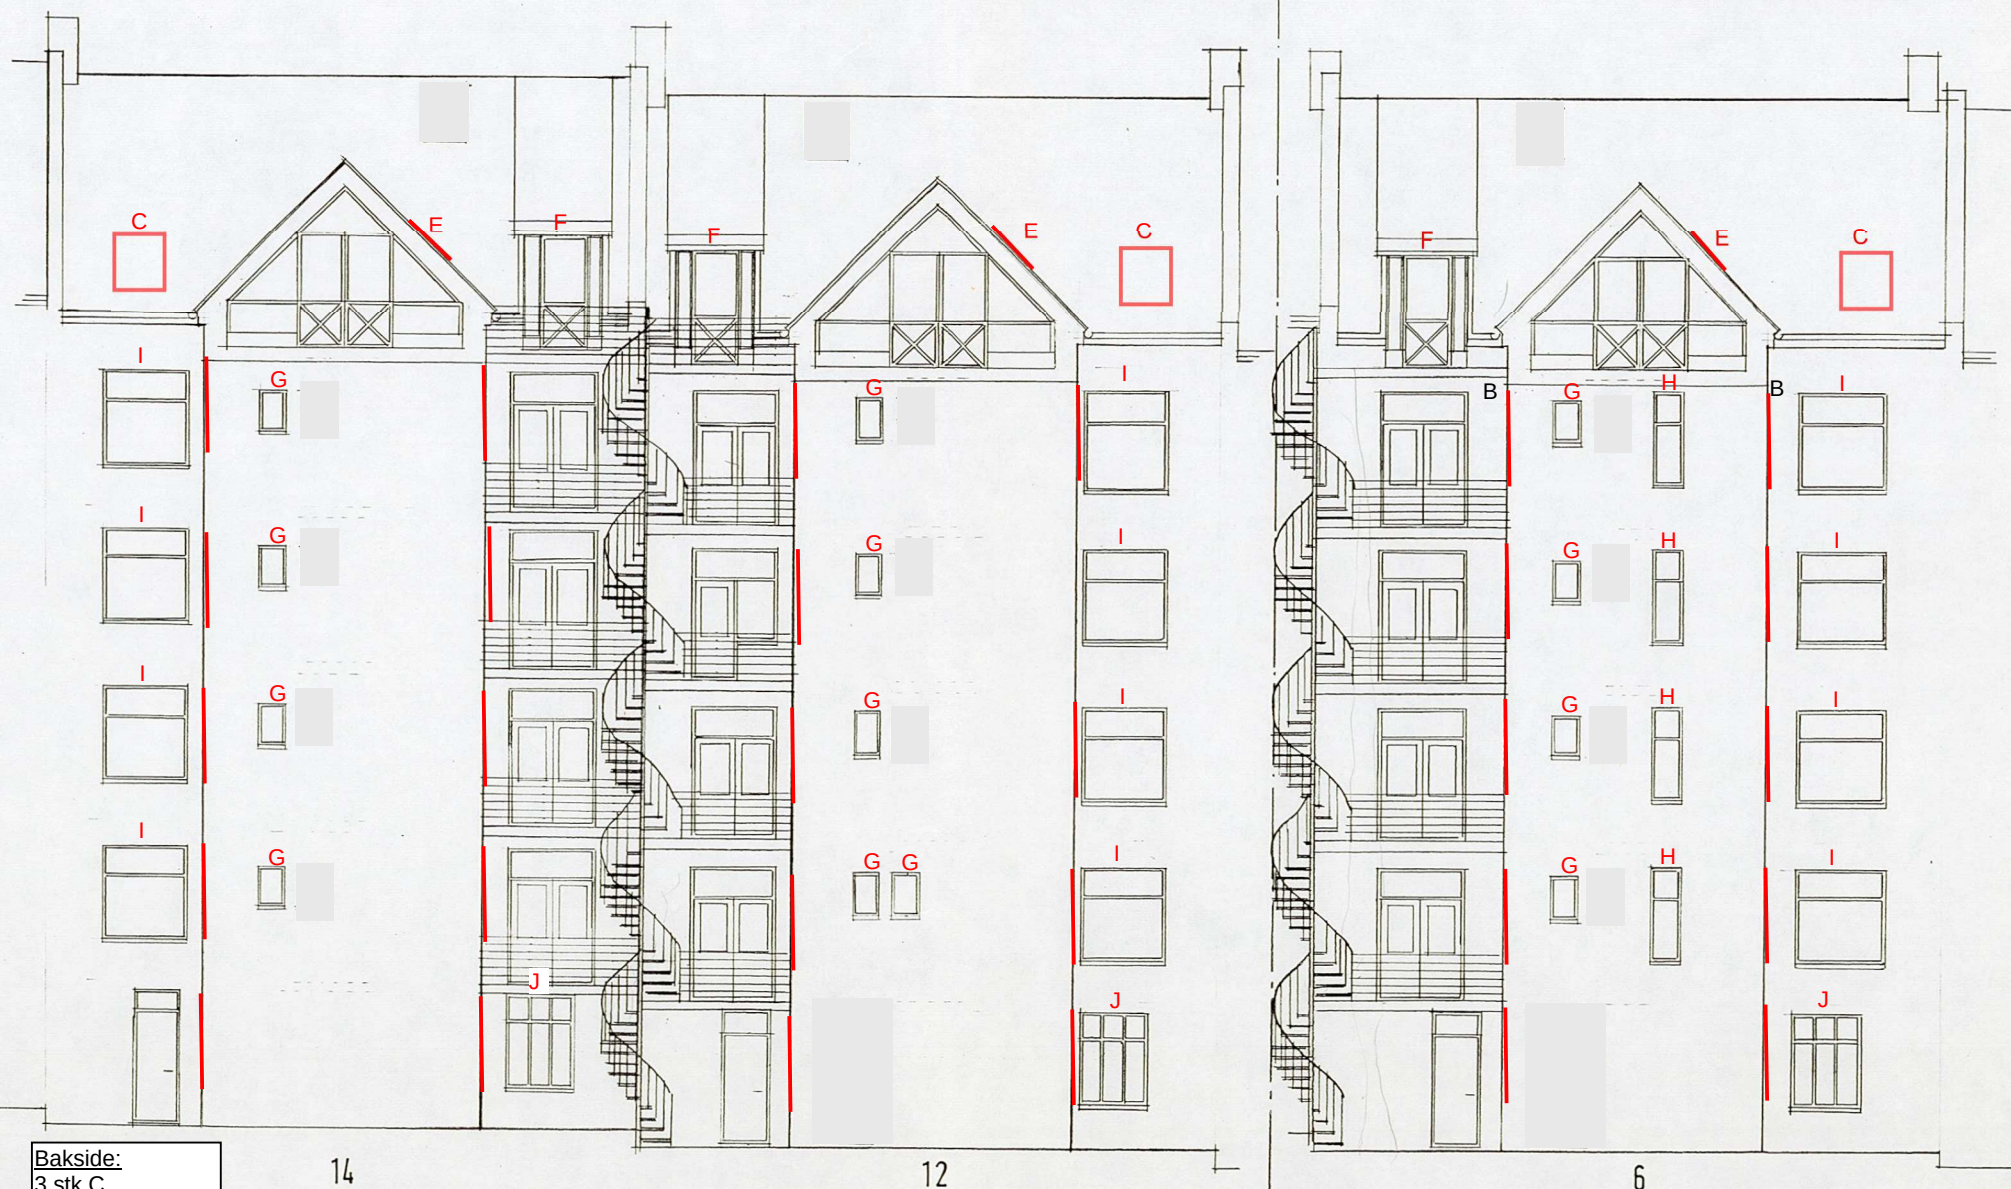

Bakside:

3 stk C
3 stk E
3 stk F
13 stk G
4 stk H
12 stk I
3 stk J


PROSJEKT : REIPSLAGERGATEN 6, 12 OG 14

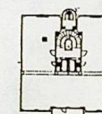


NYE FAGADER MOT
BAGGÅRD

MÅL 1:100 DATO 28.11.86


ARKITEKTONISKEFØRSTEBILDE, FORTUNEN 1, 5000 BERGEN
v/Arkitektene MÅL, Kjell J. Brun og Odd Sørhus

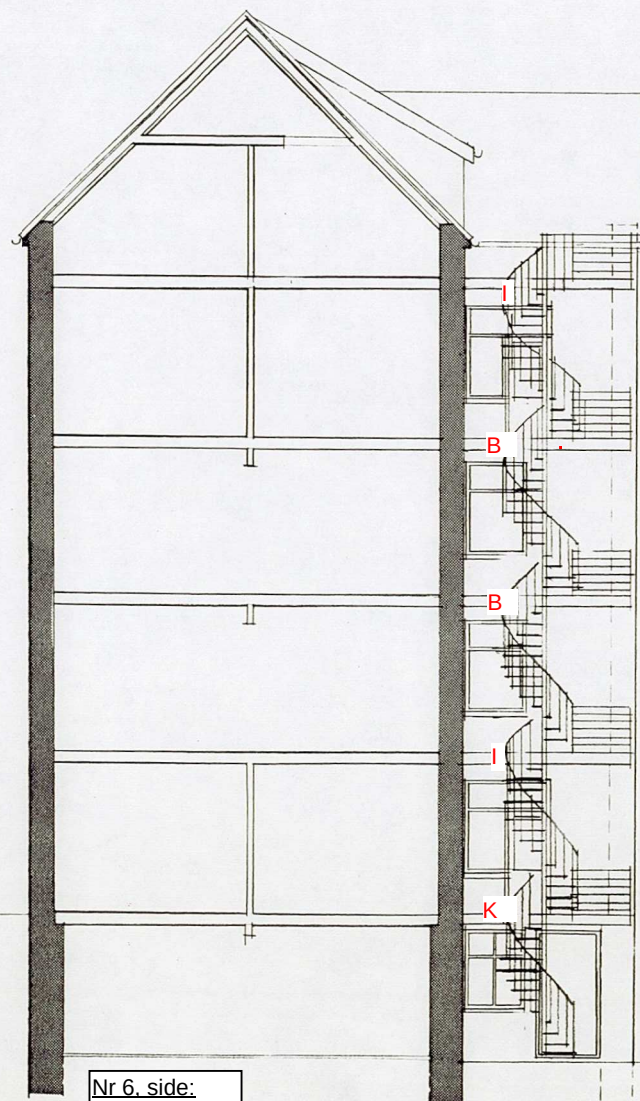


Nr 6. side:
6 stk B
2 stk I
2 stk K

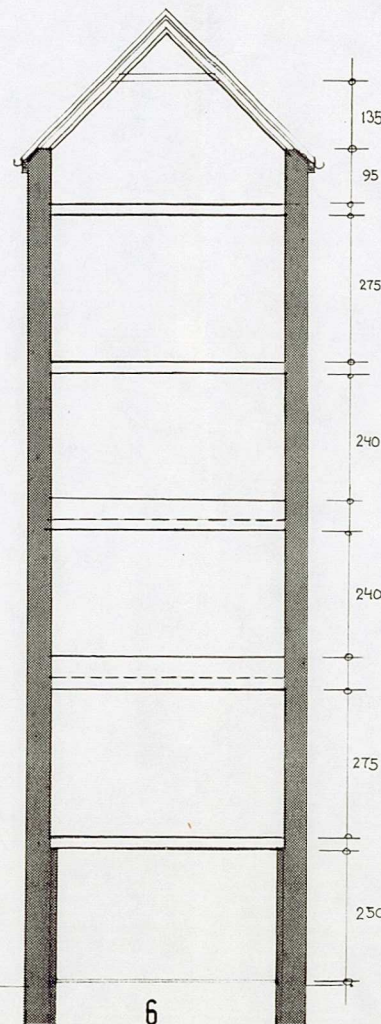


6

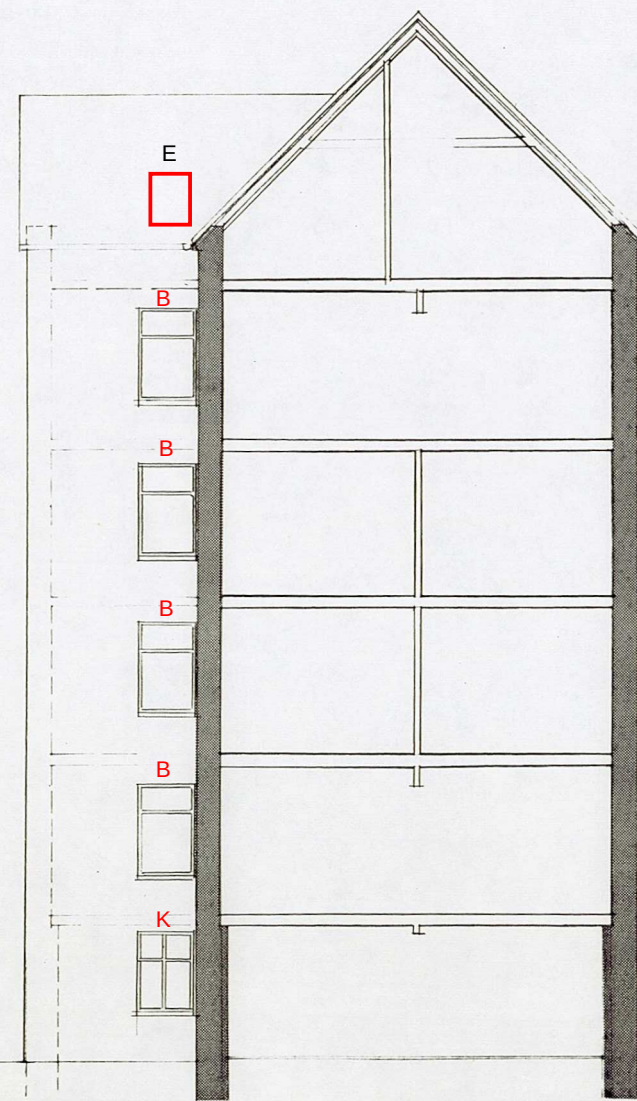

PROSJEKT : REIPLAGERGATEN 6,12 OG 14

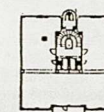


SKITT OG NY FASADE MAL 1:100 DATO 28.11.86
NR. 6 MOT BAKGÅRD
ARKITEKTONISK, FORTUNEN 1, 5000 BERGEN
v/Arkitektene MVA Kjell J. Brun og Odd Sørhus

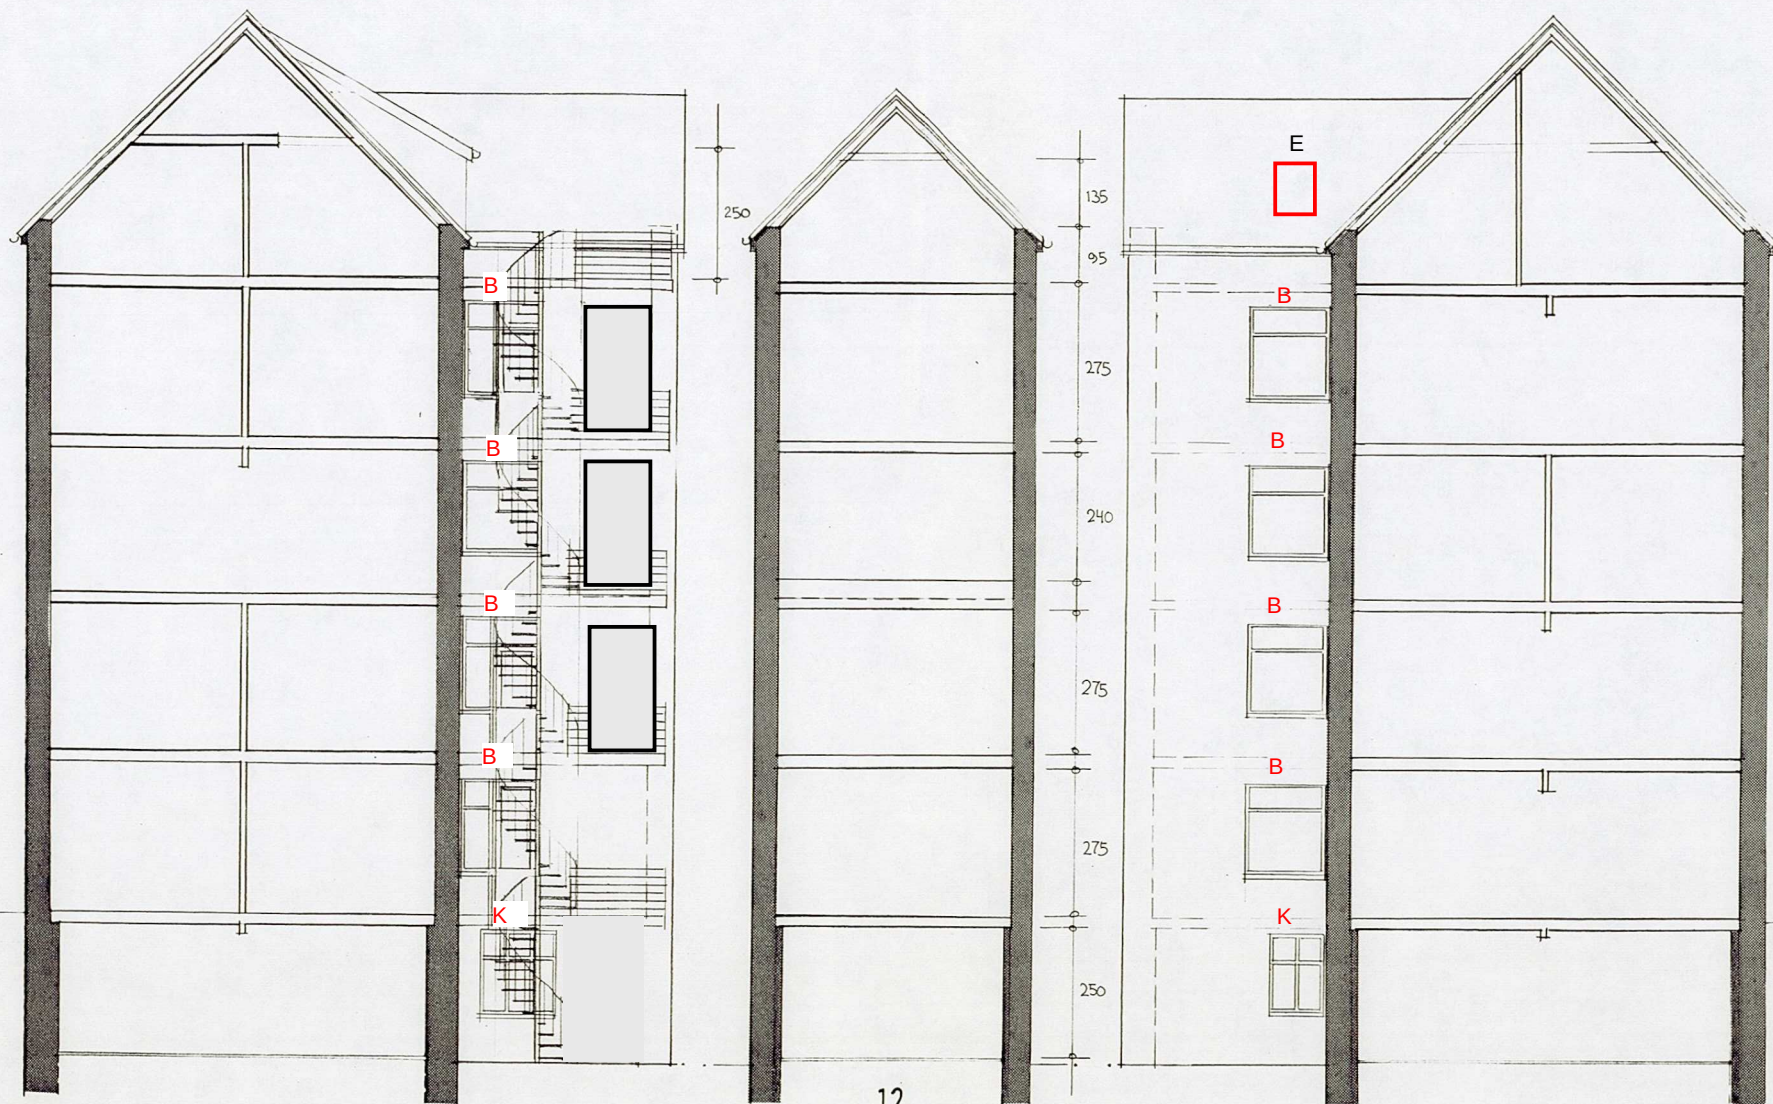

Nr 12, side:
8 stk B
2 stk K

12

PROSJEKT : REIPLAGERGATEN 6, 12 OG 14

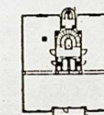

SNITT NR. 12 OG NY MAL 1: DATO 28.11.86
FASADE MOT BAKGÅRD

ARKITEKTONISK FORRET, FORTUNEN 1, 5000 BERGEN
v/Arkitektene MÅN, Kjell J. Brun og Odd Sørhus

Forside:
3 stk A
57 stk B
6 stk C
1 stk D


Bakside:
3 stk C
3 stk E
3 stk F
13 stk G
4 stk H
12 stk I
3 stk J

Nr 6, side:
6 stk B
2 stk I
2 stk K

Nr 12, side:
8 stk B
2 stk K

Nr 14, side:
8 stk B
1 stk J
1 stk K


BERGEN KOMMUNE
KVALITETSKONTROLL OG BYGGING
02.12.86 862865
BYGGESAKSAVDELINGEN

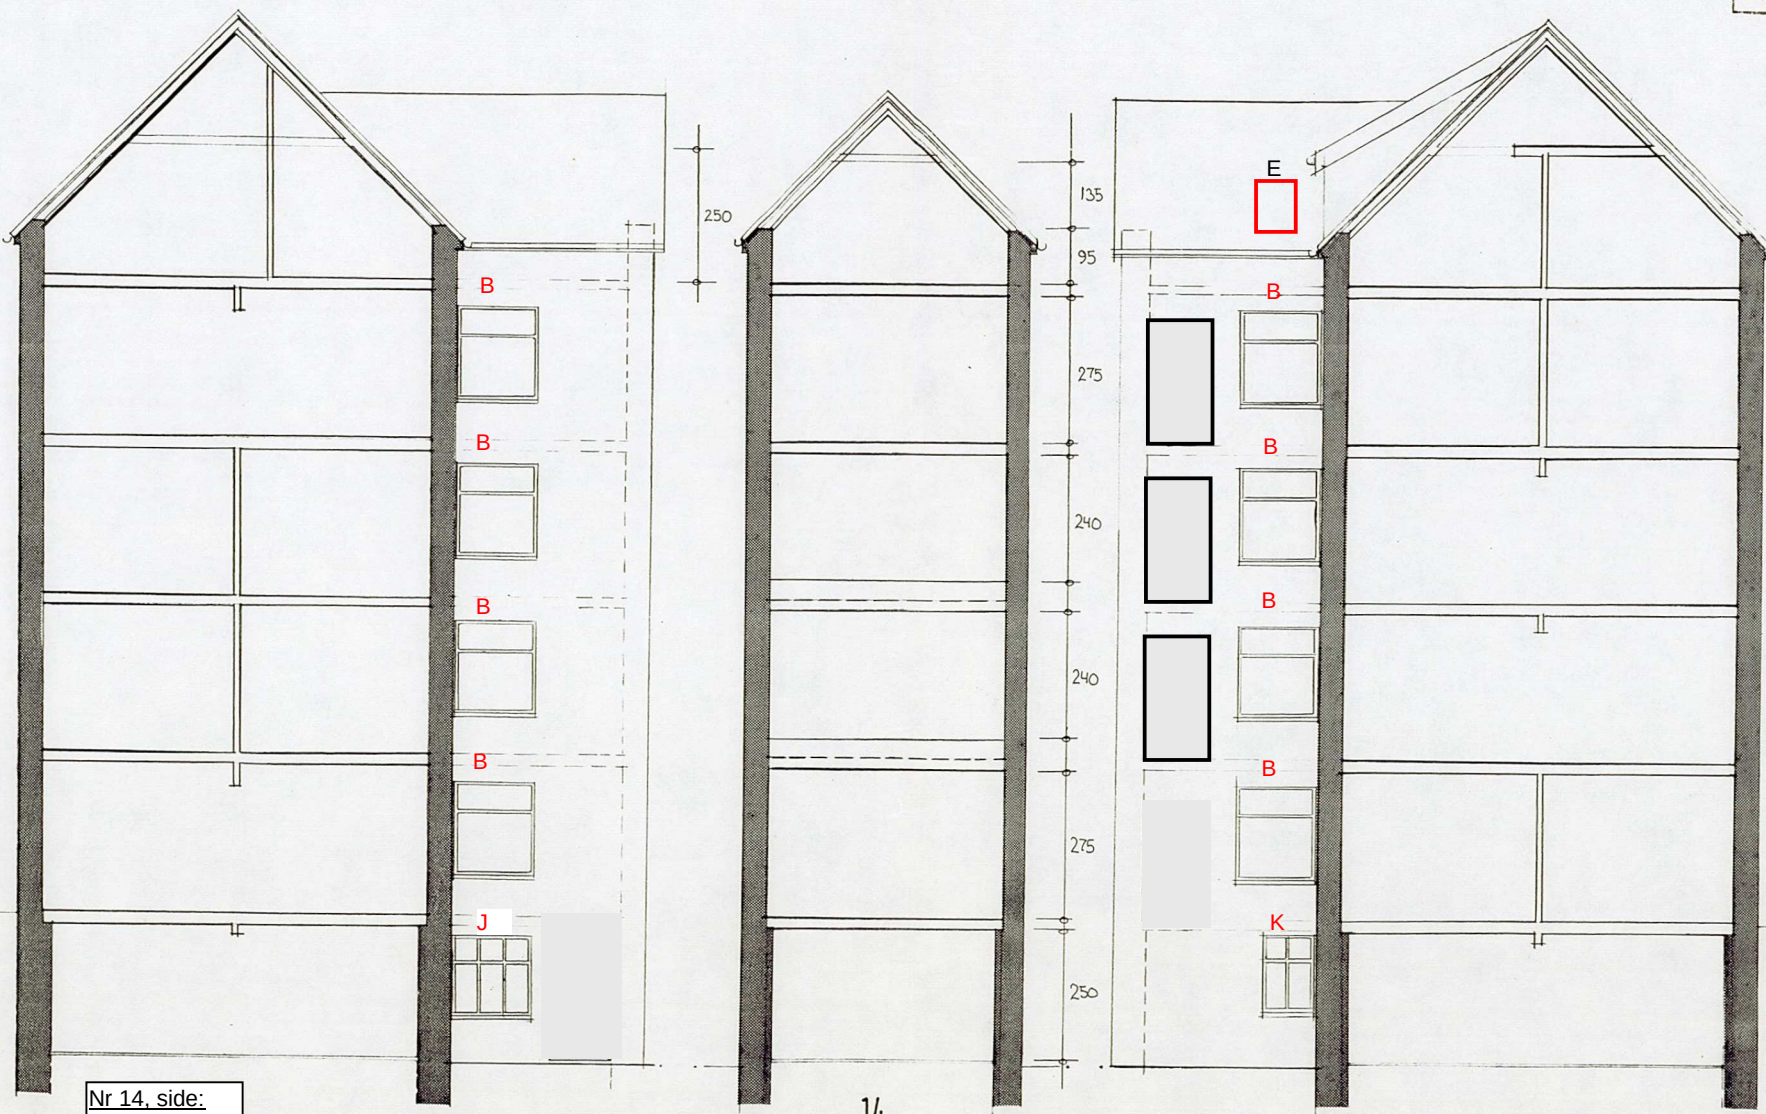

Totalt:

A=3 stk.
B=57+6+8=71 stk.
C=6+3=9 stk.
D=1 stk.
E=3 stk.
F=3 stk.
G=13 stk.
H=4 stk.
I=12+2=14 stk.
J=3+1=4 stk.
K=2+2+1=5 stk.

PROSJEKT : REIPLAGERGATEN 6,12 OG 14

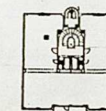

SNITT OG FASADE MAL 1: DATO 28.11.86
NR. 14

ARKITEKTONISKEFRET, FORTUNEN 1, 5000 BERGEN
v/Arkitektene MÅRL, Kjell J. Brun og Odd Sørhus