
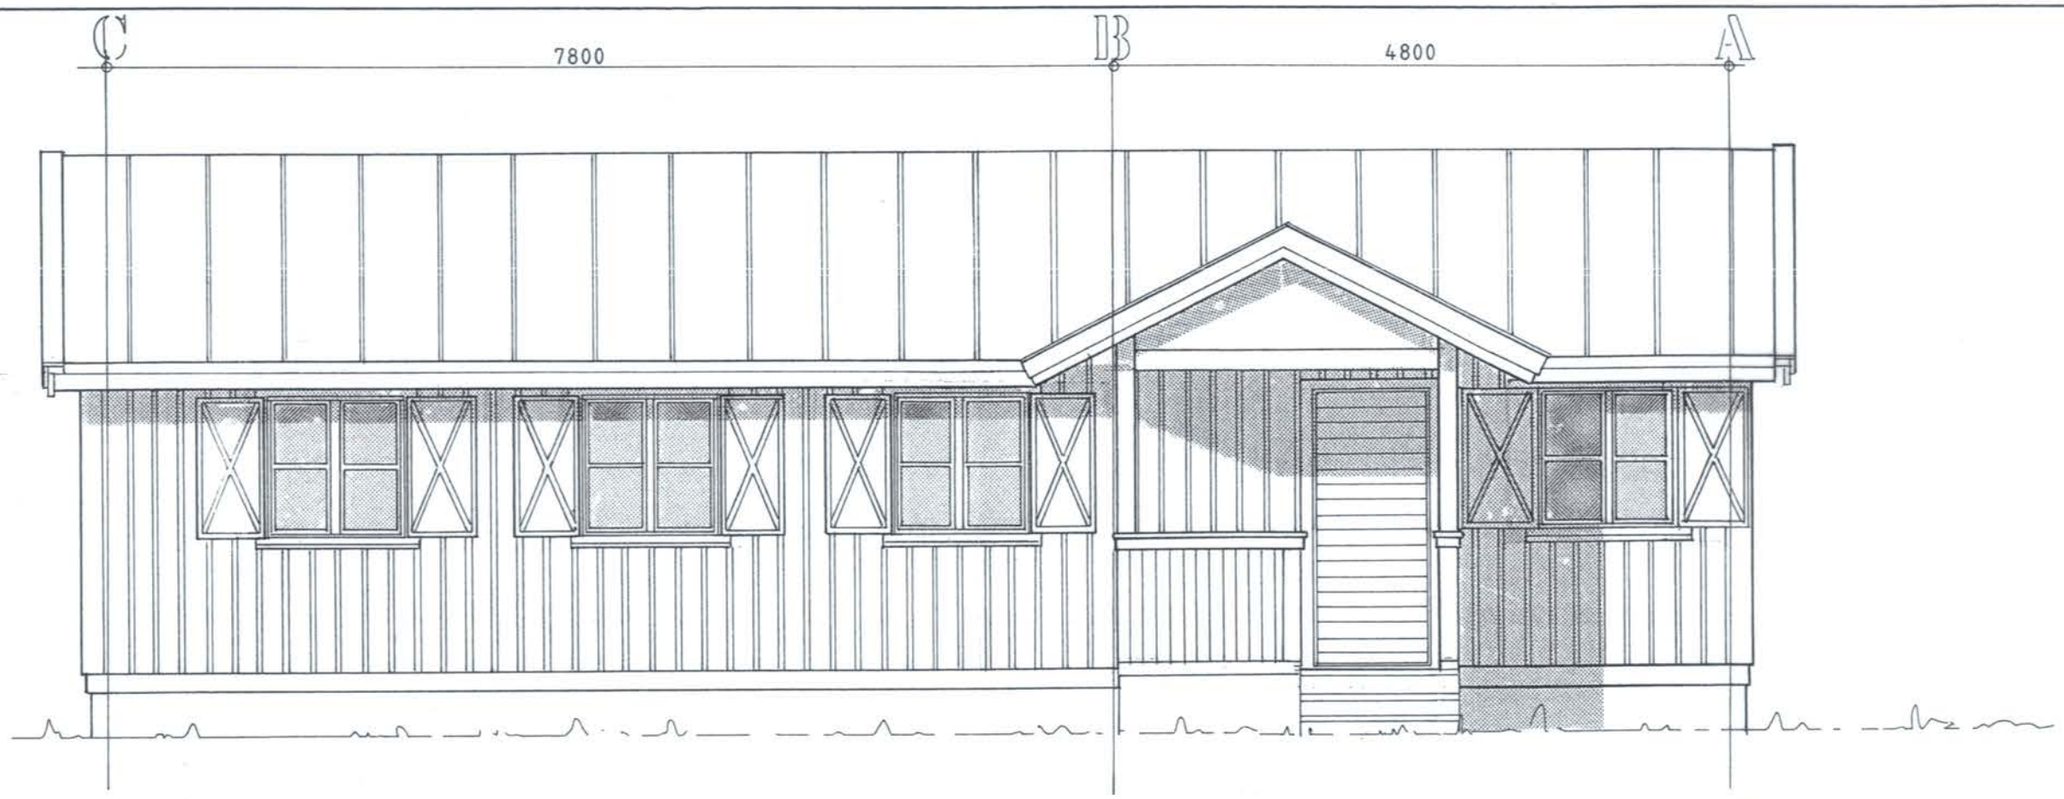


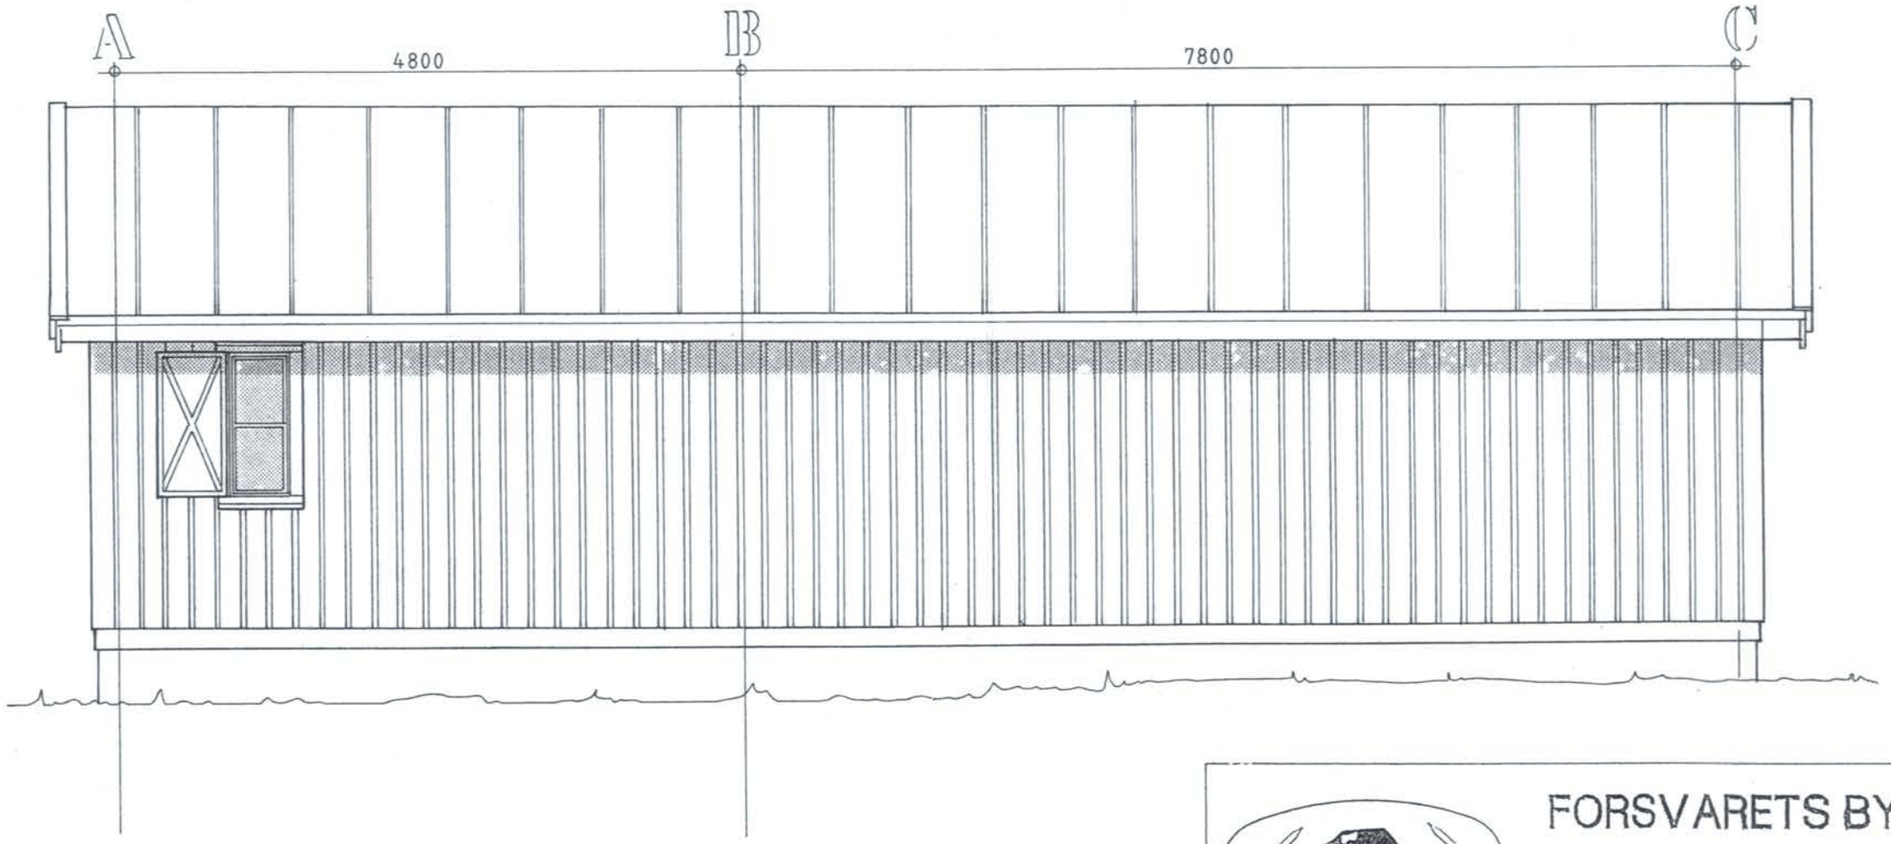

"AS BUILT"


NOAH
NORWEGIAN ADAPTED HAWK


FORSVARETS BYGNINGSTJENESTE


AKERSHUS FESTNING / OSLO MIL 0015 OSLO 1 (02) 40 30 30

STED	: KEISERVARDEN	MÅL	: 1:50
INVENTAR	: VAKTSTUE	DATO	: 15.05.91
TEGNING	: LANGFASADER	TEGN. NR.	: .104

1A ARKITEKTKONTOR A/S BYGGCON A/S INGENIØRTJENSTE A/S INTEKNO A/S

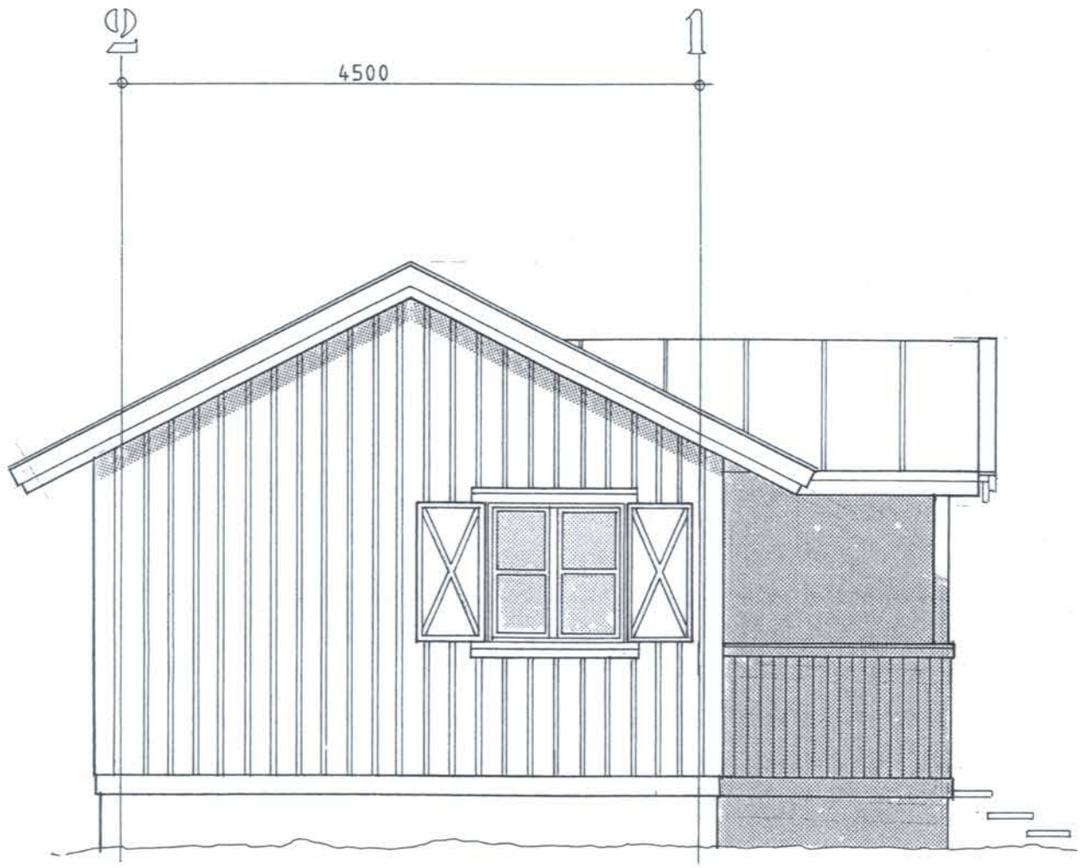

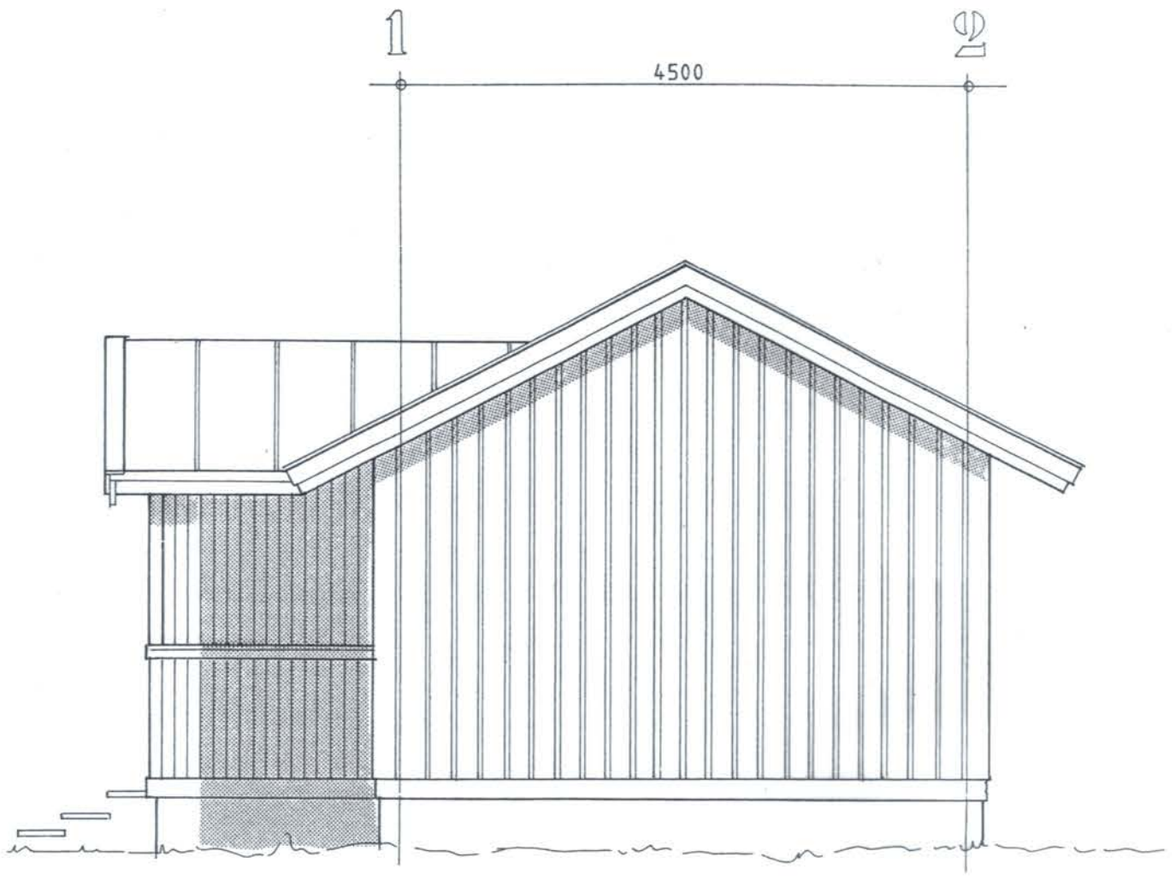

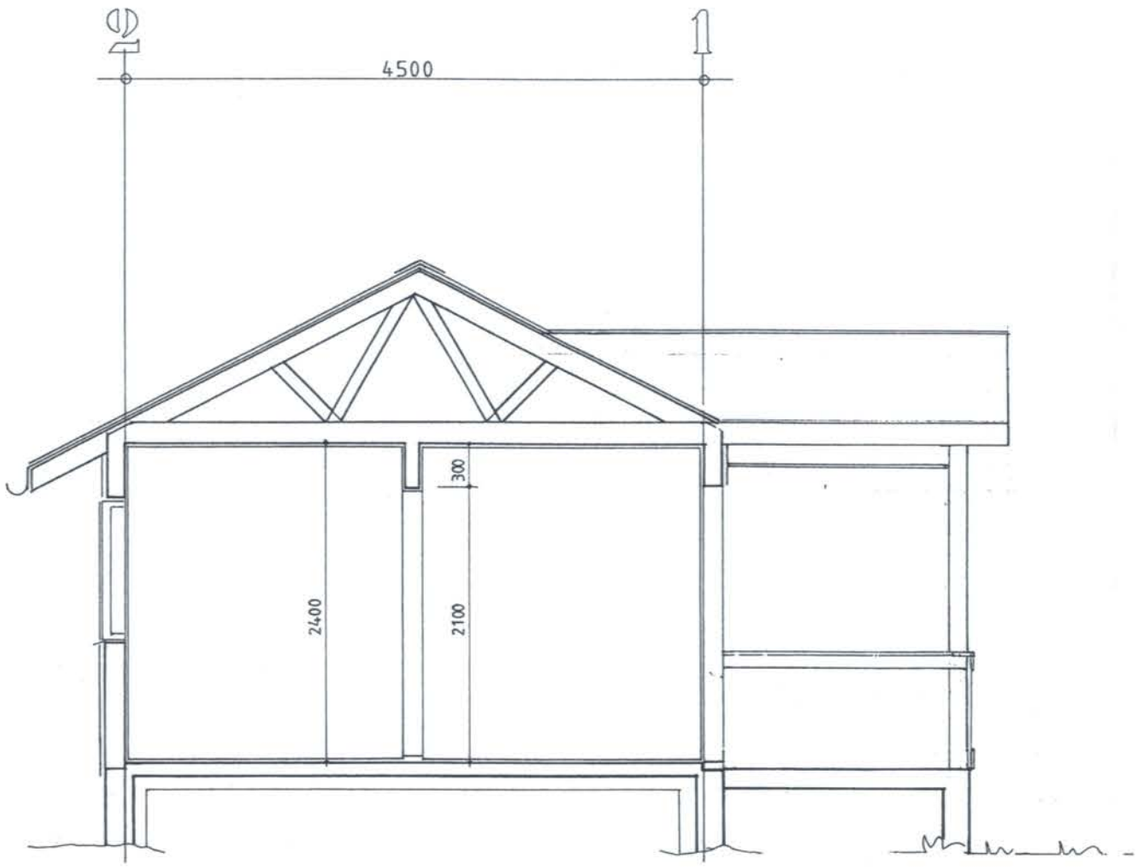

"AS BUILT"


NOAH
NORWEGIAN ADAPTED HAWK

FORSVARETS BYGNINGSTJENESTE

AKERSHUS FESTNING / OSLO MIL 0015 OSLO 1 (02) 40 30 30

STED	: KEISERVARDEN	MÅL	: 1:50
INVENTAR	: VAKTSTUE	DATO	: 15.05.91
TEGNING	: SNITT/FASADER	TEGN. NR.	: **.103**

1A ARKITEKTKONTOR A/S BYGGCON A/S INGENIØRTJENESTE A/S INTEKNO A/S

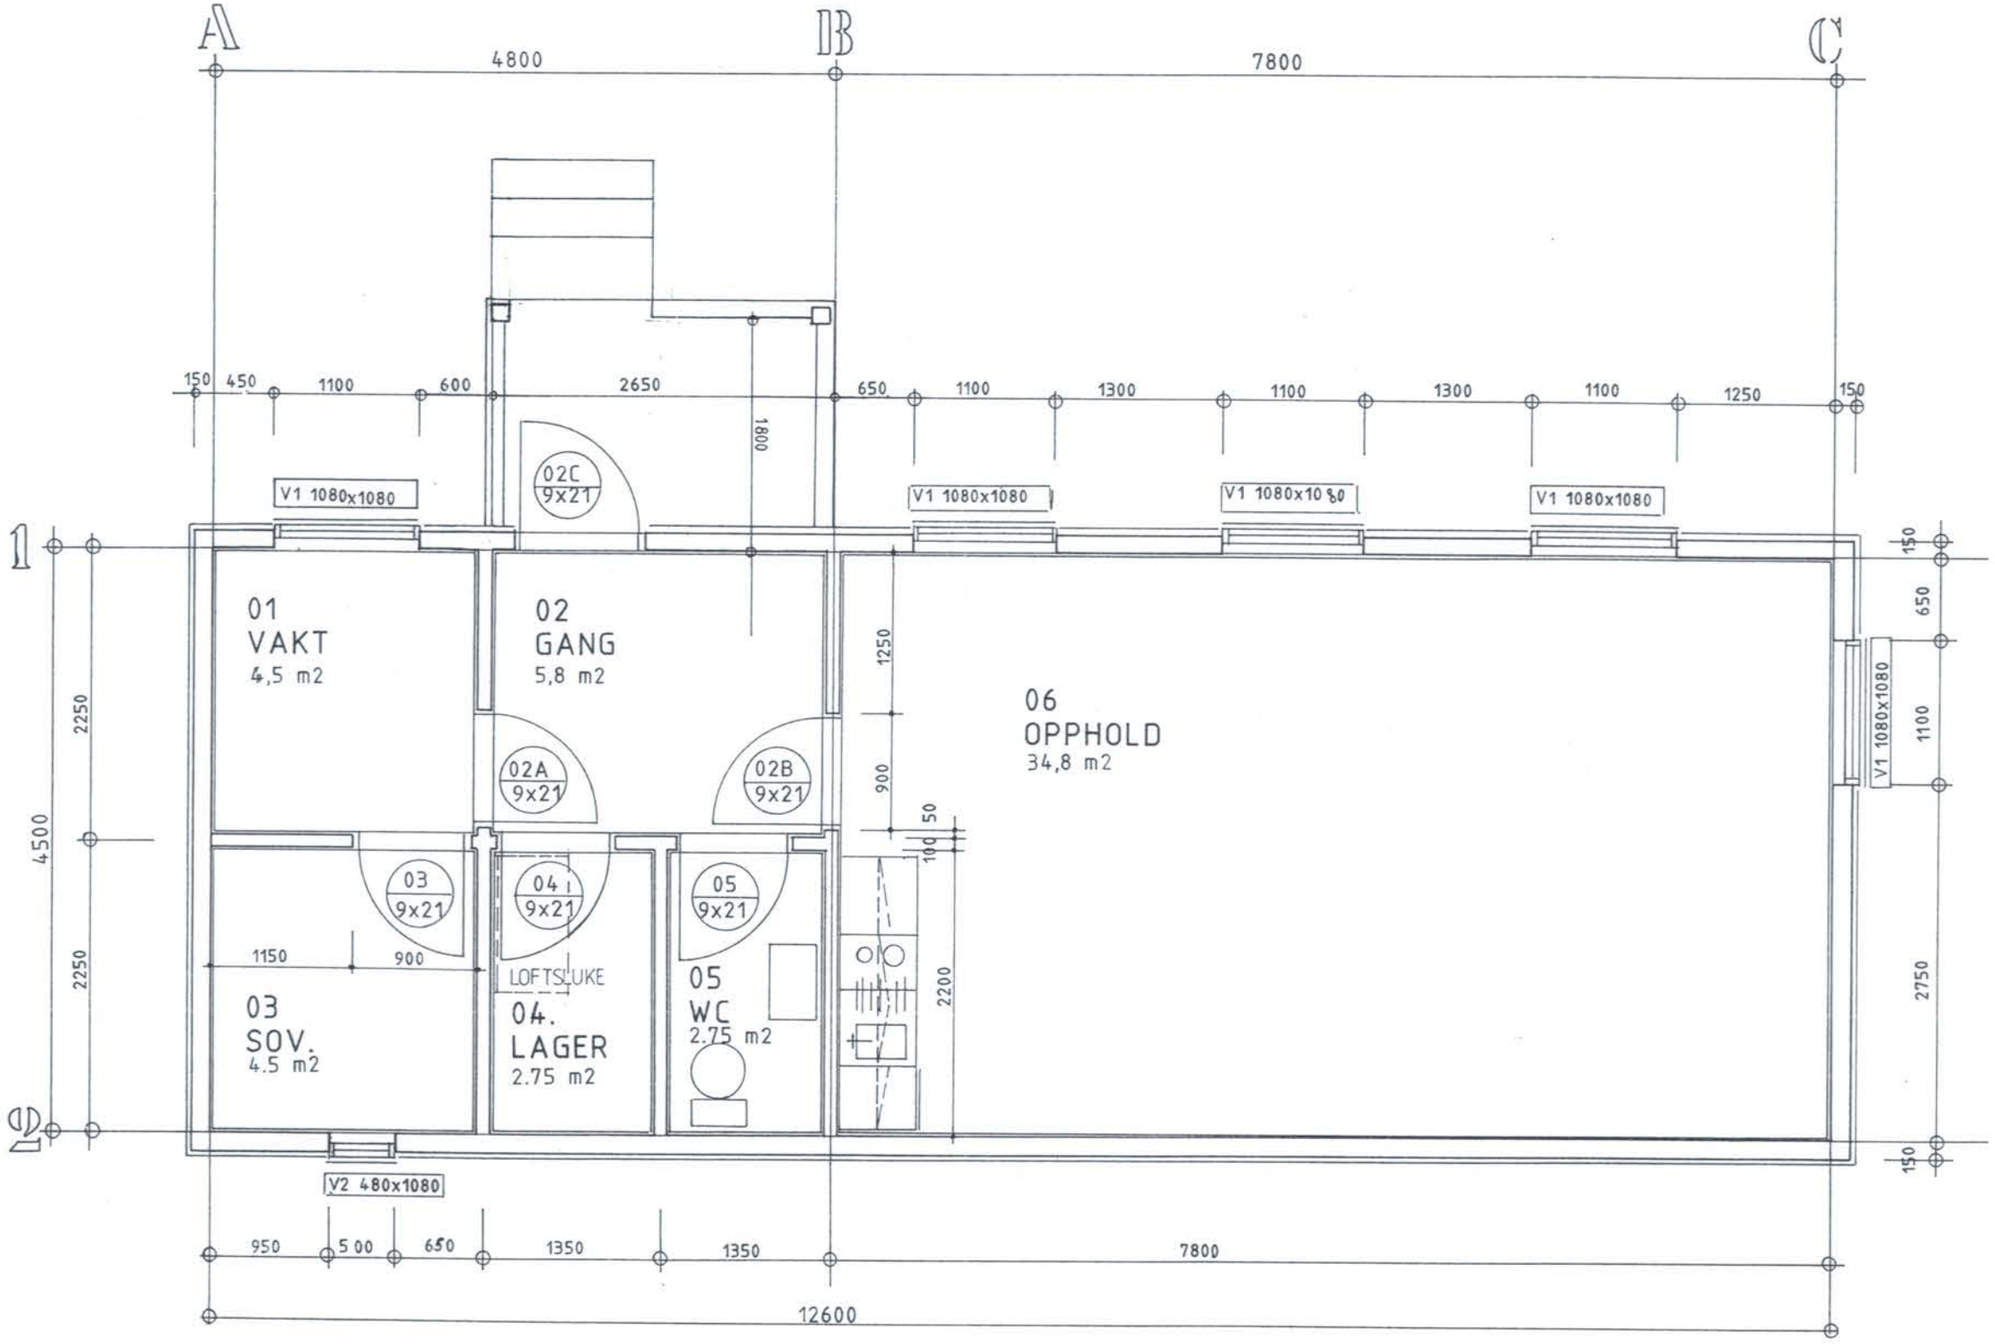

PLAN

"AS BUILT"


NOAH
NORWEGIAN ADAPTED HAWK

FORSVARETS BYGNINGSTJENESTE

AKERSHUS FESTNING / OSLO MIL 0015 OSLO 1 (02) 40 30 30

STED	: KEISERVARDEN	MÅL	: 1:50
INVENTAR	: VAKTSTUE	DATO	: 15.05.91
TEGNING	: PLAN	TEGN. NR.	: .101

1A ARKITEKTKONTOR A/S BYGGCON A/S INGENIØRTJENESTE A/S INTEKNO A/S

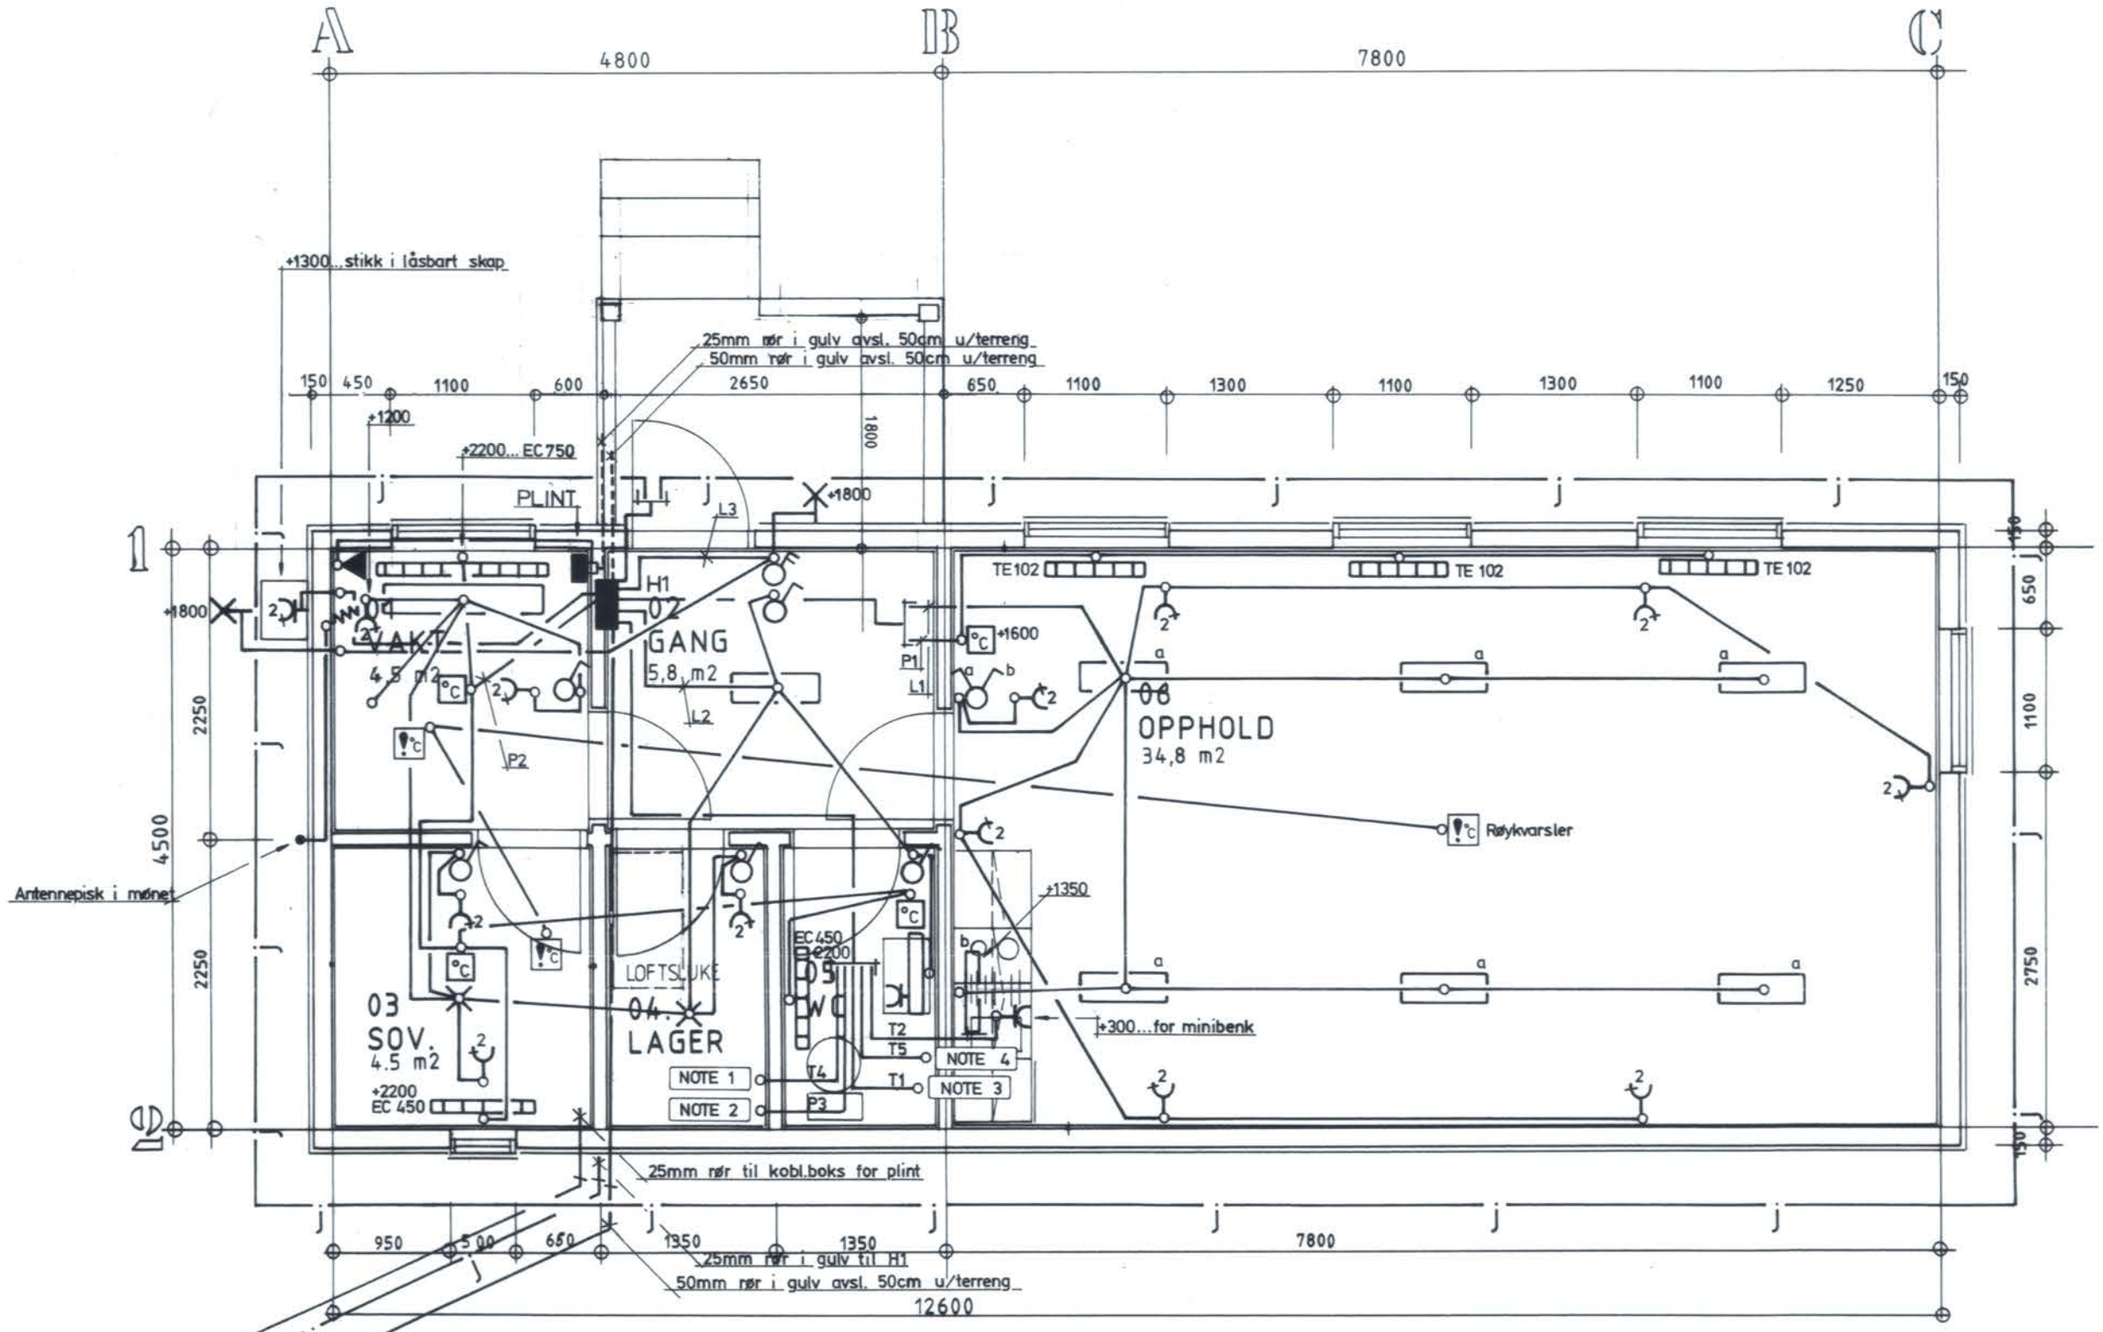

PLAN

NOTE 1 TILKOBL. AV KABEL FRA GRUNNVANNSPUMPE / TRYKKTANK. TILPASSES PÅ STEDET.

NOTE 2 TILKOBL. AV VARMEKABEL PÅ VANNLEDNING. TILPASSES PÅ STEDET.

NOTE 3 TILKOBL. AV VARMTVANNBEREDER. TILPASSES PÅ STEDET.

NOTE 4 TILKOBL. AV SKAP FOR NIVÅVAKT FOR SPILLVANNSTANK. TILPASSES PÅ STEDET (...NIVÅVAKT +2000).

RIE

REV	REVIDERINGEN GJELDER	DATO

SAKSBEH.: C.BJØRNSTRØM/B.JANSON

TEGN. AV R.EITRAN

NOAH NORWEGIAN ADAPTED HAWK

FORSVARETS BYGNINGSTJENESTE

AKERSHUS FESTNING / OSLO MIL 0015 OSLO 1 (02) 40 30 30

STED : KEISERVARDEN MÅL : 1:50

INVENTAR : VAKTSTUE DATO : 21.05.91

TEGNING : PLAN EL.INSTALLASJONER TEGN. NR. : 36.871

1A ARKITEKTKONTOR A/S BYGGCON A/S INGENIØRTJENSTE A/S INTEKNO A/S

NOAH 7 - VAKTSTUE KEISERVARDEN 8109-02-101

6000 LITER SPILLVANN/SAMLETANK KOMPLETT MED FULLTANKALARM
UK.KT. -2,70

BETONGAVLASTNINGSPLATE 4300×2600×150 I KJØRESTERK UTFØRELSE
KOMPLETT MED Ø600 ISOLERT/KJØRESTERKT LOKK MED RAMME OG
FASTSTØPT KJEGLE PA I.H.H.T. LEVERANDØRERS ANVISNING

UK.KT. -1,00

INFILTERASJONSGRØFT I H.H.T. GJELDENDE FORSKRIFTER

UK.KT. -1,50

110MM DRENS/INFILTRASJONSRØR

100MM ISOPOR OVER LEDNINGER

UK.KT. -0,70

100MM ISBPOR OVER LEDNINGER

ELKABEL FØR
FULLTANKALARM

KOTE FERDIG GULV 0,00 (ANTATT)

GRØFT OG RENSK
NED TIL FJELL UT-
FØRES I SAMARBEIDE
MED BRØNNBORRINGS-
FIRMA . GJENNFYLLING
OG ISOLERING ETTER AT
UTSTYR ER MONTERT

110 110

75 75

110 110

1

2

4500

100MM ISOPOR OVER
LEDNINGER

25MM ELVESTADRØR
MED VARMEKABEL

BOREHULL MED
GRUNNVANNSPUMPE
FORRØR OG BRØNN-
HATT AVSLUTTET
CA 300MM OVER
TERRENG.

UTSPARING L×B×D
600×300×650

4800

7800

A

B

C

110MM TREKKERØR FOR VANNLEDNING
LEGGES PA UK.KT -0,60 OG AVSLUTTES
I UTSPARING.
UTSPARING 600×300 MED DYBDE MINIMUM
650MM SKAL FYLLES OG GJENSTØPES
SOM GULVUTFØRELSE ETTER AT VANNLEDNING
ER LAGT.

NOAH
NORWEGIAN
ADAPTED
HAWK

FORSVARETS BYGNINGSTJENESTE

AKERSHUS FESTNING / OSLO MIL 0015 OSLO 1 (02) 40 30 30

STED : KEISERVARDEN
INVENTAR : VAKTSTUE
TEGNING : BUNN/UTV.LEDN.

MÅL : 1 : 50
DATO : 14.05.91
TEGN. NR. : 101

1A ARKITEKTKONTOR A/S. BYGGCON A/S INGENIØRTJENSTE A/S INTEKNO A/S

8969-02-102

NOAH-I - VAKTSTUE KEISERVARDEN

AVLASTNINGSPLATE OVER SPILLVANNSTANK 6000 LITER FOR WC

ISOLERT LOKK

A B C 1

4800 7800

150 450 1100 550 100 2400 100 700 1100 1300 1100 1300 1100 1250 150

1800

V1 1080x1080 | 02C 9x21 | V1 1080x1080 | V1 1080x1080 | V1 1080x1080

01 VAKT 4,5 m2

02 GANG 5,8 m2

06 OPPHOLD 34,8 m2

02A 9x21 | 02B 9x21

03 9x21 | 04 9x21 | 05 9x21

2250 4500

1250 900 50 100 2200

150 650 V1 1080x1080 1100 2750 150

1150 900

03 SOV. 4.5 m2

04. LAGER TR.-TANK

05 WC

KUMRING 1000-HØYDE 1000 MED TOPPLATE M/MANNHULL OG LOKK MONTERES OVER BORE-HULL I BRØYTING,PÅ-KJØRSEL)

V2 480x1080

UTV.-VANNUTTAK

SPV.LUFTING TIL EGEN LUFTEHATT

NATURLIG LUFTING Ø160 OPP OVER TAK I EGEN TAKHATT

SPV.-LUFTING

ALARM FULL SPV.TANK

EL.KABEL

VVB

DN 18

DN15

110

DN10

TR. TANK

EL.KABEL

DN18

TREKKERØR 110MM

25 VANNLEDN. MED VARMEKABEL BOREHULLSPUMPE

PRINSIPPSJEMA SANITÆRINSTALLASJONER

NOAH NORWEGIAN ADAPTED HAWK

FORSVARETS BYGNINGSTJENESTE

AKERSHUS FESTNING / OSLO MIL 0015 OSLO 1 (02) 40 30 30

STED	: KEISERVARDEN	MÅL	: 1:50
INVENTAR	: VAKTSTUE	DATO	: 14.05.91
TEGNING	: PLAN	TEGN. NR.	: 102

1A ARKITEKTKONTOR A/S BYGGCON A/S INGENIØRTJENESTE A/S INTEKNO A/S