


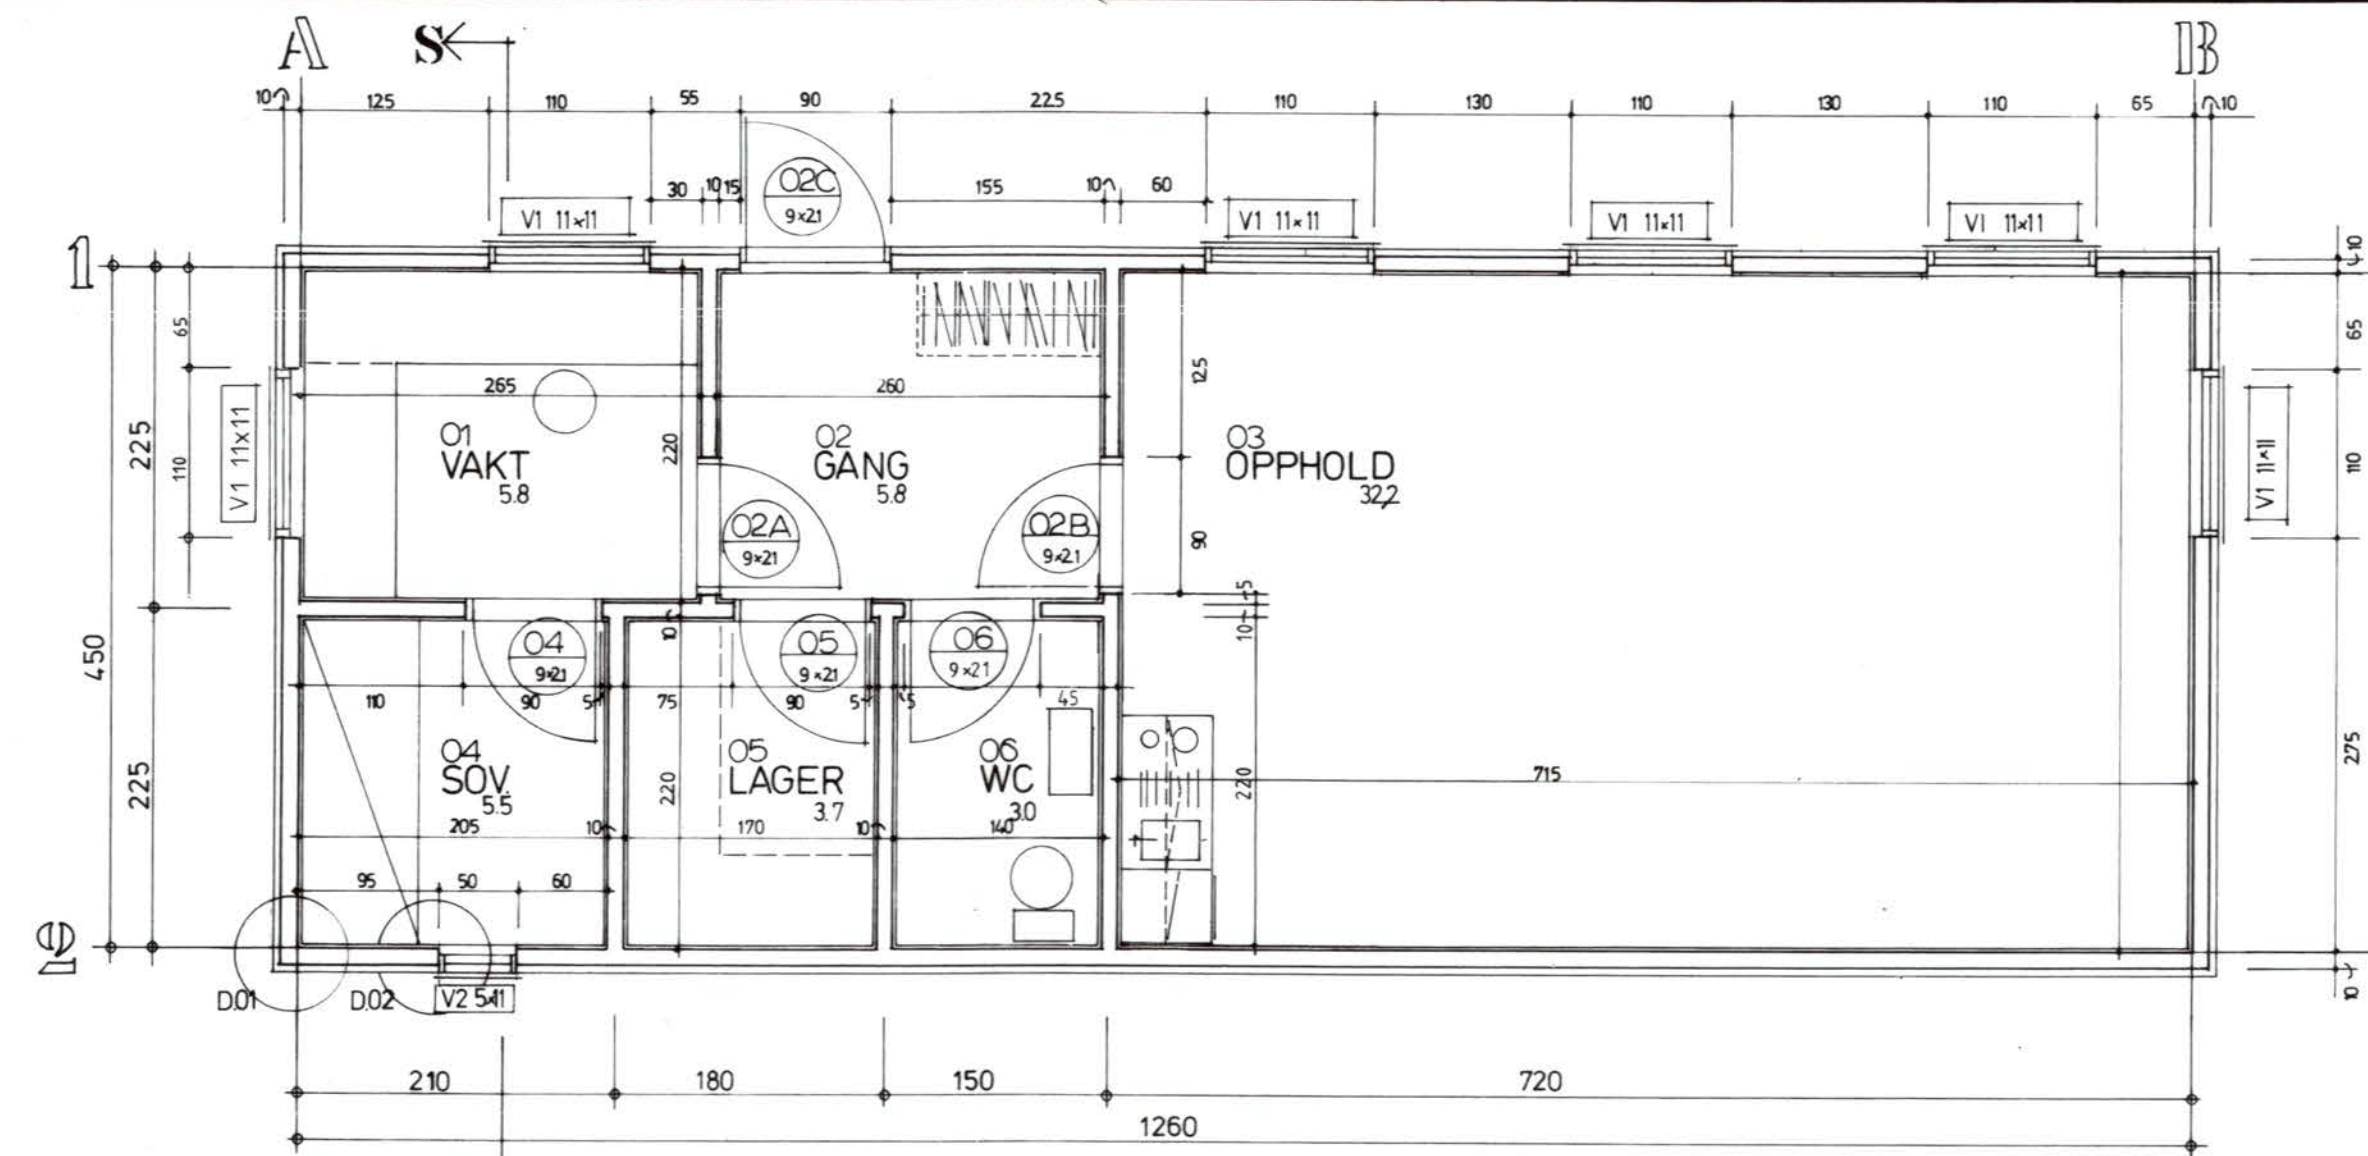
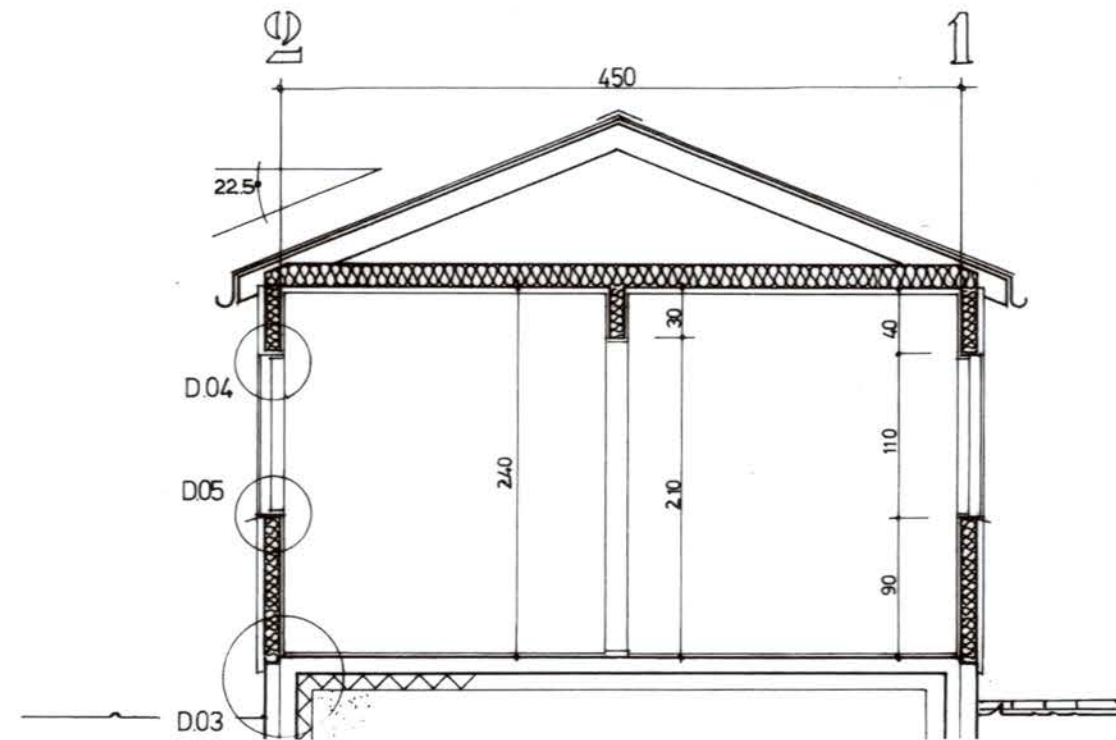
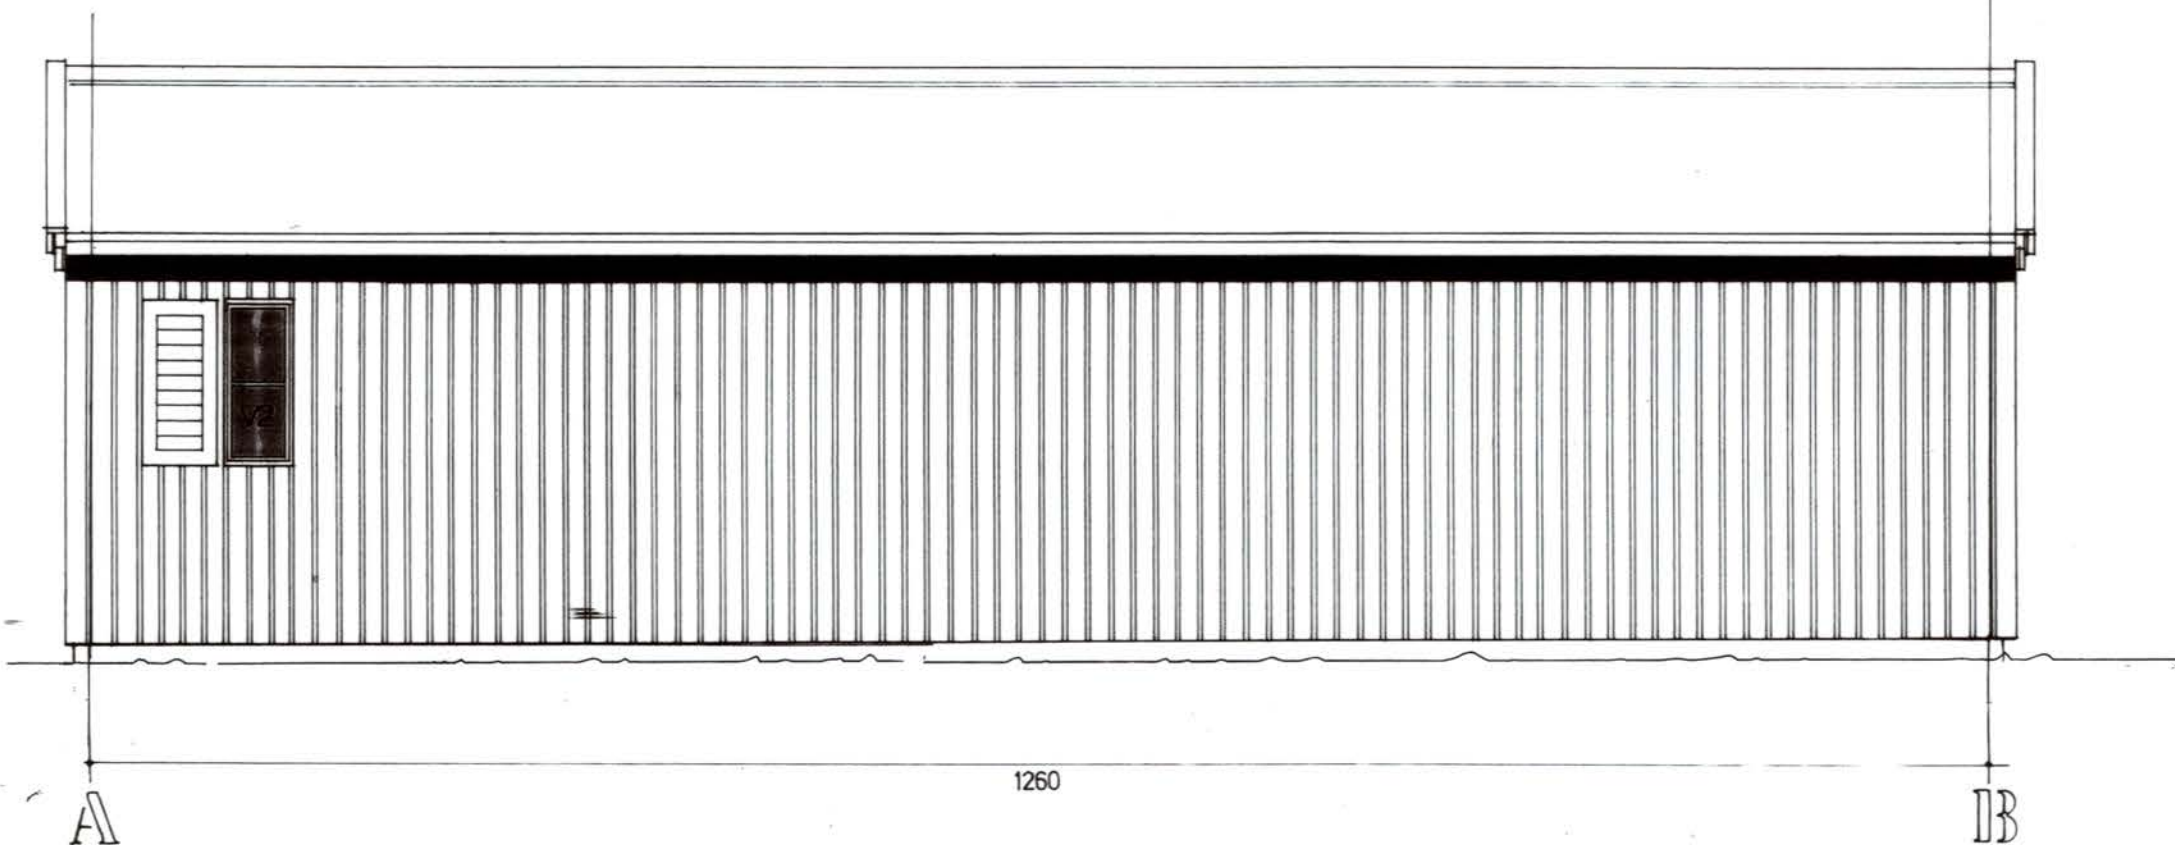


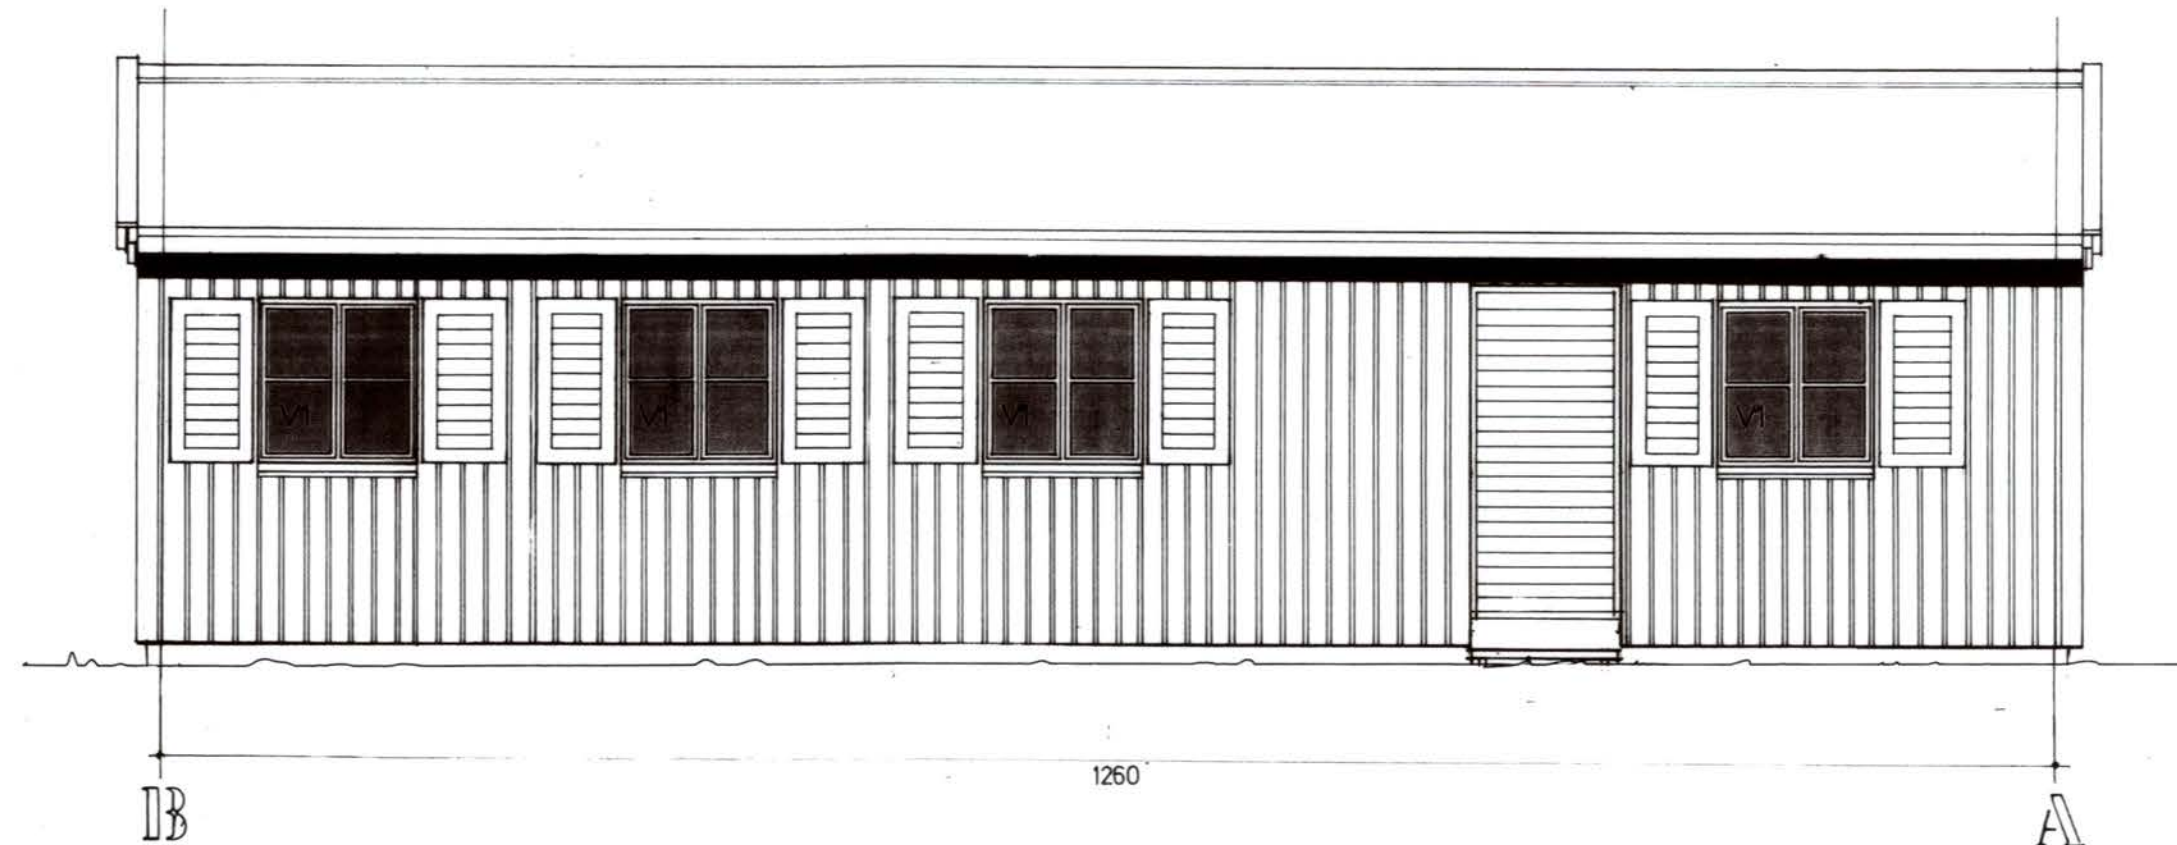

PLAN

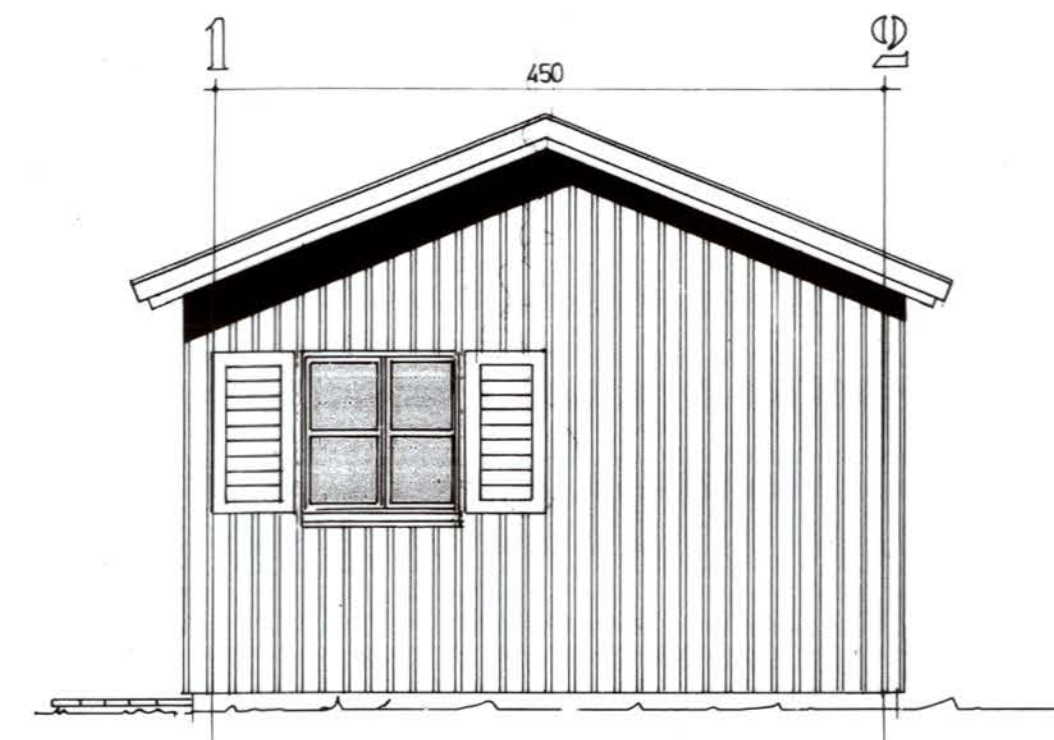

SNITT




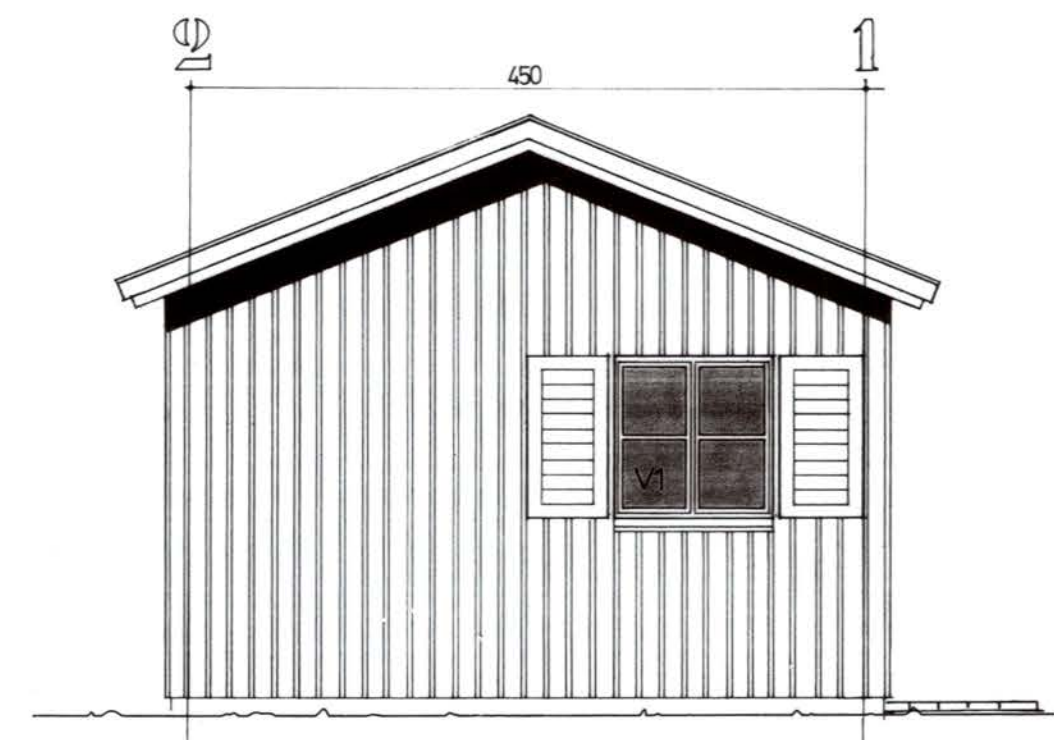


A - 30.06.92 - VINDU I VAKTROM/WC FORANDRET (VANNKLOSETT): "AS BUILT"


FORSVARETS BYGNINGSTJENESTE
AKERSHUS FESTNING / OSLO MIL 0015 OSLO 1 (02) 40 30 30

STED: JUNKERFJELLET MAL: 1:50
INVENTAR: VAKTSTUE DATO: 25.09.86 A
TEGNING: PLAN, SNITT, FASADER TEGN NR: **06.101**

TEGNET AV: **NOAH** ARKITEKSTUDIO A/S BYGGCON A/S IGP A/S BODØ NILSEN & NIKOLAISEN A/S

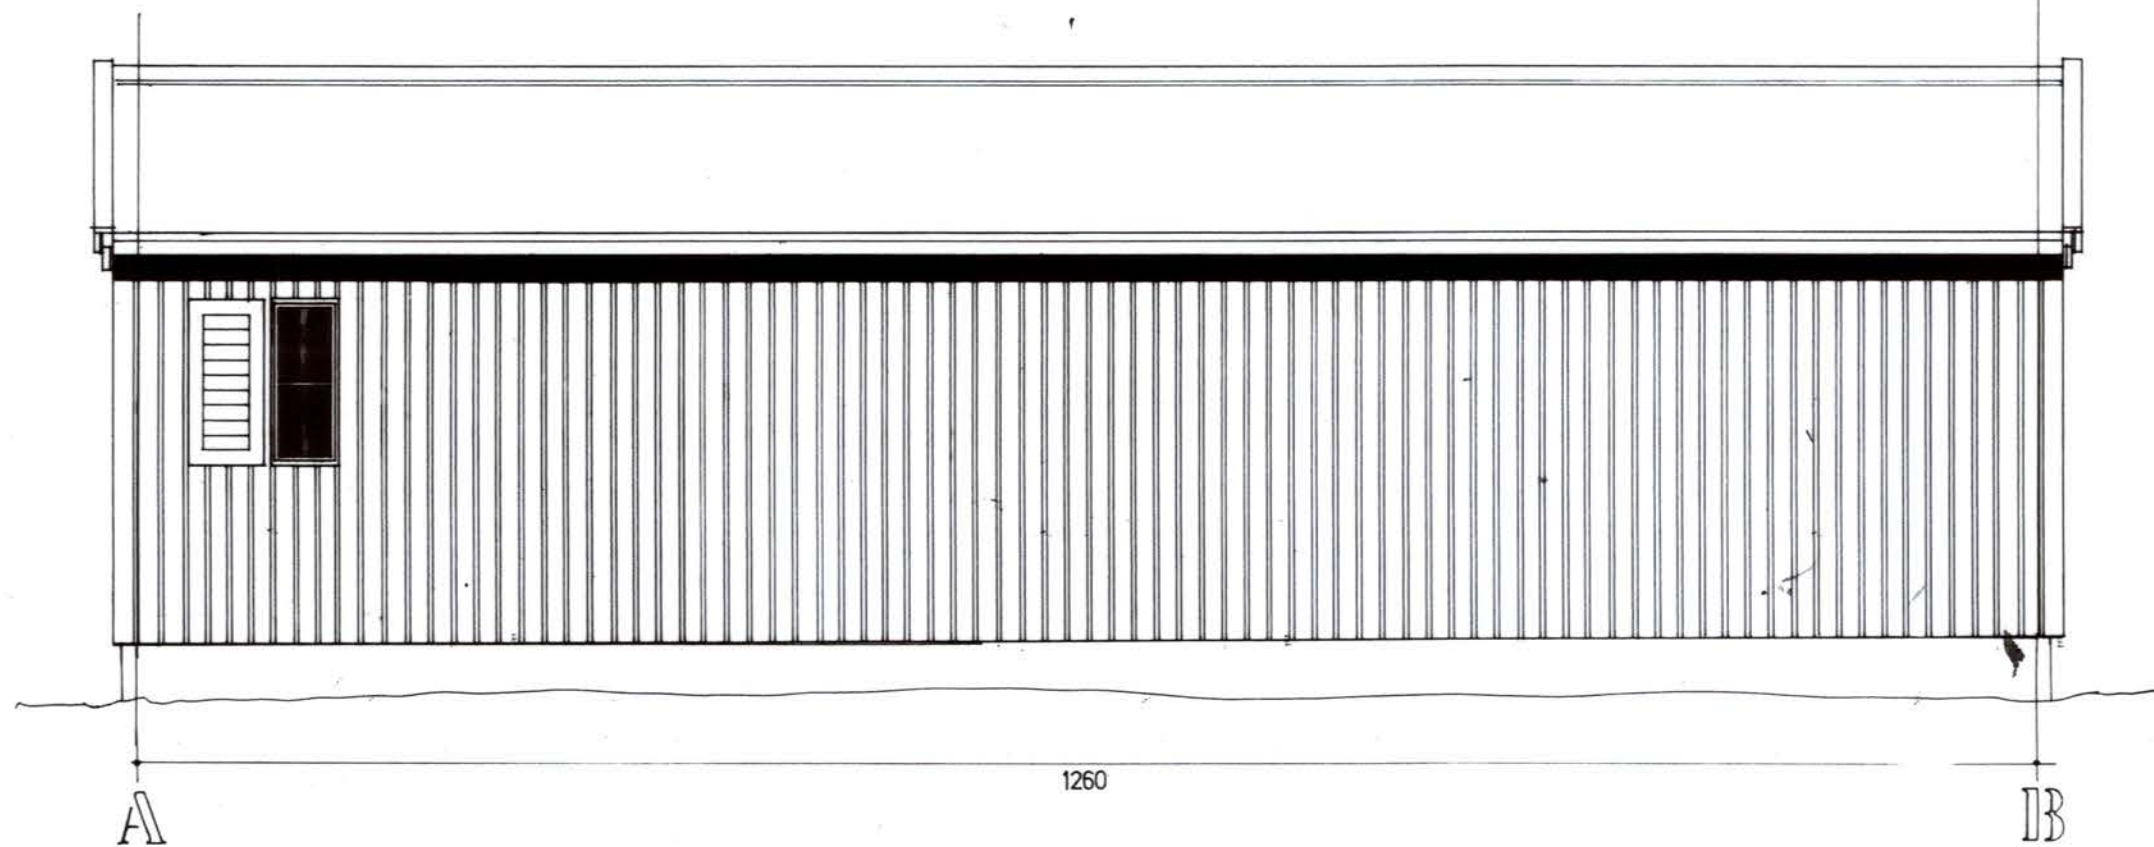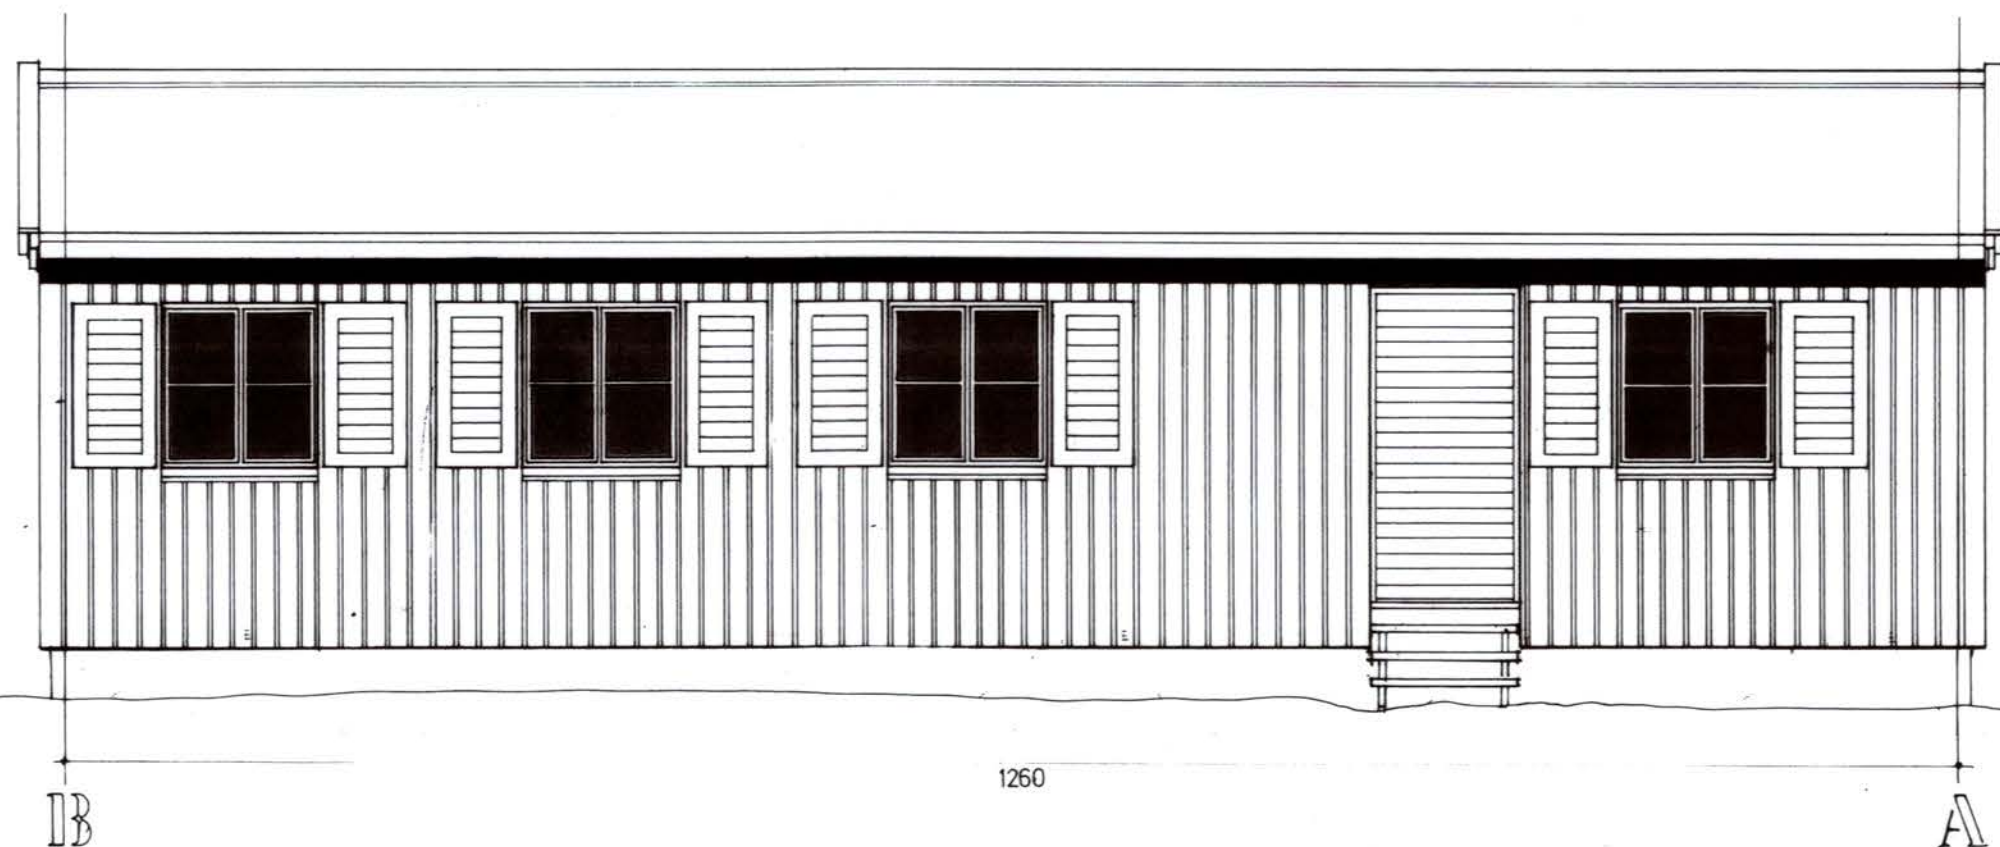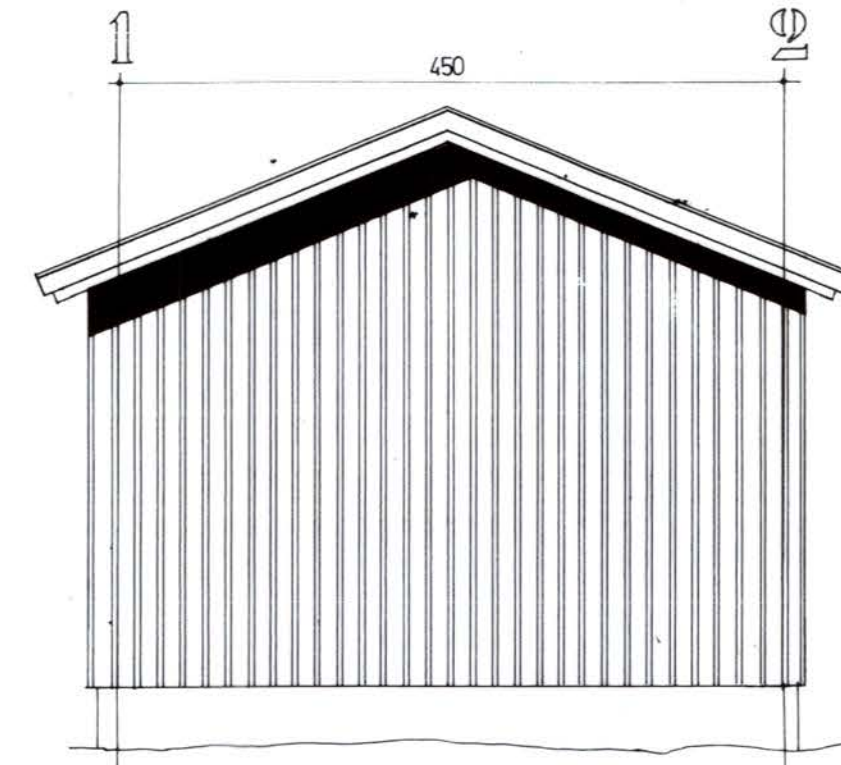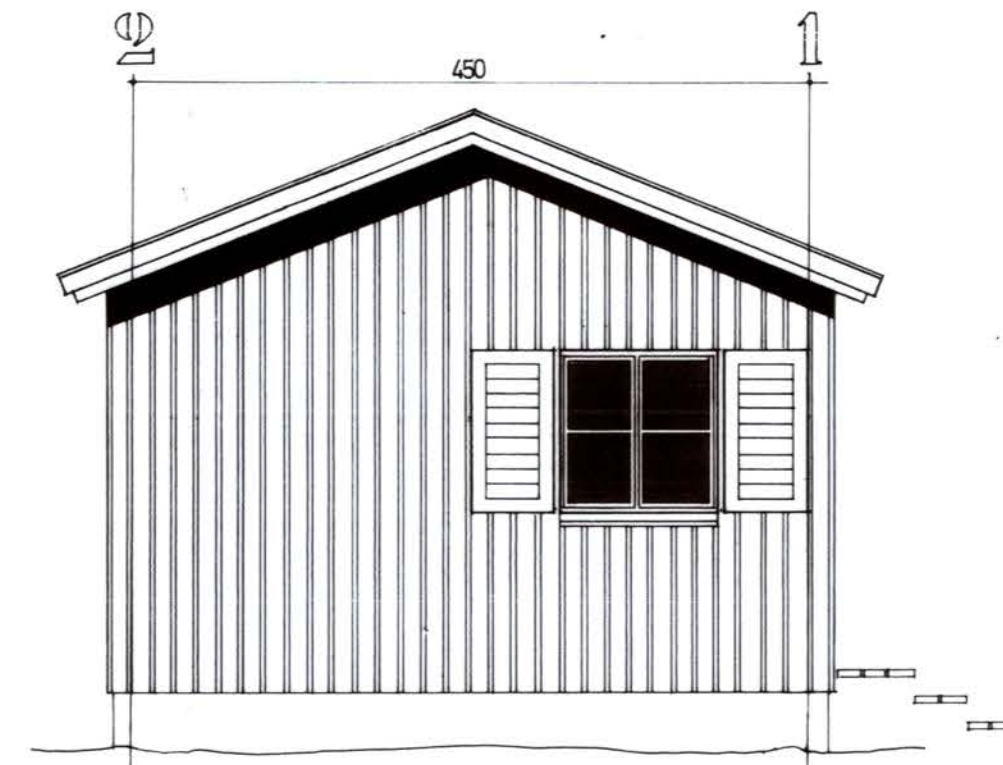

FORSVARETS BYGNINGSTJENESTE AKERSHUS FESTNING / OSLO MIL		0015 OSLO 1	(02) 40 30 30
STED	BODØ	MAL	1:50
INVENTAR	VAKTSTUE	DATO	17. 07. 86.
TEGNING	PLAN, SNITT, FASADER EL. INSTALLASJONER	TEGN NR	36.871

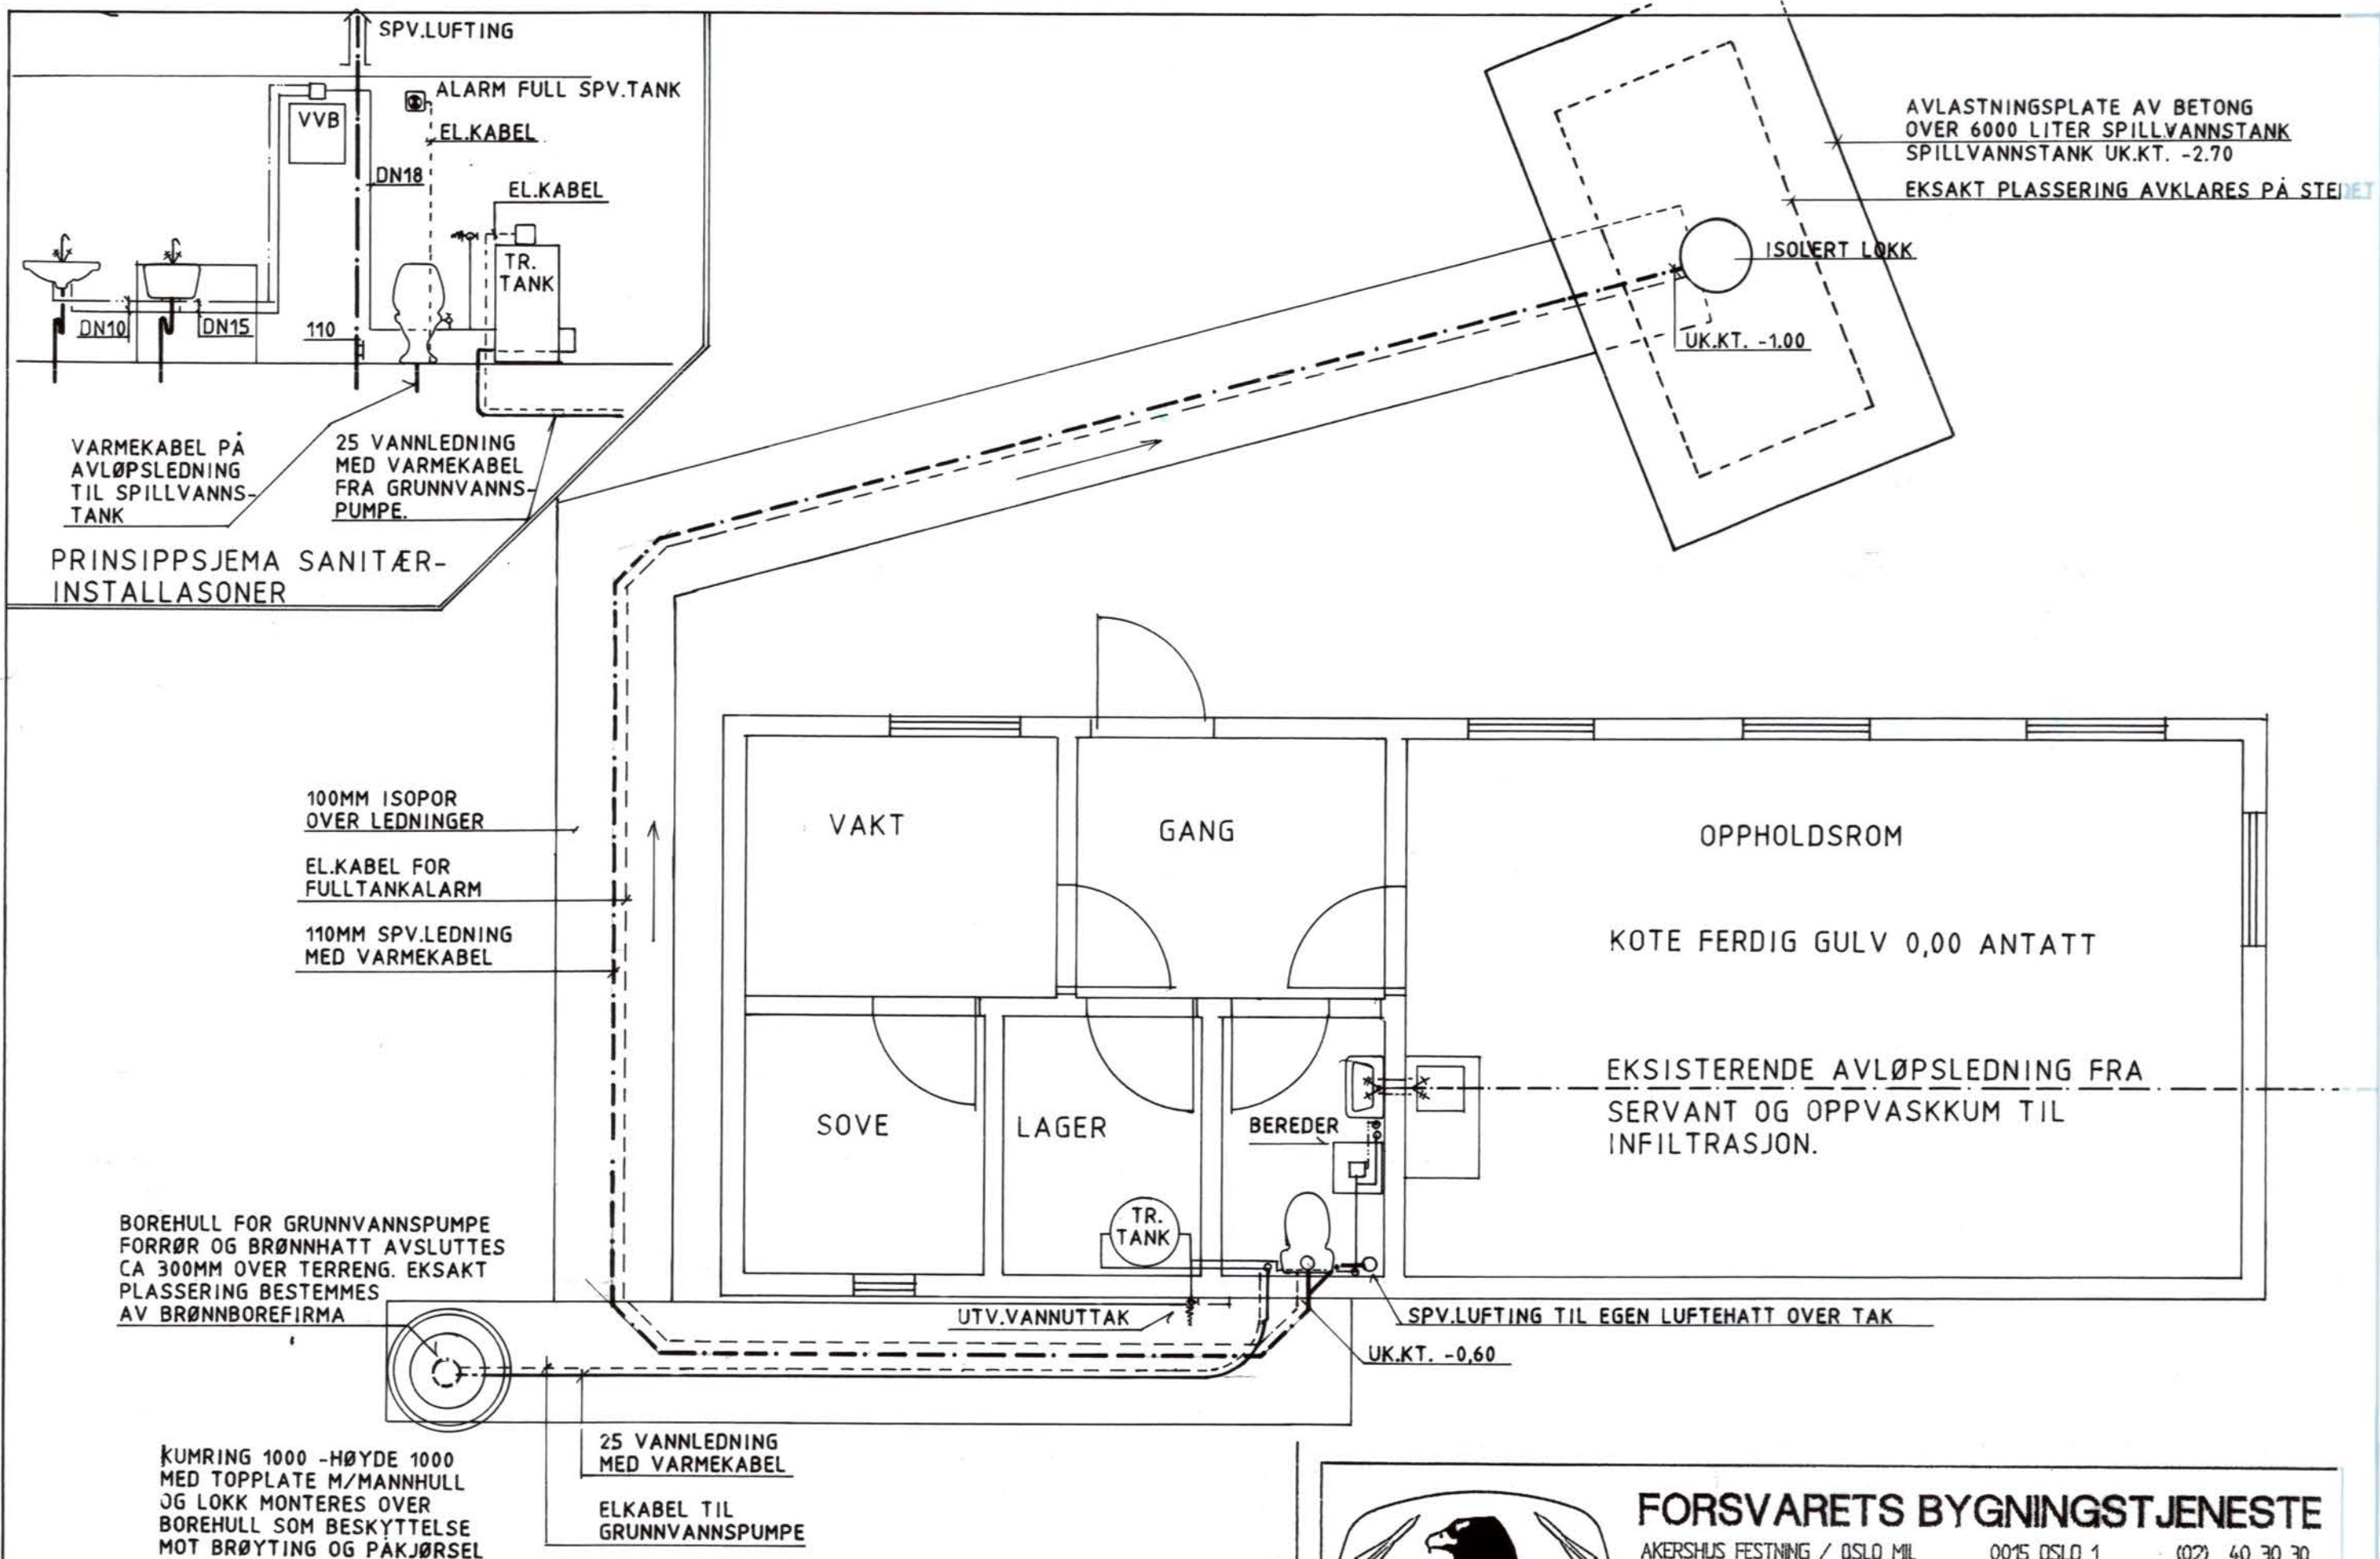


FORSVARETS BYGNINGSTJENESTE

AKERSHUS FESTNING / OSLO MIL 0015 OSLO 1 (02) 40 30 30

STED : JUNKERFJELL MÅL : 1:50
INVENTAR : VAKTSTUE DATO : 14.05.91
TEGNING : SANITÆRINSTALLASJONER TEKN. NR : 103
UTV/INNVENDIG

1A ARKITEKTKONTOR A/S BYGGCON A/S INGENIØRTJENESTE A/S INTEKNO A/S

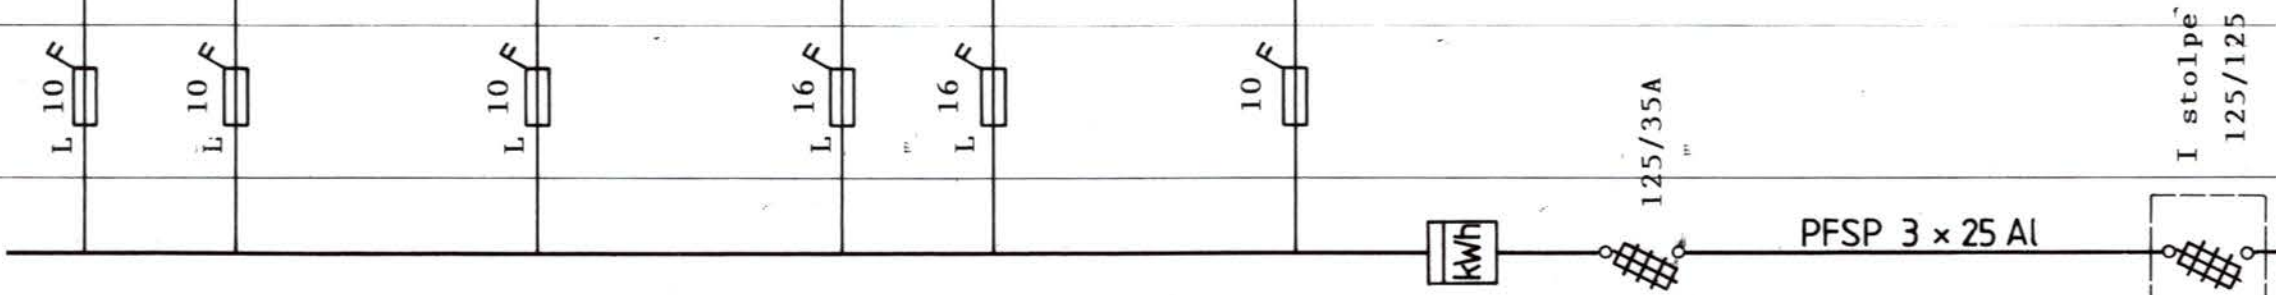STIGE- LEDNINGER	SIKRINGER (A)	KOMPONENTER I TAVLE	KOMPONENTER I BETJENINGSFELT	REKKEKLEMME	KABEL- LEDNINGER (mm ²)	KURSNUMMER	TEKST	ADRESSER	EFFEKT (kW)
Hovedfordeler H1.									
	L 10 F			PN 2 x 1,5 + j	L1	Lys/stikk oppholdsrom			0,5
	L 10 F			PN 2 x 1,5 + j	L2	Lys/stikk gang WC, lager, sove-rom, vakt			0,5
	L 10 F			PN 2 x 1,5 + j	T1	Stikk WC			0,5
	L 16 F			PN 2 x 2,5 + j	P1	Varme oppholdsrom			3,0
	L 16 F			PN 2 x 2,5 + j	P2	Varme vakt, sov, WC			2,0
	L 10 F					Reserve			

TEGNET AV : F. SANDVIK GODKJENT AV :	RIE	ENDR. LIST	REV	REVISJONEN GJELDER	DATO
	 NOAH	FORSVARETS BYGNINGSTJENESTE AKERSHUS FESTNING / OSLO MIL 0015 OSLO 1 (02) 40 30 30			
STED : BODØ		INVENTAR : VAKTSTUE		MÅL : —	
TEGNING : HOVEDFORDELER H1.		TEGN NR. : 36.920		DATO : 17.07.86.	
ARKITEKTSTUDIO A/S		BYGGCON A/S		IGP A/S BODØ	
				NILSEN & NIKOLAISEN A/S	