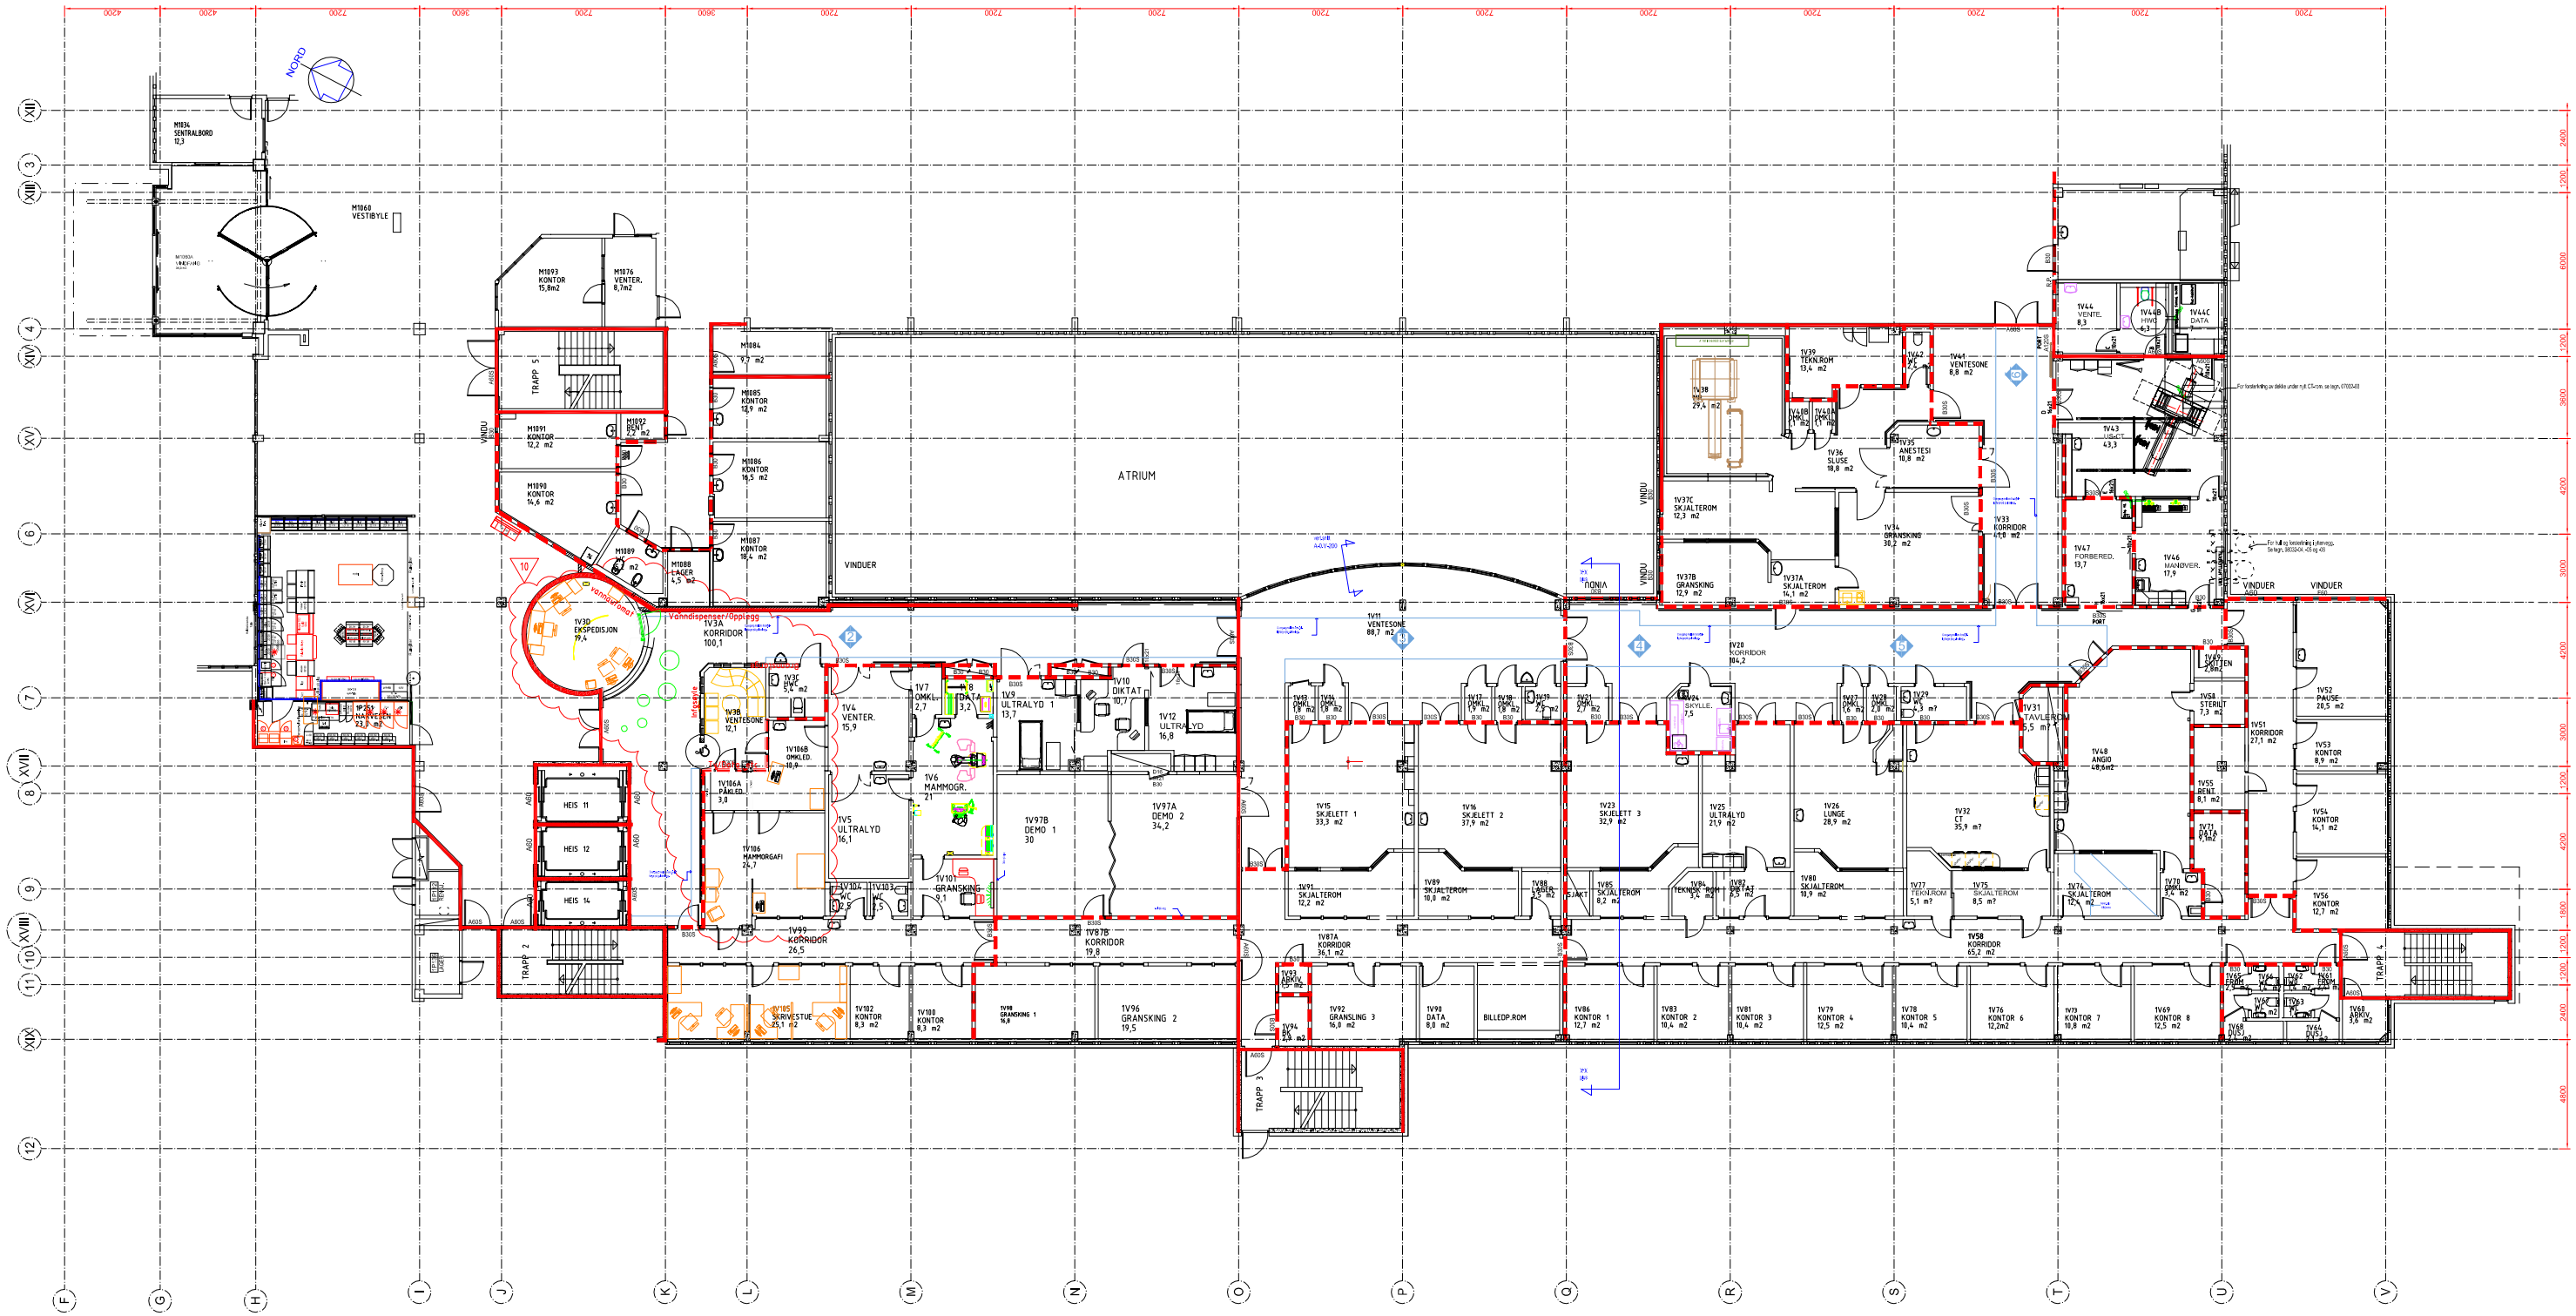

REV	REVISJONEN GJELDER	DATO	SIGN.	KONTR.
10	MAMMOGRAFI UTVIDELSE. 1V30, 1V3B, 1V186, 1V186A, 1V186B	21.06.2017	HK	
09	INNGANGSPARTI MT8648A, OMBYGGING	27.04.2016	HK	
08	ENDRET ARKITEKTGRUNNLAG IHT. BEFARING BRANNRÅDGIVER.	11.03.2014	KEL	
07	1V23: Vask endret plassering, 1V84- Romnavn og stigretning på dør	17.02.2014	HK	
06	ROM ID "TRAPP 2" "TRAPP 3" "TRAPP 4" "TRAPP 5"	28.05.2013	HK	
05	Rom 1V29, 1V32, 1V75, 1V77.	27.12.2011	HK	
04	NY NARVESEN KIOSK	29.07.2009	VS	
03	NY CT	31.10.2008	VS	

Helse Fonna

Prosjekteringsledelse:	navn adresse postnr	TLF/mf FAX/fax PROSJ.NR.:
Arkitekt:	Signe Tertiz Nygaseth Omega Areal AS postnr	TLF/92806864 FAX/mf PROSJ.NR.: BS5089
Byggeteknikk:	navn adresse postnr	TLF/mf FAX/fax PROSJ.NR.:
VVS-teknikk	navn adresse postnr	TLF/mf FAX/fax PROSJ.NR.:
EL-teknikk	navn adresse postnr	TLF/mf FAX/fax PROSJ.NR.:
Samarbeidende Firma:	navn adresse postnr	TLF/mf FAX/fax PROSJ.NR.:

Orienteringsplan

Prosjekt:
–

Filnavn: HF001-212005-01-A-200-00.dwg
Konstr./Tegn.: STS Omega Areal AS

Tittel: HAUGESUND SJUKEHUS
V-BLOKK
PLAN 01 ETASJE

Konstruksjonsfase: Asbuilt
Dato: 29.03.2016
Tegningsnr.: HF001-212005-01-A-200-01
Målestokk: 1:100/A0
Revisjon: 10

B 30
A 60
A 120