



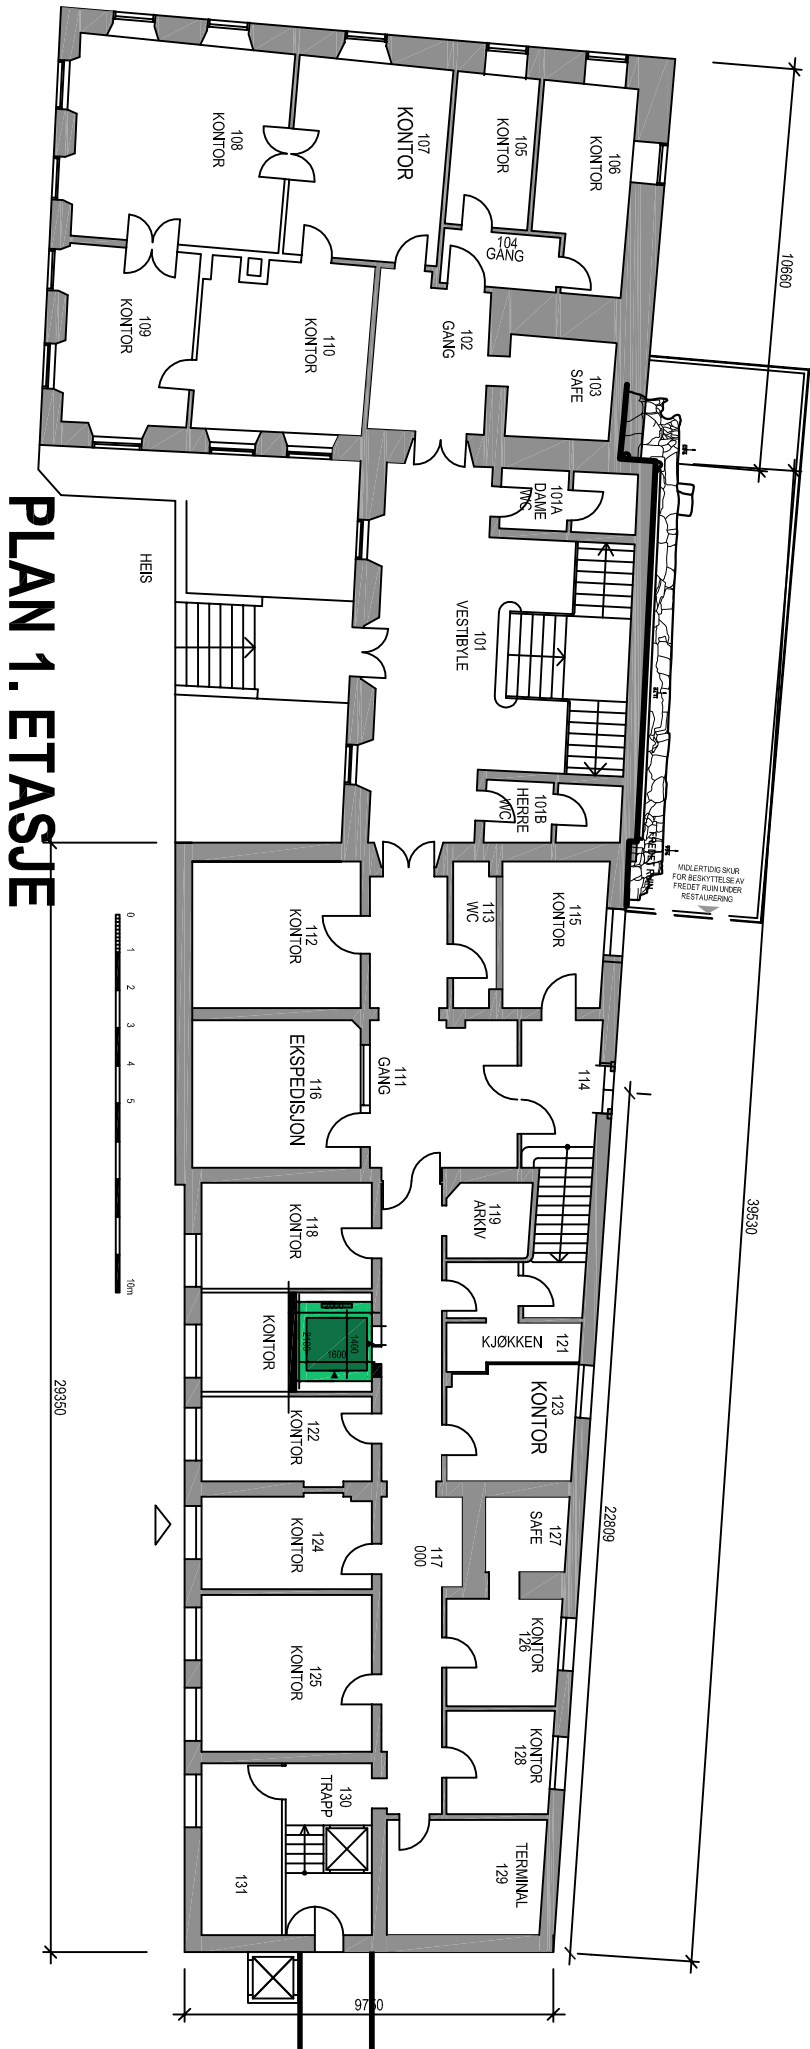

PLAN 1. ETASJE

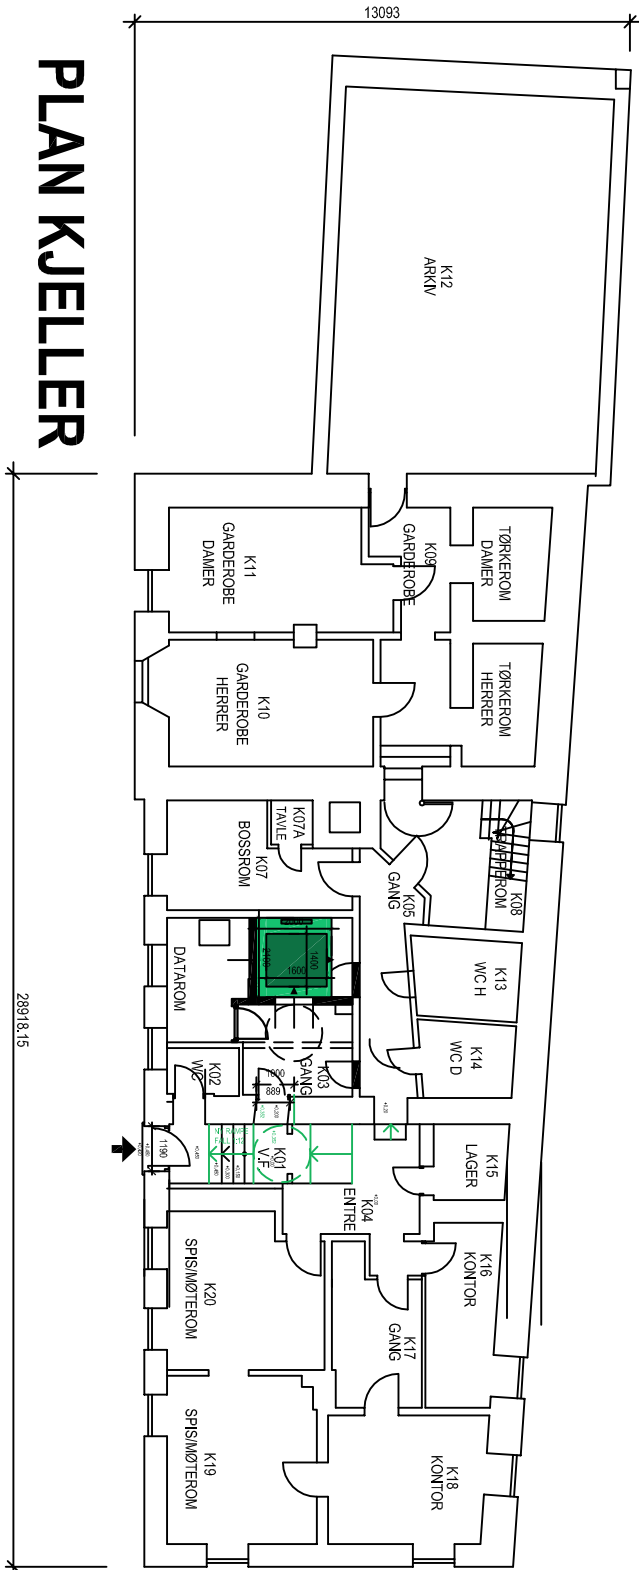

PLAN KJELLER

SKISSE

MAGISTRATSBYGNINGEN

TILRETTELEGGING FOR NYTT VIGSELS ROM  
INSTALASJON AV NY HEIS / LØFTEPLATTFORM



BERGEN KOMMUNE  
ETAT FOR BYGG OG EIENDOM

PROSJEKTERINGSGRUPPEN  
KAIGATEN 4, 5016 BERGEN  
TELEFON: 55 56 56 81 TELEFAX:

dato 13. MARS 2018

SIGN. T.F-P

MÅL 1:200(A3)

BYGG.NR. 1104

PROSJ.NR.

TG.NR. A-2001

REV.