



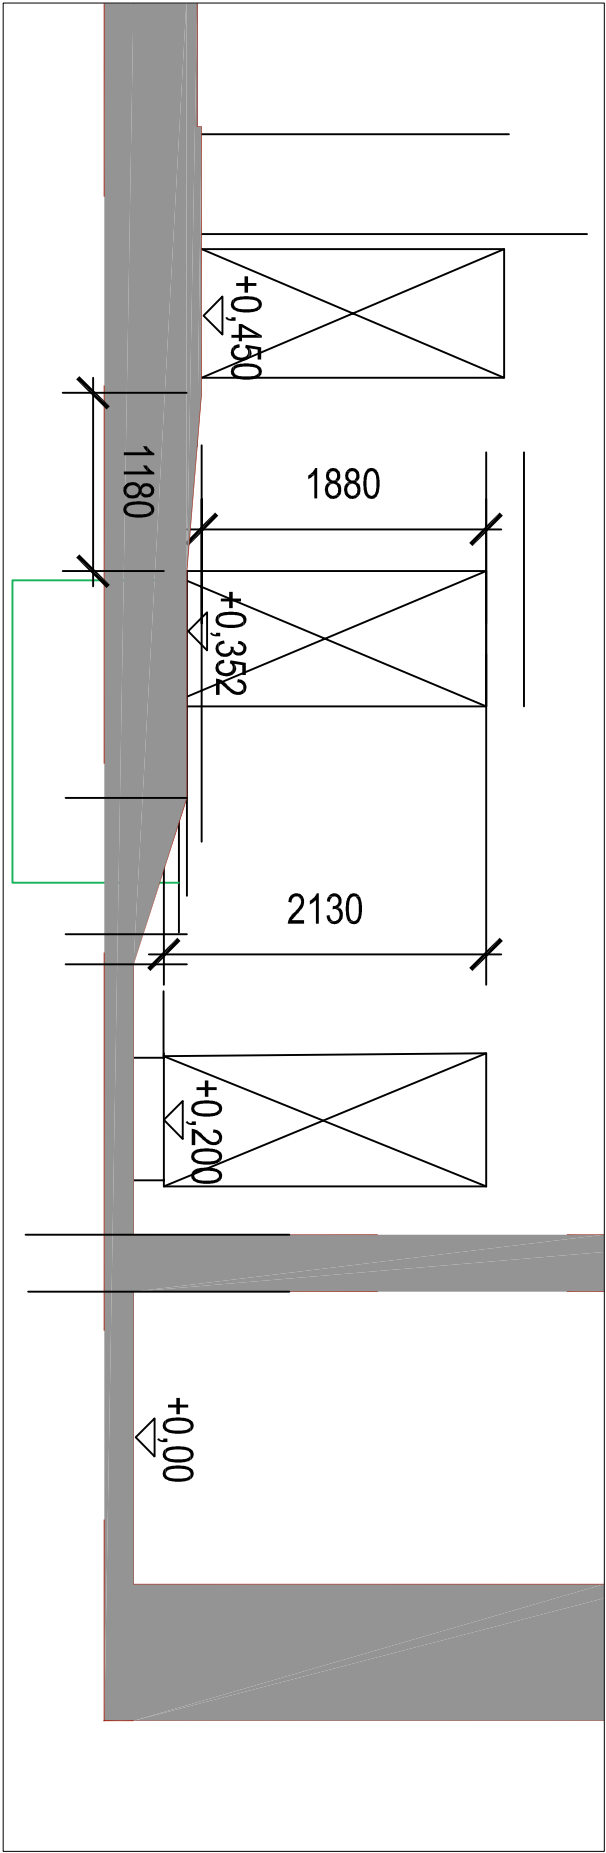

SNITT KJELLER ETTER

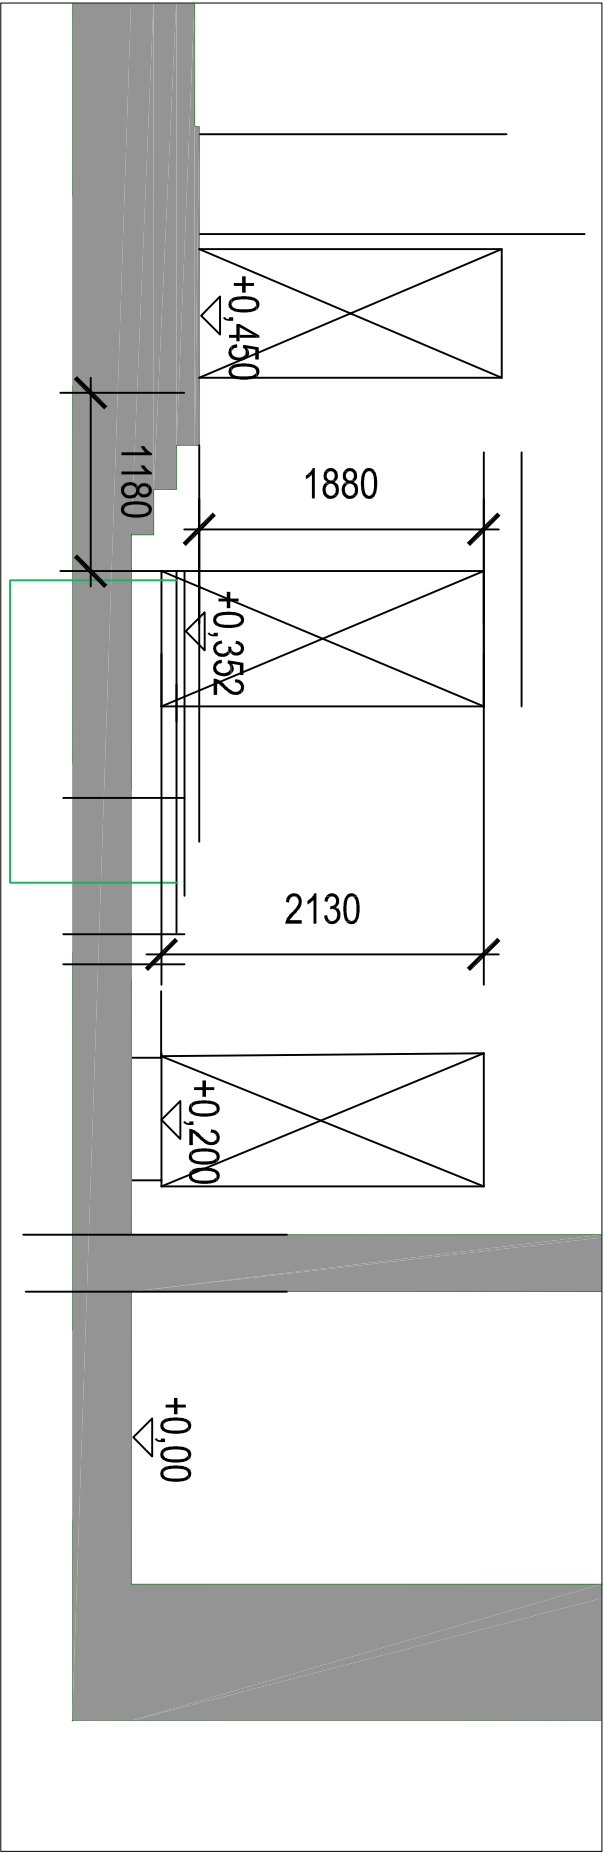

SNITT KJELLER FØR

SKISSE

MAGISTRATSBYGNINGEN

TILRETTELEGGING FOR NYTT VIGSELS ROM
INSTALASJON AV NY HEIS / LØFTEPLATTFORM



BERGEN KOMMUNE
ETAT FOR BYGG OG EIENDOM

PROSJEKTERINGSGRUPPEN
KAIGATEN 4, 5016 BERGEN
TELEFON: 55 56 56 81 TELEFAX:

dato 13. MARS 2018

SIGN. T.F-P

MÅL 1:50(A3)

BYGG.NR. 1104

PROSJ.NR.

TG.NR. A-505

REV.