




23.09.2016

1:1000

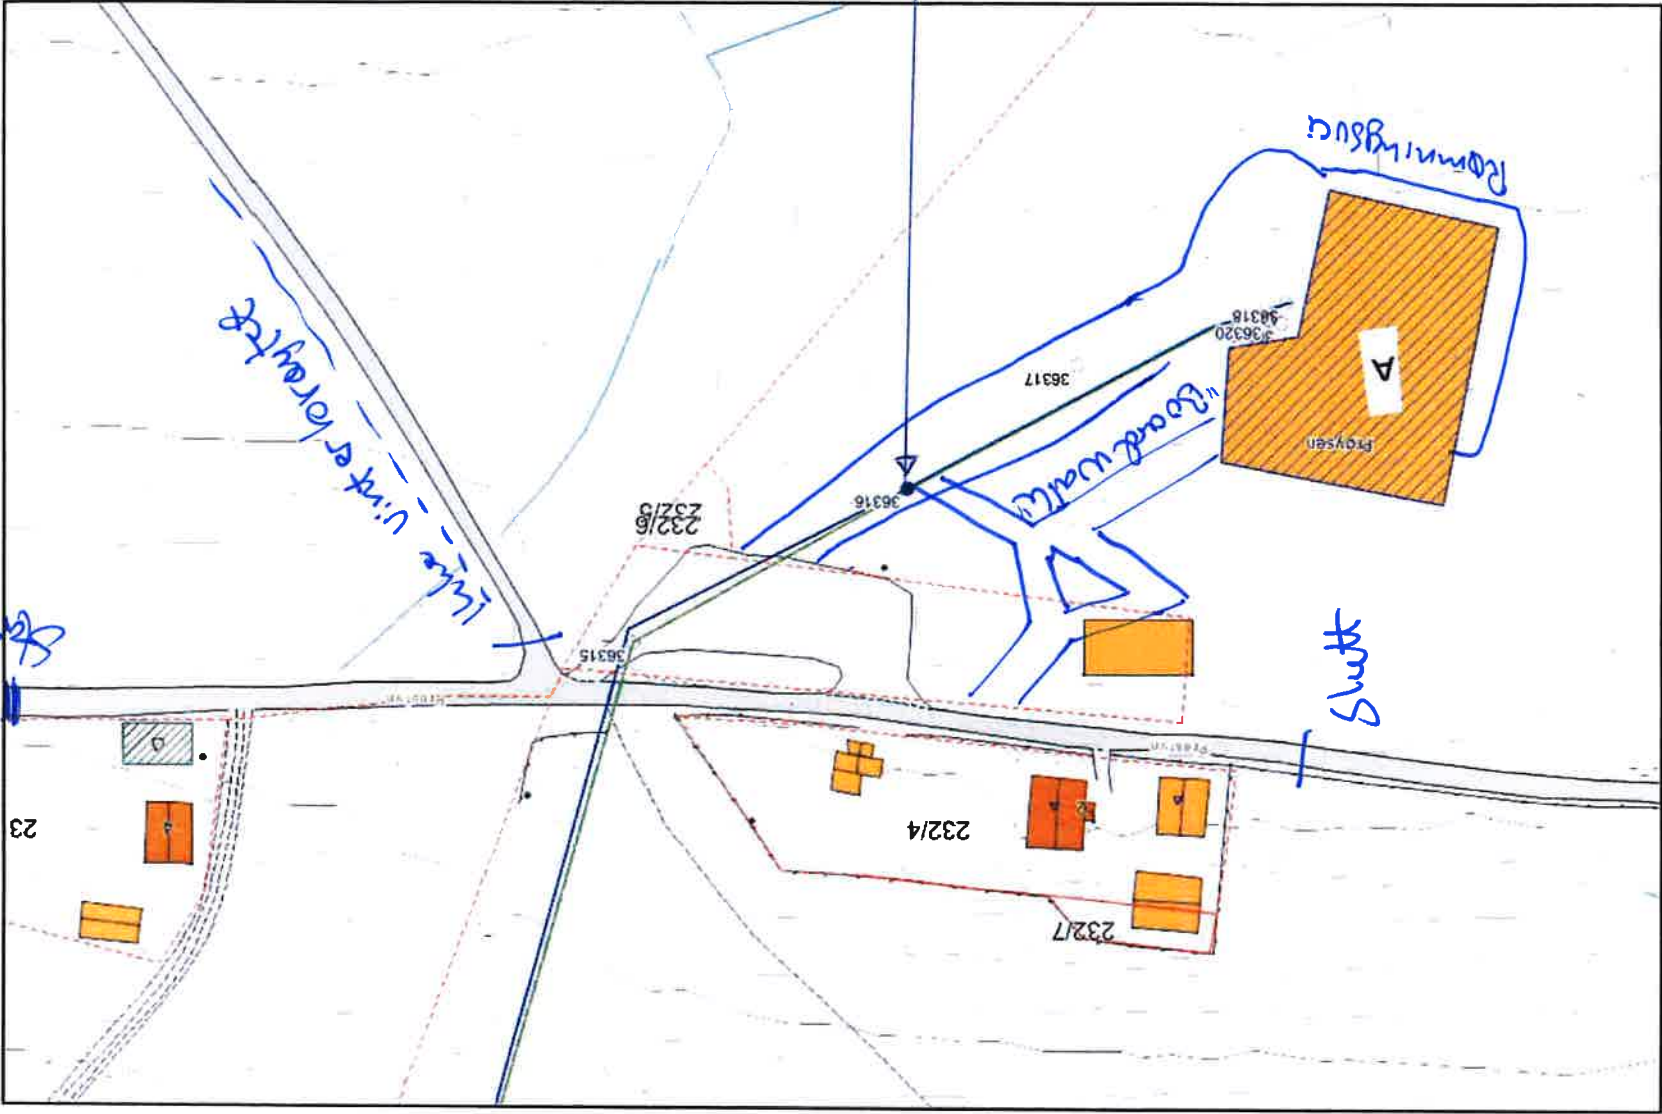

Prøysenhuset

— Stat

Med forbehold om fejl i kartgrunnlaget

HOVEDSTØPPEKRAN