


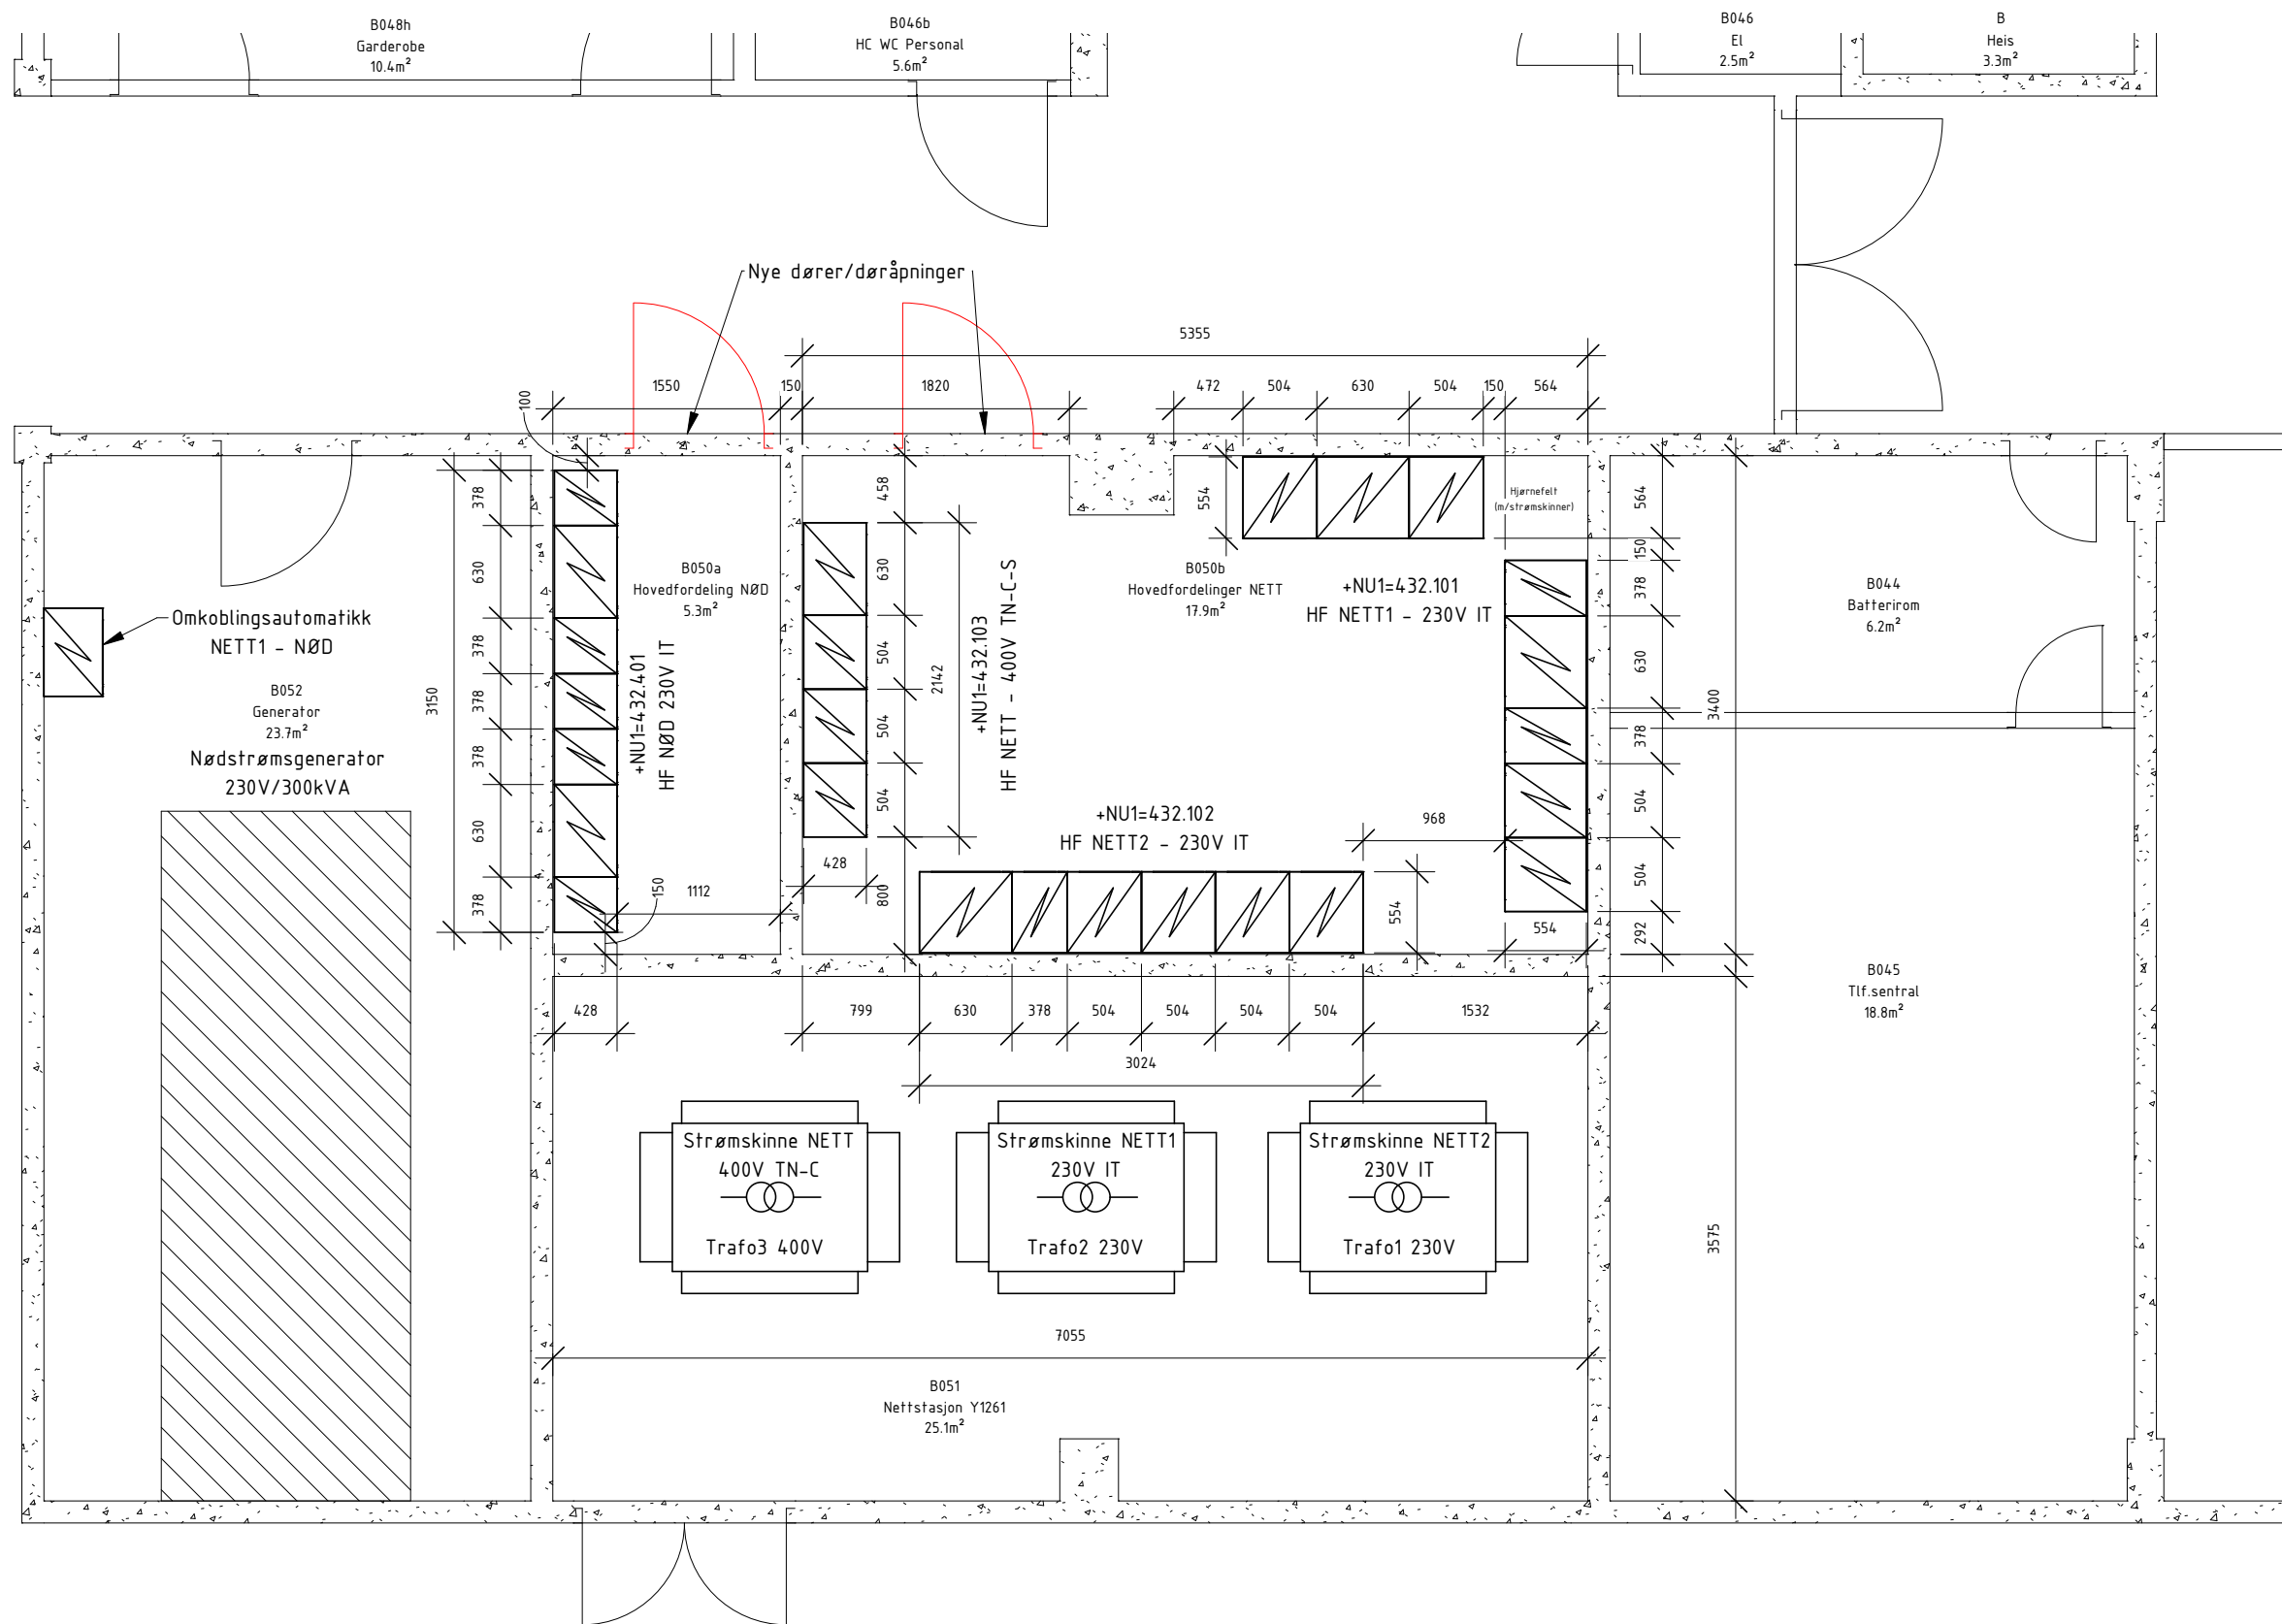

2	18.06.2018	For tilbud			EYKR / HEGP / EYKR
1	14.02.2018	Forprosjekt			EYKR / HEGP / EYKR
Rev	Dato	Beskrivelse	Nr	Saksb. / Sidem.k. / Oppdr.a.	
Sykehuset Østfold HF			Tegnet av EYKR	Saksbehandler EYKR	
Bytte av hovedfordelinger - Sykehuset Østfold Moss			Sidemannskont. HEGP	Oppdragsansvarlig EYKR	
Plantegning - Nord-del - Hovedfordelingsrom B050			Fag RIE	Målestokk 1:50 (A3)	
Plan 1 del 1			Dato 14.02.2018		
Moss sykehus - Bygg B			Status	FOR TILBUD	
Oppdragsgiver A105162			Rev	2	
A105162-D-002					

COWI

