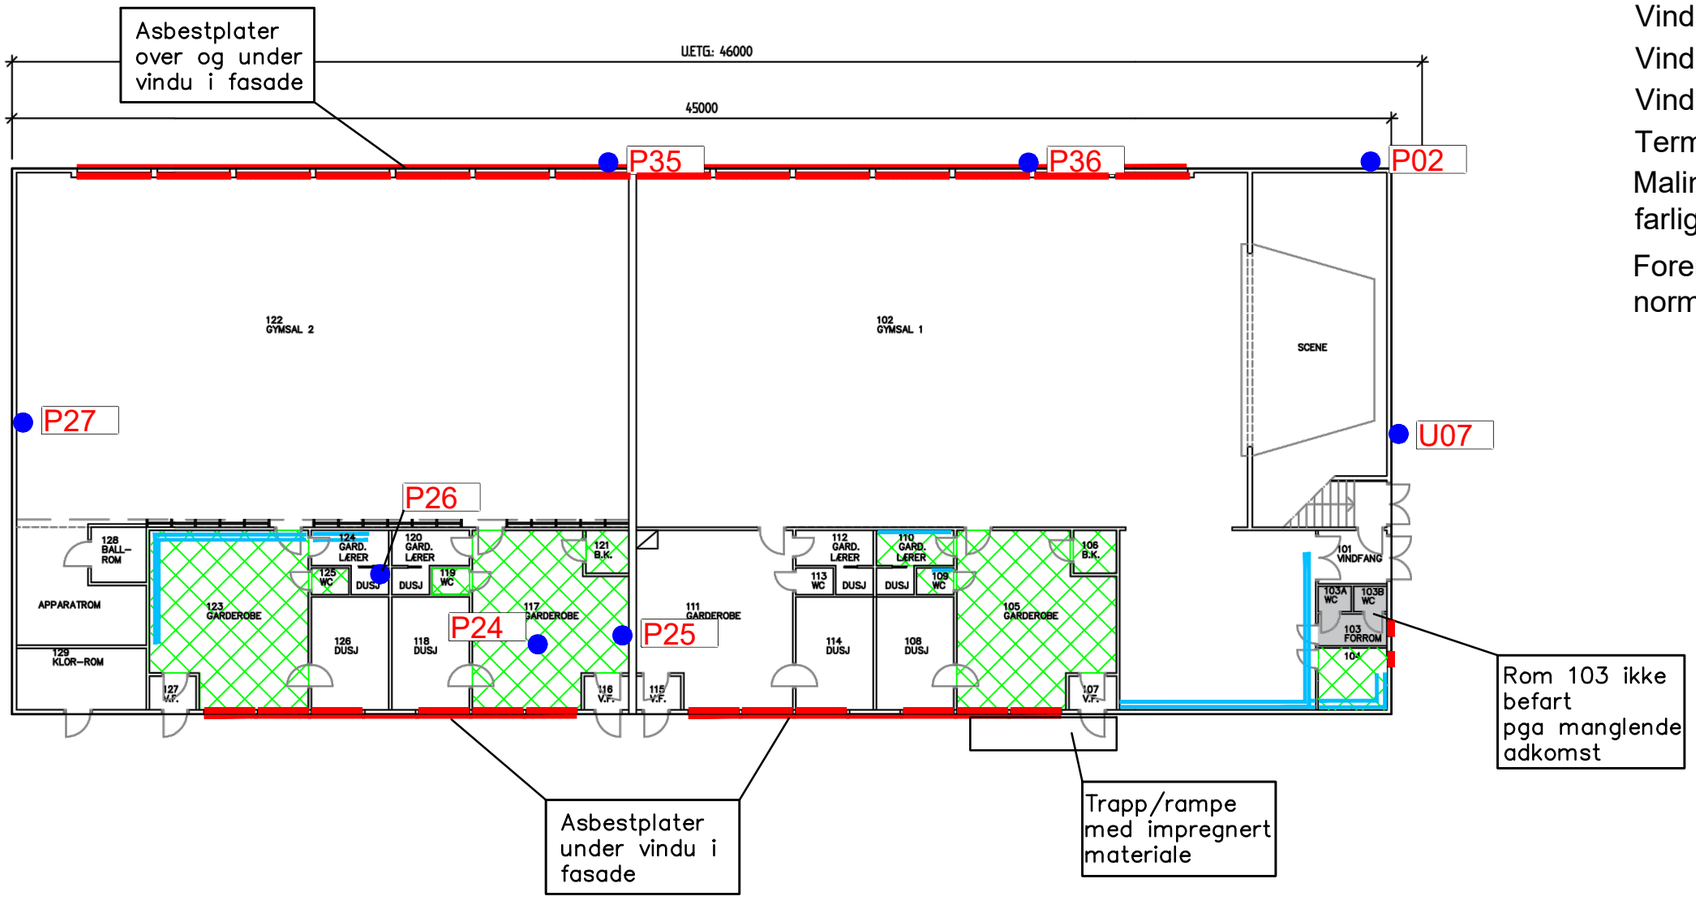


TEGNFORKLARING

- Prøvepunkt — Pxx
- Asbest, gulvbelegg
- Asbest, plater/dør
- Ftalater, gulvbelegg
- Ftalater, Vinyllister
- BFH/KFK
- Vindu asbest
- Vindu PCB
- Vindu klorparafiner
- Vindu ftalater
- Termometer(kvikksølv)
- Maling over grenseverdi farlig avfall
- Forenset maling over normverdi

Nr	Prøvemateriale	Analyser
P02	Betong	T.metall+PCB7
P24	Takplate	Asbest
P25	Maling vegg	Klorparafiner+PCB-7+T.metall
P26	Belegg vegg	Klorparafiner+PCB-7+ T.metall+Asbest
P27	Maling vegg	Klorparafiner+PCB-7+T.metall
P35	Veggplater	Asbest
P36	Fuge glassbyggerstein	PCB-7+Asbest

MERKNAD

Vinduer merket som asbest er originale fra byggeåret. Antas å inneholde asbest i vinduskitt. Hvis de skal leveres som annet avfall må de prøvetas

PLAN 1.ETG

Gymbygg

Målestokk ca 1:200