


TEGNFORKLARING

Prøvepunkt	● Pxx
Asbest, gulvbelegg	▨
Asbest, plater/dør	—
Ftlater, gulvbelegg	▨
Ftlater, Vinylister	—
BFH/KFK	—
Vindu asbest	---
Vindu PCB	---
Vindu klorparafiner	---
Vindu ftlater	---
Termometer(kvikksølv)	●
Maling over grenseverdi farlig avfall	▨
Forenset maling over normverdi	▨

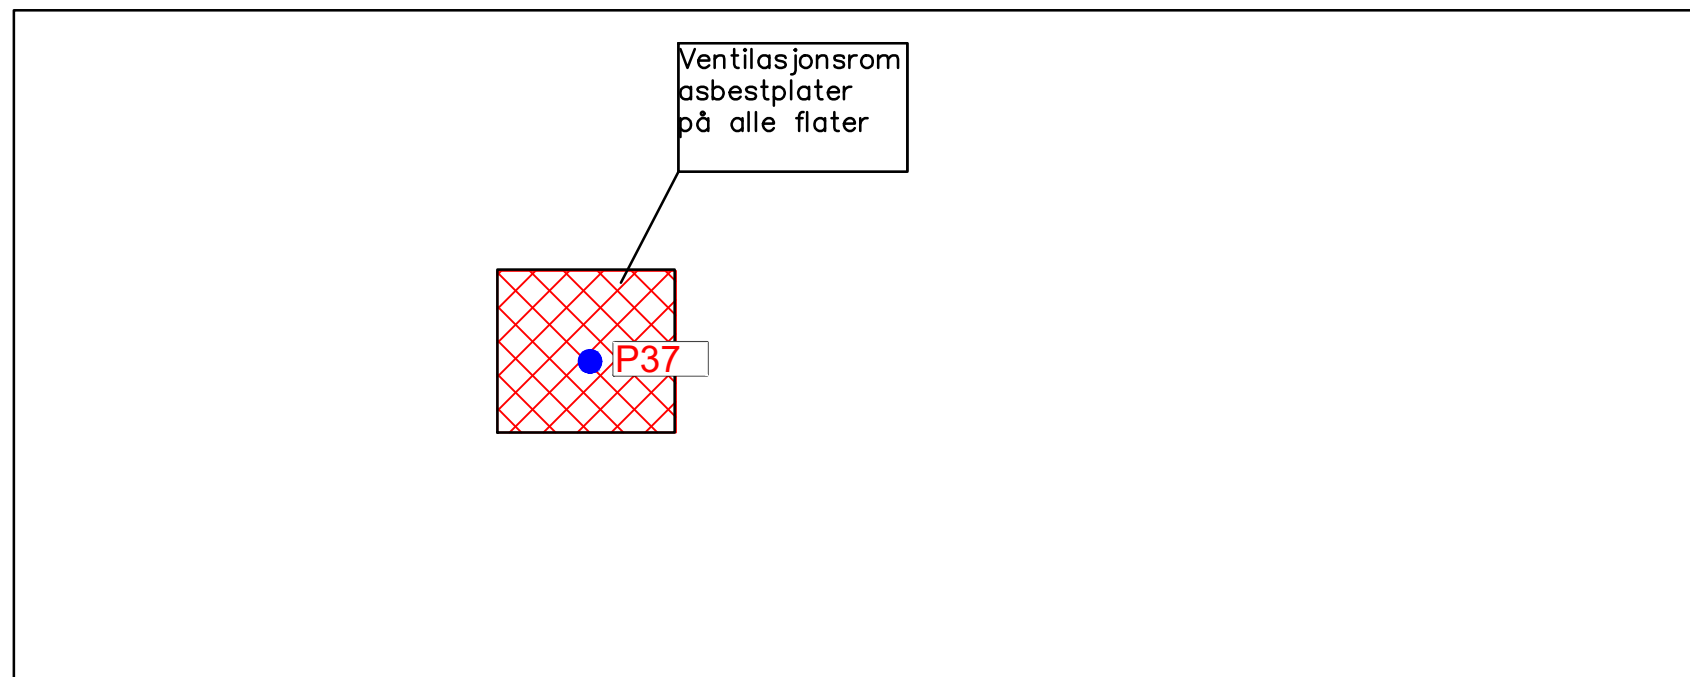

PLAN LOFT

Gymbygg

NB! Skisse uten målestokk pga manglende tegningsgrunnlag

Nr	Prøvemateriale	Analyser
P37	Plate ventilasjons rom	Asbest