


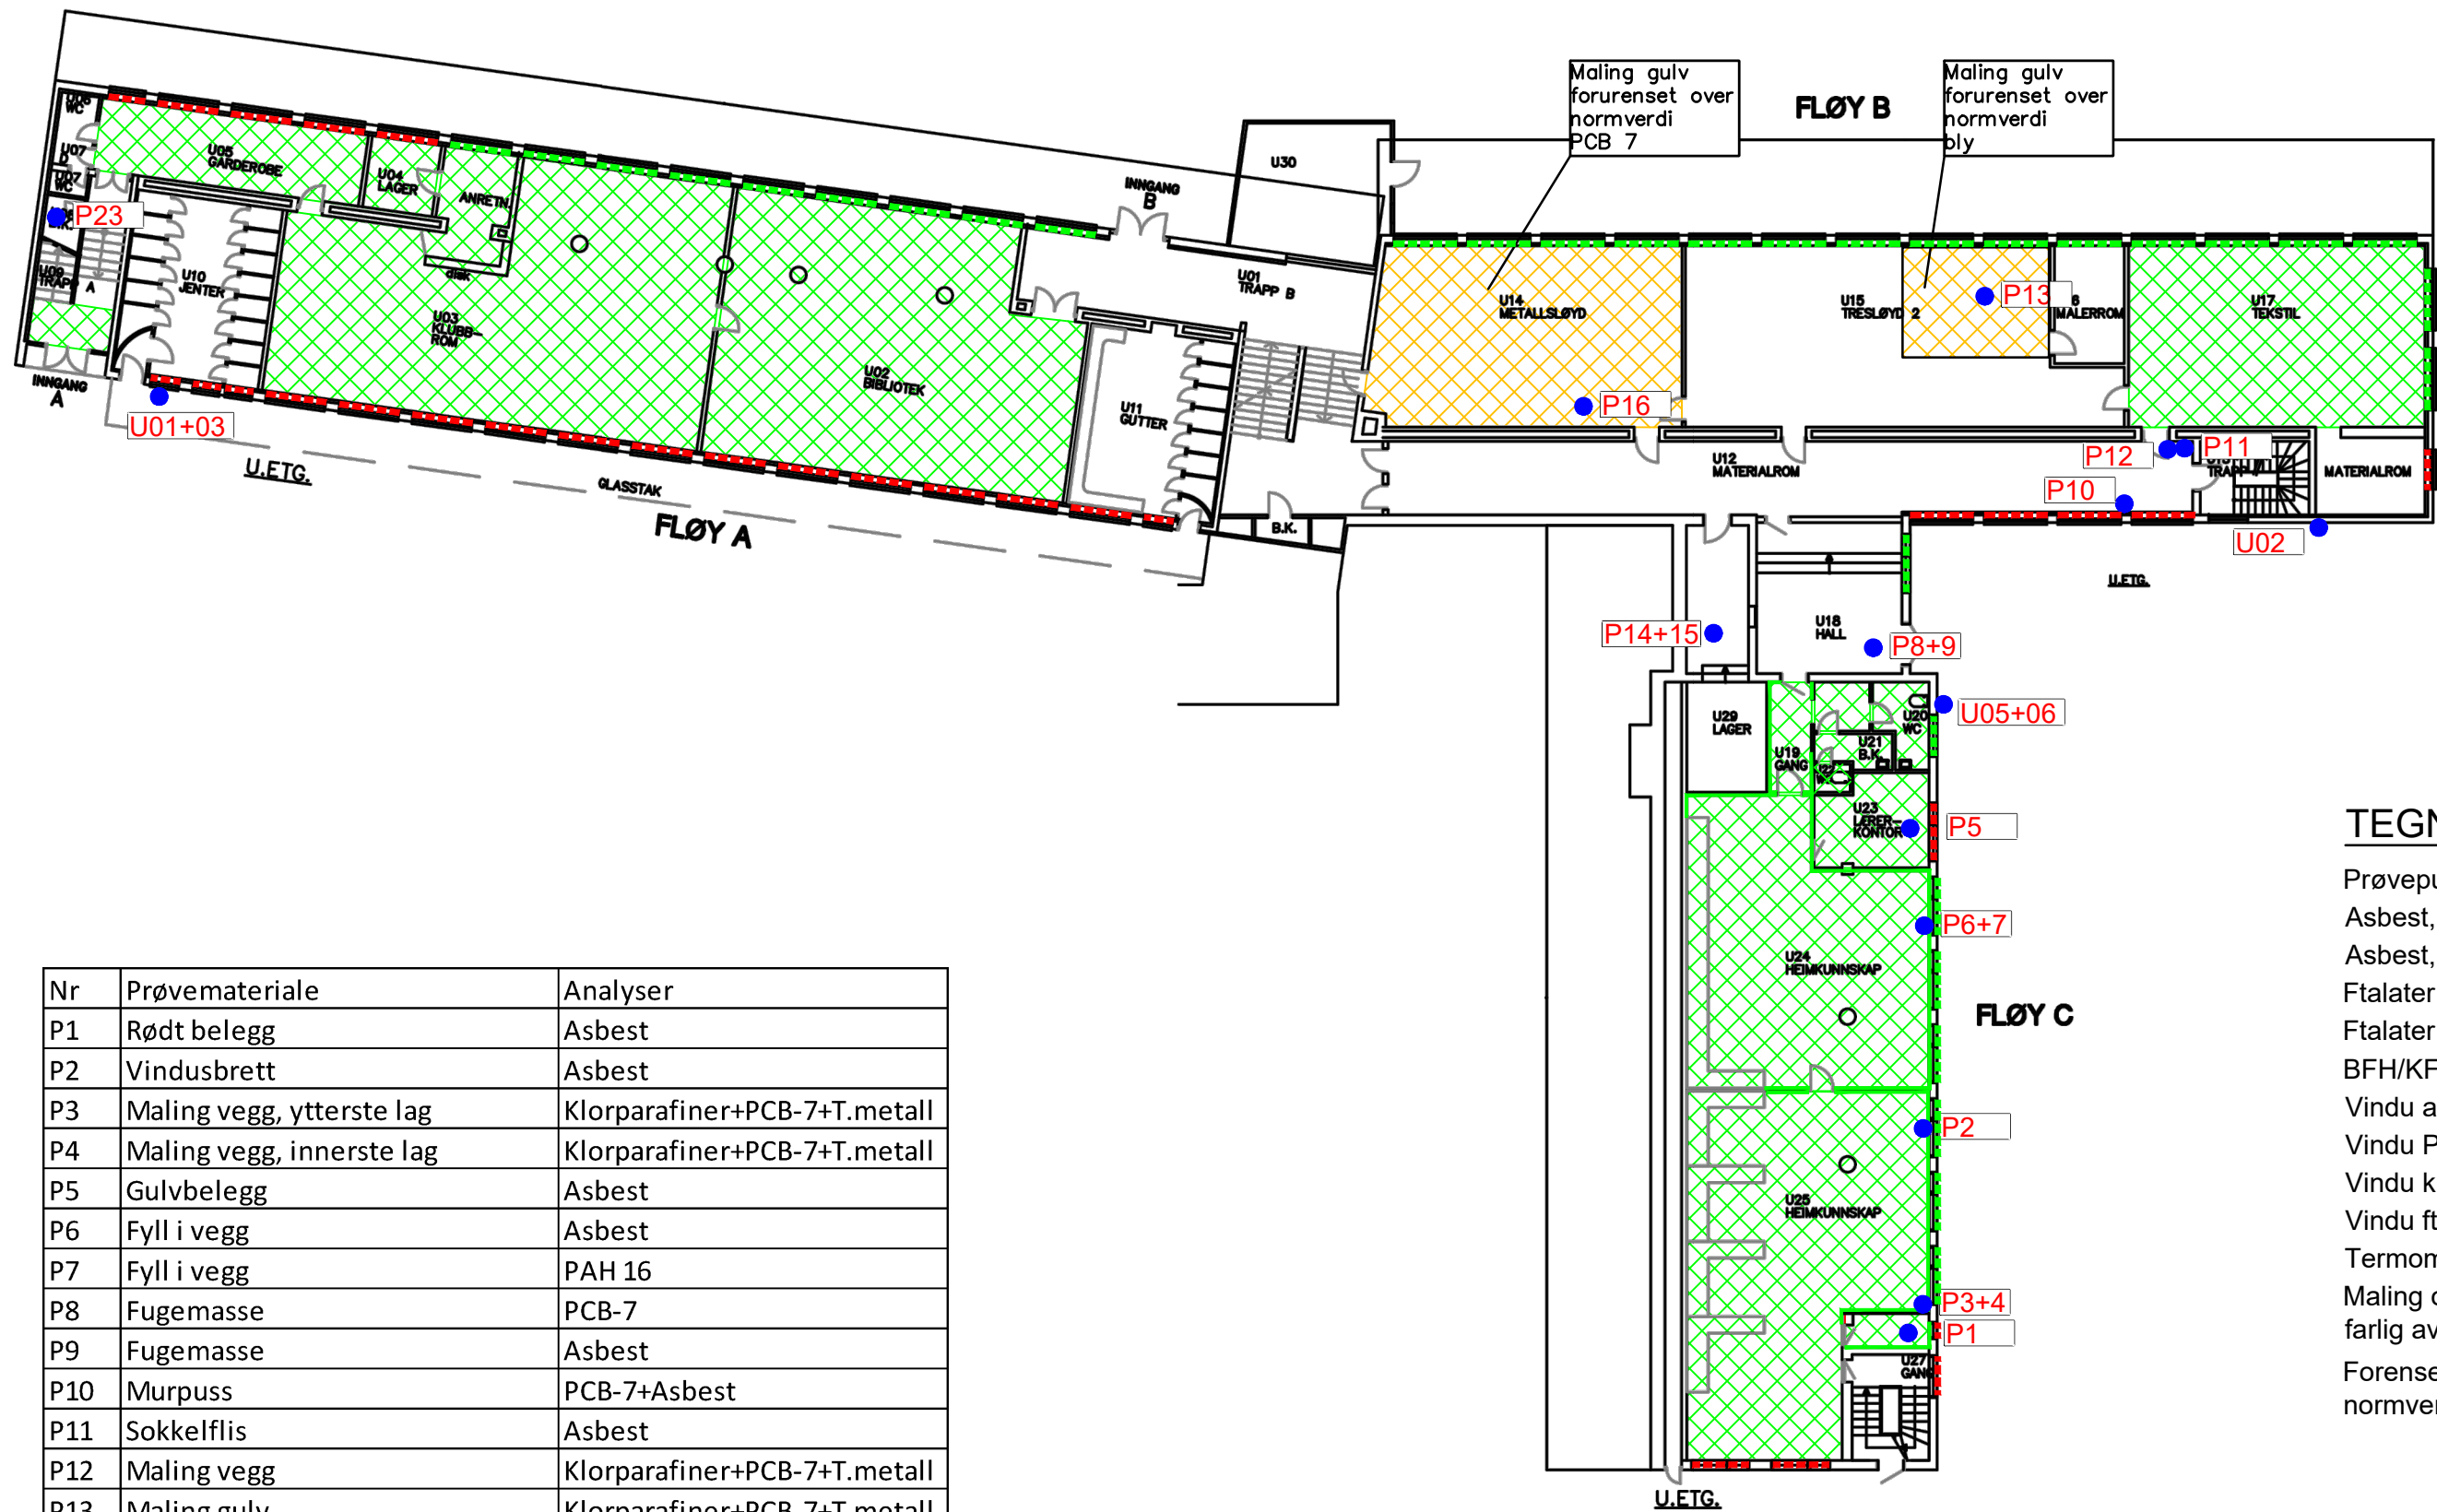

Nr	Prøvemateriale	Analyser
P1	Rødt belegg	Asbest
P2	Vindusbrett	Asbest
P3	Maling vegg, ytterste lag	Klorparafiner+PCB-7+T.metall
P4	Maling vegg, innerste lag	Klorparafiner+PCB-7+T.metall
P5	Gulvbelegg	Asbest
P6	Fyll i vegg	Asbest
P7	Fyll i vegg	PAH 16
P8	Fugemasse	PCB-7
P9	Fugemasse	Asbest
P10	Murpuss	PCB-7+Asbest
P11	Sokkelflis	Asbest
P12	Maling vegg	Klorparafiner+PCB-7+T.metall
P13	Maling gulv	Klorparafiner+PCB-7+T.metall
P14	Gulvpuss rød	Asbest
P15	Gulvpuss rød	PCB-7
P16	Gulvmaling	Klorparafiner+PCB-7+T.metall
P23	Flis+lim	Asbest
U-01	Utvendig maling bygg A v/leskur	Klorparafiner+PCB-7+T.metall
U-02	Utvendig maling bygg C	Klorparafiner+PCB-7+T.metall
U-03	Utvendig puss bygg A	PCB-7
U-05	Utvendig maling bygg B	Klorparafiner+PCB-7+T.metall
U-06	Utvendig puss bygg B	PCB-7

MERKNAD
Vinduer merket som asbest er originale fra byggeåret. Antas å inneholde asbest i vinduskitt. Hvis de skal leveres som annet avfall må de prøvetas

TEGNFORKLARING

- Prøvepunkt ● Pxx
- Asbest, gulvbelegg [Symbol]
- Asbest, plater/dør [Symbol]
- Ftalater, gulvbelegg [Symbol]
- Ftalater, Vynyllister [Symbol]
- BFH/KFK [Symbol]
- Vindu asbest [Symbol]
- Vindu PCB [Symbol]
- Vindu klorparafiner [Symbol]
- Vindu ftalater [Symbol]
- Termometer(kvikksølv) ●
- Maling over grenseverdi [Symbol]
- farlig avfall [Symbol]
- Forenset maling over normverdi [Symbol]

PLAN U.ETG
Hovedbygg
Målestokk ca 1:250