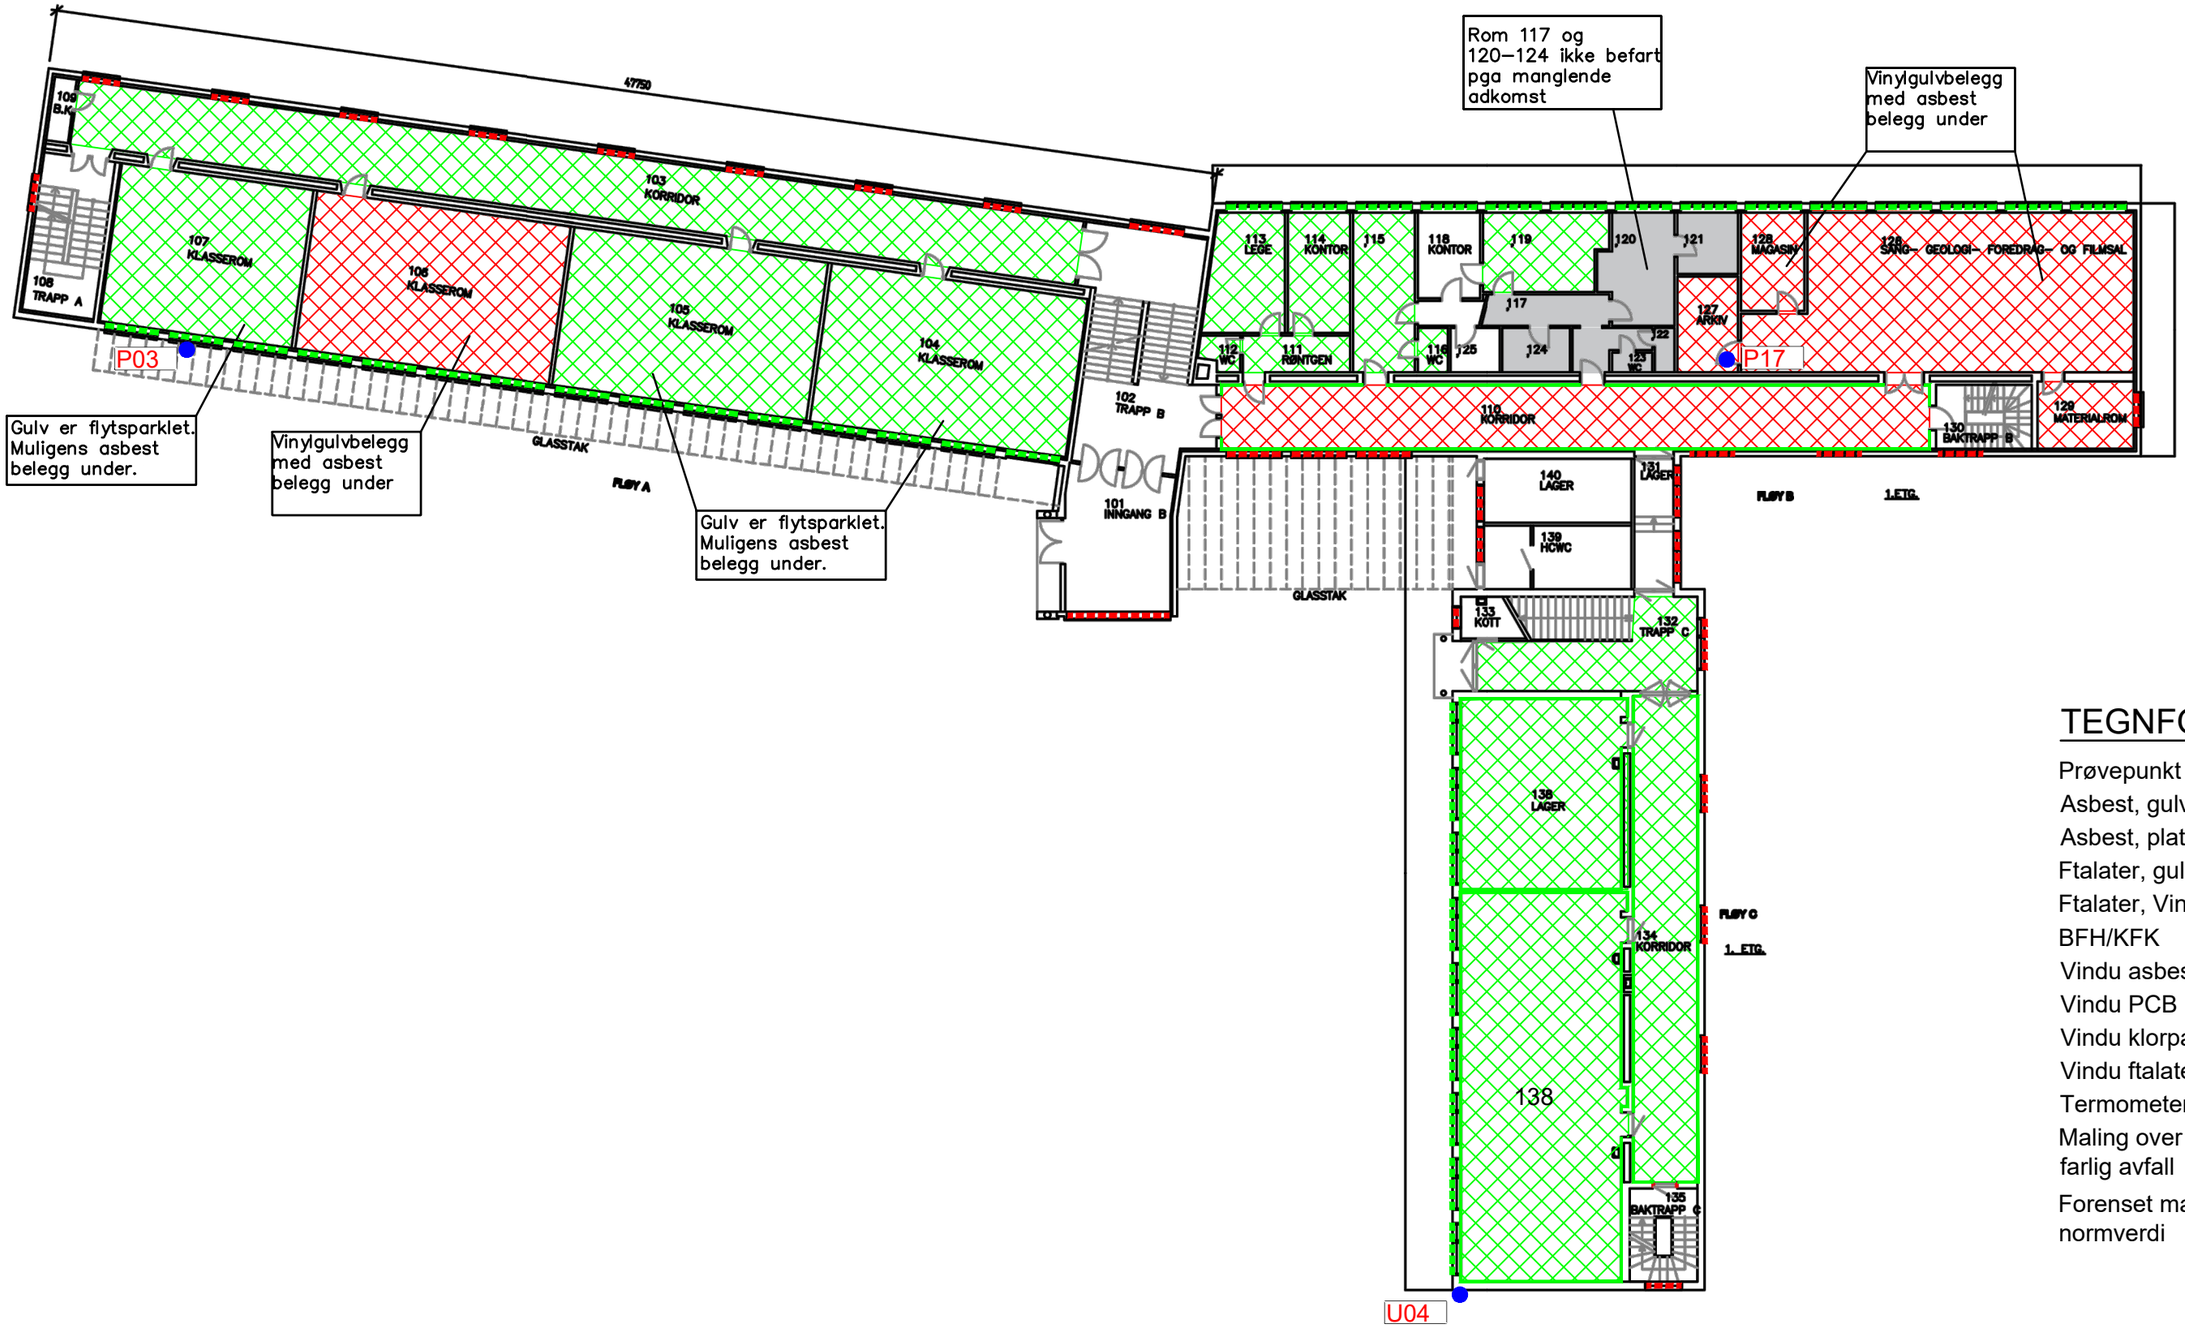

TEGNFORKLARING

- Prøvepunkt — Pxx
- Asbest, gulvbelegg
- Asbest, plater/dør
- Ftalater, gulvbelegg
- Ftalater, Vinyllister
- BFH/KFK
- Vindu asbest
- Vindu PCB
- Vindu klorparafiner
- Vindu ftalater
- Termometer(kvikksølv)
- Maling over grenseverdi farlig avfall
- Forenset maling over normverdi

Nr	Prøvemateriale	Analyser
P03	Betong	T.metall+PCB7
P17	Gulvbelegg/lim	PAH 16+Asbest
U-04	Utvendig puss bygg C (gavl)	PCB-7

MERKNAD

Vinduer merket som asbest er originale fra byggeåret. Antas å inneholde asbest i vinduskitt. Hvis de skal leveres som annet avfall må de prøvetas

PLAN 1.ETG

Hovedbygg

Målestokk ca 1:250