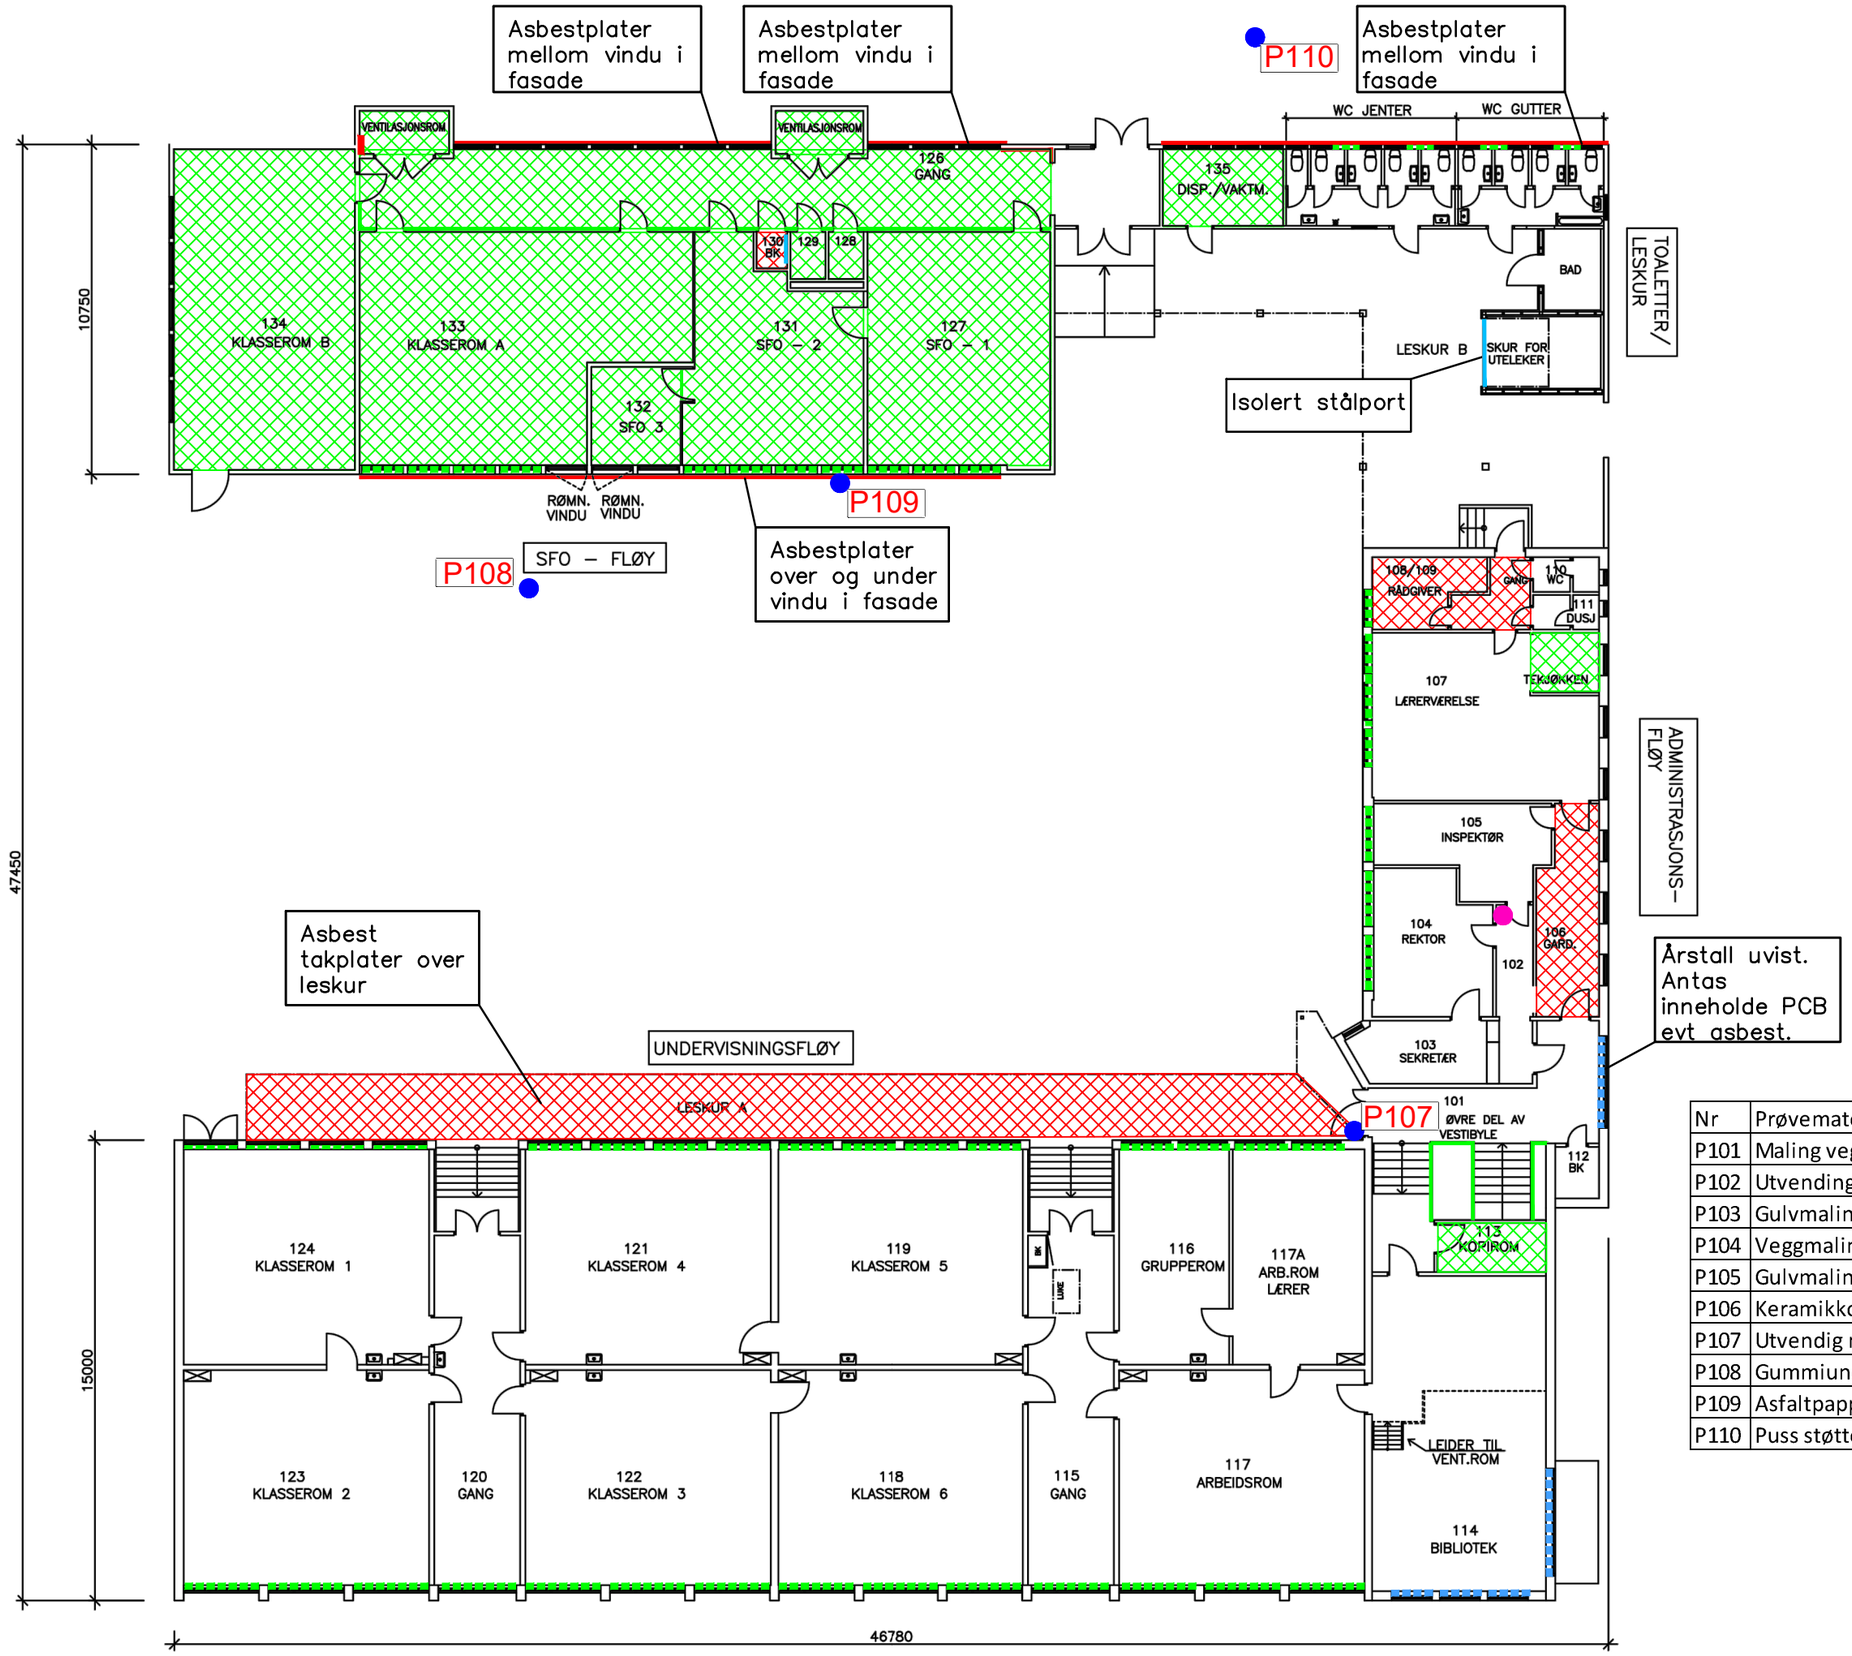

TEGNFORKLARING

- Prøvepunkt — Pxx
- Asbest, gulvbelegg
- Asbest, plater/dør
- Ftlater, gulvbelegg
- Ftlater, Vinyllister
- BFH/KFK
- Vindu asbest
- Vindu PCB
- Vindu klorparafiner
- Vindu ftlater
- Termometer(kvikksølv)
- Maling over grenseverdi farlig avfall
- Forenset maling over normverdi

Nr	Prøvemateriale	Analyser
P101	Maling vegg vestibyle	Klorparafiner+PCB-7+T.metall
P102	Utvending vindusbrett	Asbest
P103	Gulvmaling grønn	Klorparafiner+PCB-7+T.metall
P104	Veggmaling hvit	Klorparafiner+PCB-7+T.metall
P105	Gulvmaling grå	Klorparafiner+PCB-7+T.metall
P106	Keramikkovn	Asbest
P107	Utvendig maling hovedbygg	Klorparafiner+PCB-7+T.metall
P108	Gummiunderlag lekeplass	PAH 16+Ftlater
P109	Asfaltpapp vegg	PAH 16
P110	Puss støttemur	PCB-7+Asbest

PLAN 1.Etg

Målestokk ca 1:200
Format A3