



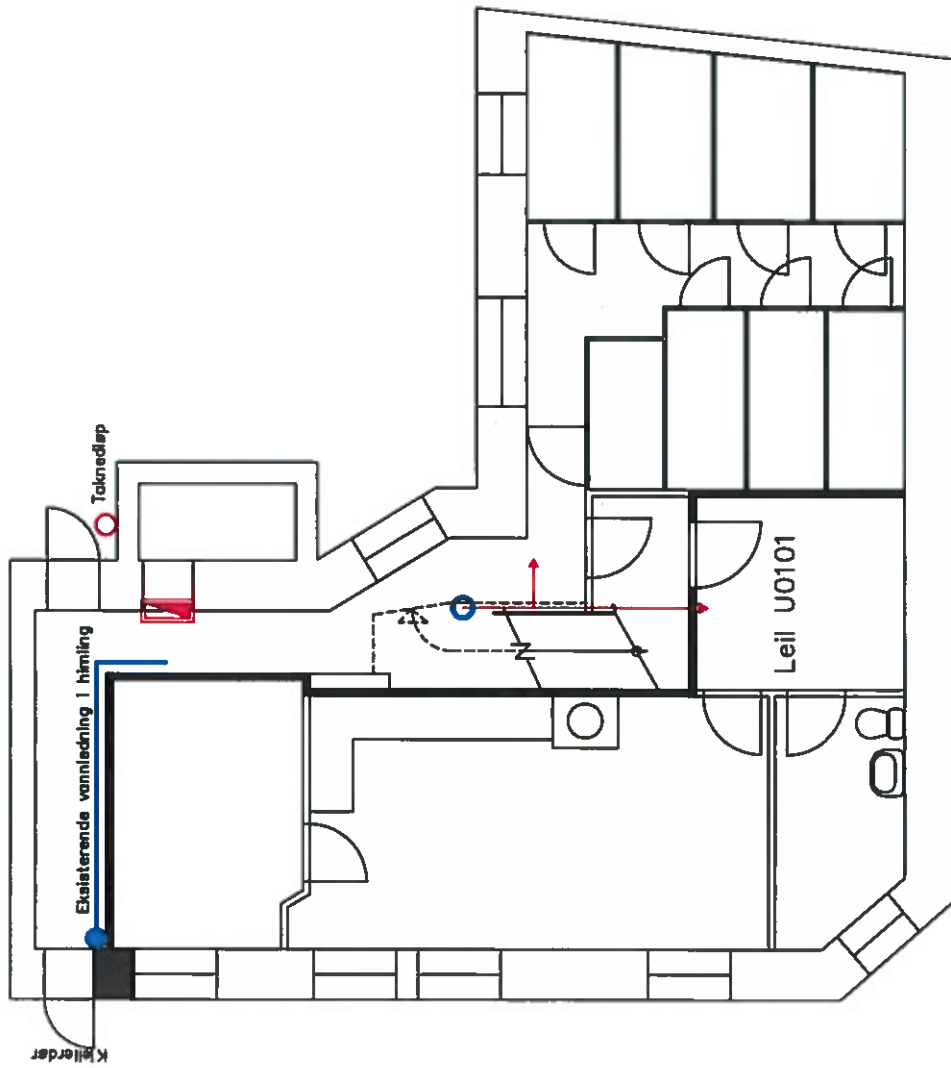


- Vanninntak/stengeventil
- Sprinklersentral
- Stigeledning
- Avløp

OLE VIGSGT.8
OLE VIGS GATE 8
Plan: U1

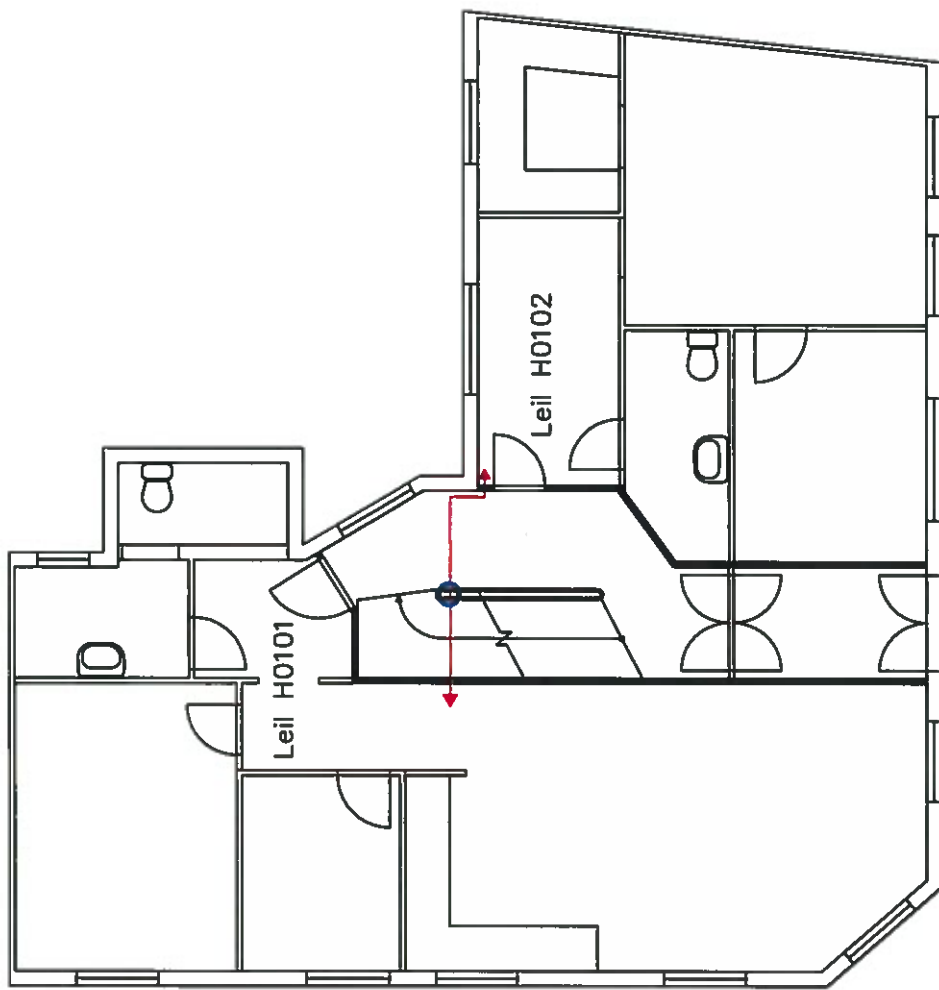


○ Stigeledning

OLE VIGSGT. 8
OLE VIGS GATE 8
Plan: 01

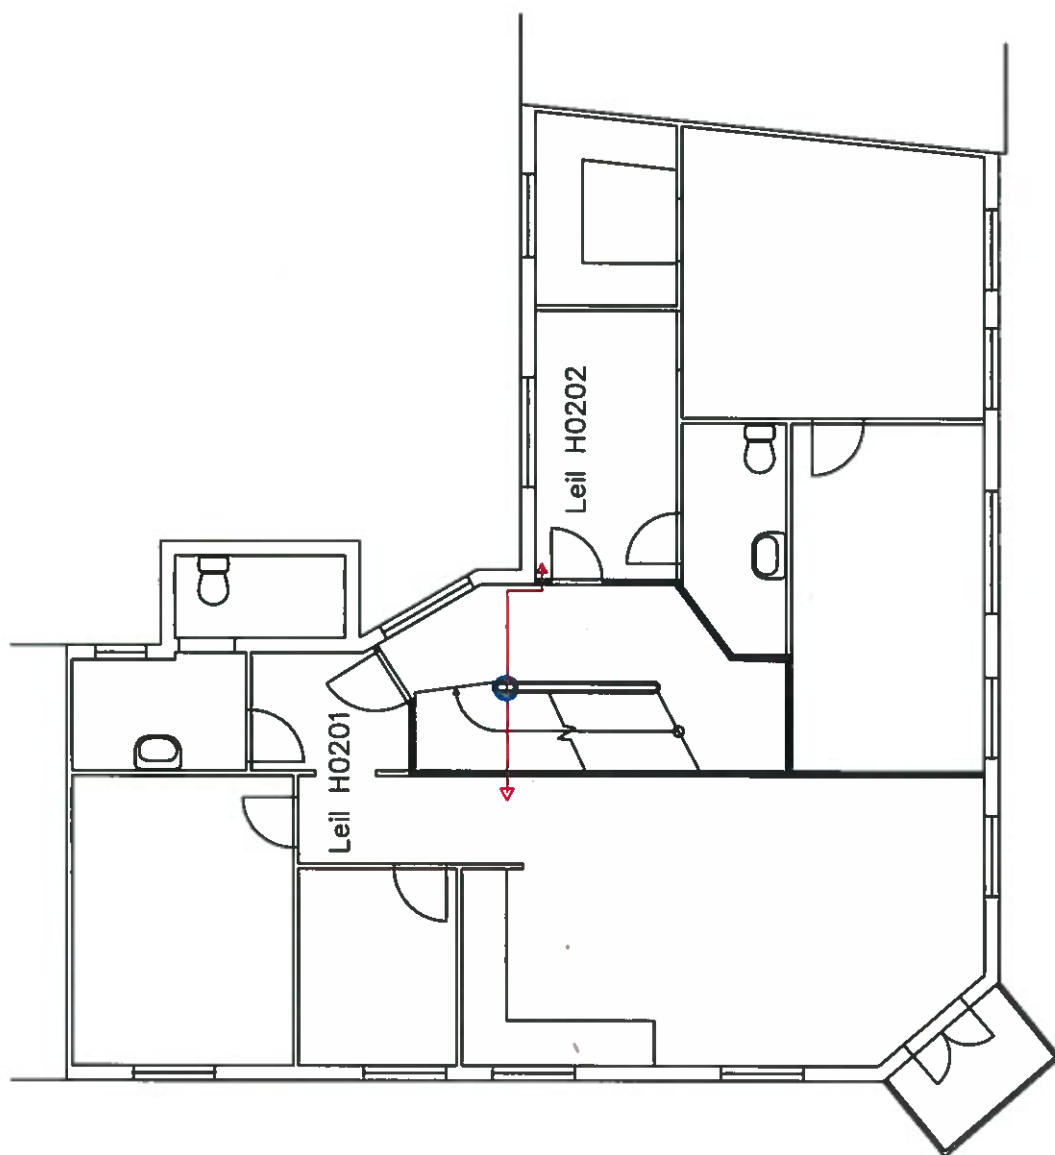


○ Stigeledning

OLE VIGSGT. 8
OLE VIGS GATE 8
Plan: 02

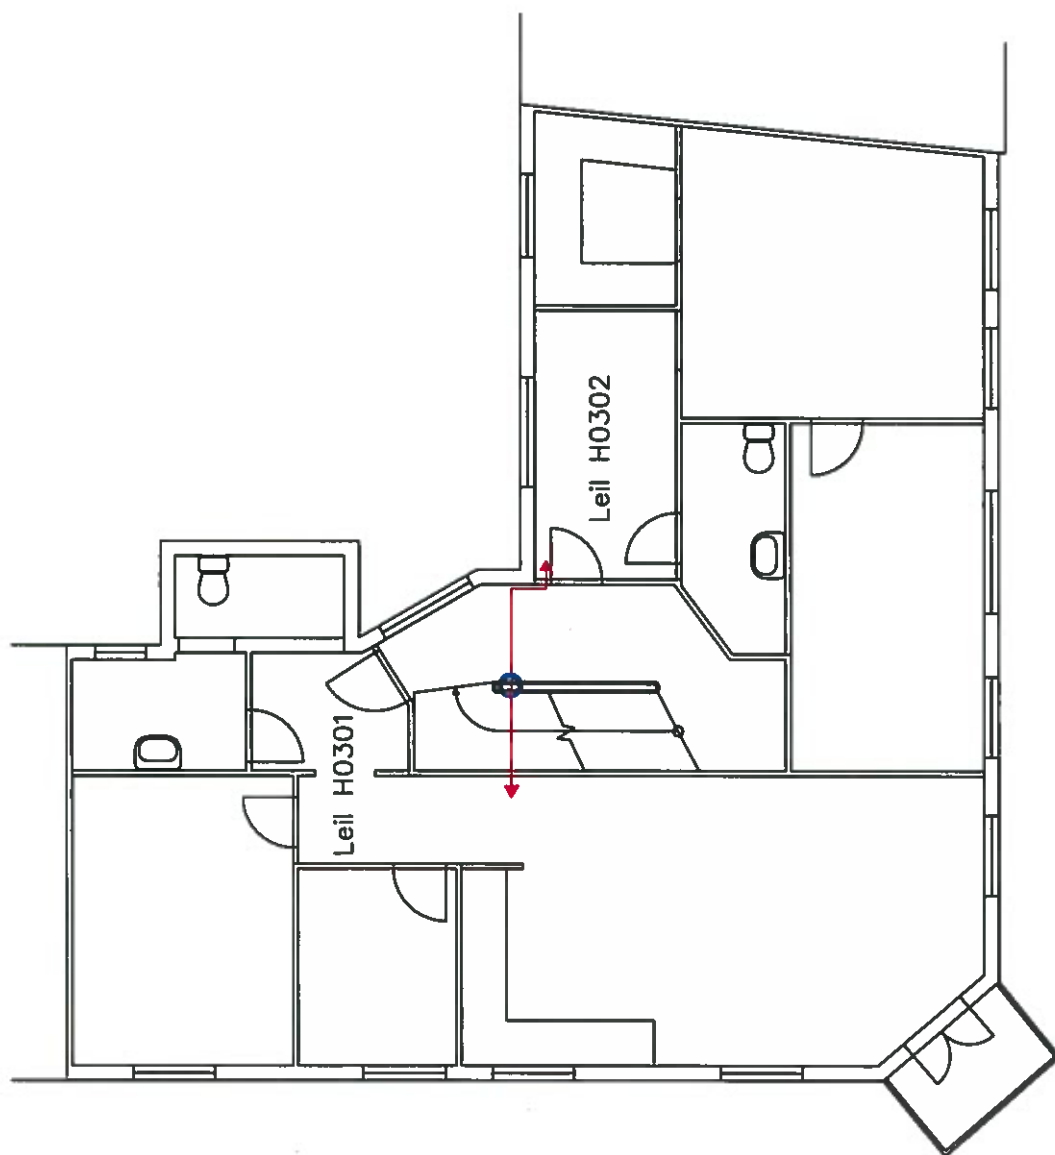

○ Stigeledning

OLE VIGSGT. 8
OLE VIGS GATE 8
Plan: 03

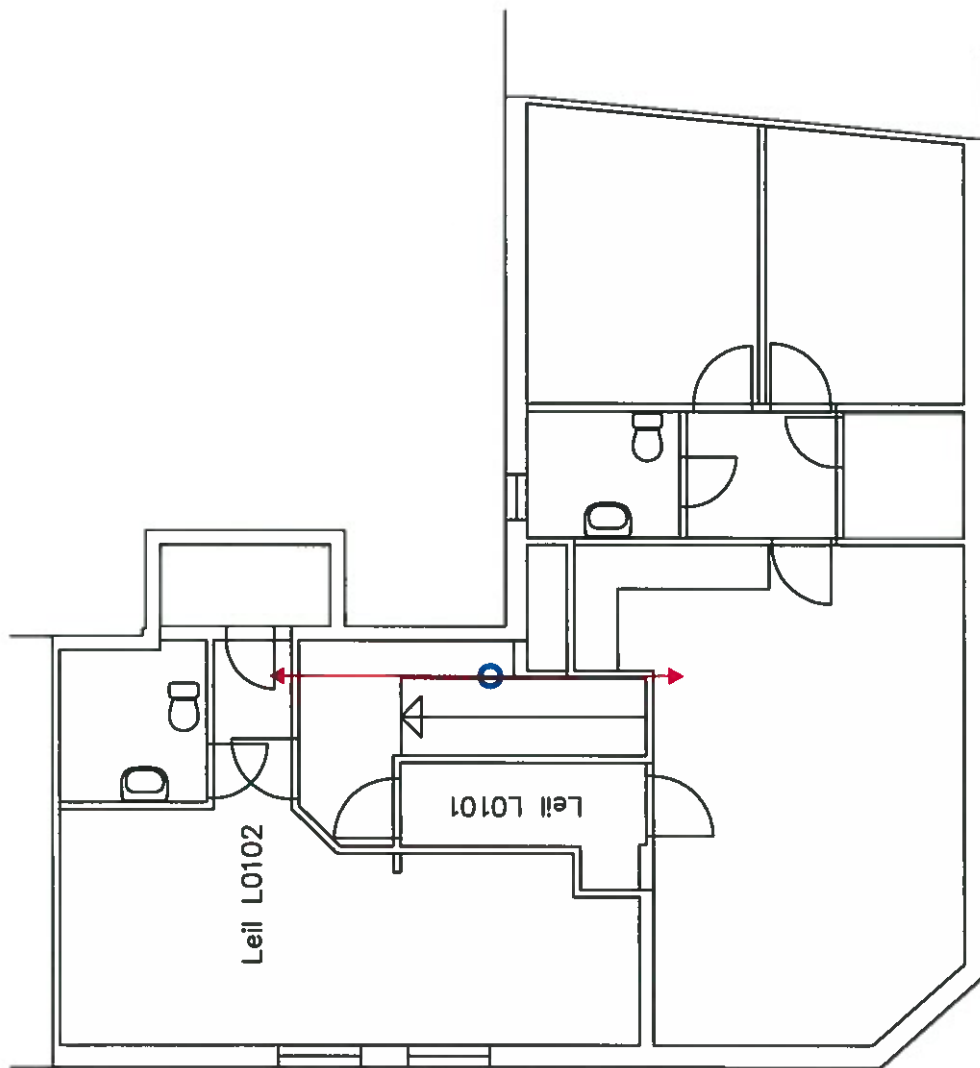

○ Stigeledning

OLE VIGSGT. 8
OLE VIGS GATE 8
Plan: 04