


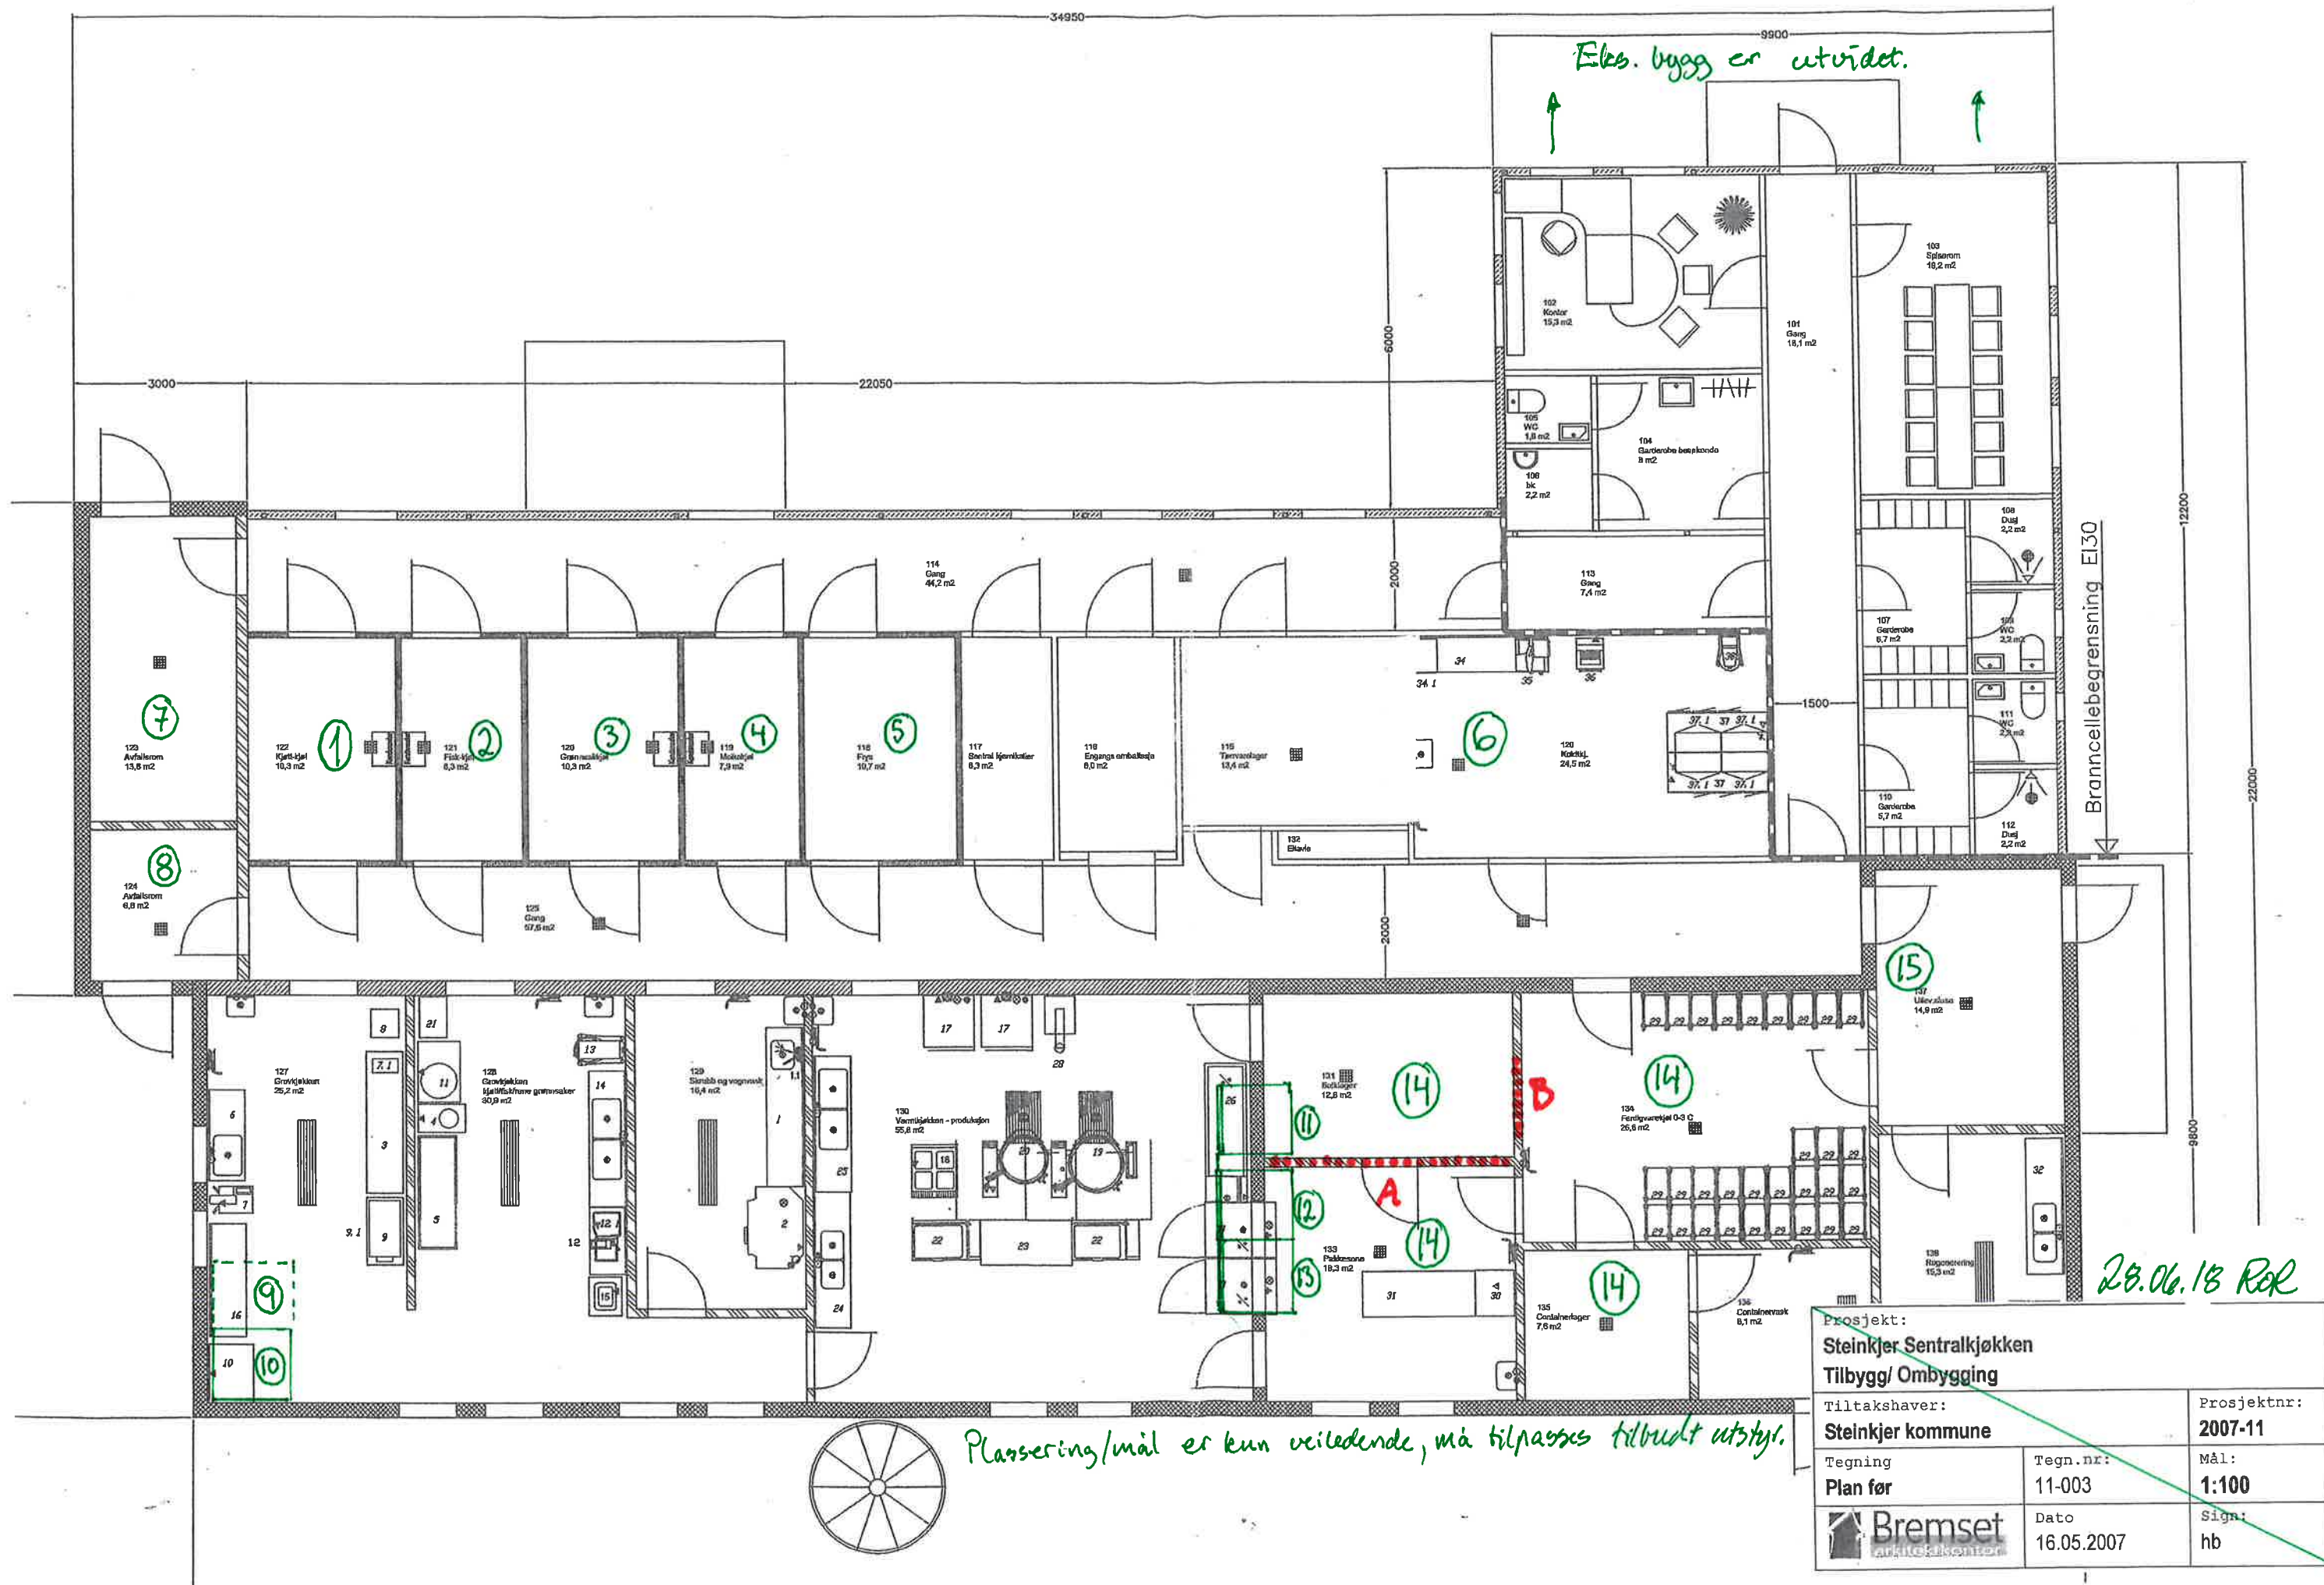

Prosjekt: Steinkjer Sentralkjøkken Tilbygg/ Ombygging		
Tiltakshaver: Steinkjer kommune		Prosjektnr: 2007-11
Tegning Plan før	Tegn.nr: 11-003	Mål: 1:100
Bremset arkitektkontor		Dato 16.05.2007
		Sign: hb