
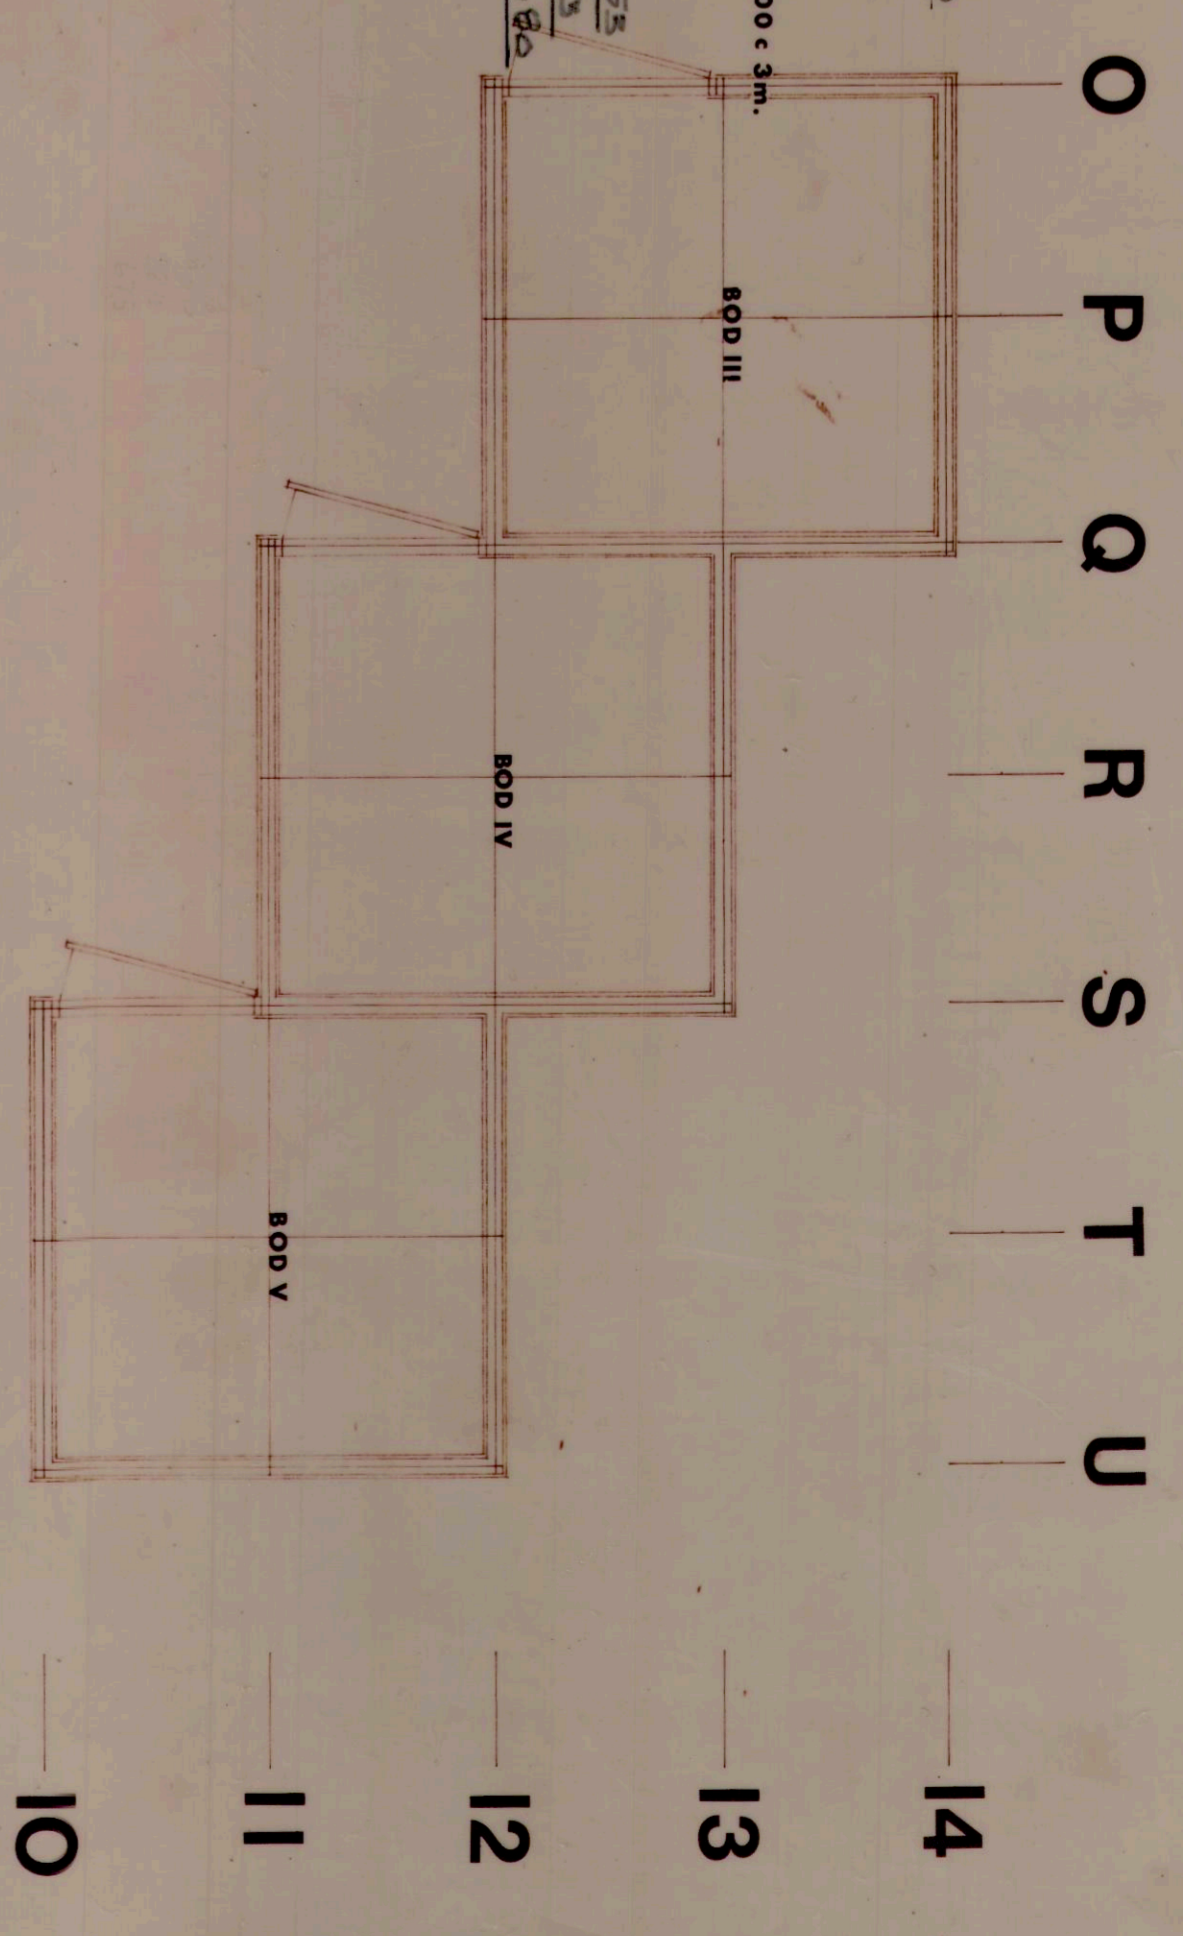


COTEDRYDDE FOR RULLER
 OG TILKØBLIGE BLIR BESTYRT
 ETTER DT MT. HOB B ET
 HYDEKRET OG
 HØYDENE INNVAHLT

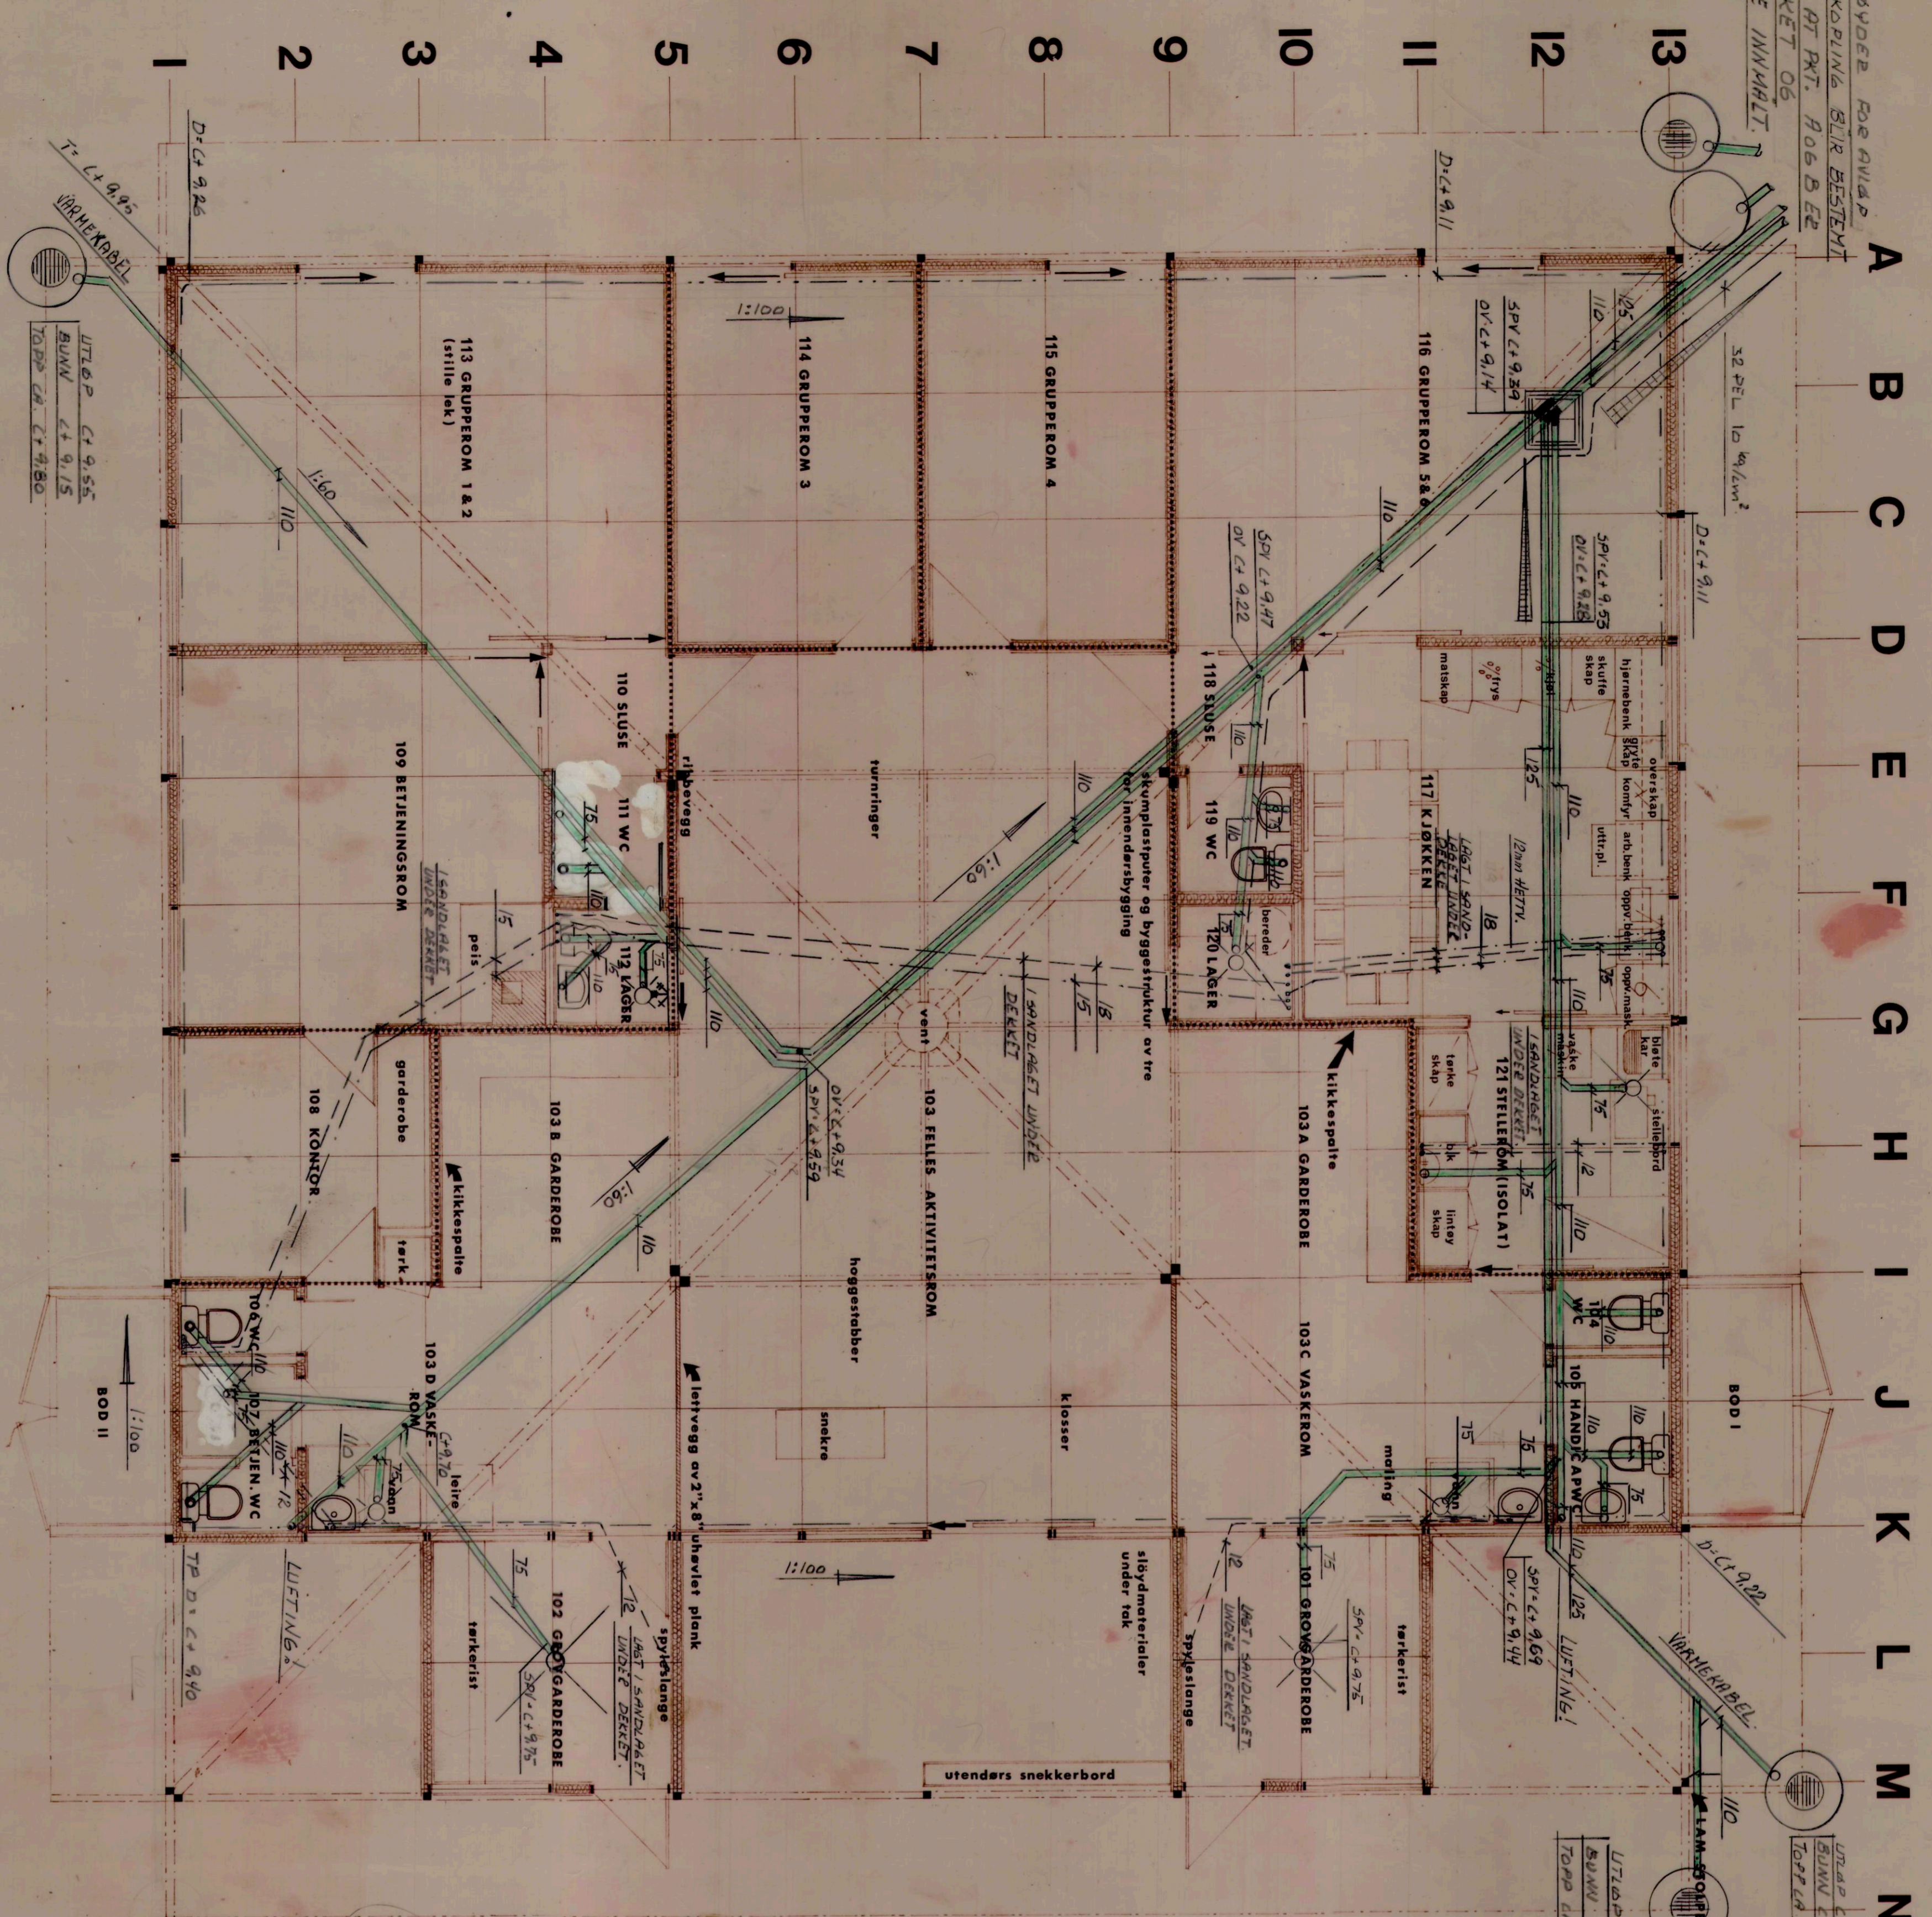

MEKI
 RUL OPPSTIKK LØSSES 25cm UNDEE
 OK GULV.
 FERDIE GULV SMTT TIL COTE 10.00

Å	REN LØS - BOD 107-111-112	5/1-7/6	EH
Å	Renngjørings gitter	0	Spek.
Å	ANBUDSTEGNING VVS	0	EH
Å	ANBUDSTEGNING BYGG	0	EH
ALLE MAL KONTROLLERES PÅ STEDETI			
REDD BARNAS BARNEHAVE			
HAMAR			
BUNNLEDDINGSPLAN			
Skala:	1:50		
Ter.: 20/2-76	EH		
Kontor: 1/1	M.H.-SR		
Kartell:	B27120		

**REDD BARNAS
 BARNEHAVE
 HAMAR**

PLAN AV I. ETASJE

MAL 1:50

ARKITTEK
 UTSIKTEN 1
 2500 HAMAR

JOBNNR.: 259 - 10

SIILINGENES
ROLF AALERUDS
 RÅDGIVENDE V.V.S. INGENIØRFIRMA
 2500 HAMAR - TLF. 25.005*

REV
 DATO
 TEGN/KONTR

6-2-76
 21-1-76
 1/1/76