
- ca. 800 m Komplett veglysanlegg
- ca. 420 m Kabelgrøft med kabel/Cu.
- Nytt målerskap 2 utg. (2)

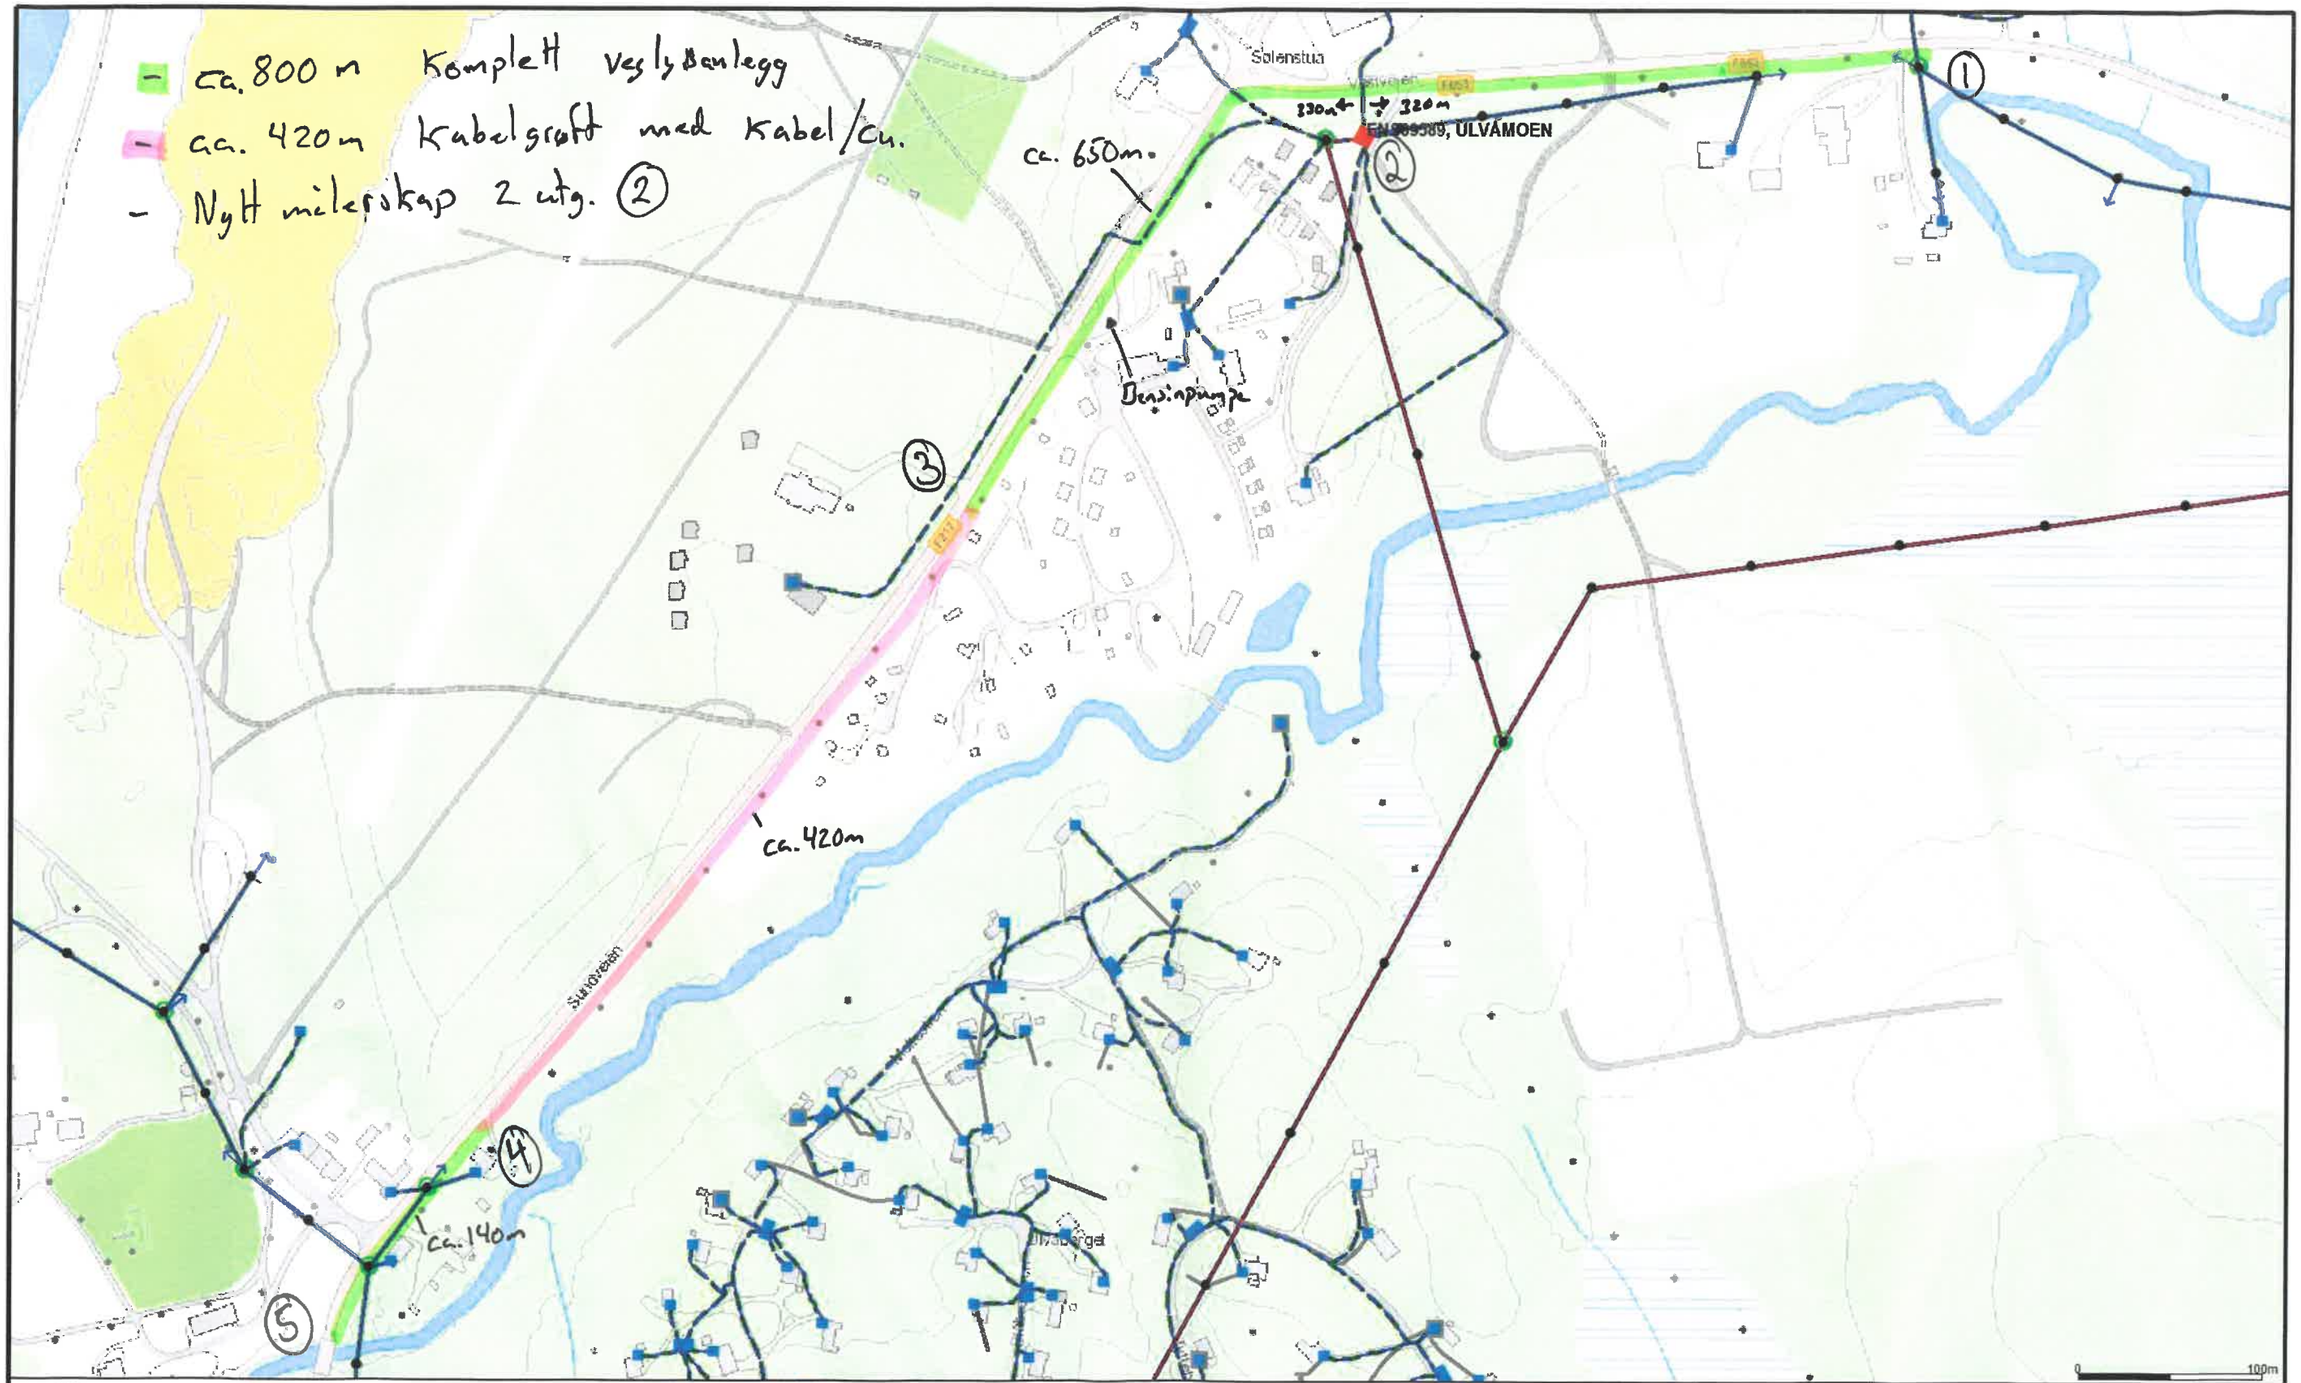

66 kV	300 kV	22 kV	230 V	Kabelskap
132 kV	420 kV	33 kV	400 V	Installasjonseier
300 kV	1 kV	47 kV	Rør	Knutepunkt
47 kV	11 kV	230 V	Kraftstasjon	Mast
66 kV	22 kV	400 V	Transformatorstasjon	
132 kV	11 kV	Default	Nettstasjon	

Beliggenhet og høyder må oppfattes som orienterende.

Eidsiva

Eidsiva Nett AS

3

Dato: 2018.05.30

Sign: ERAN

N

Målestokk 1:3200