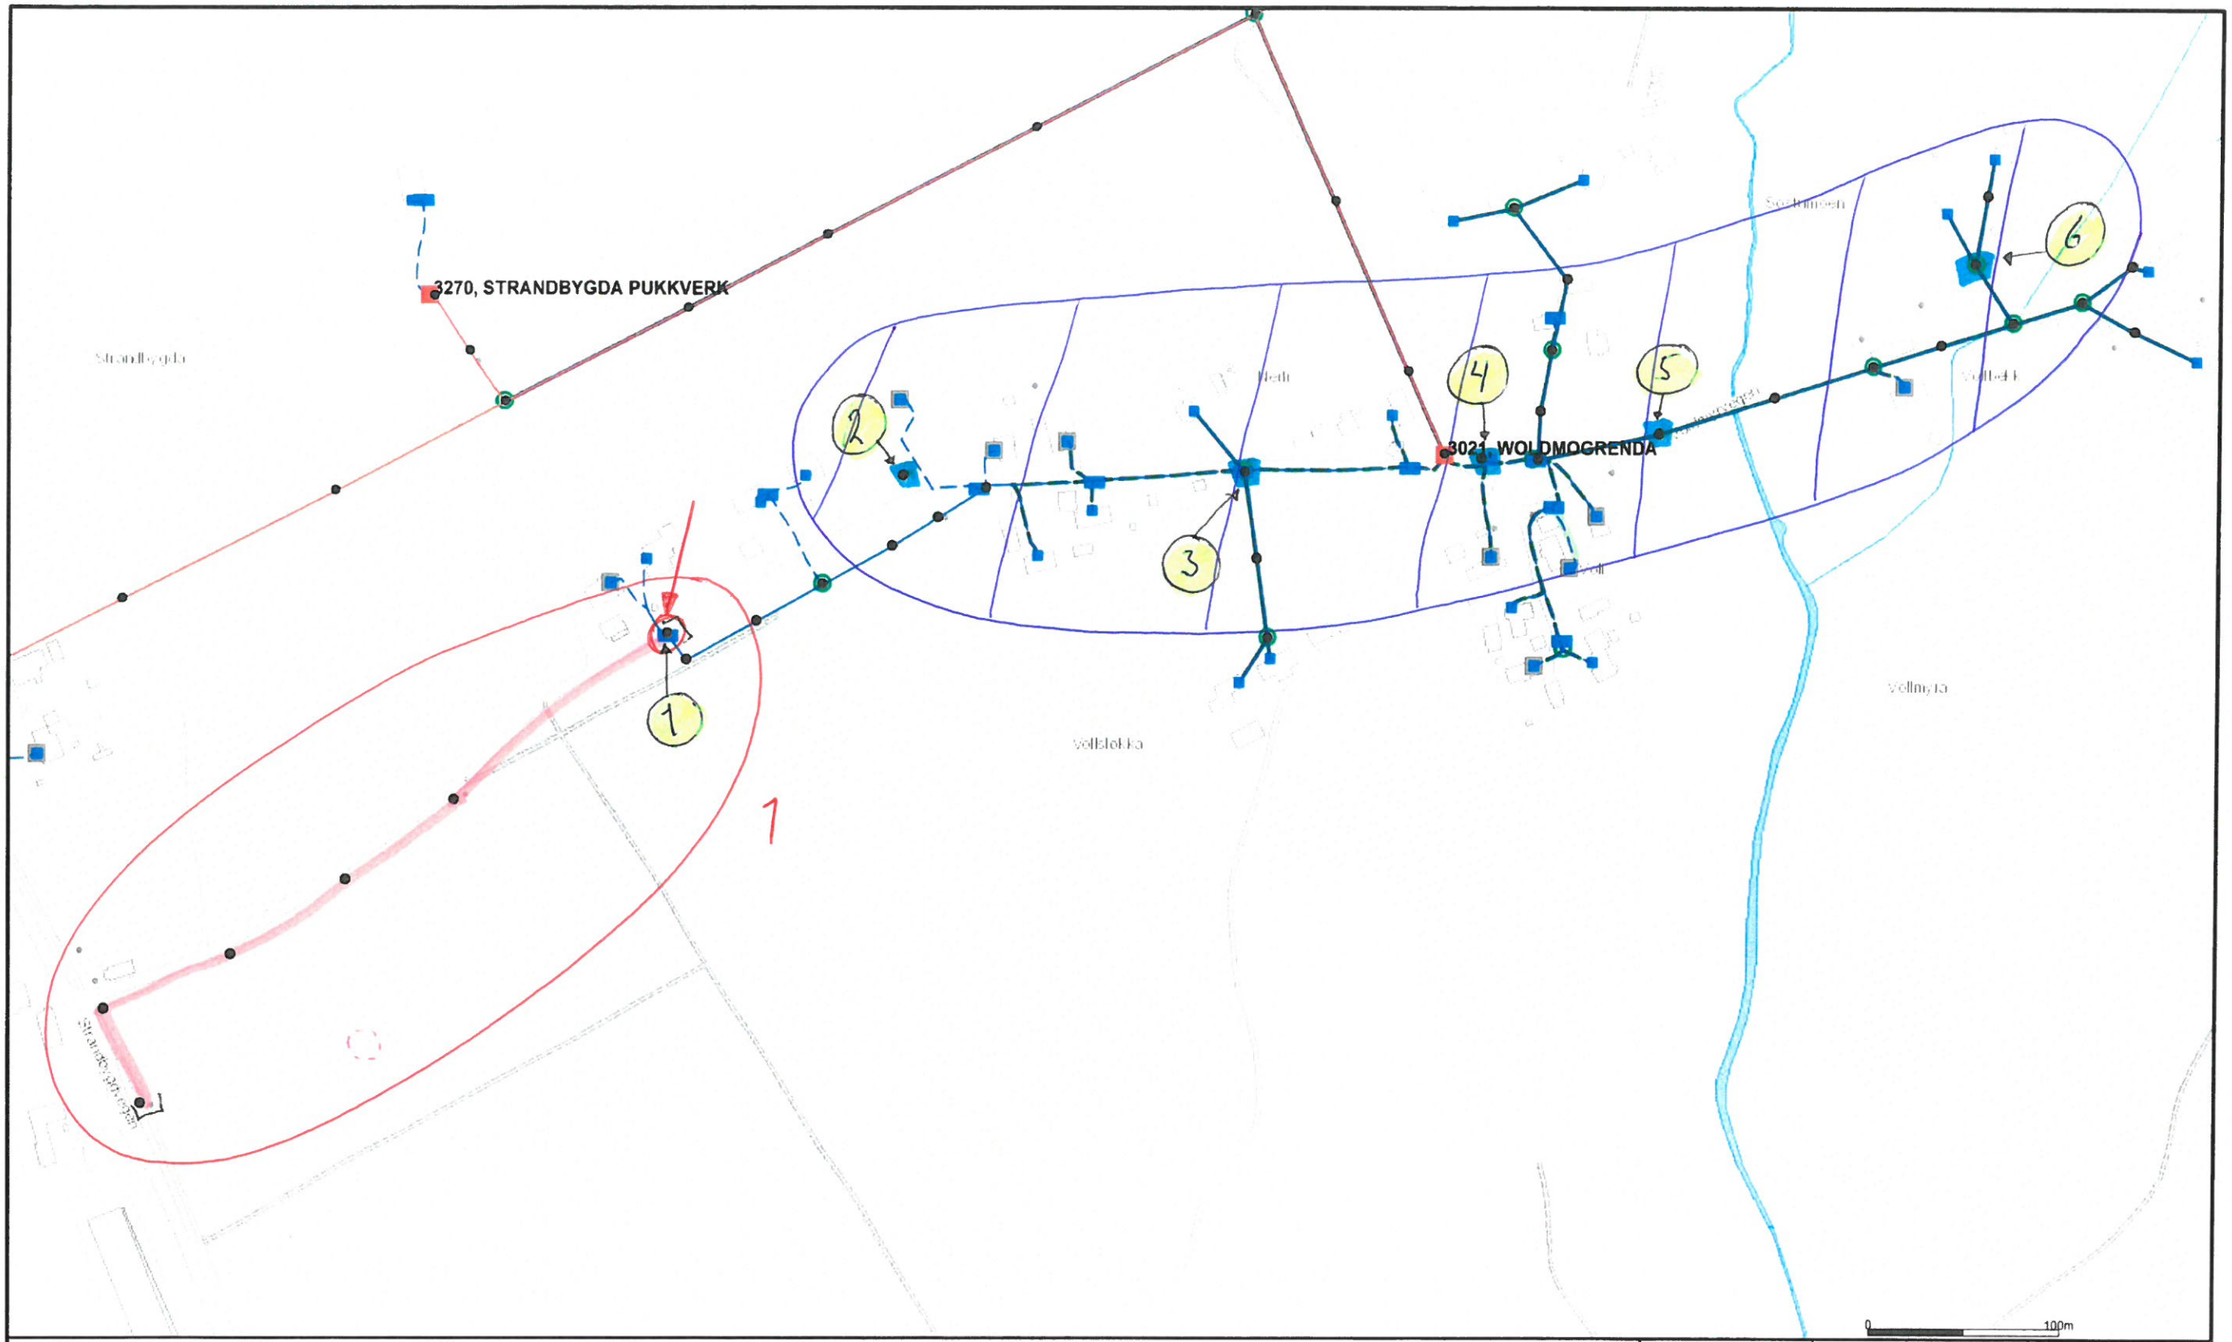

66 kV
132 kV
300 kV
47 kV
66 kV
132 kV
300 kV
420 kV
1 kV
11 kV
22 kV
11 kV
22 kV
33 kV
47 kV
230 V
400 V
Default
230 V
400 V
Rør
Kraftstasjon
Transformatorstasjon
Nettstasjon
Kabelskap
Installasjonseier
Knutepunkt
Mast
Ex
Blank
Kabel
Enkeltpunkt

Beliggenhet og høyder må oppfattes som orienterende.

Eidsiva

Eidsiva Nett AS

1

Dato: 2016.02.17
Sign: ERAN

N

Målestokk
1:3000