



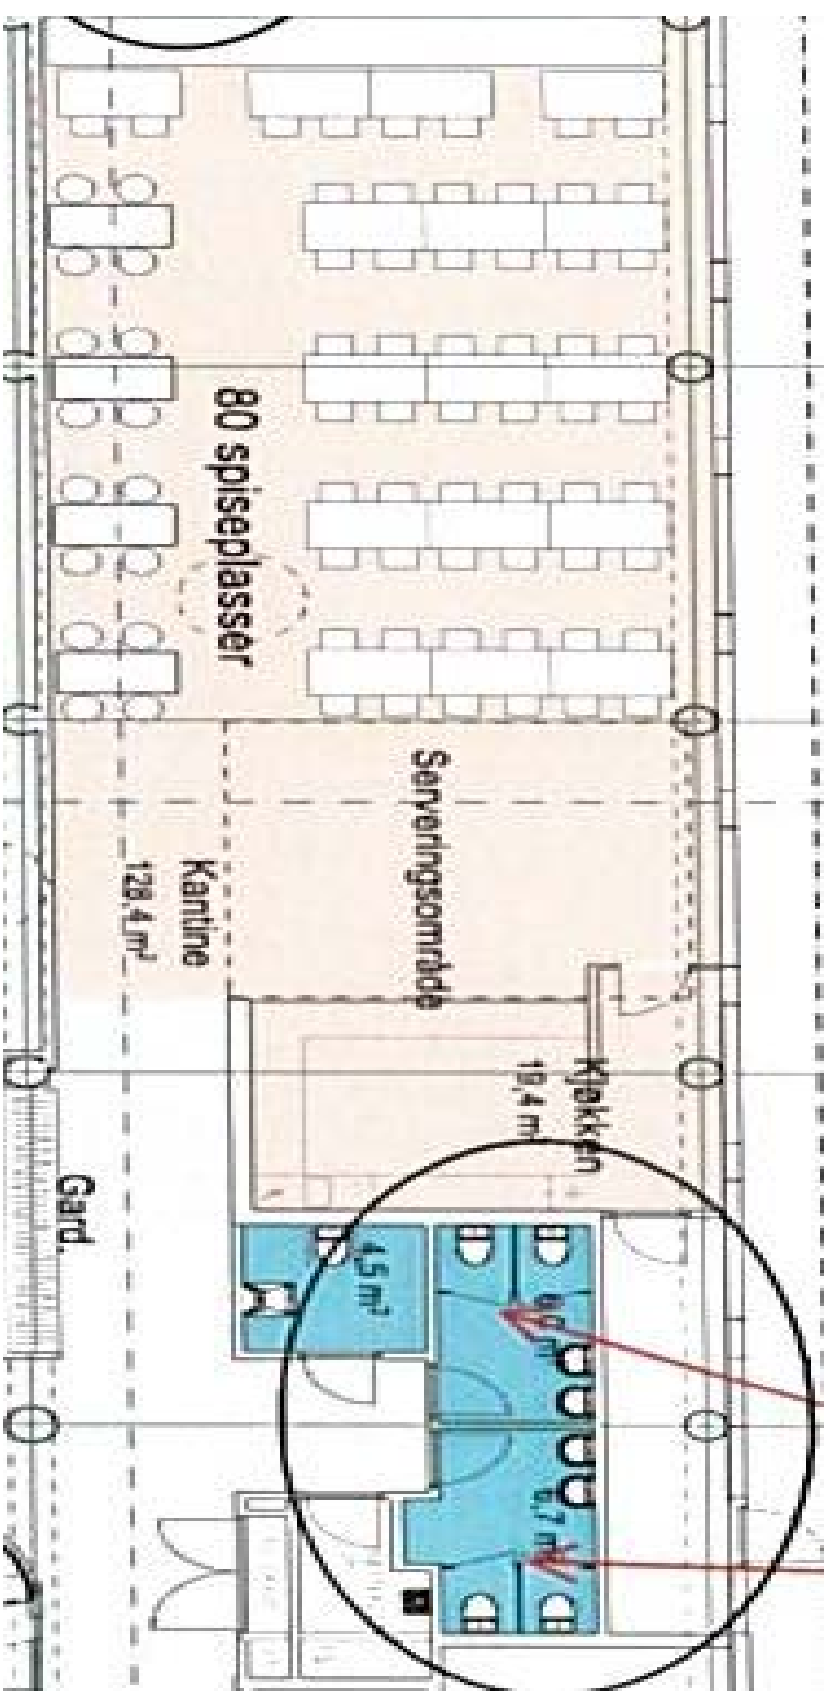

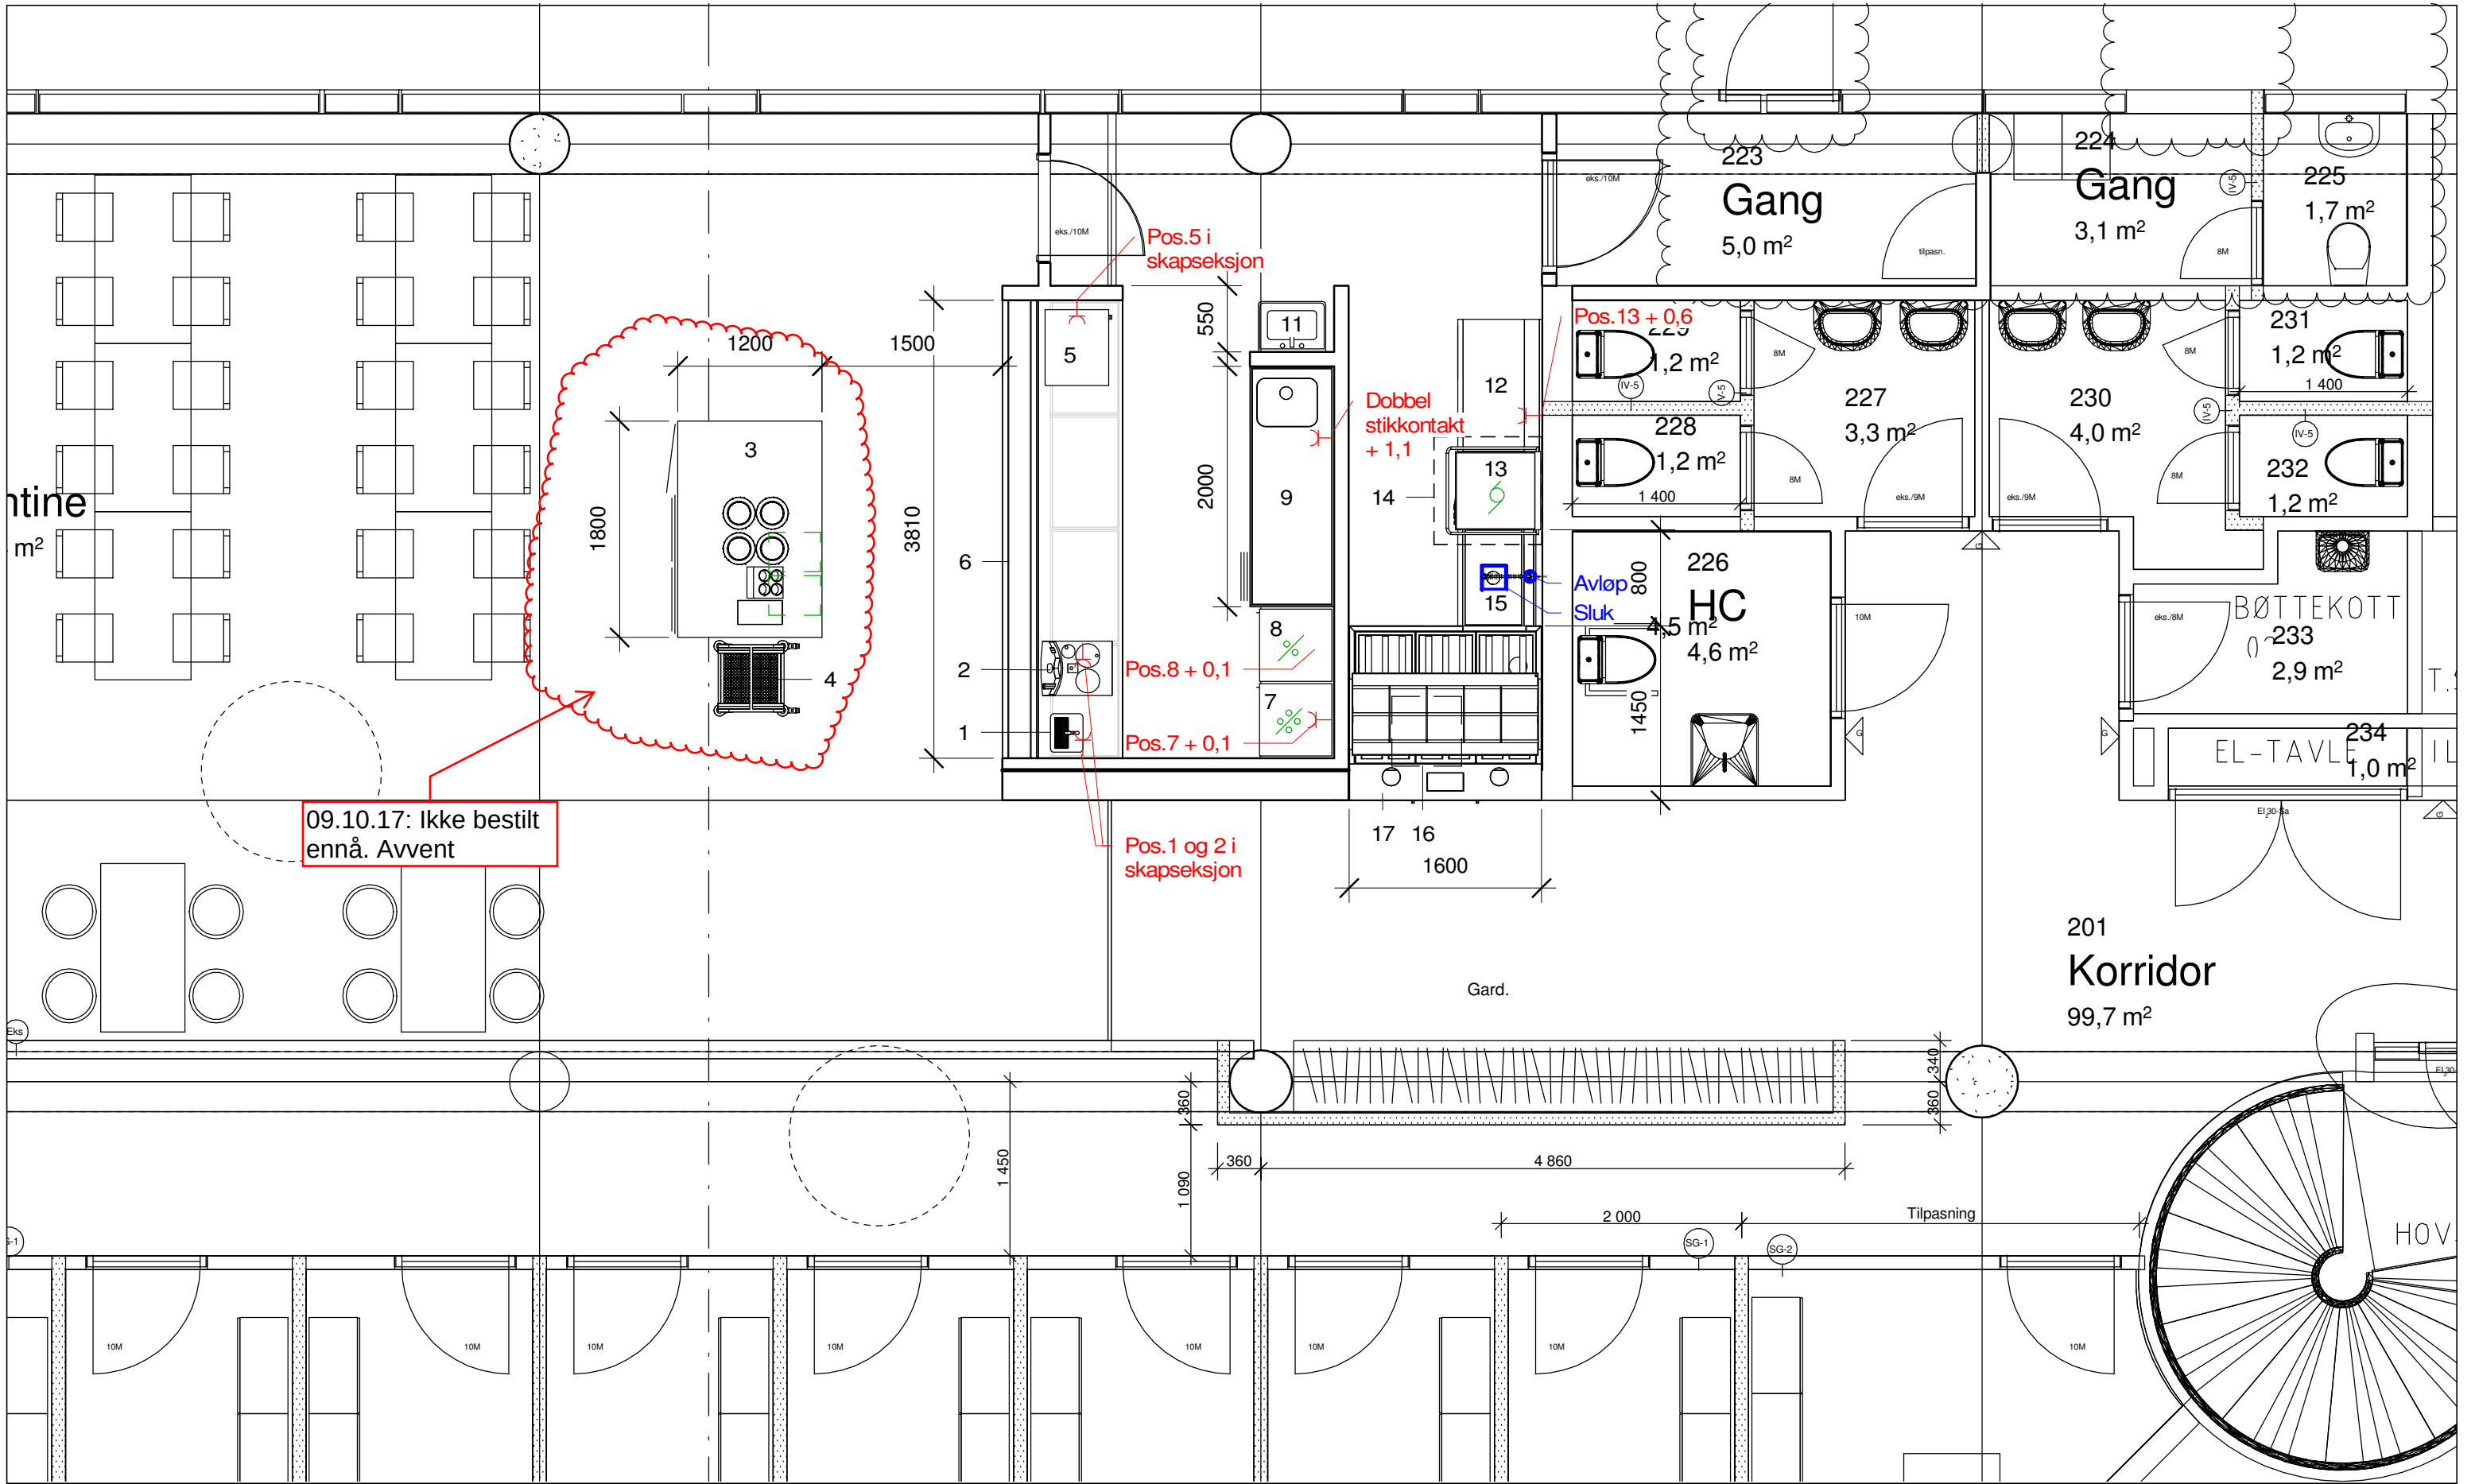

09.10.17: Ikke bestilt ennå. Avvent

KARL B HAUGE AS
Midtunheia 22, 5224 Nesttun
Tlf: 55925950
E-mail: post@kbhauge.no
www.kbhauge.no

Denne tegning tilhører Karl B Hauge AS, og kan ikke overlates eller brukes uten vårt samtykke.

No.	Description	Date

Havforskningsinstituttet

Strandgaten 196

Plan kantinekjøkken			
Prosjekt nr.	766	Tegn nr.	05
Dato	06.10.17	Rev.	
Tegn.	BRH	Mål	1 : 50
Kontr.			