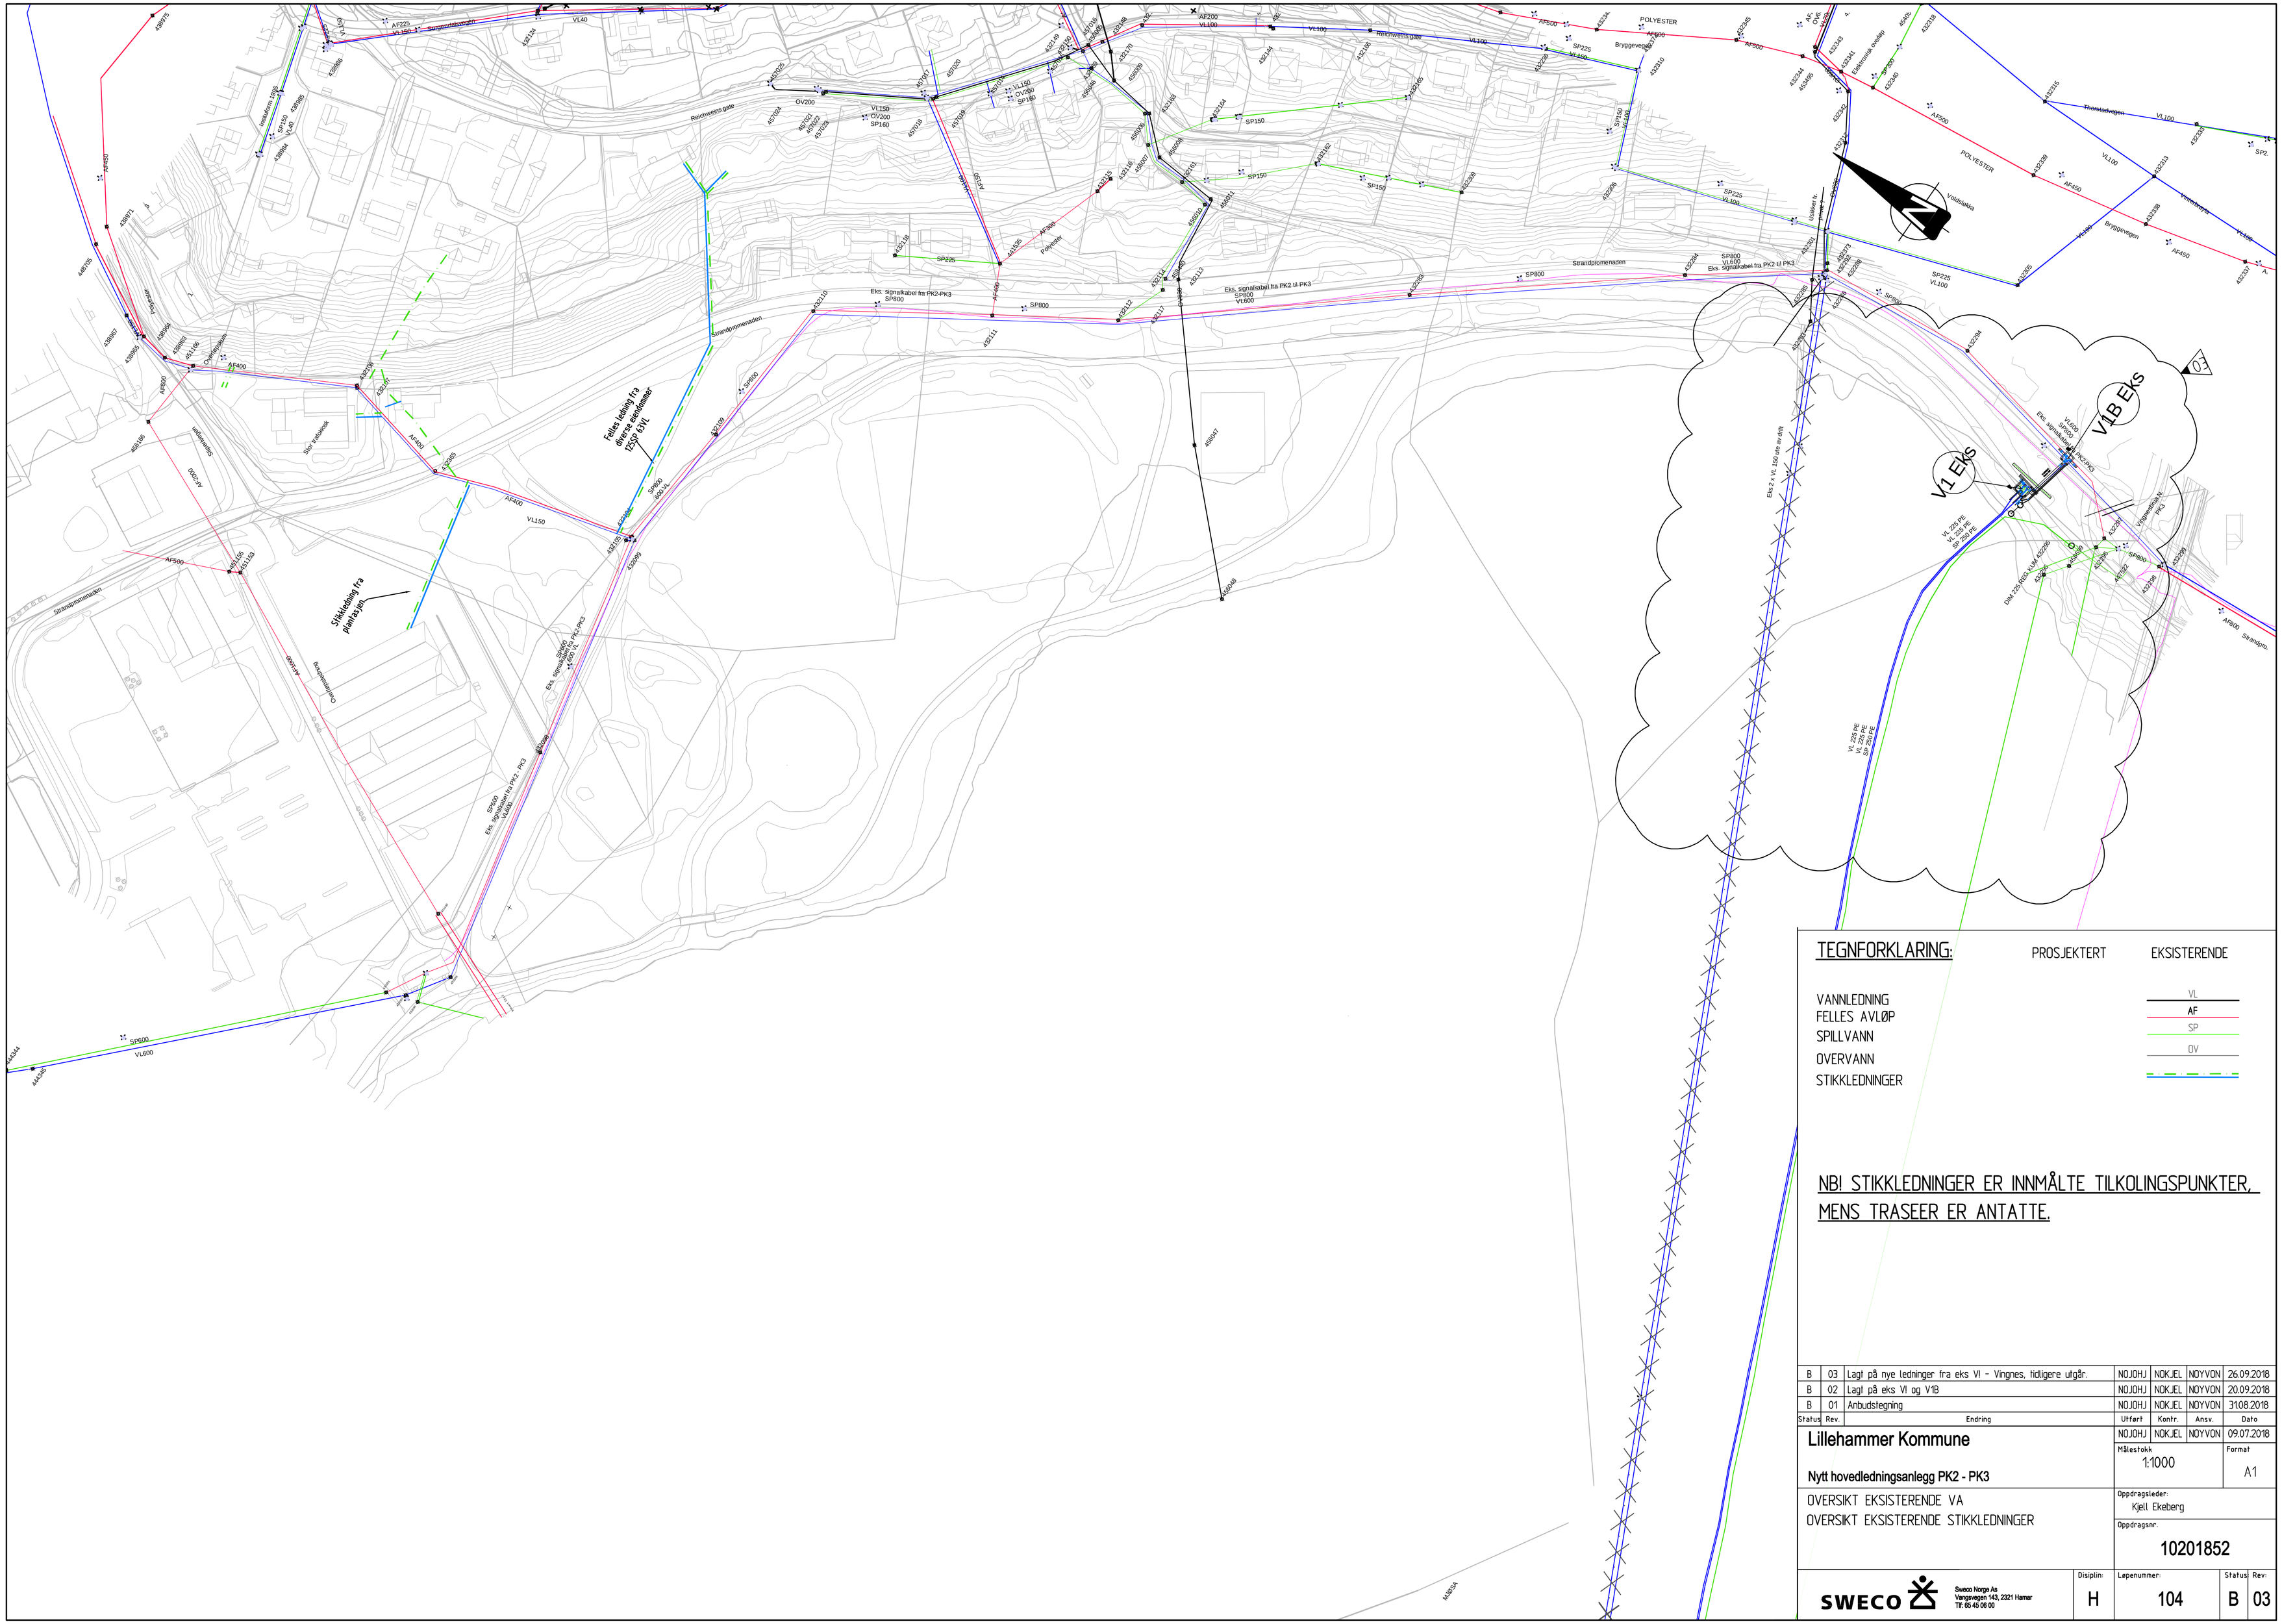
Strandpromenaden
Felles ledning fra diverse eiendomer
Stikkledning fra planta sjø
Eks. signalkabel fra PK2-PK3
Eks. signalkabel fra PK2 til PK3
Eks 2 x VL 150 rør ev.delt
V1 Eks
V1B Eks
POLYESTER
Bryggevegen
Thorstadvegen
Vindalsvegen
Vingnesveien
Svendgrn.
Rekreverna gate
