


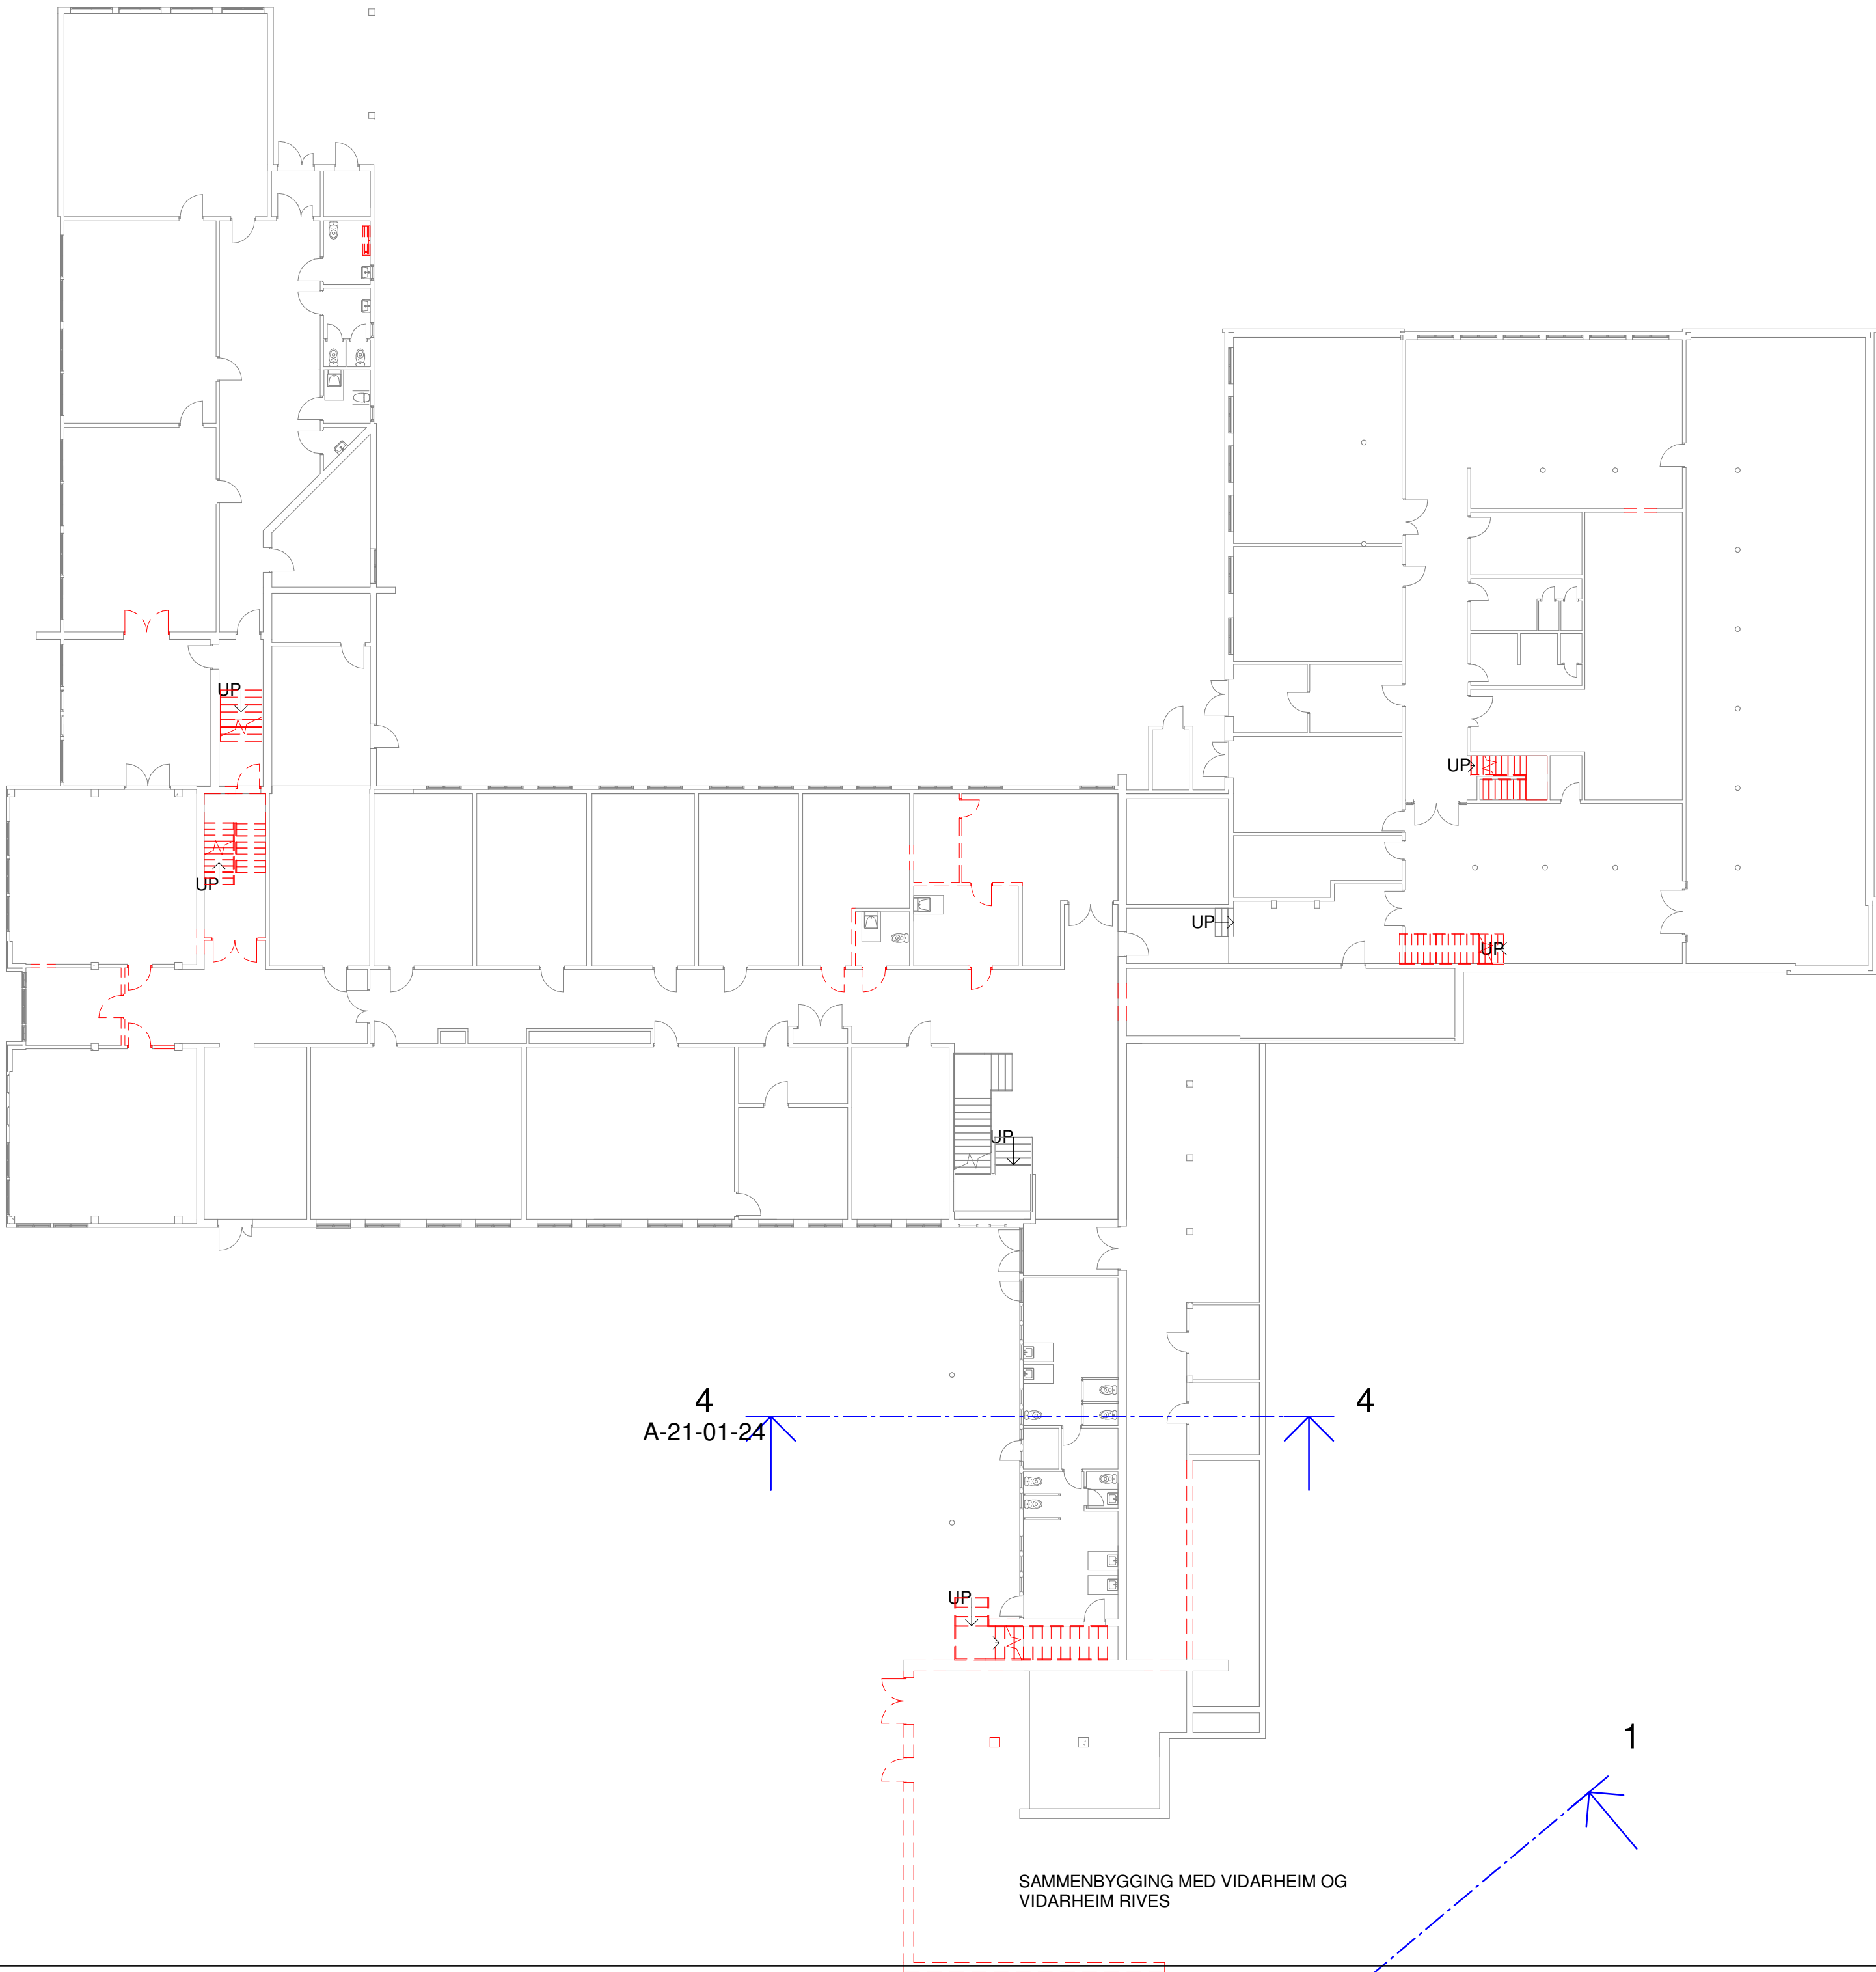

Tegningsnummer	Revisjon
A-21-01-22	01

01	2018-15-10	Prekvalifisering	birber	bjfre	
Rev.	Dato	Beskrivelse	Utarbeidet	Fagkontroll	Godkjent
Dette dokumentet er utarbeidet av Norconsult AS som del av det oppdraget som fremgår nedenfor. Opphavsretten tilhører Norconsult AS. Dokumentet må bare benyttes til det formål som oppdragsavtalen beskriver, og må ikke kopieres eller gjøres tilgjengelig på annen måte eller i større utstrekning enn formålet tilsier.					
TOLGA KOMMUNE					Målestokk (gjelder A2) 1 : 200
Ny barnehage og kulturhusdel ved Tolga skole					
Plan U etg - Riveplan					
Norconsult 		Oppdragsnummer 5183848	Tegningsnummer A-21-01-22		Revisjon 01

2018-10-15 14:04:09 N:\5183848\BIM\Arkitektur\Revit_Lokal\5183848_Tolga skole_ennv.rvt