


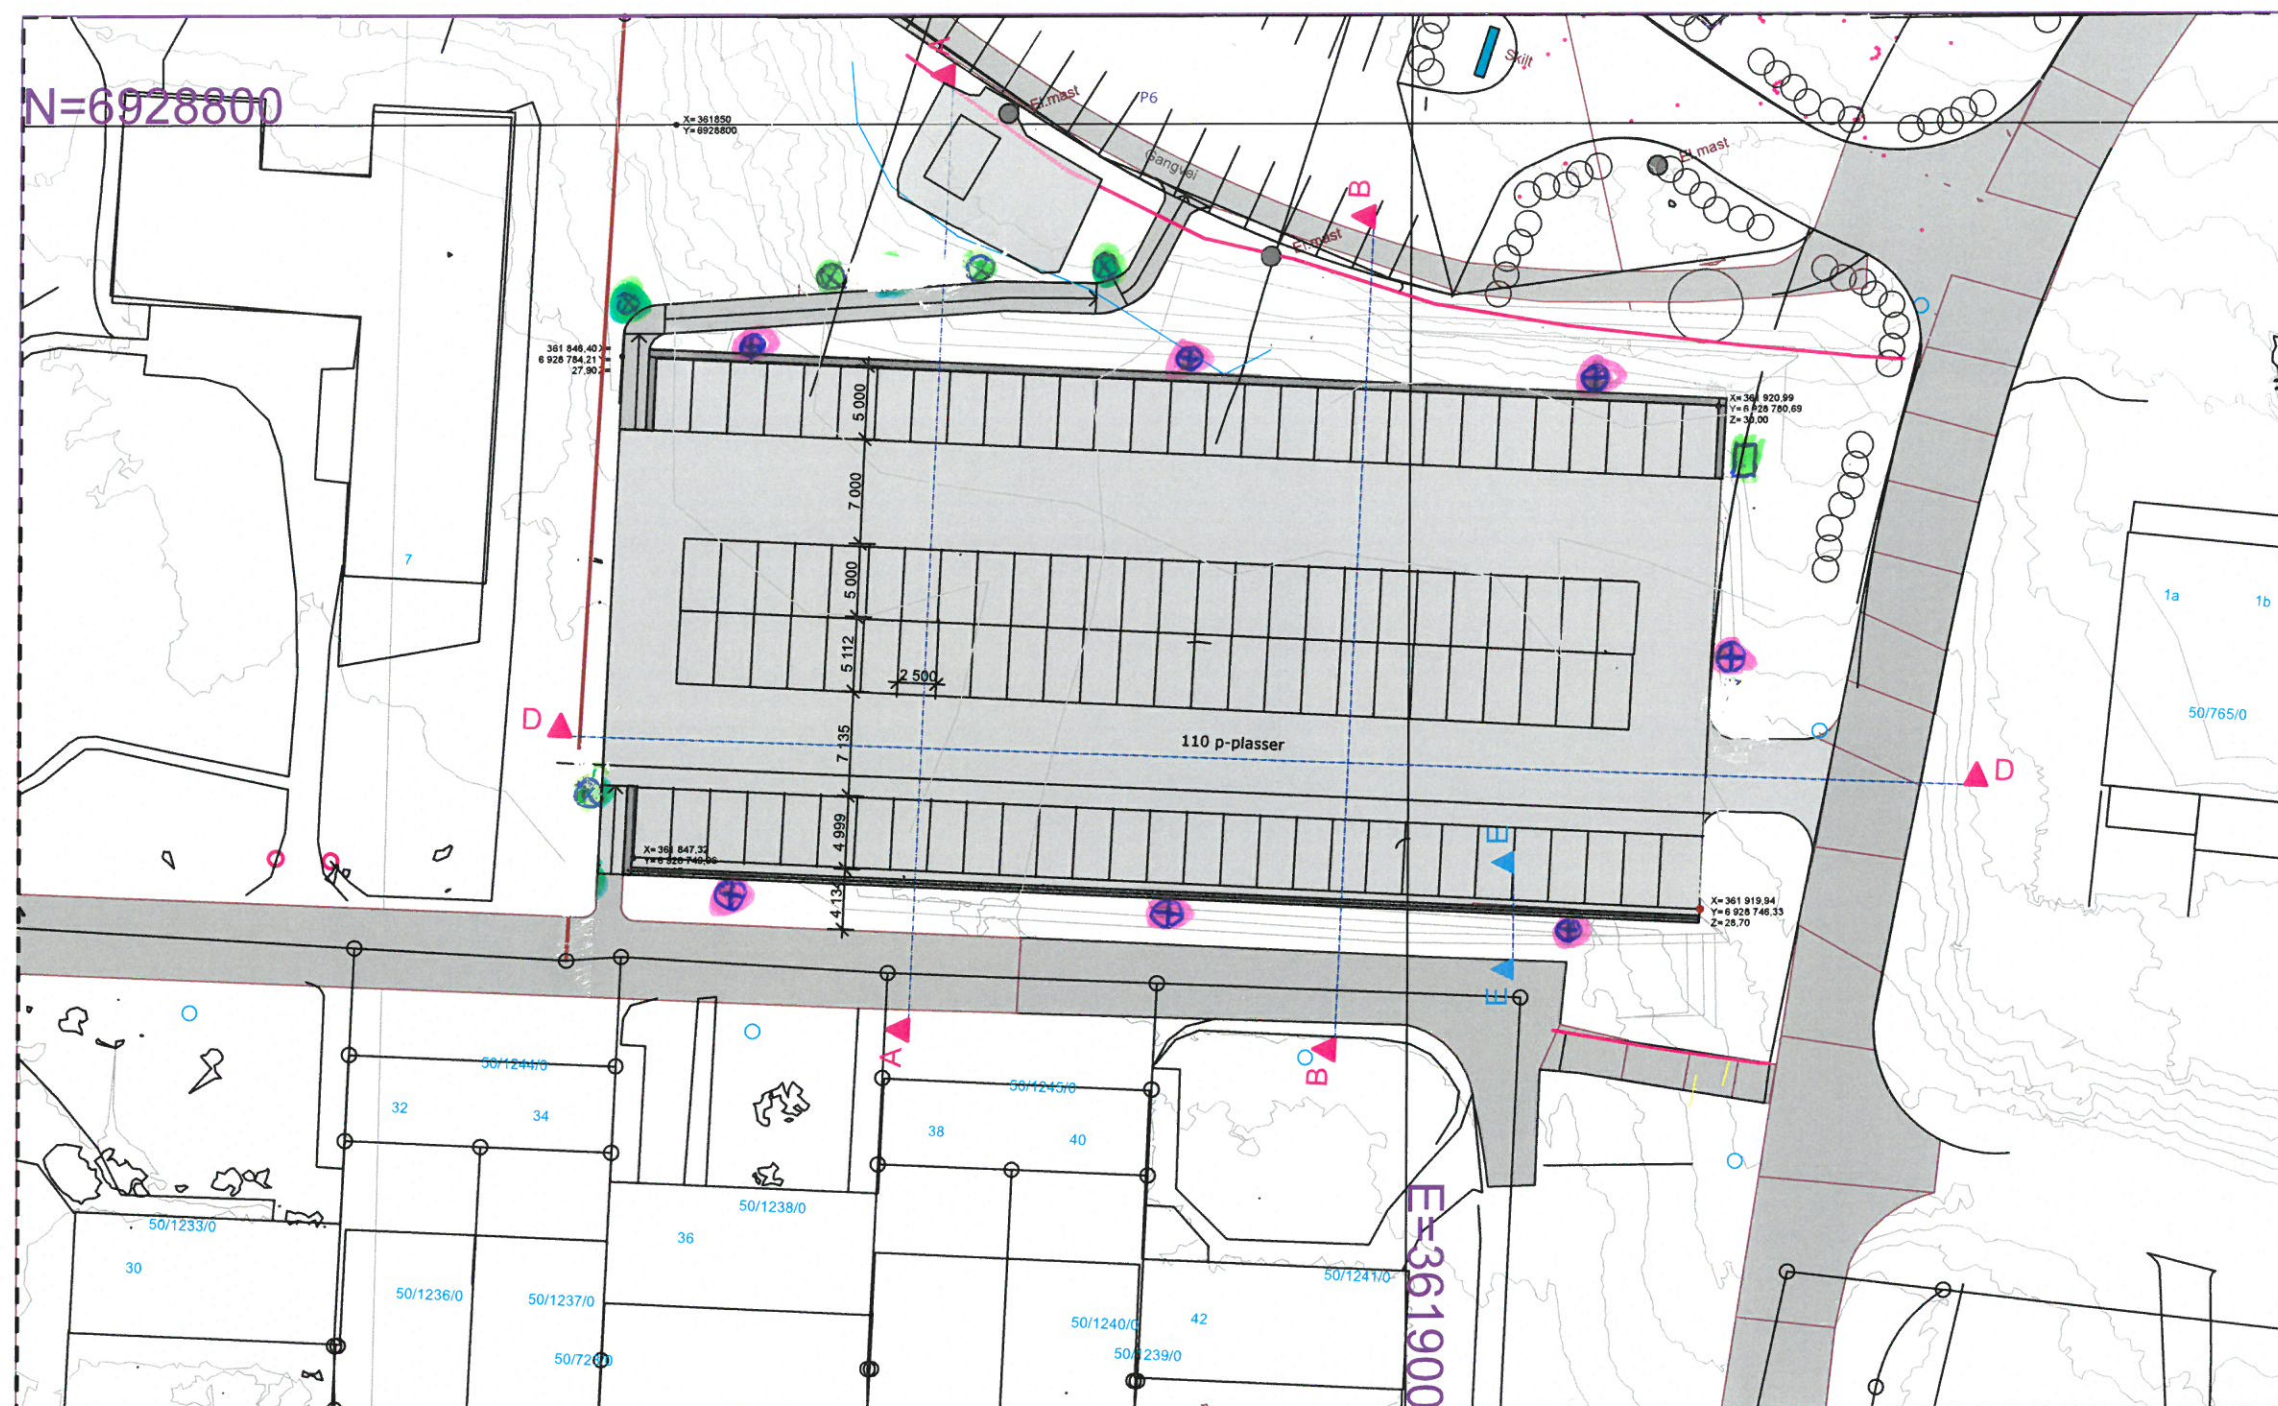

NR	Antall	Armaturtype	Lm	Lyskilde	Watt
1	7	O52 LED 5000 740 WBA	4750	LED O52 5 WBA 740	39
2	5	O34 LED 1400 740 360deg	1343	LED O34 1400 740-1	26

HOVEDFORDELINGSKAP / PARKSKAP

BELYSNINGSPLAN

Situasjonsplan - 1:500 - 15.11.18

Ålesund sjukehus - Parkeringsplass - Øvre Geilegrend - Hammerø & Storvik Prosjekt AS / Arkitekt Oddvar Ekroll AS