



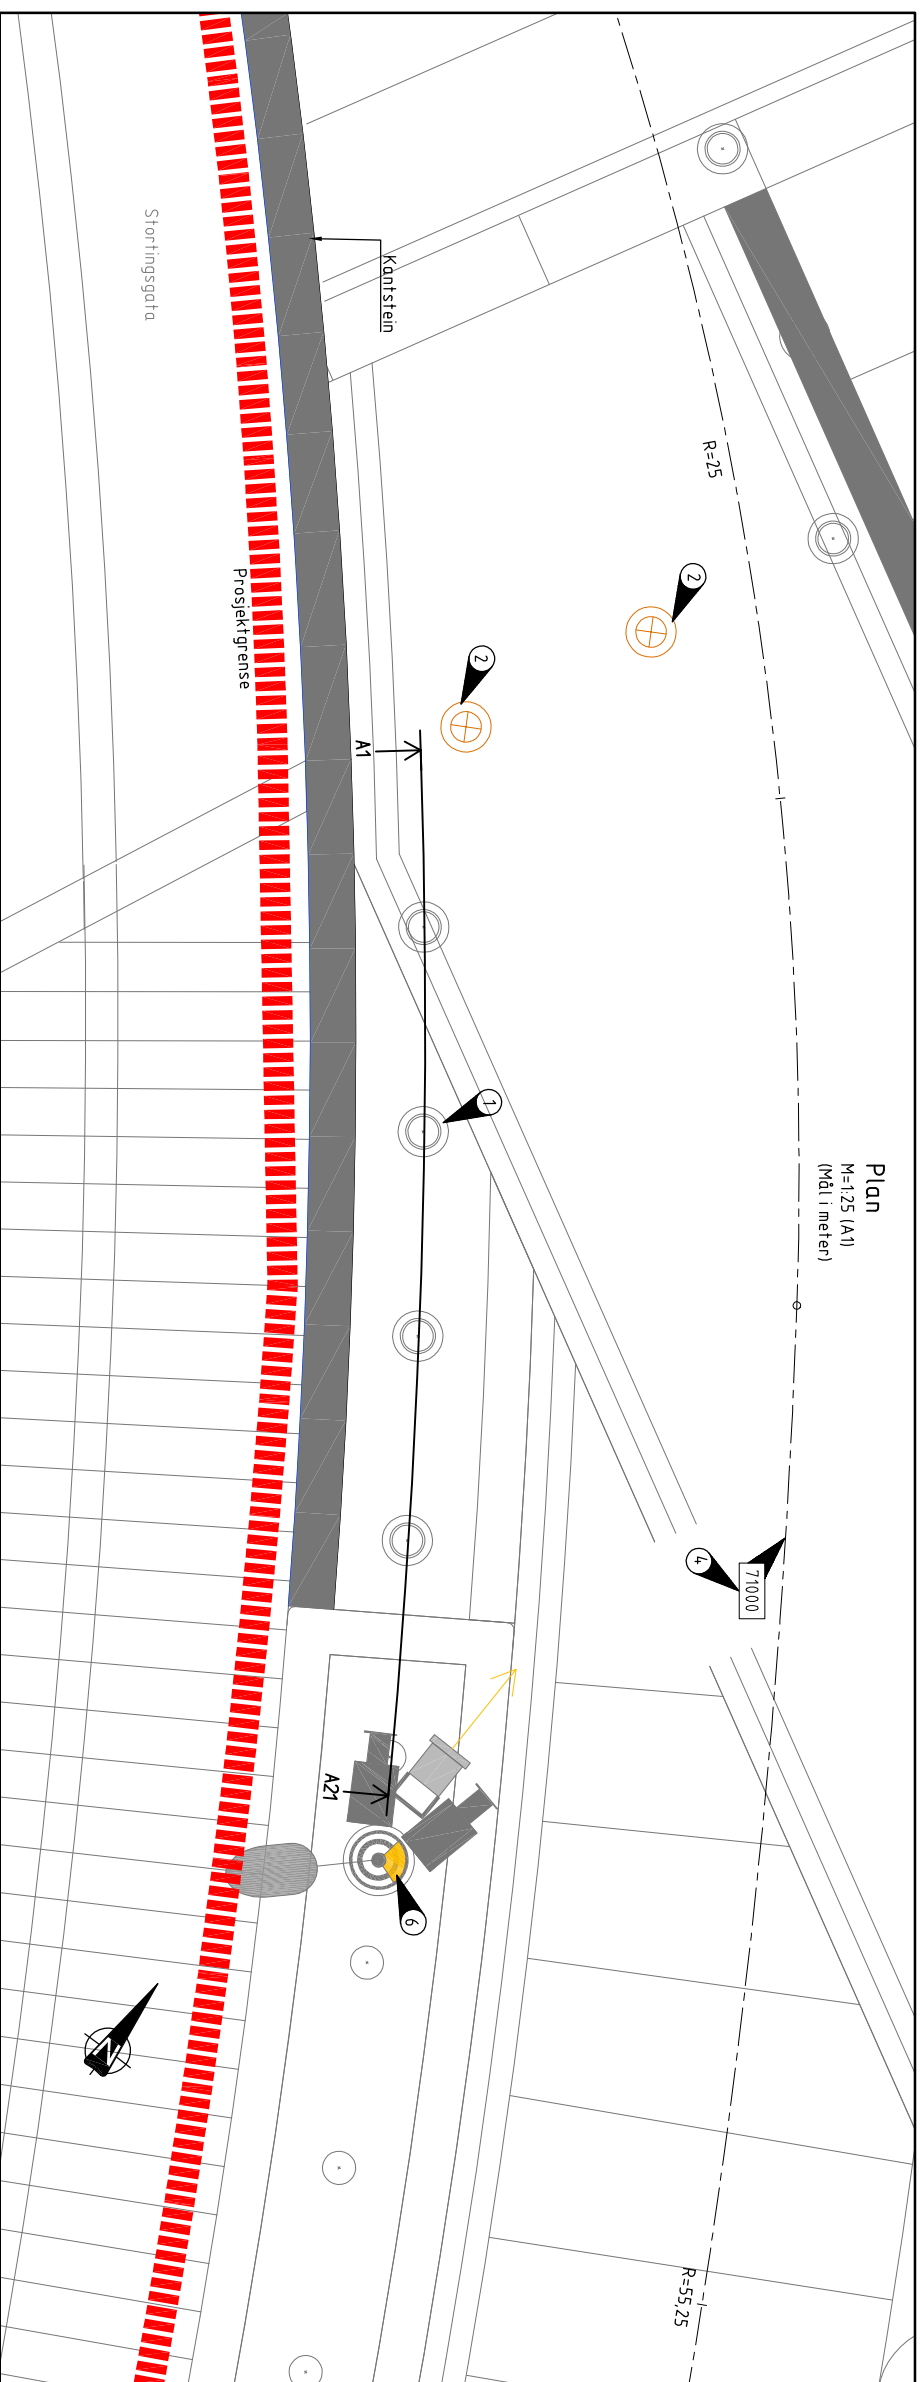

Lengdesnitt A21-A21 (Pullertrekke Stortingsgata-trikketrasé)

M=1:25 (A1)
(Mål i meter)

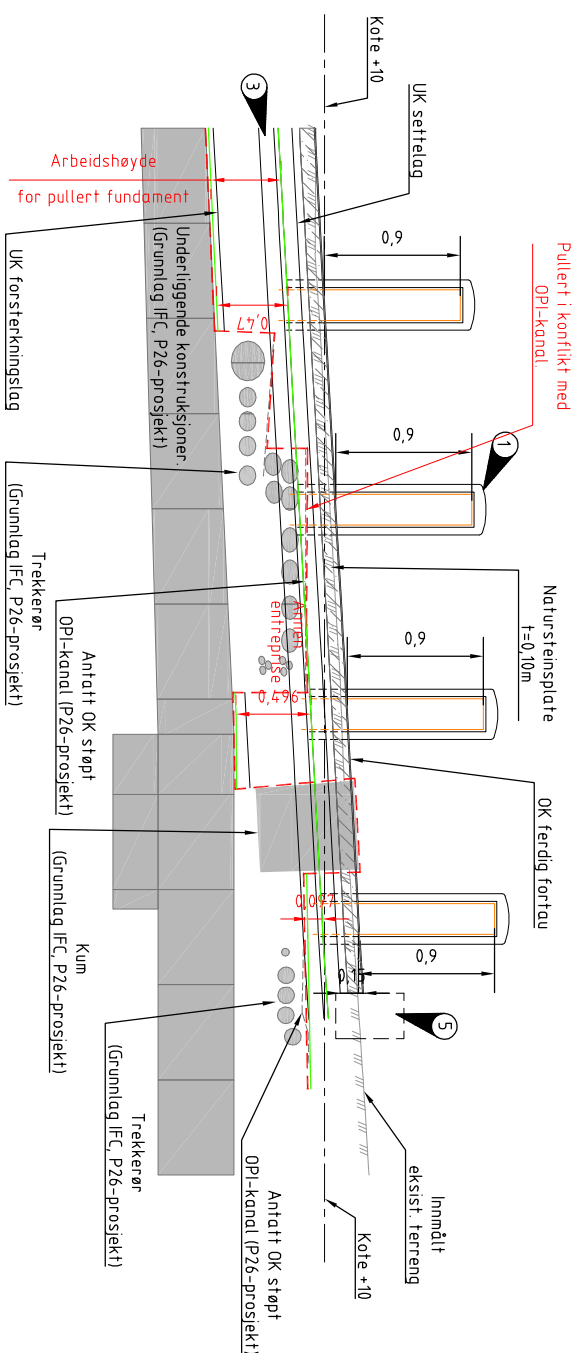

Merknader

- 1 Pulert med gravitmanthing, se tegn W2-XX-W-761-D-312
- 2 Snitt for dynamisk puliert er vist på tegn. W2-XX-K-744-D-201
- 3 Overbygning fortau, se tegn W2-XX-W-761-D-111
- 4 Plan og profil av gangvei i Sløttingsgata er vist på tegn. W2-XX-W-761-P-002

- 5 Naturstein, se tegn. W2-XX-L-761-D-202
- 6 Teknisk mast ATM03, se tegn. W2-XX-K-744-R-102

Arbeidsrom/høyde for pullert fundament fra UK nedre
drensaftalt laget til OK betongkonstruksjon/OPl-kanal.

•Plassering av pullerter blir optimalisert til arbeidstegning


Alle høydeangivelser og koordinater på tegningene er angitt i "Oslo lokal høyde" og i "Euref89 NTM10".

BRUNNENSKODE	ETAGE	DISP.N	SYSTEMKODE	TECHNOSTYPE	LOEFNUMMER	STATUS	REVISION	TECHNOS PLANNA	DATE	VAL	R
W2	XX	W	761	S	202	T	00	LAY_W2_S_SniffP...	22.10.18	1:25	0

PROJEKTERINGSGRUPPE

ARTIST	ARTIST'S NAME	ARTIST'S TEL	ARTIST'S FAX	ARTIST'S MAIL ADDRESS
BH	STORINGE T	90020129	---	phib@vortigo.no
LARK	DRONNINGA LANDSKAP	99963769	---	post@droninga.com
RI	STRICOR	93223112	---	oslo@stricor.no
LVS	ZENSK	21463937	---	post@zenisk.no
---	---	---	---	---
---	---	---	---	---

AKTIEBES INTERNE FILNAAM/NUMMER	AKTIEBES INTERNE SAKSYAAM/NUMMER

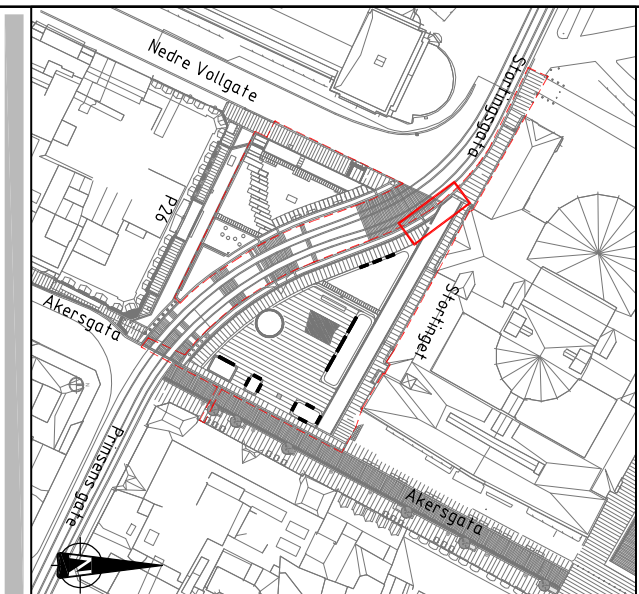[illegible]

WESSELS PLASS

PULLERT STORT.GT-TR. TRASE

ARBEIDSRØM FUNDAMENT



W2 XX W 761 S 202 T 00