
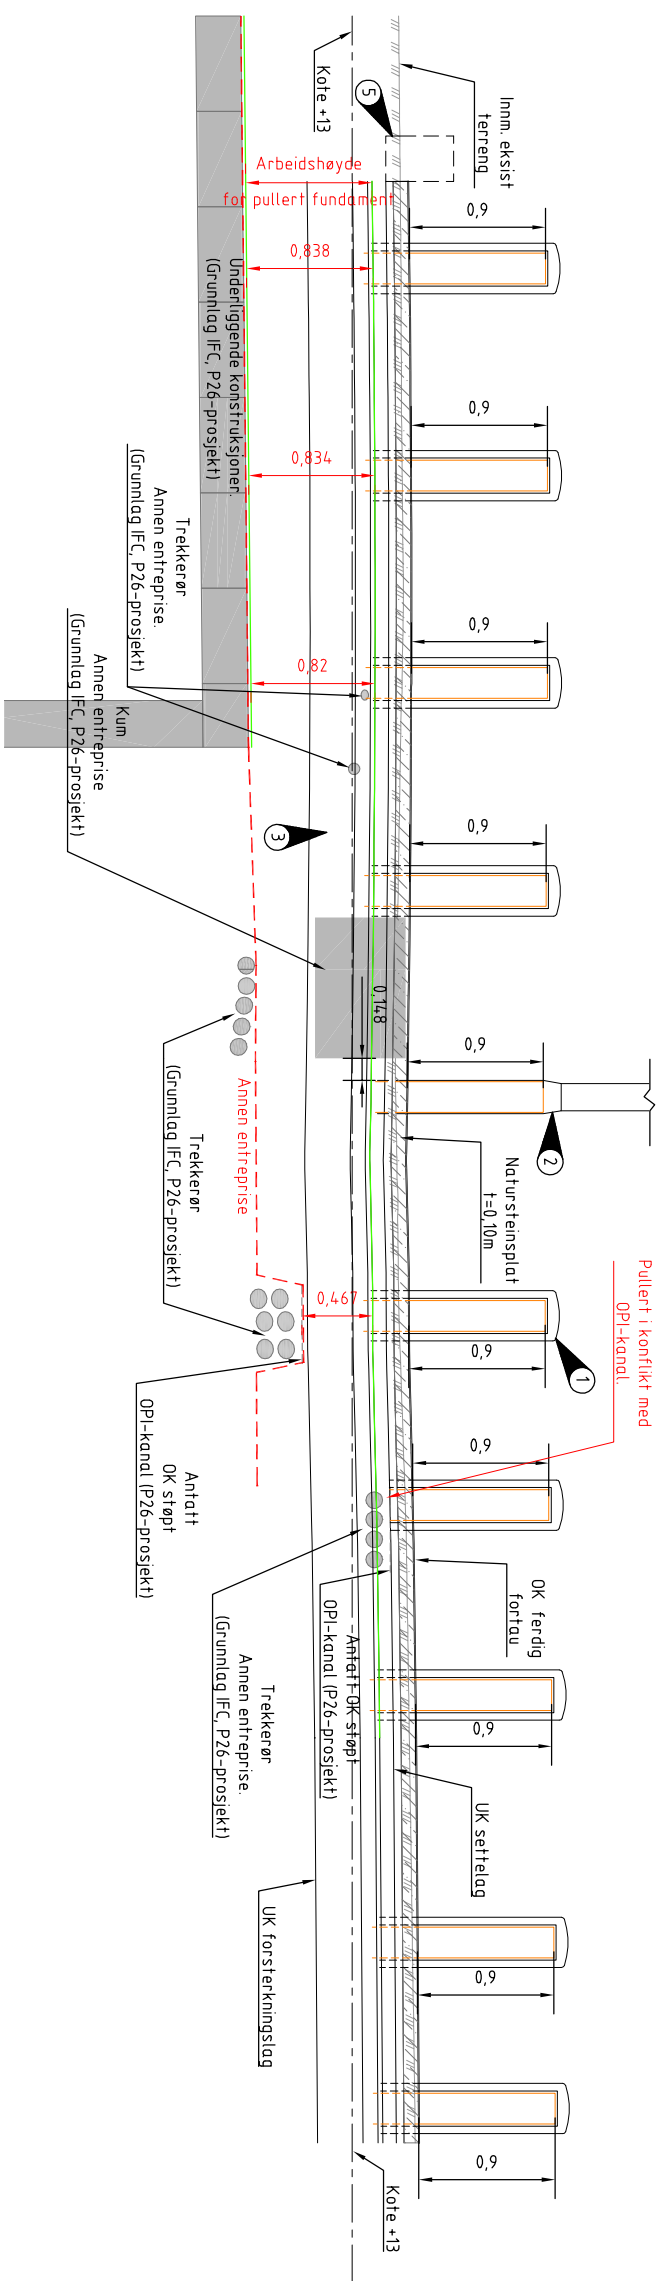
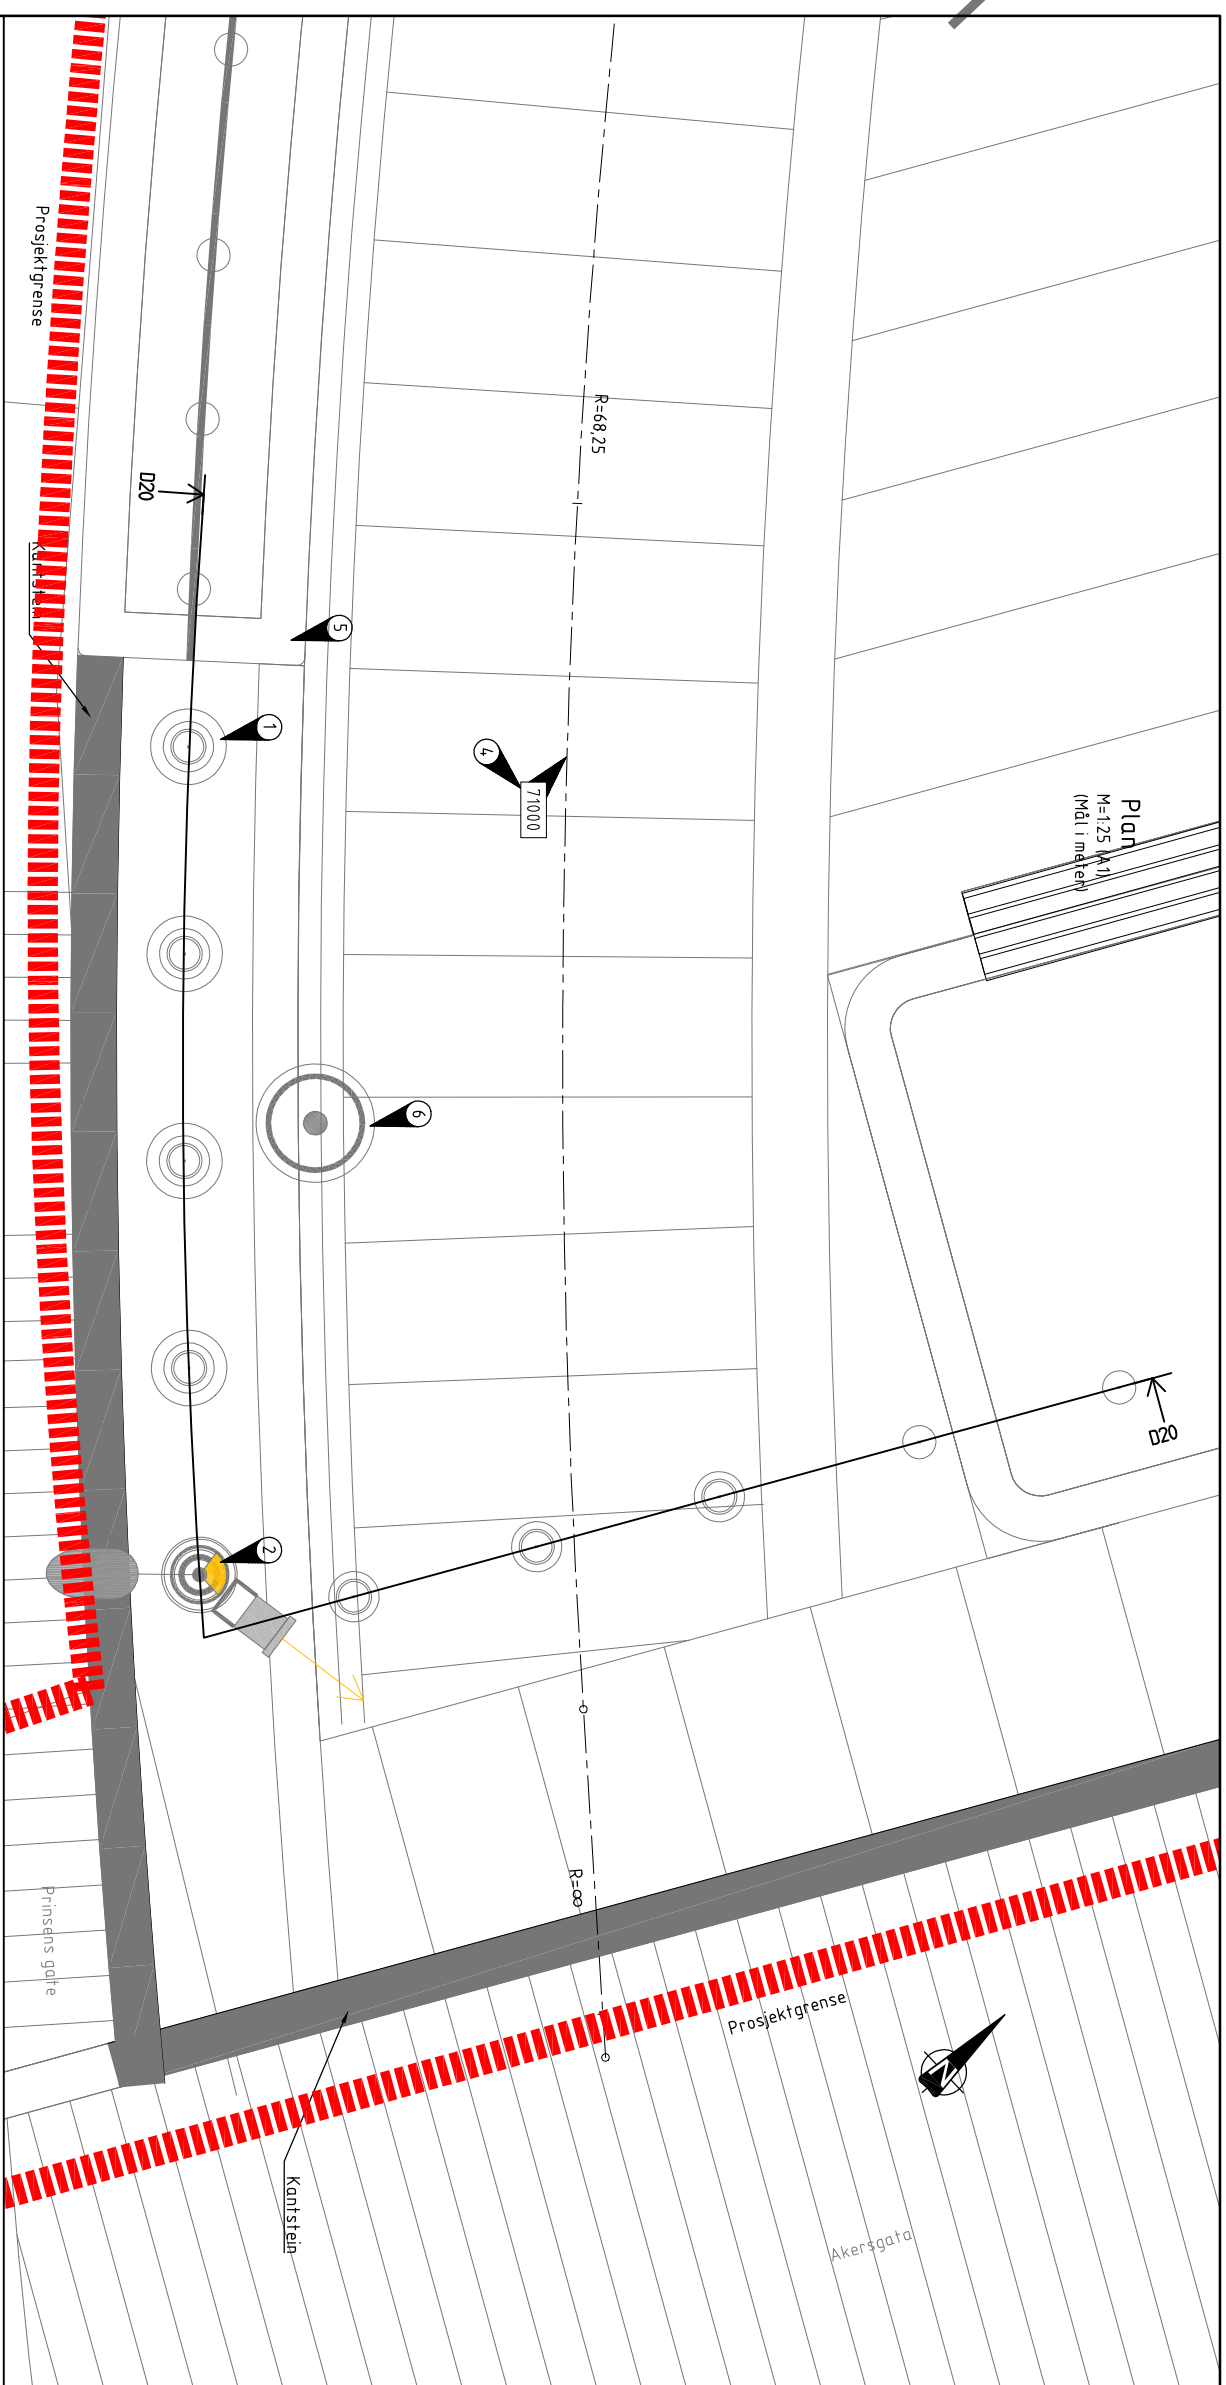


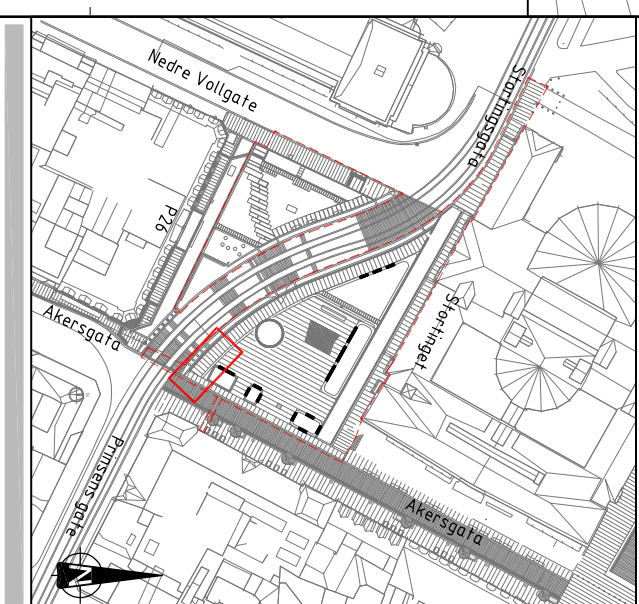

- ## Merknader
- 1 Pulvert med granittfanning, se tegn W2-XX-L-761-D-312
 - 2 Teknisk mast DTM01, se tegn. W2-XX-K-744-P-001, W2-XX-K-744-R-105 og W2-XX-K-744-D-111
 - 3 Overbygning fortau, se tegn W2-XX-W-761-D-111
 - 4 Plan og profil av fortøuen er vist på tegn. W2-XX-W-761-P-002
 - 5 Naturstein, se tegn. W2-XX-L-761-D-207
 - 6 Eksisterende KL-mast
- Arbeidsrom/høyde for pulvert fundament fra UK nedre dekningsstrålt laget til ØK betongkonstruksjon/ØP1-kanal.
- Plassering av pulvert er blir optimalisert til arbeidstegning.

