


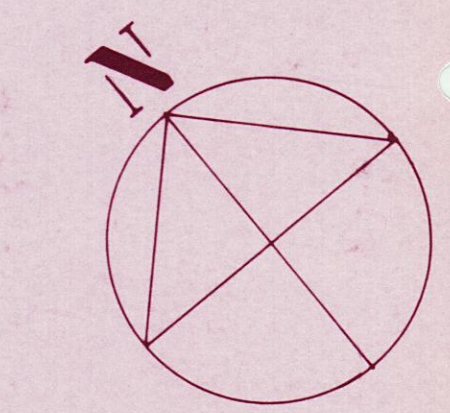

B		INTEGNET VANNLEDNING FRA TIL LAKKBOKS	05.04.89
A		KORR. OVERVANNANLEGG	06.05.88
INDEKS	REVISJON	DATO-SIGN.	
SKARNES VIDEREgåENDE SKOLE			TEGNET: 30.03.88
ØMF totalentreprise			MÅLEST. 1:500
SITUASJONSPLAN			
VVS-ANLEGG			
RÅDGIVENDE INGENIØR I VVS TEKNIKK			MRK. REVISJON
Geir Winje Olsen			TEGN. NR.
Eidemsgate 1 Postboks 228 2201 Kongsvinger			NY - 1.301.1
Telefon 066 - 15285			



MÅLESTOKK: 1:500

SKARNES VIDEREgåENDE SKOLE

ØMF TOTAL ENTREPRISE

Ø.M.FJELD A.S

PB. 813 2201 KONGSVINGER

TLF. 066 15022

TELEFAX 19796

SITUASJONSPLAN		
DATO: 15.3.1988	MÅL: 1:500	TEGN. NR.: 1.101.2
PAUL CAPPELEN ARKITEKT M.NAL.		
OLE FLADAGERS GT.6 0353 OSLO 3 TELF: 02 441806		