


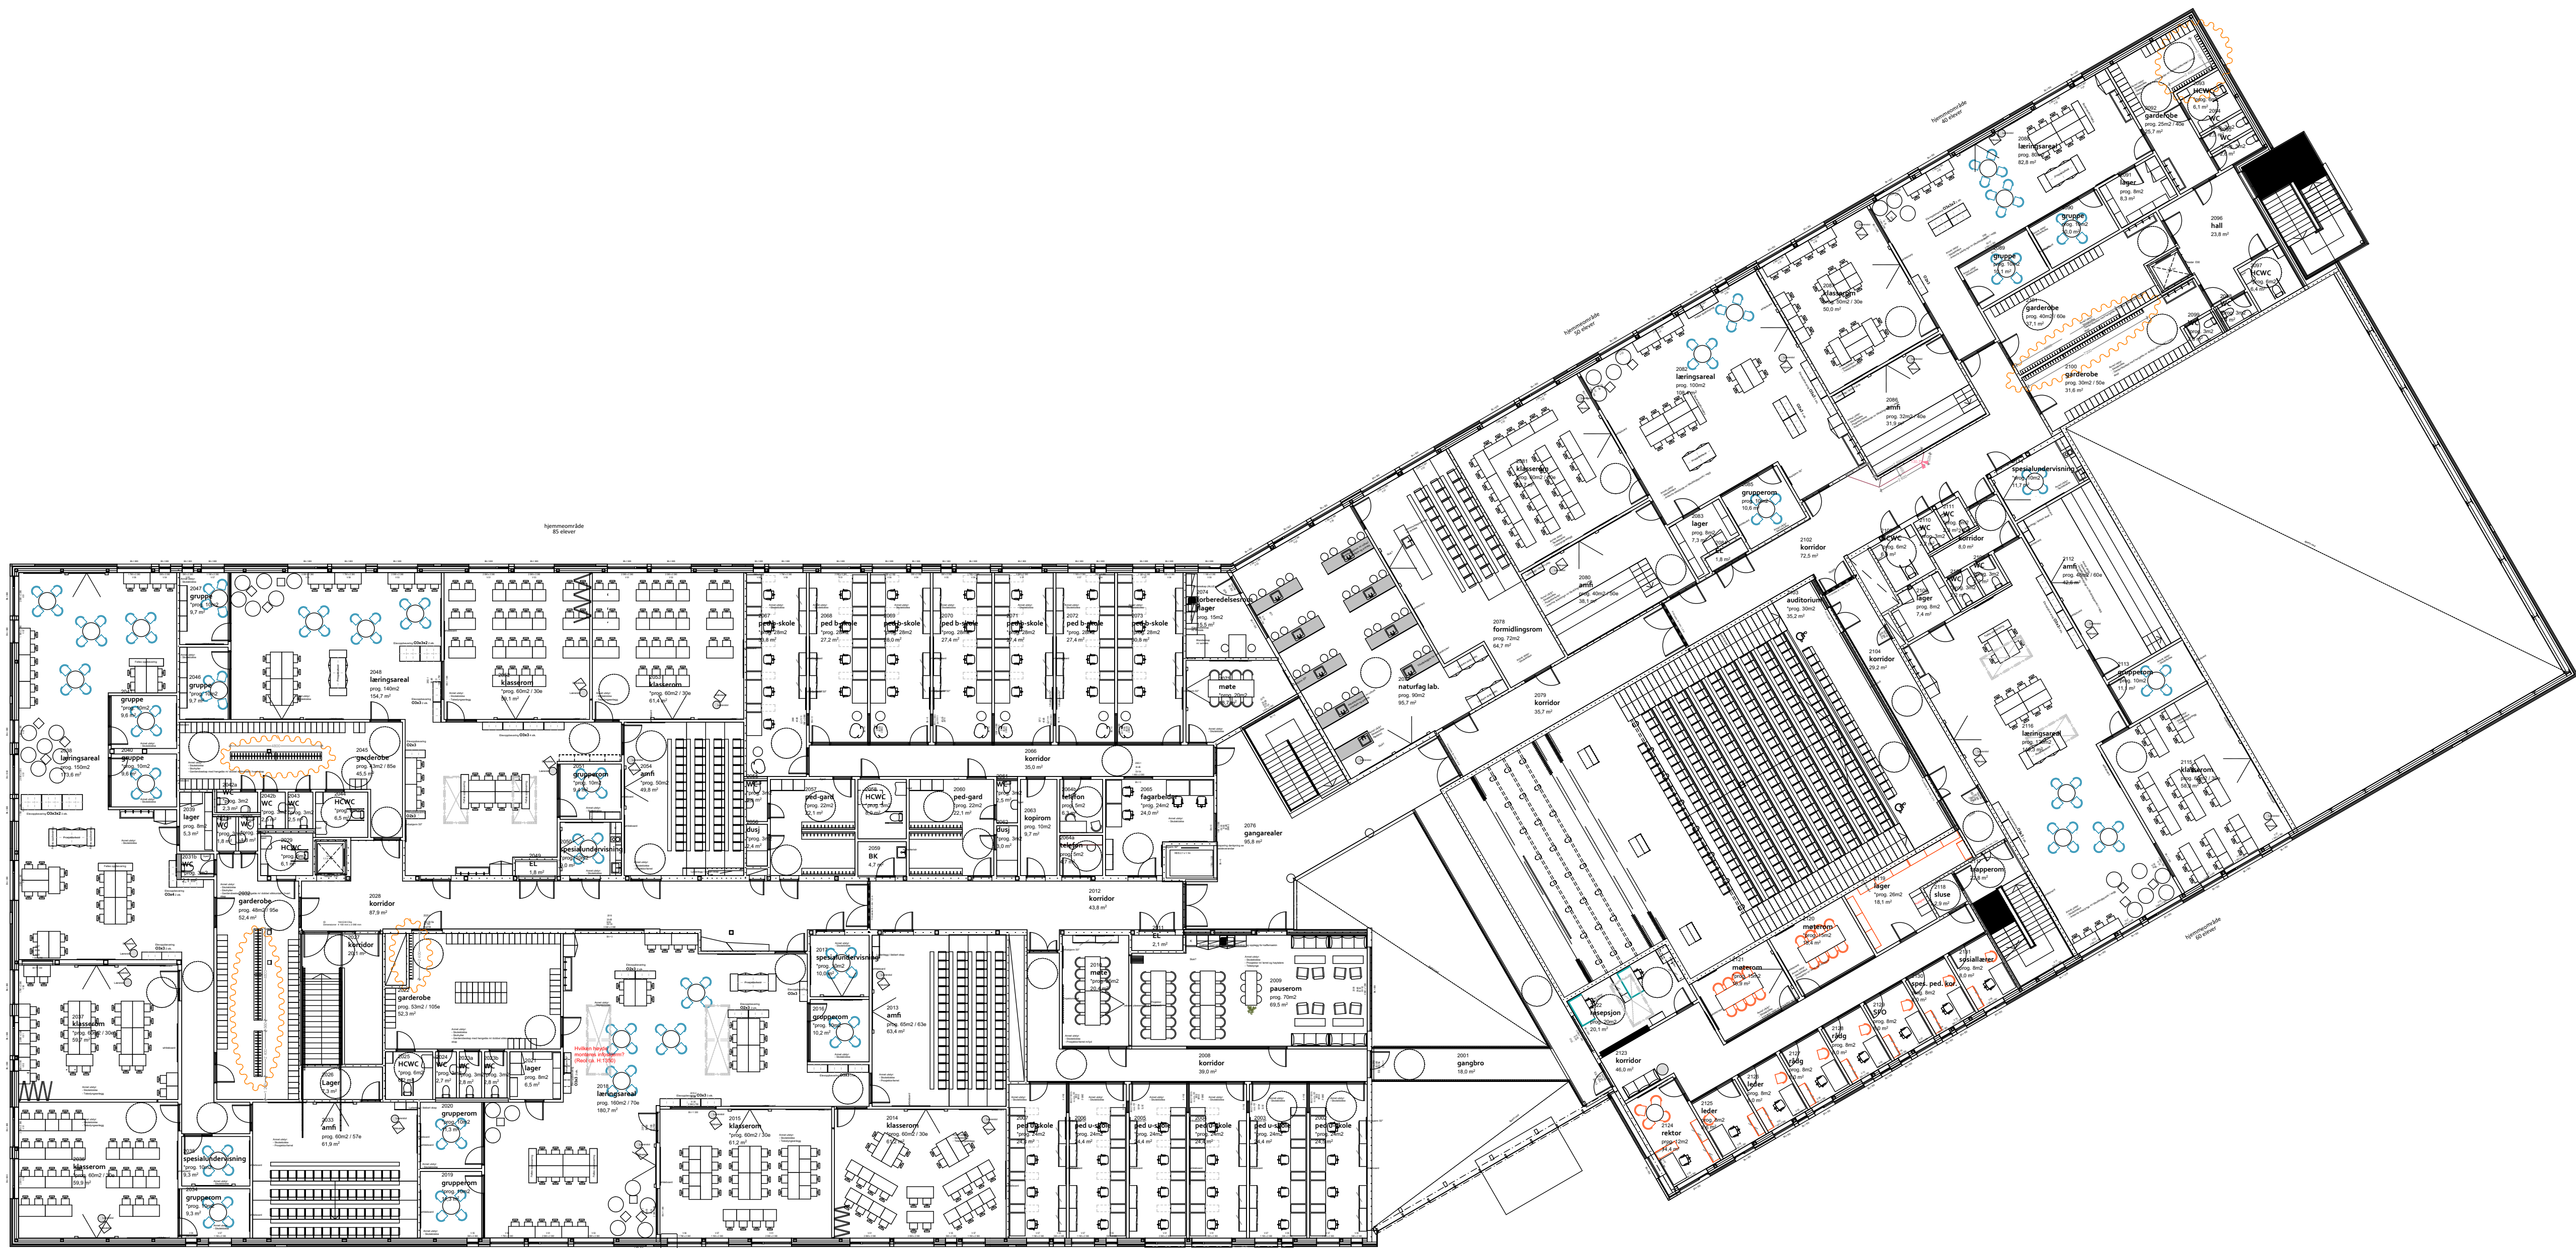

Møbler med oransje symbollinje =
Gjenbruksmøbler

										Arendal kommune Roligheden skole		INNHOLD 2. etasje		PROSJEKT NR. 1350006142		MÅLESTOKK 1:200/A1		DATE: 28.09.18		AUSH CACA									
A		20.11.2018		2022,2032,2045,2092,2100,2101.		grsh		grsh						grsh		TEGN		KONTROL		GJØDKJ		BYGG ETASJE FAG SYSTEM TYPE LØPPENR		REV					
REV.		DATE		ENDING																									
Fase: Detaljprosjekt												Region Vest, Bergen		Folke Bernadottes vei 50 Bergen 5845															
												Grø.Bnr.: # # # #																	