


N:\S15175151749\BIMVA_TIA\KilNW-00-10-01 Oversiktsplan.dwg - ChSan - Plottet: 2018-12-07, 16:22:21 - LAYOUT = W-10-00-01 - XREF = 2D_kabelkart_Midtelemark_energi, 2D_kabelkart_Telener, 2D_kabelkart_Situasjonsplan, ARK, H. Plan, T. Kartgrunnlag, 3D

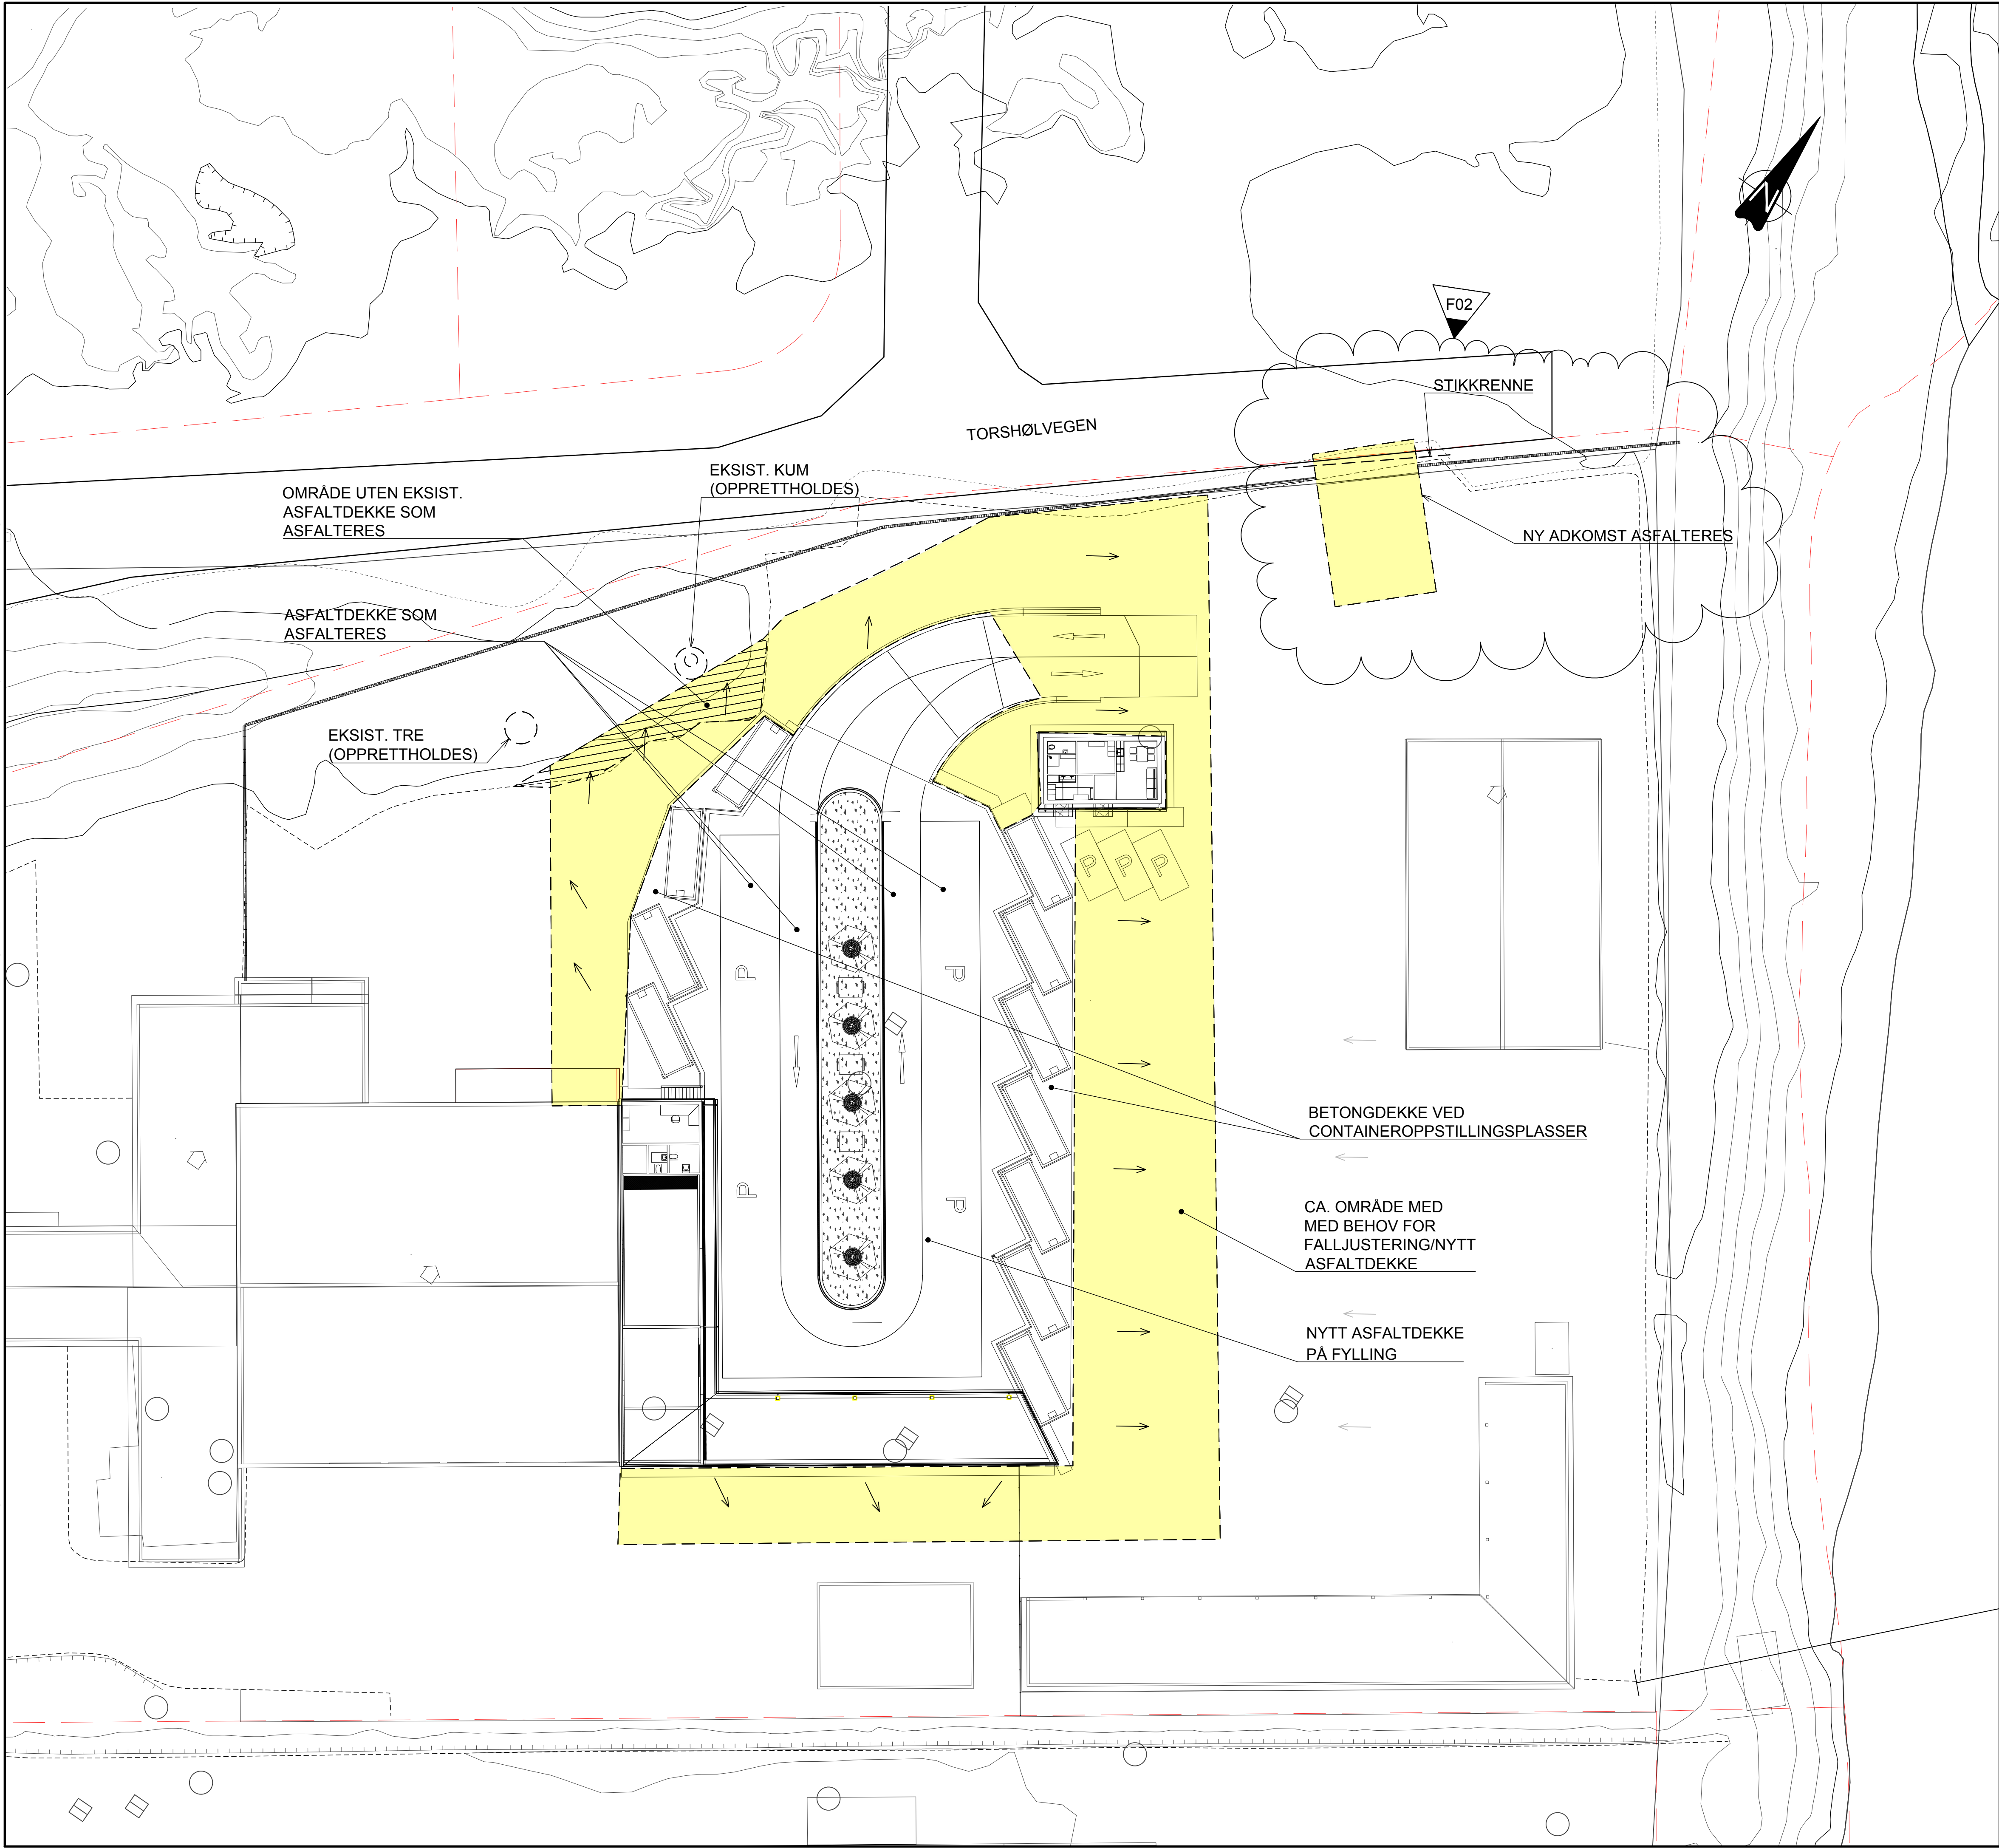

FORKLARINGER

ANVISNINGER
1. -

HENVISNINGER
1. -

Tegningsnummer	Revisjon
W-10-00-01	F02



F02	2018-12-04	Asfaltering ved adkomst lagt til	ChSan	JFJ	JFJ
F01	2018-11-09	For anbud	ChSan	JFJ	JFJ
Rev.	Dato	Beskrivelse	Utarbeidet	Fagkontroll	Godkjent

Dette dokumentet er utarbeidet av Norconsult AS som del av det oppdraget som fremgår nedenfor. Opphavsretten tilhører Norconsult AS. Dokumentet må bare benyttes til det formål som oppdragsavtalen beskriver, og må ikke kopieres eller gjøres tilgjengelig på annen måte eller i større utstrekning enn formålet tilsier.

IRMAT AS Målestokk (gjelder A1) 1:250

Brenna miljøstasjon
Bøvegen 273 (Gnr./Bnr. 91/110)
Veg
Oversiktsplan

Norconsult	Oppdragsnummer 5151749	Tegningsnummer W-10-00-01	Revisjon F02
------------	---------------------------	------------------------------	-----------------