


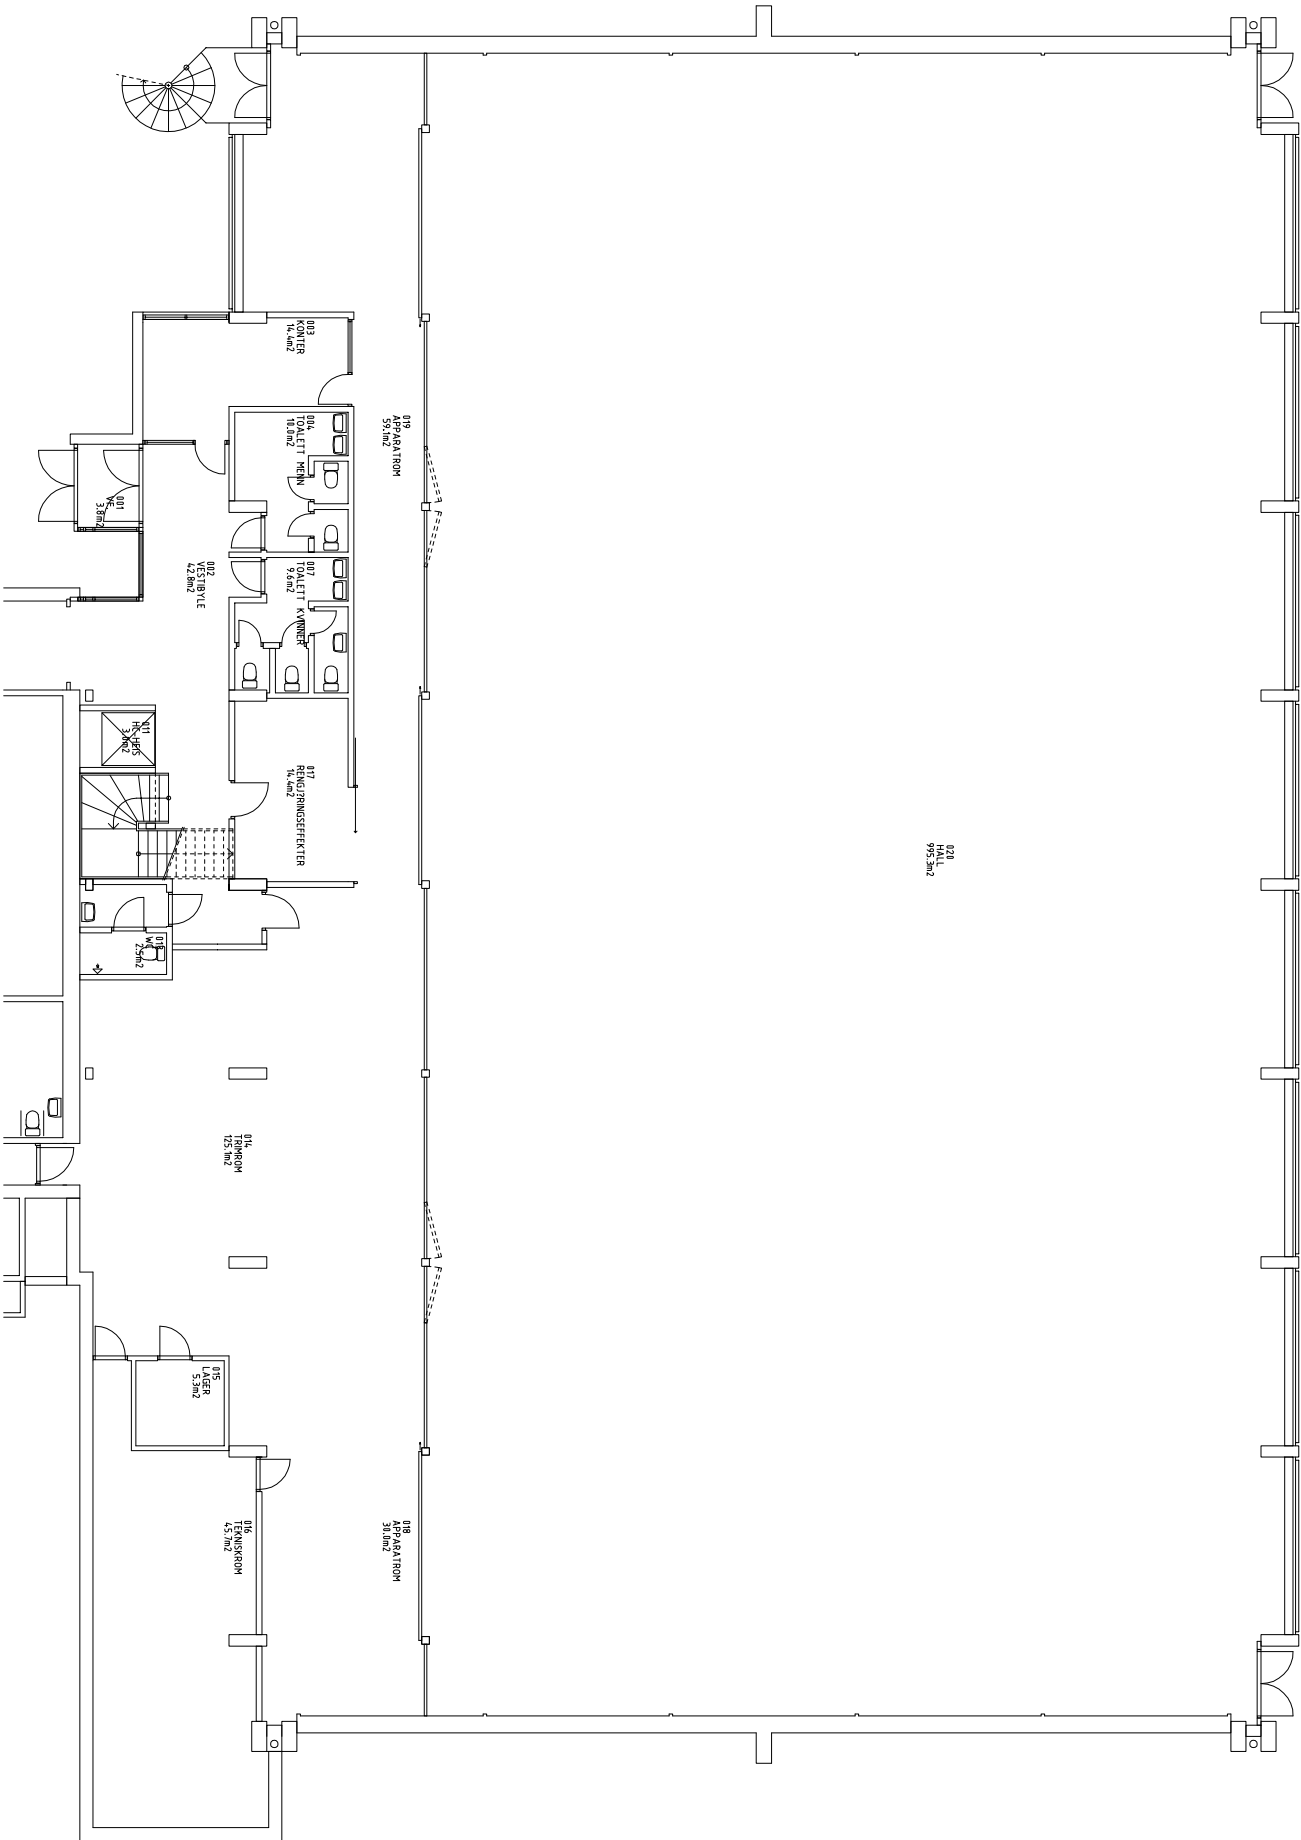

1			AJOURFØRT		AVECO		05.10.97	
REV.	ANT	REVISJONEN GJELDER	SIGN		DATO			

BRUMUNDAL VGS				Dato		20.11.96		
IDRETTSHALL				Tegnet av		AVECO AS		

PLAN U. ETG.				Målestokk		1:200 (A3)		
--------------	--	--	--	-----------	--	------------	--	--

				Oppdrag				
HEDMARK FYLKESKOMMUNE				Tegning nr.		1200-001		
Etendom og innkjøp								
Fylkeshuset – 2325 HAMAR – Sentralsbord 62 54 40 00 – Fax: 62 54 46 60								