



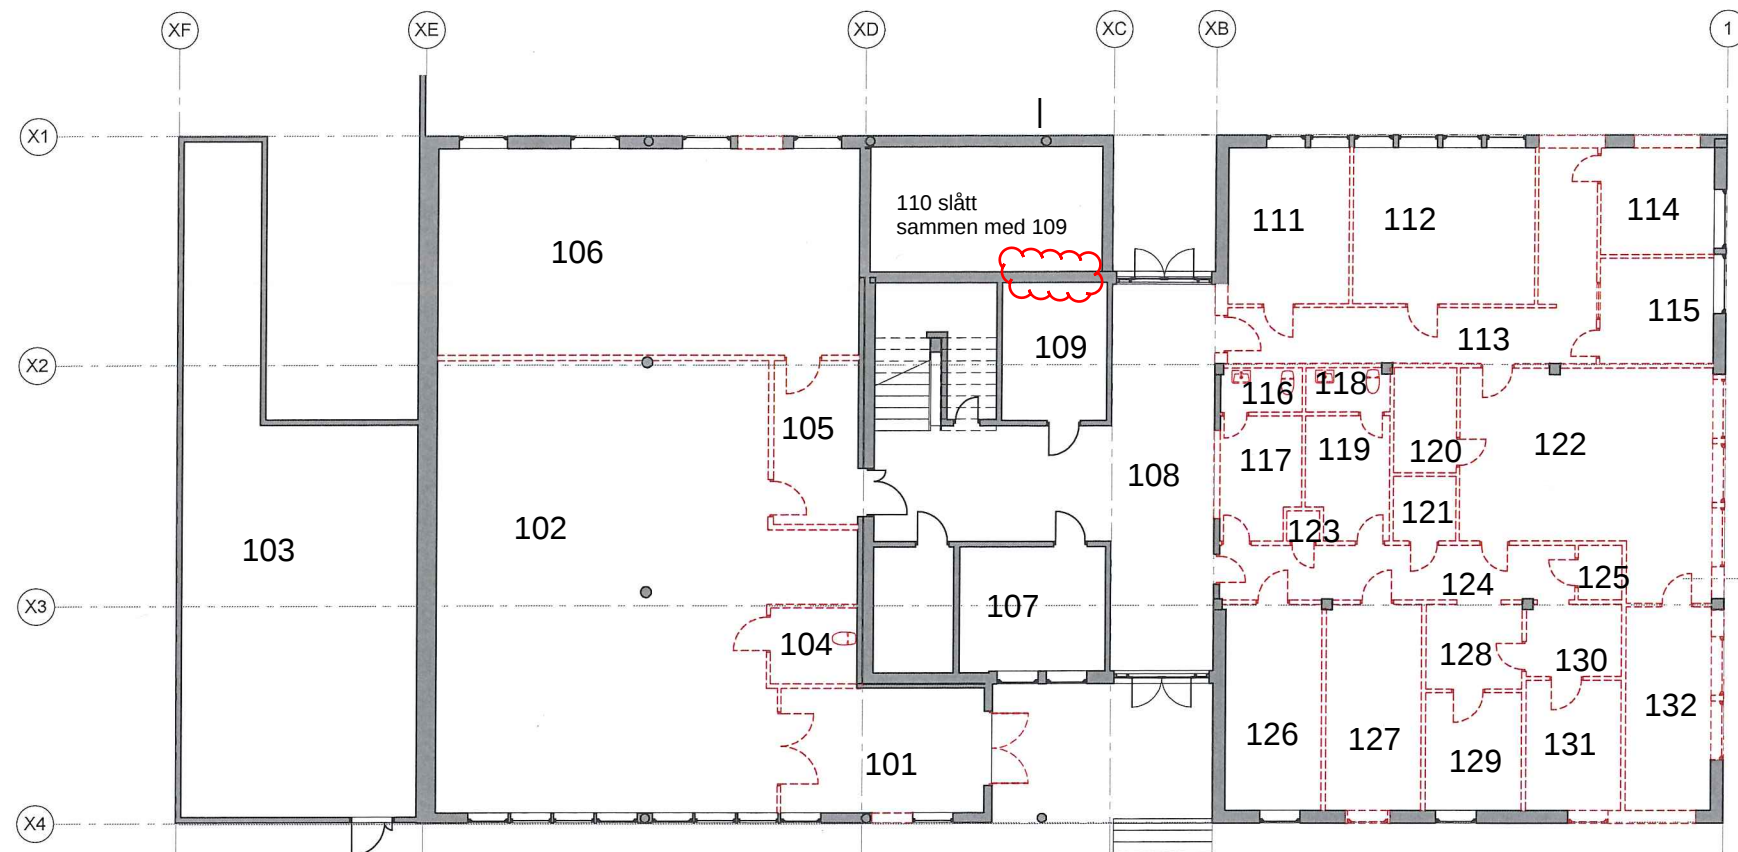

Skole Eks. - 1.etg Riveplan
1 : 100

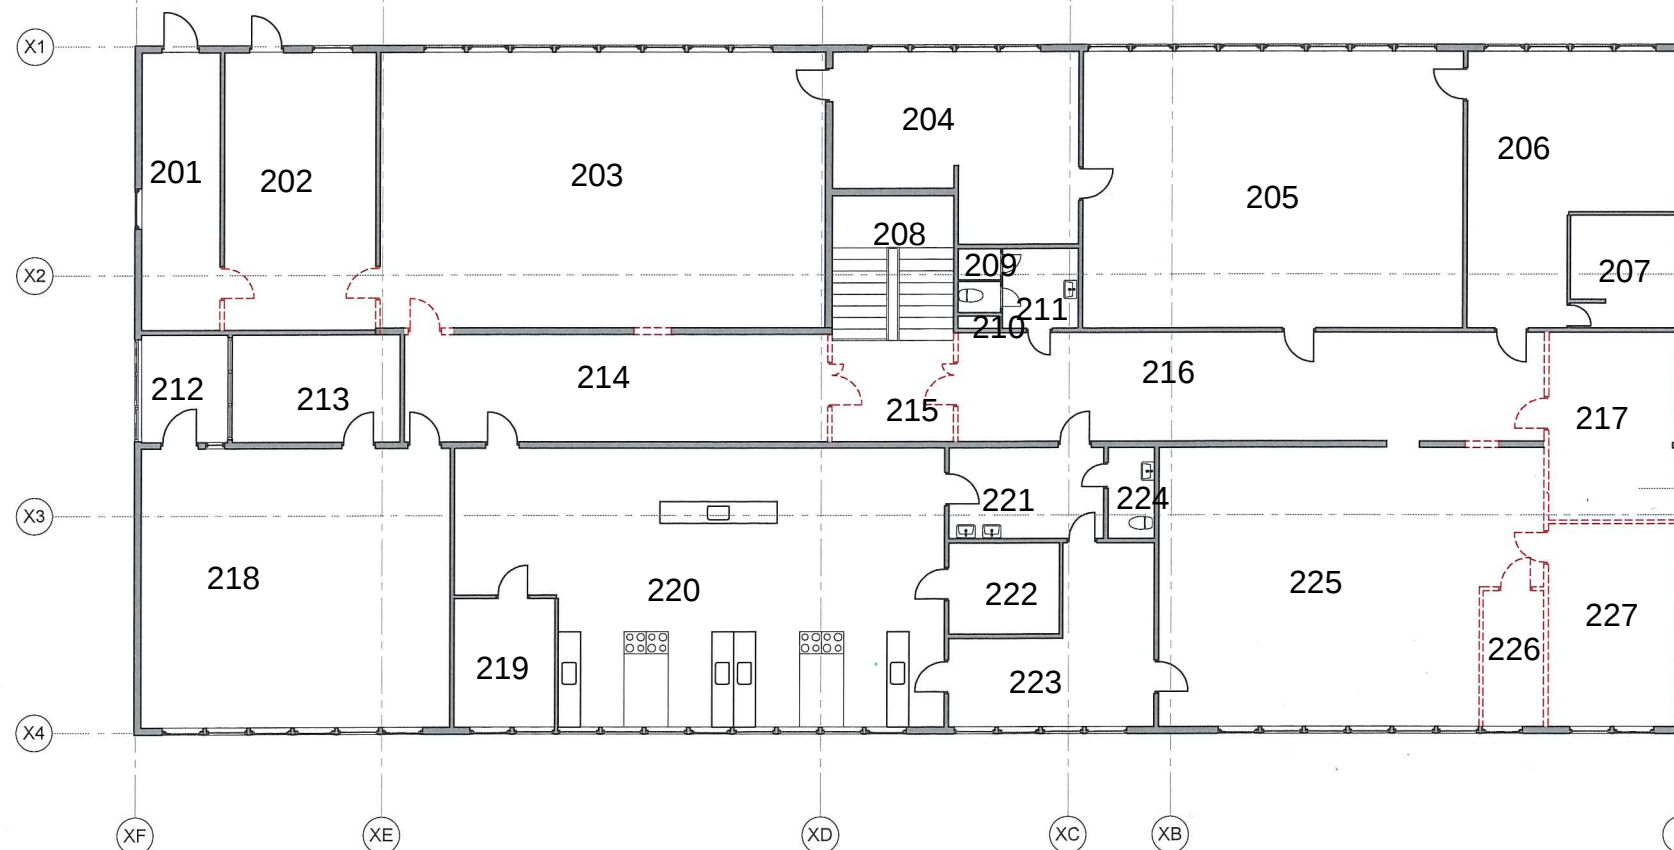

Skole Eks. - 2.etg Riveplan
1 : 100

VEDLEGG C -
Plantenging med
romhenvvisning til
teknisk tilstandsanalyse
Liland skole

Sweco Norge AS

Rev.	Beskrivelse				dato		Tegnet av		Kontroll
ARK	MDH arkitekter SA				Storgata 37a 0182 Oslo				
LARK	MASU Planning				X				
RIB	WSP				X				
RIE	X				X				
RIV	Erichsen og Horgen				X				
RIBr	X				X				
RIA	X				X				
RØR	X				X				
Tiltakshaver									
Liland Kommune									
Totalentreprenør					D				
X									
Arkitekt									
MDH ARKITEKTER SA Storgata 37A 0182 Oslo office@mdh.no tlf: 48 34 60 30									
Prosjekt					Gnr. / Bnr. xx / xx		Prosjektnr. 053		
Liland Skole									
Bjellgamveien 15									
Fase					Tegnet av		Kontroll		
Skisseprosjekt					Designer		Approver		
Tittel					Målestokk		1 : 100		
Skole Eks. Riveplaner					A1: A3: 1/2 av A1				
Tegn nr.					Dato		Revisjon		
A-001					10/26/17				