


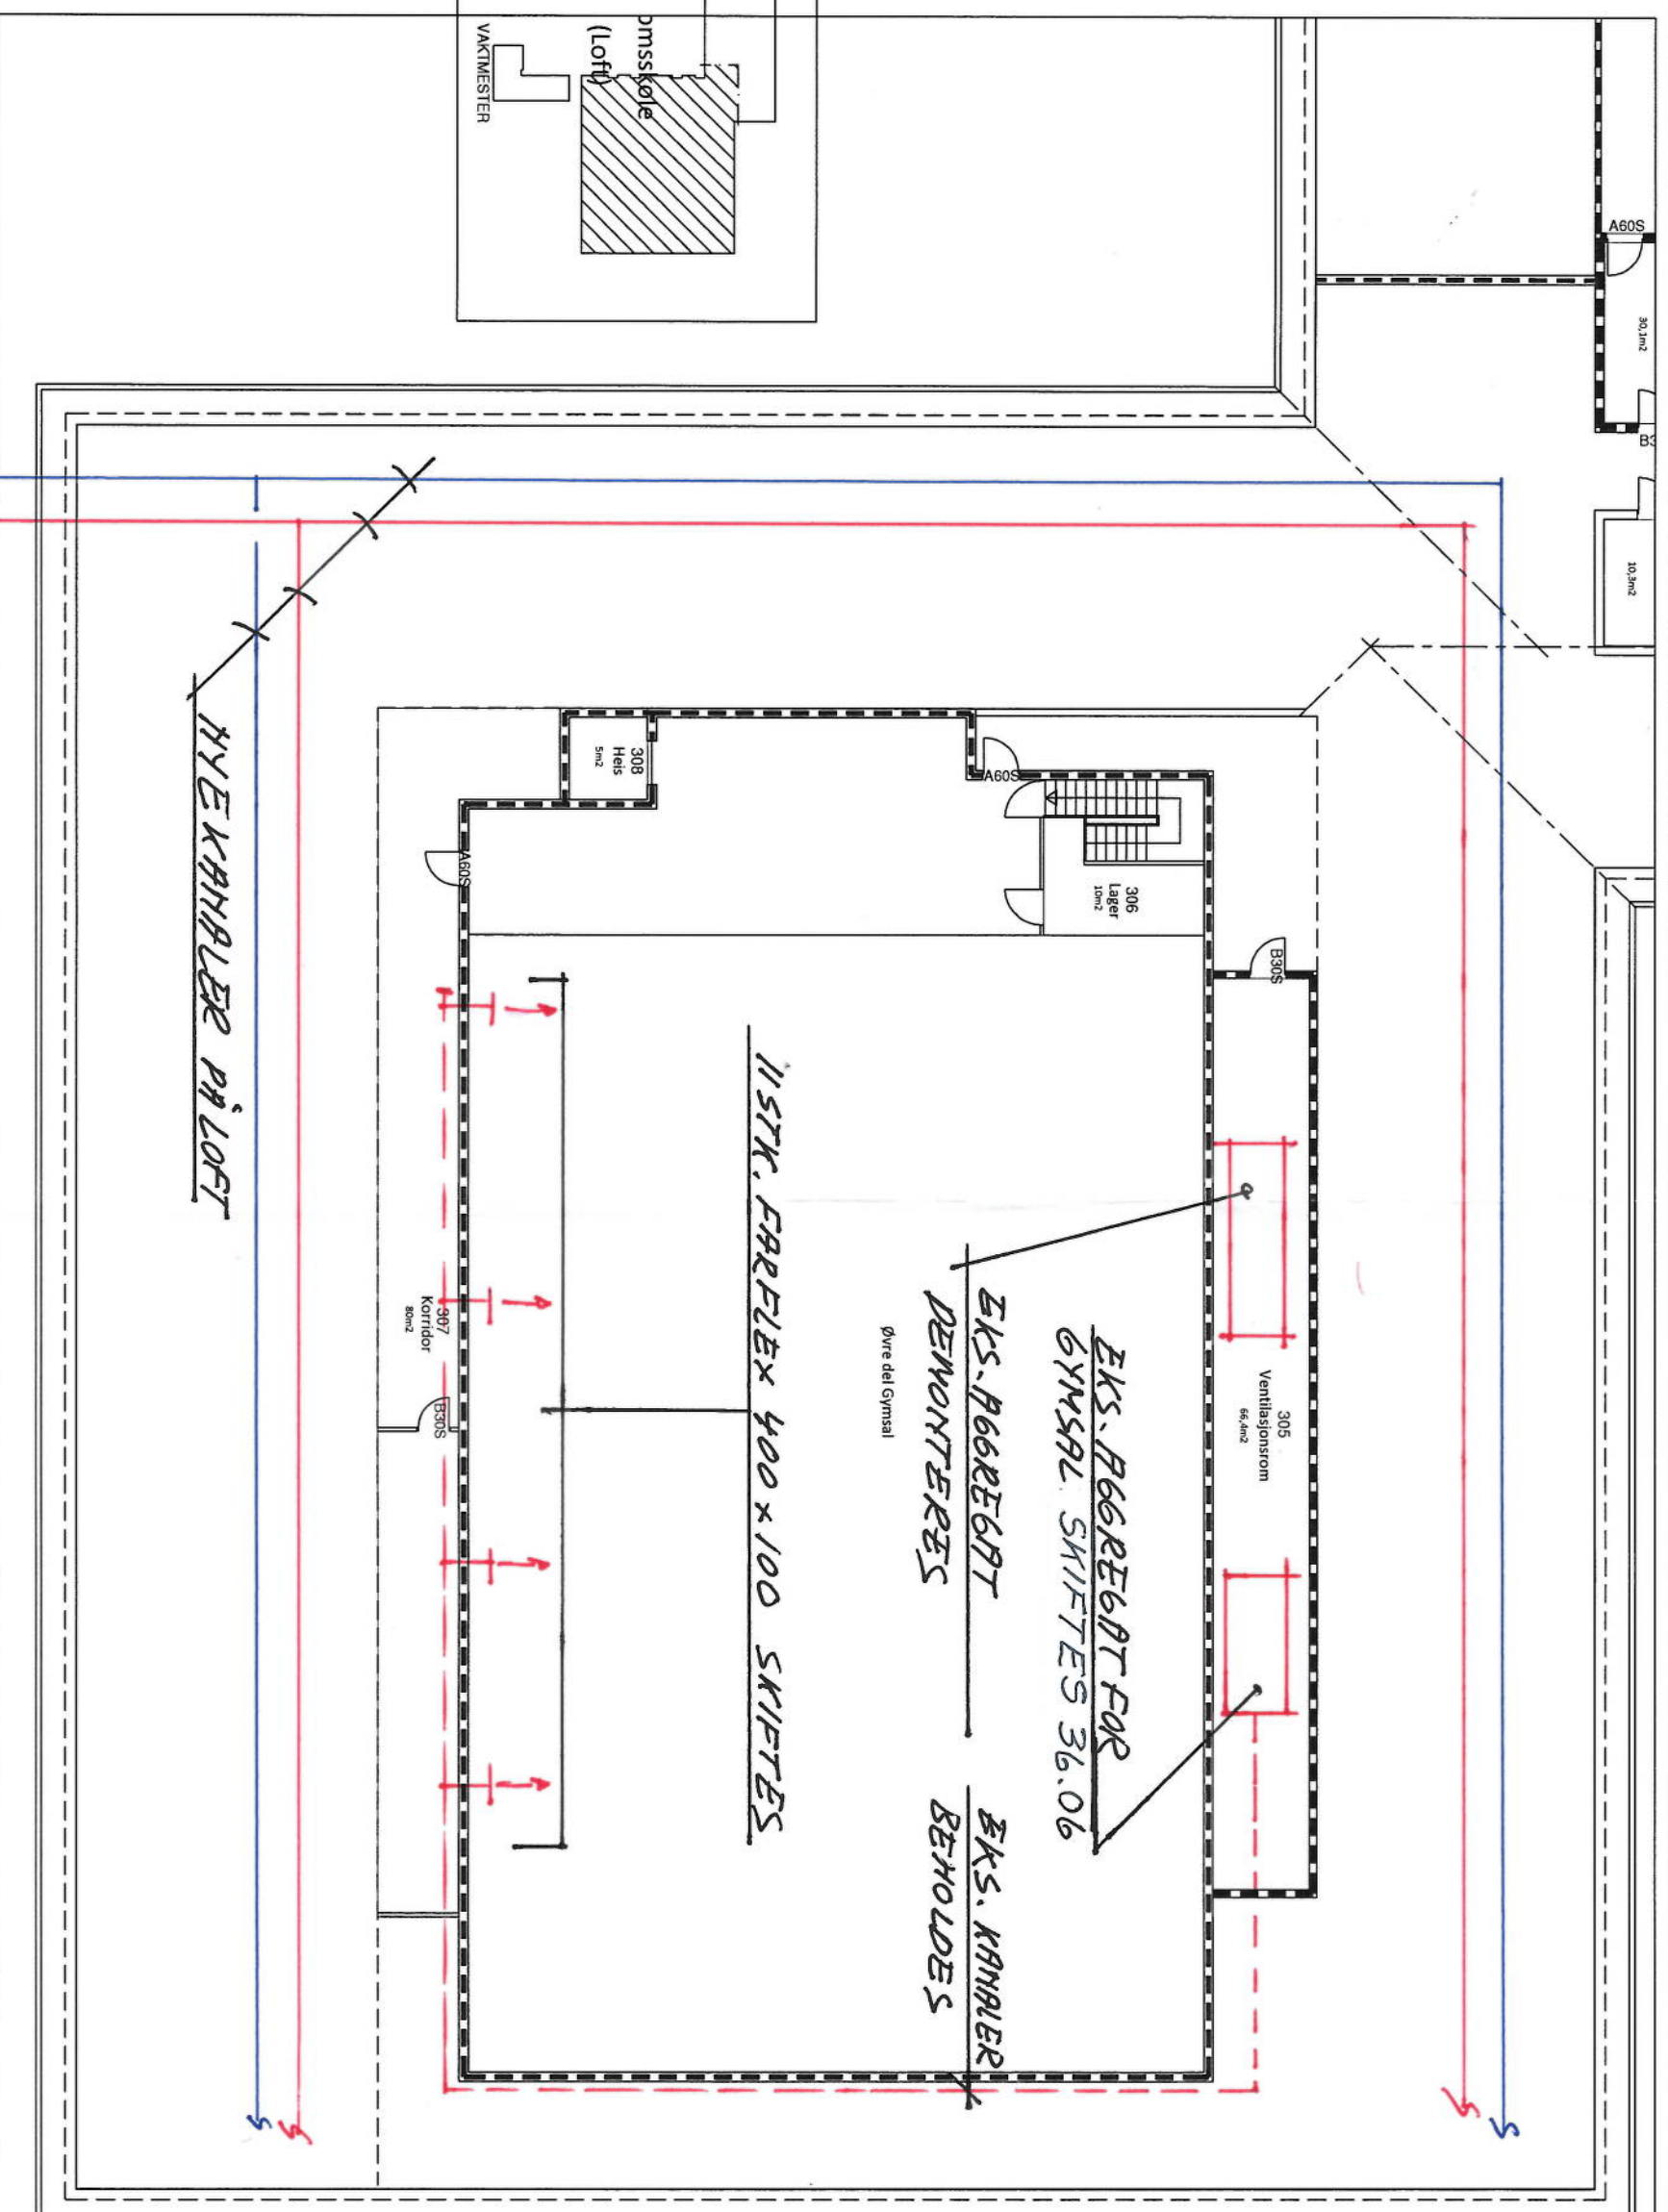

TIL P66RE6BT 36.05

HYEKANALER PÅ LOFT

11 STK. FARELEX 400x100 SKIFTES

EKS. P66RE6BT
DEMONTERTES

EKS. KANALER
BEHOLDRES

Øvre del Gymnast

Dato	Konstr./Tegnet	Tracert	Skala
25.05.04	SKB		1:200
Kontroll	Stand.kontroll	Godkjent	

FREDRIKSTAD KOMMUNE
Haugesåen ungdomsskole
Plan loft

Henvi.sning: 08

Beregning:

Erstatning for:

Erstatt av:



Seljeveien 1
1661 Rolvsøy
E-mail: dak-k@online.no
Telefon: 69 829920
Telefax: 69 329780

FOR P66 VENTILASJON
PLANTETEKNIKK AS
08.03.17
TEGN. NR. 2