



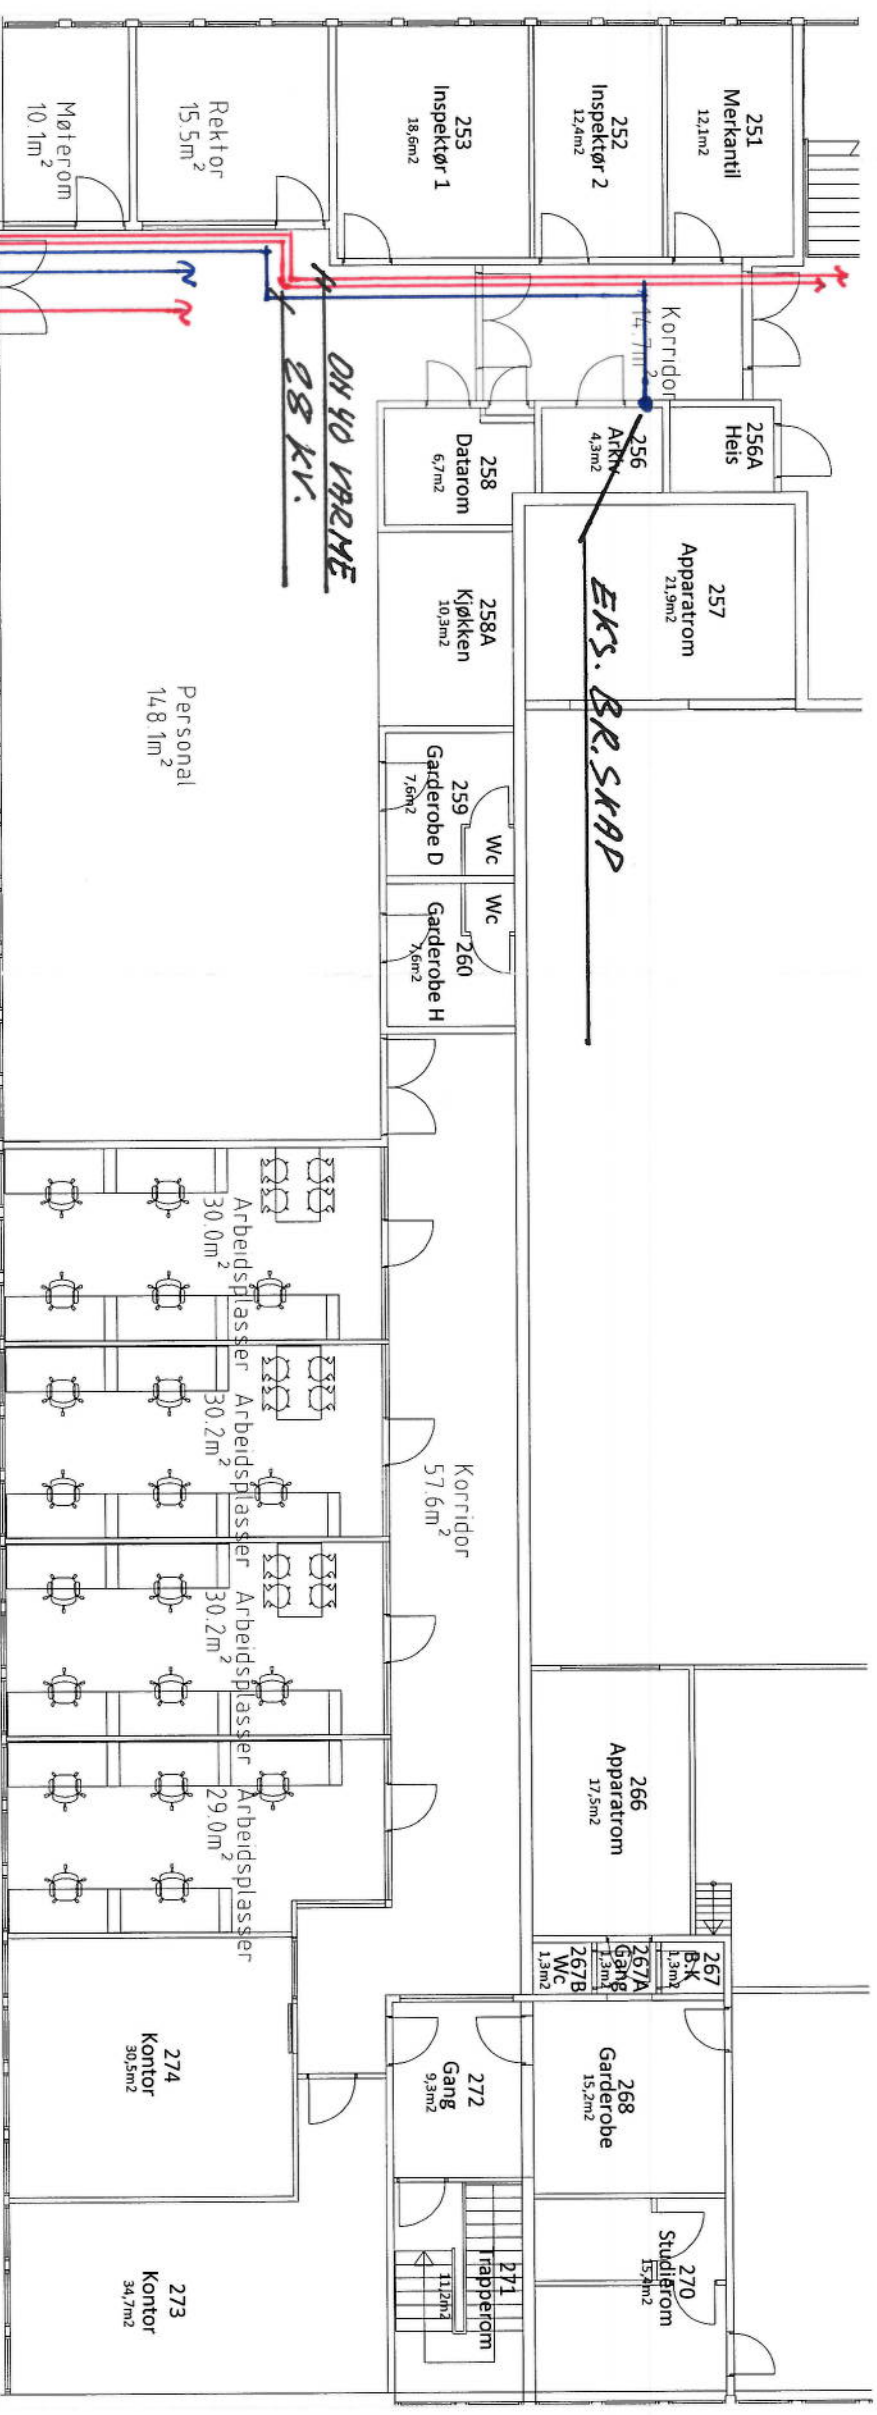

EKS. BR. SKAP

28 KV.

Ø1000 KANALER
11XPA LOFT GYMFLØY

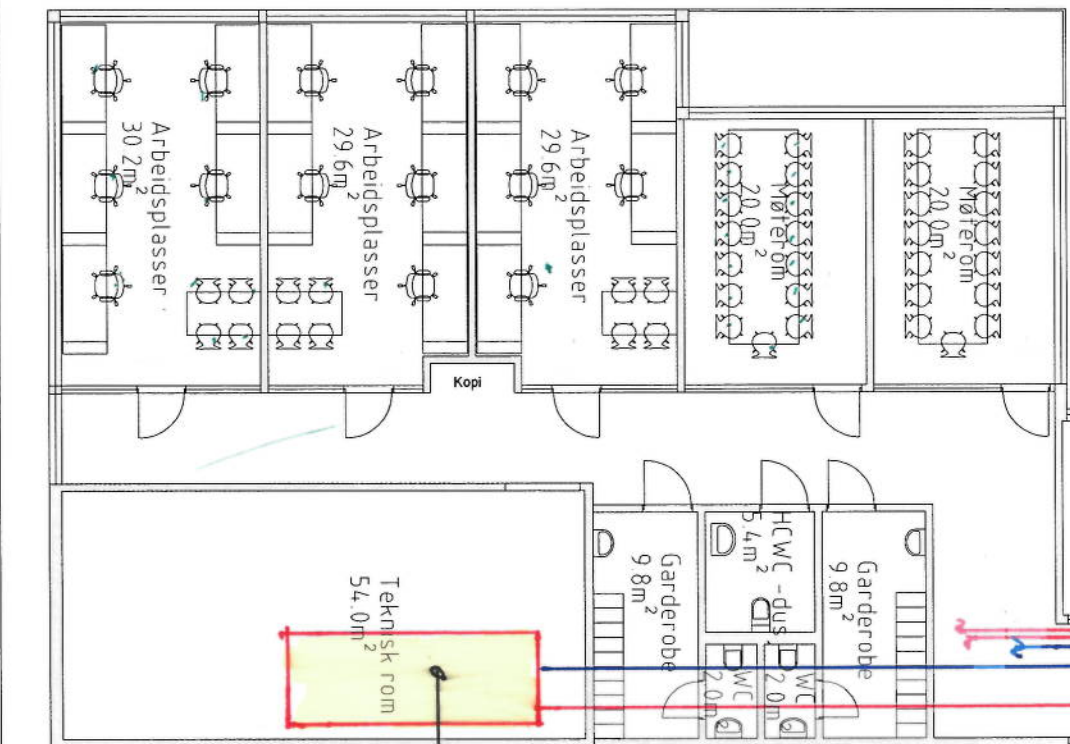

ARBEIDSPASSER
360.05

FØRSLAG VVS-ANLEGG
PLANTEKNIKK RS. 08.03.17
TEGNING NR. 4

Haugåsen Ungdomsskole
Plan 2.Etasje, alt. 1, 1:150
~~27.01.2017~~
BØLGEBLISK