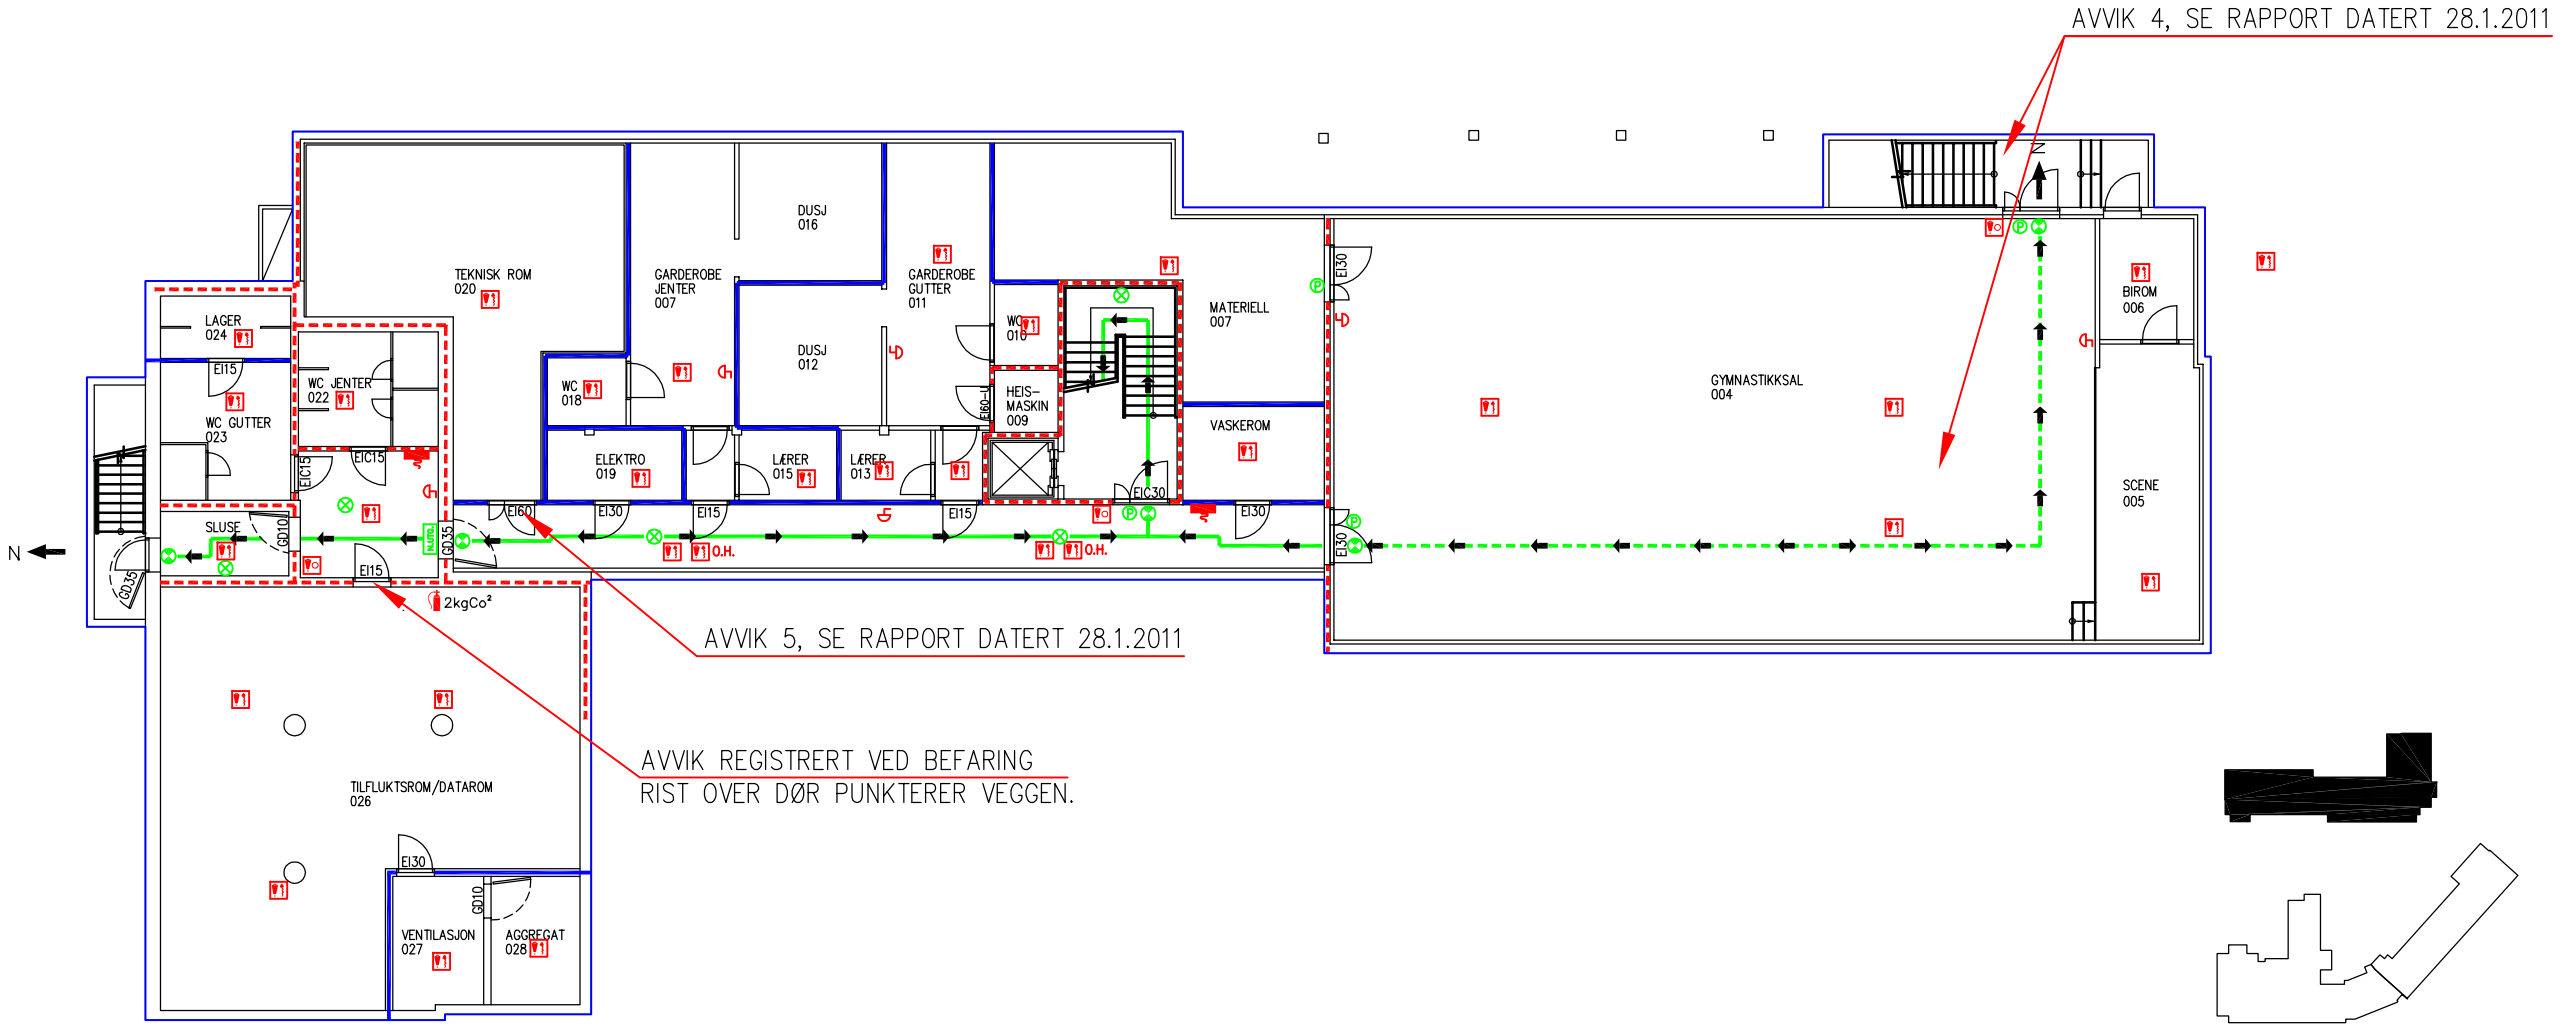

BRUTTO AREAL :

AREAL 1.ETASJE: 778m2

RISIKOKLASSE 3

BKL 2

REV. C UTFØRT AV:

SWECO

SISTE ER JAN. 2011:
TEGNINGENE ER OPPDATERT IHT "SOM BYGGET" REGISTRERT VED BEFARING.

REV. A/B UTFØRT AV:

R unico

AUGUST 2005:
BYGGET ER OPPGRADERT MED HENSYN PÅ PERSONSIKRING.
GJENSTÅENDE TILTAK; SE NOTAT OG SLUTTBEFARING.

BRANNSYMBOLER

- Manuell brannmelder
- Røykdetektor
- Varmedetektor
- Ringeklokke
- Brannslange
- Brannslukningsapparat
- N Nødutgang
- Markeringslys
- Ledelys
- N.UTG. Nødutgangskilt
- Rømningsvei
- Rømningsretning
- P Panikk beslag
- Branncellebegr. EI60–U (A60)
- Branncellebegr. EI60 (B60)

C=selvlukkende dør
( )=Gamle betegnelser
U=ubrennbart
B=begrenset brennbart

Rev.	Sign.	Dato	Revisjonen Gjelder
C	VSY	31.1.2011	TEGNINGER OPPDATERT IHT "SOM BYGGET" REGISTRERT VED BEFARING.
B	HVA	30.08.05	OPPDATERT IHT. "PERSONSIKRING BRANN 2004" .
A	HVA	29.10.04	BRANNTEKNISKE STRAKSTILTAK.

KRISTIANSAND KOMMUNE

MOSBY SKOLE, NYBYGG – PROSJEKT 9140210
PLAN UNDER ETASJE
BRANNTEGNING

Dato: 11.10.2000	Tegnet: M.V	Mål. 1:100
Kontrollert: HB	Sak Nr. 277352BU	Rev. C

BSR Brann- og Sikkerhetsrådgivning AS
Tlf: 38 11 99 99 Fax: 38 11 99 91