Oversikt Vindu og Balkongdører - Pavels vei 5-7 og Gjøas vei 42

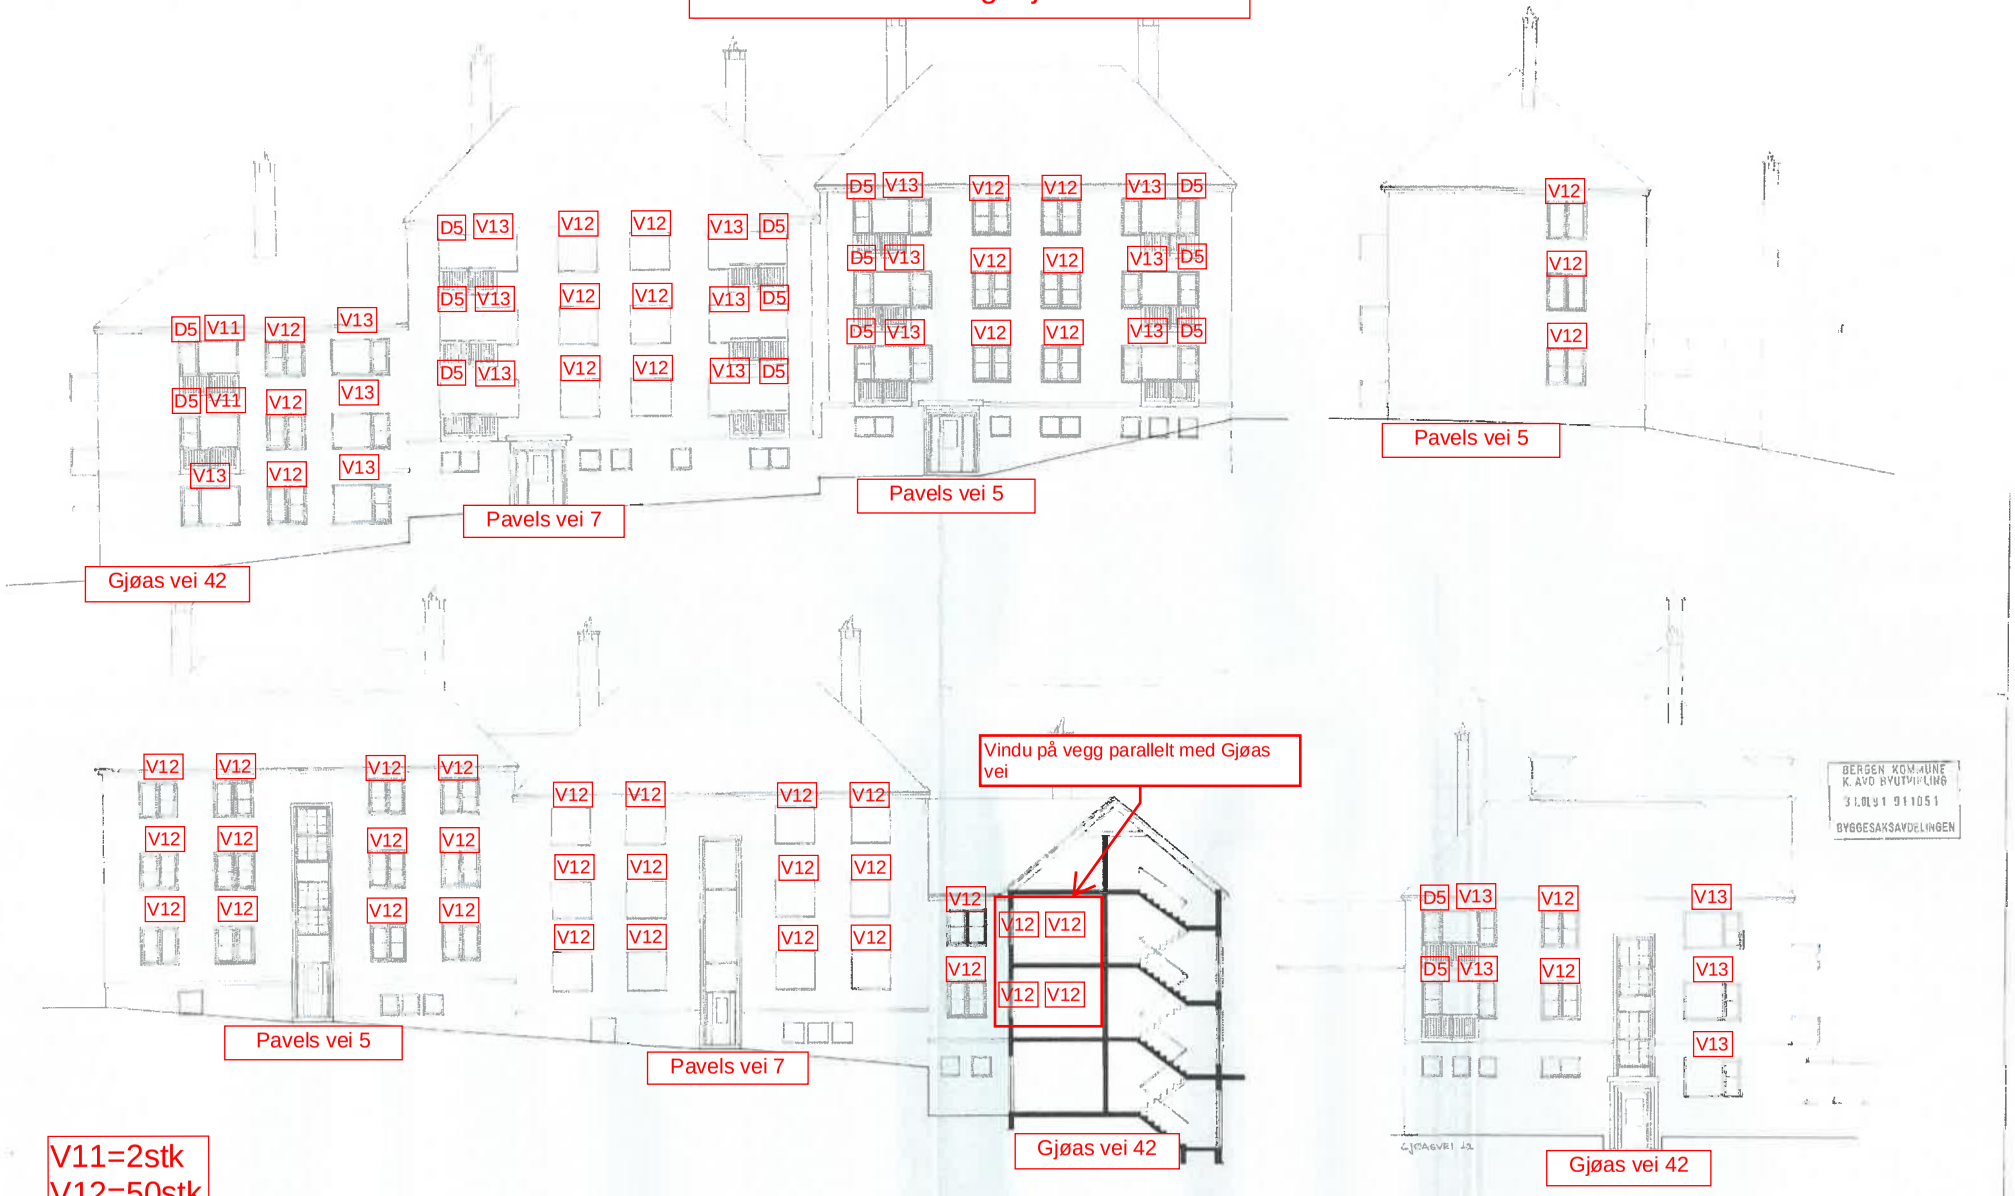

V11=2stk
V12=50stk
V13=21stk

D5=16stk