

Oversikt Vindu og balkongdører - Slettebakksveien 59


snitt

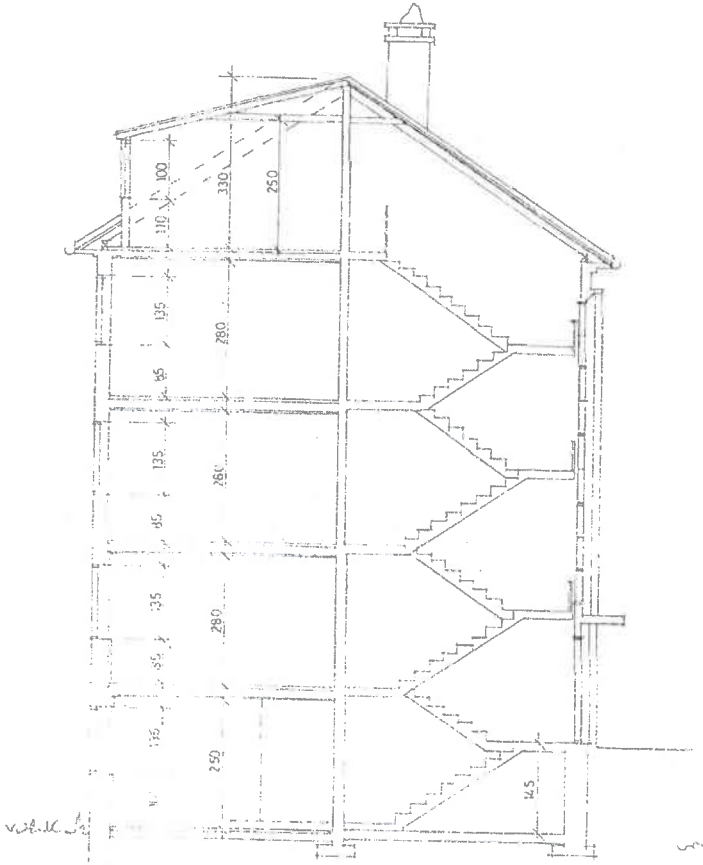

sør

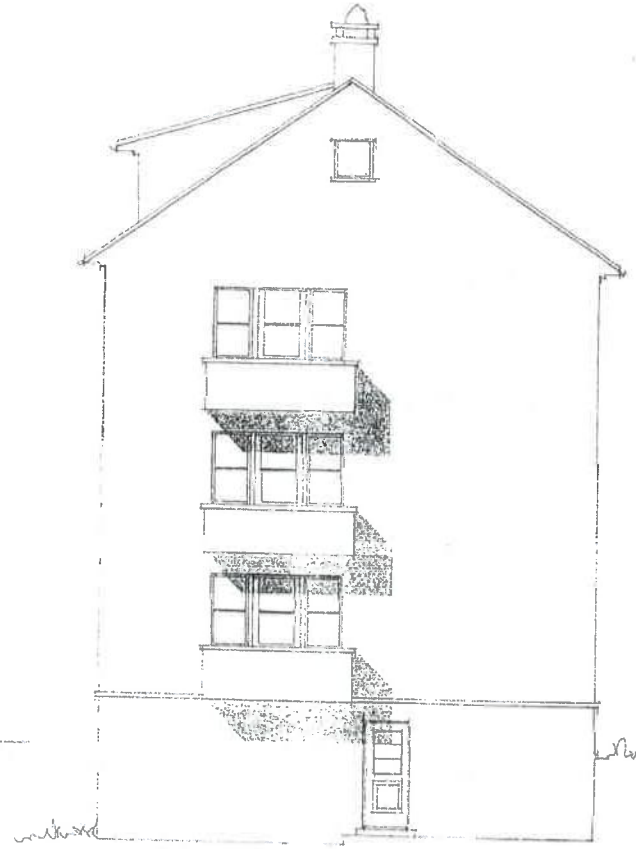

nord

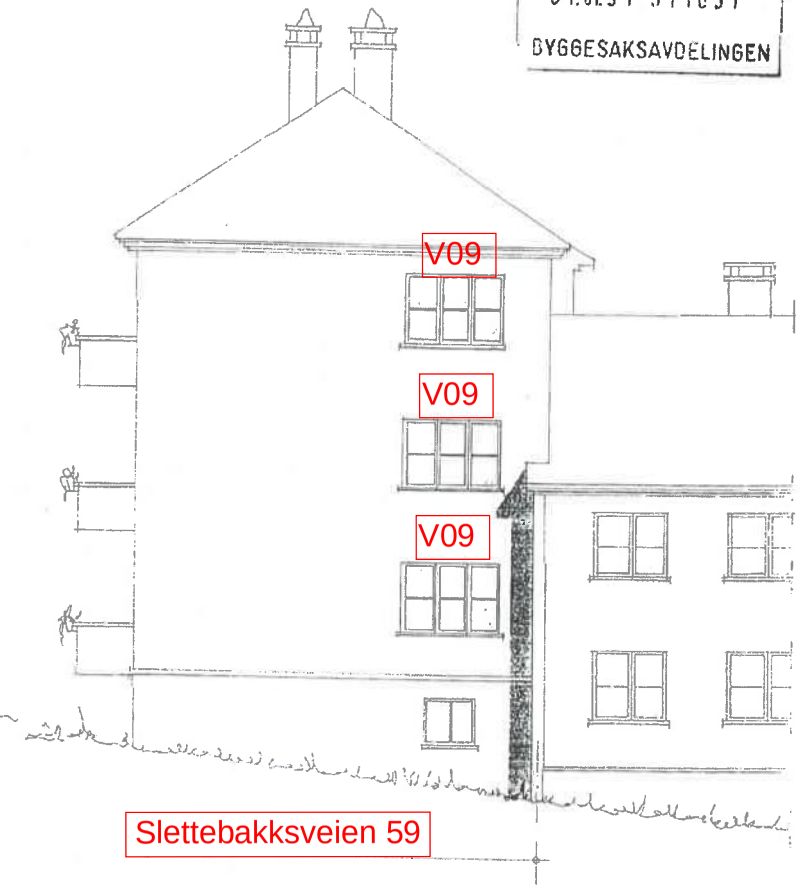

BERGEN KOMMUNE
K. AVD. BYUTVIKLING
31.01.91 911051
BYGGESAKSAVDELINGEN

V05=15stk
V06=3stk
V07=3stk
V08=3stk
V09=3stk

D3=6stk

BERGEN BOLIGSELSKAP A/S

Helge Helgesen
Arkitekt [illegible]mester
Kokstadvn. [illegible]
Tlf (05) [illegible]
Postboks 59 5081 Kokstad
Telefax (05) 991214

Rev


Tegn nr 002


Mål 1:100

Dato 30.7.90

Byggherre
BOLIGSELSKAPET AV 1956 A/S
STRANDGATEN 209

Byggeplass
SLETTEBAKKVEIEN 59

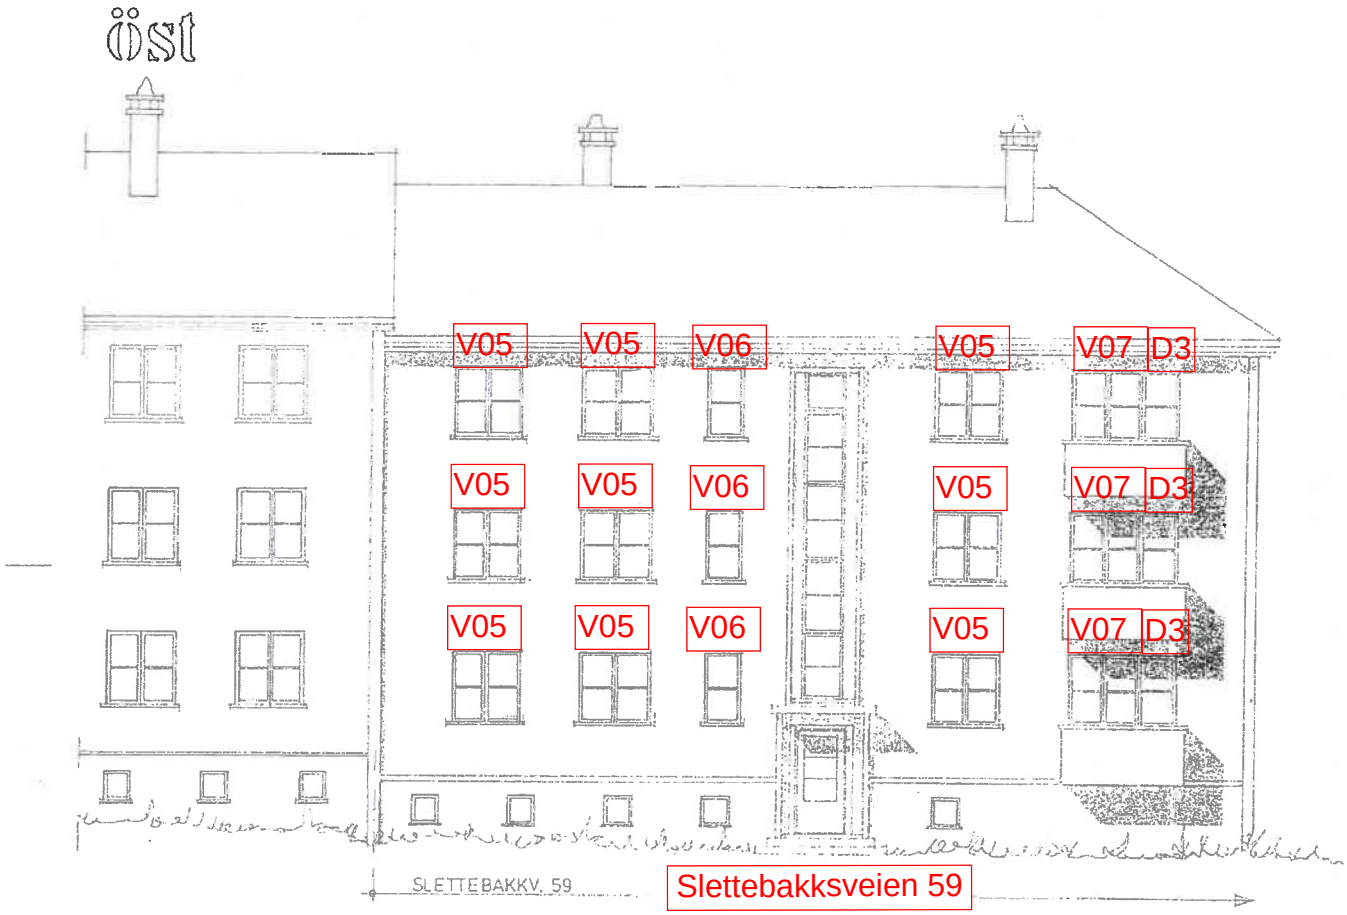

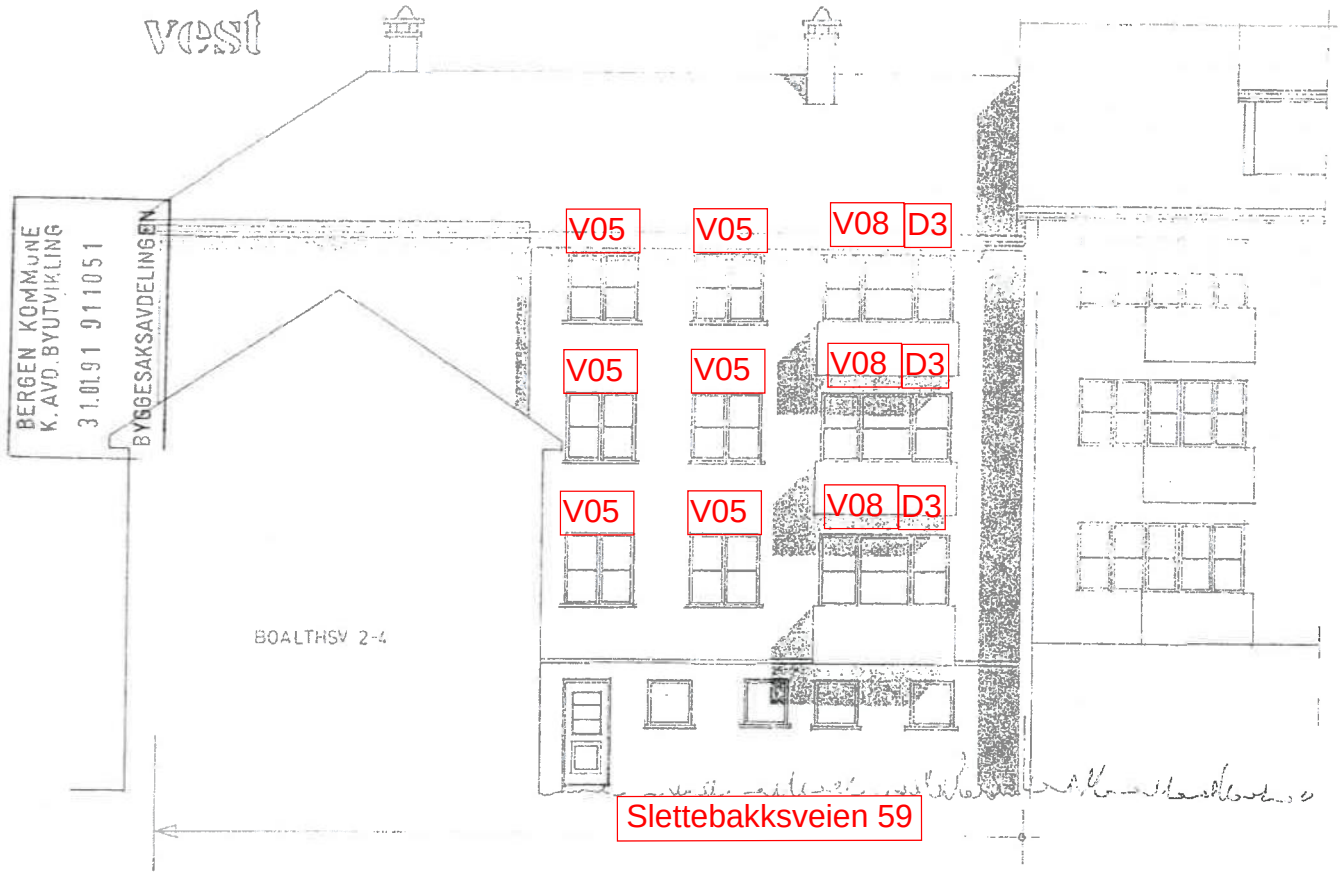

BERGEN BOLIGSELSKAP A/S

Helge Helgesen
Arkitekt-tjenester
Kokstaddalen 47 Postboks 69 5061 Kokstad
Tlf (05) 93 1330 Telefax (05) 99 12 14

003

1:100

30.7.90

BOLIGSELSKAPET AV 1955 A/S
STRANDGATEN 229

SLETTEBAKKVEIEN 59