


Oversikt Vindu og Balkongdører -
Slettebakksveien 76-78

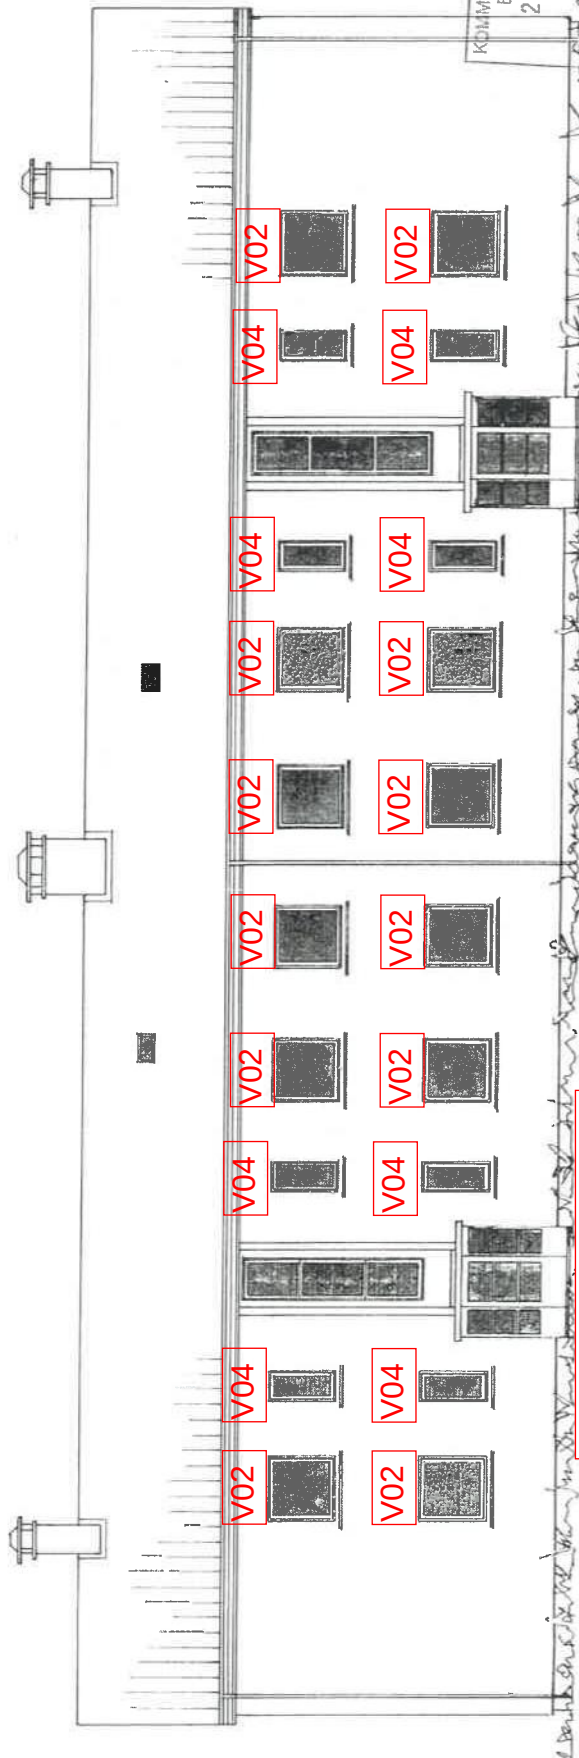

KOMMAVD. BYUTVIKLING
Byggesaksavd.
22 Mars 1993
93/117

Slettebakksveien 76

Slettebakksveien 78

ENDRET FRA TEGL TIL PUSYSTEM HH

Helge Helgesen
Arkitekt-tjenester

Kloppedalav. 5, Postboks 120 4043 Hop
Tlf (06) 911877 Telefaks (06) 913190

003


Bygghjorta

BERGEN BOLIG OG BYFORNYELSE
RADSTUPLASS 2/3
5017 BERGEN


SLETTEBAKKSVEIEN 76 - 78

Mål 1:100
Dato 6.5.92

SNITT

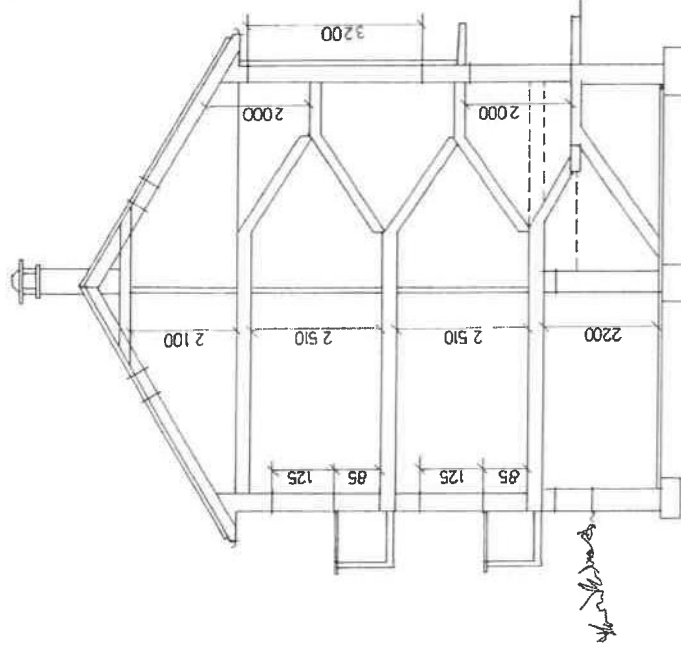


FASADE MOT NORD

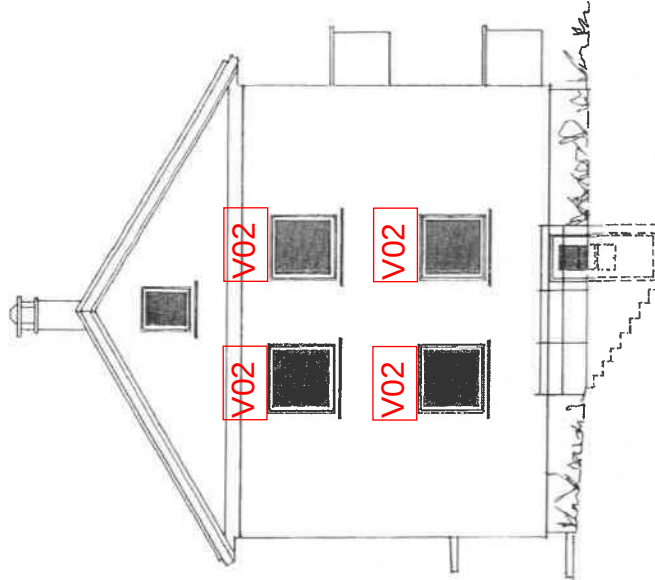

Slettebakksveien 76

FASADE MOT SÖR

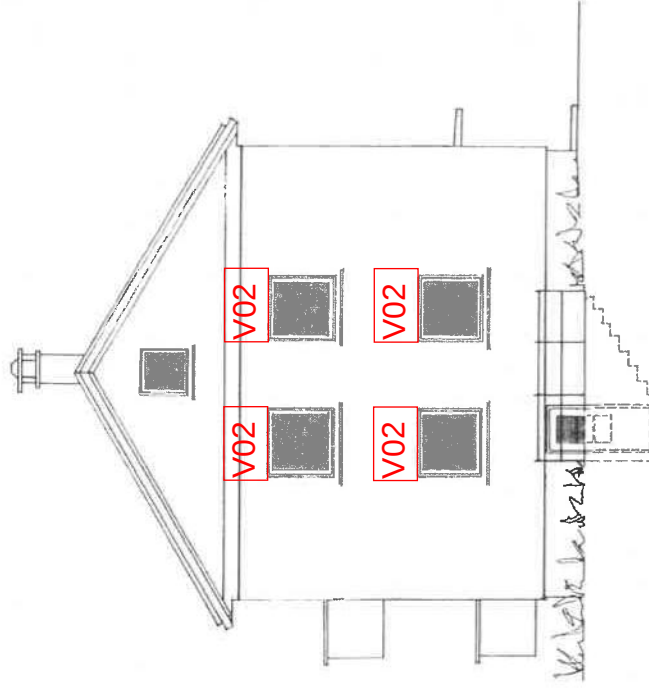

Slettebakksveien 78

KOMMUNAVD. BYUTVIKLING
Byggesaksavd.
S.nr. 93117

REV. 17.3.93 ENDRET FRA TEGL TIL PUSSYSTEM HH

Byggherre

Rev.	17.3.93	Byggherre	HH
Prosjekt nr.	004		
Mål	1:100		
Dato	6.5.92		

Helge Helgesen
Arkitekt-tjenester

Kloppedalav. 5, Postboks 130 5043 Hop
Tlf (06) 91877 Telefax (06) 913190

BERGEN BOLIG OG BYFØRNYELSE
RADSTUPLASS 2/3
5017 BERGEN

SLETTEBAKKSVEI. 76 - 78