


R

DØRER RIVES

VEGGER RIVES

BYGNING RIVES

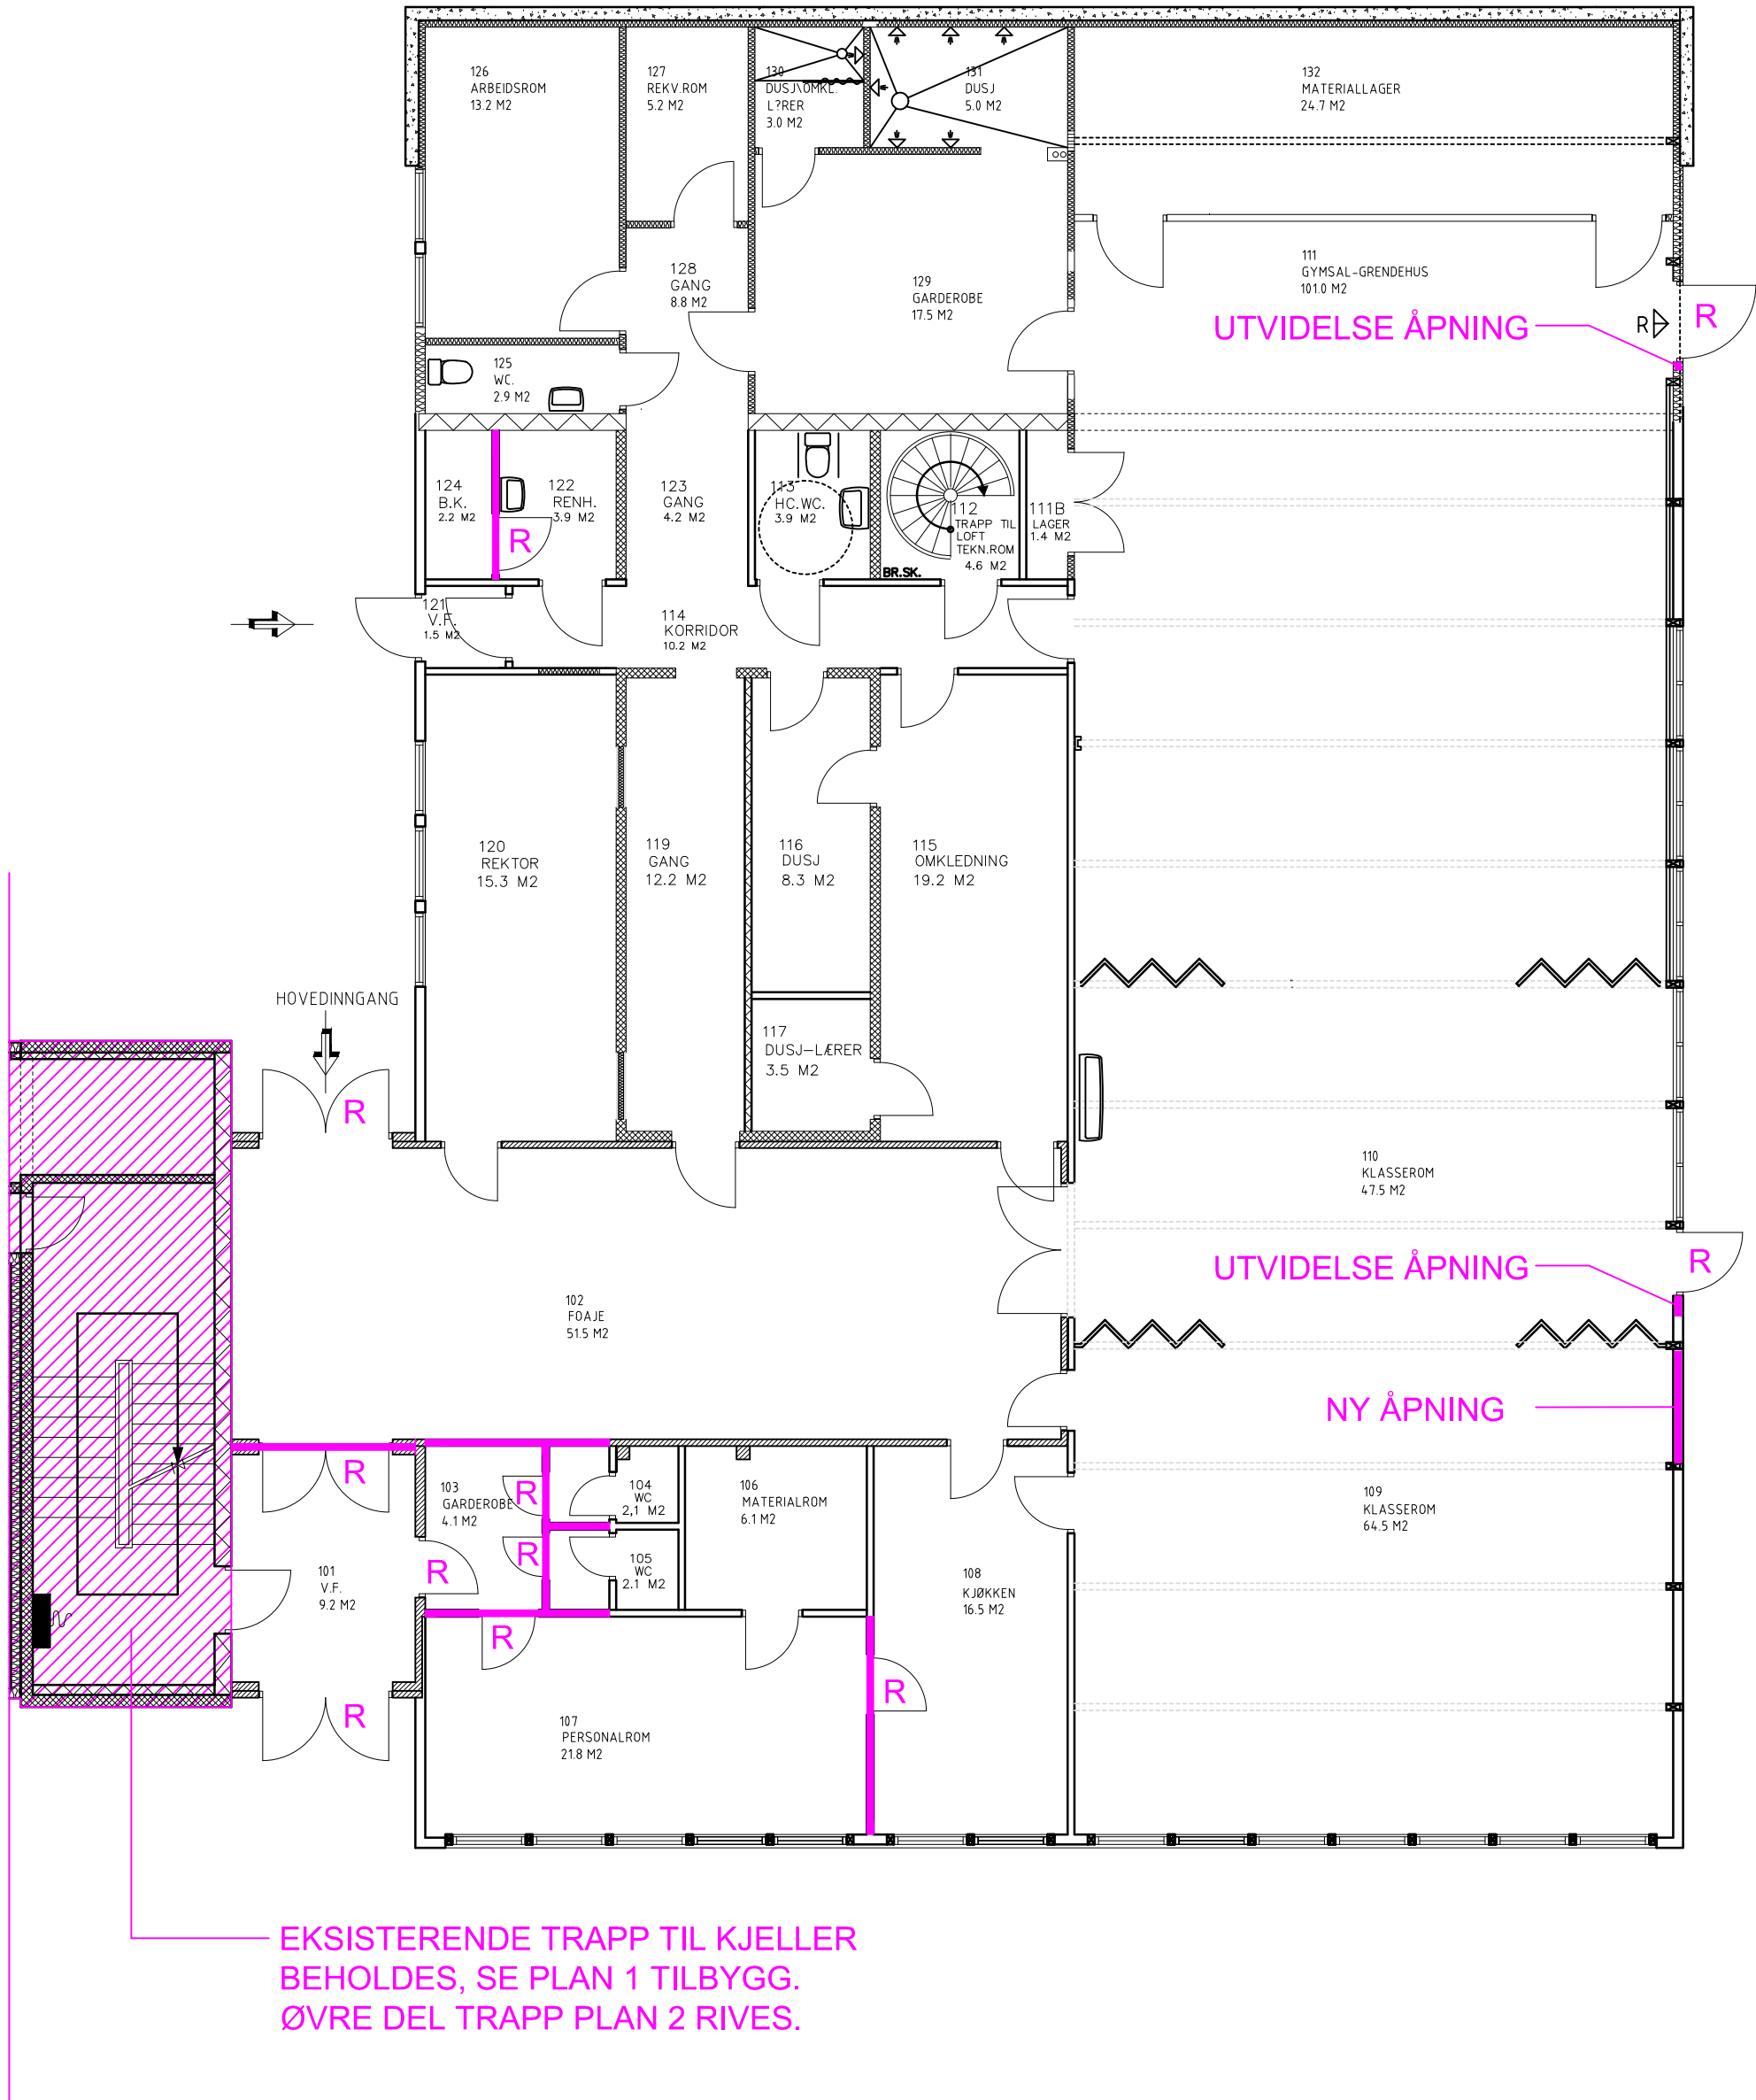

TOTALENTREPRISE 15 01 2019

LILLEHAMMER KOMMUNE				SAK NR.	590.31	TEGN. NR.	arKE-101	
TEGNING	BUVOLLEN, OMBYGGING			 ARKITEKTKONTORET ATELIER 4 A/S 2615 LILLEHAMMER				
fra SKOLE til BARNEHAGE								
RIVEPLANER								
TEGN. AV	DOF	DATO	15 01 2019					
MÅL	1 : 100	ANSV.	DOF					
POSTADRESSE: FÅBERGGATA 131, 2615 LILLEHAMMER TELEFON: 61 25 47 00				SIVILARKITEKTER MNAL - NPA				
E-POST: post@atelier4.no								
DATAPRODUSERT TEGNING - ADT								